


RevNo	Revision note	Date	Signature	Checked

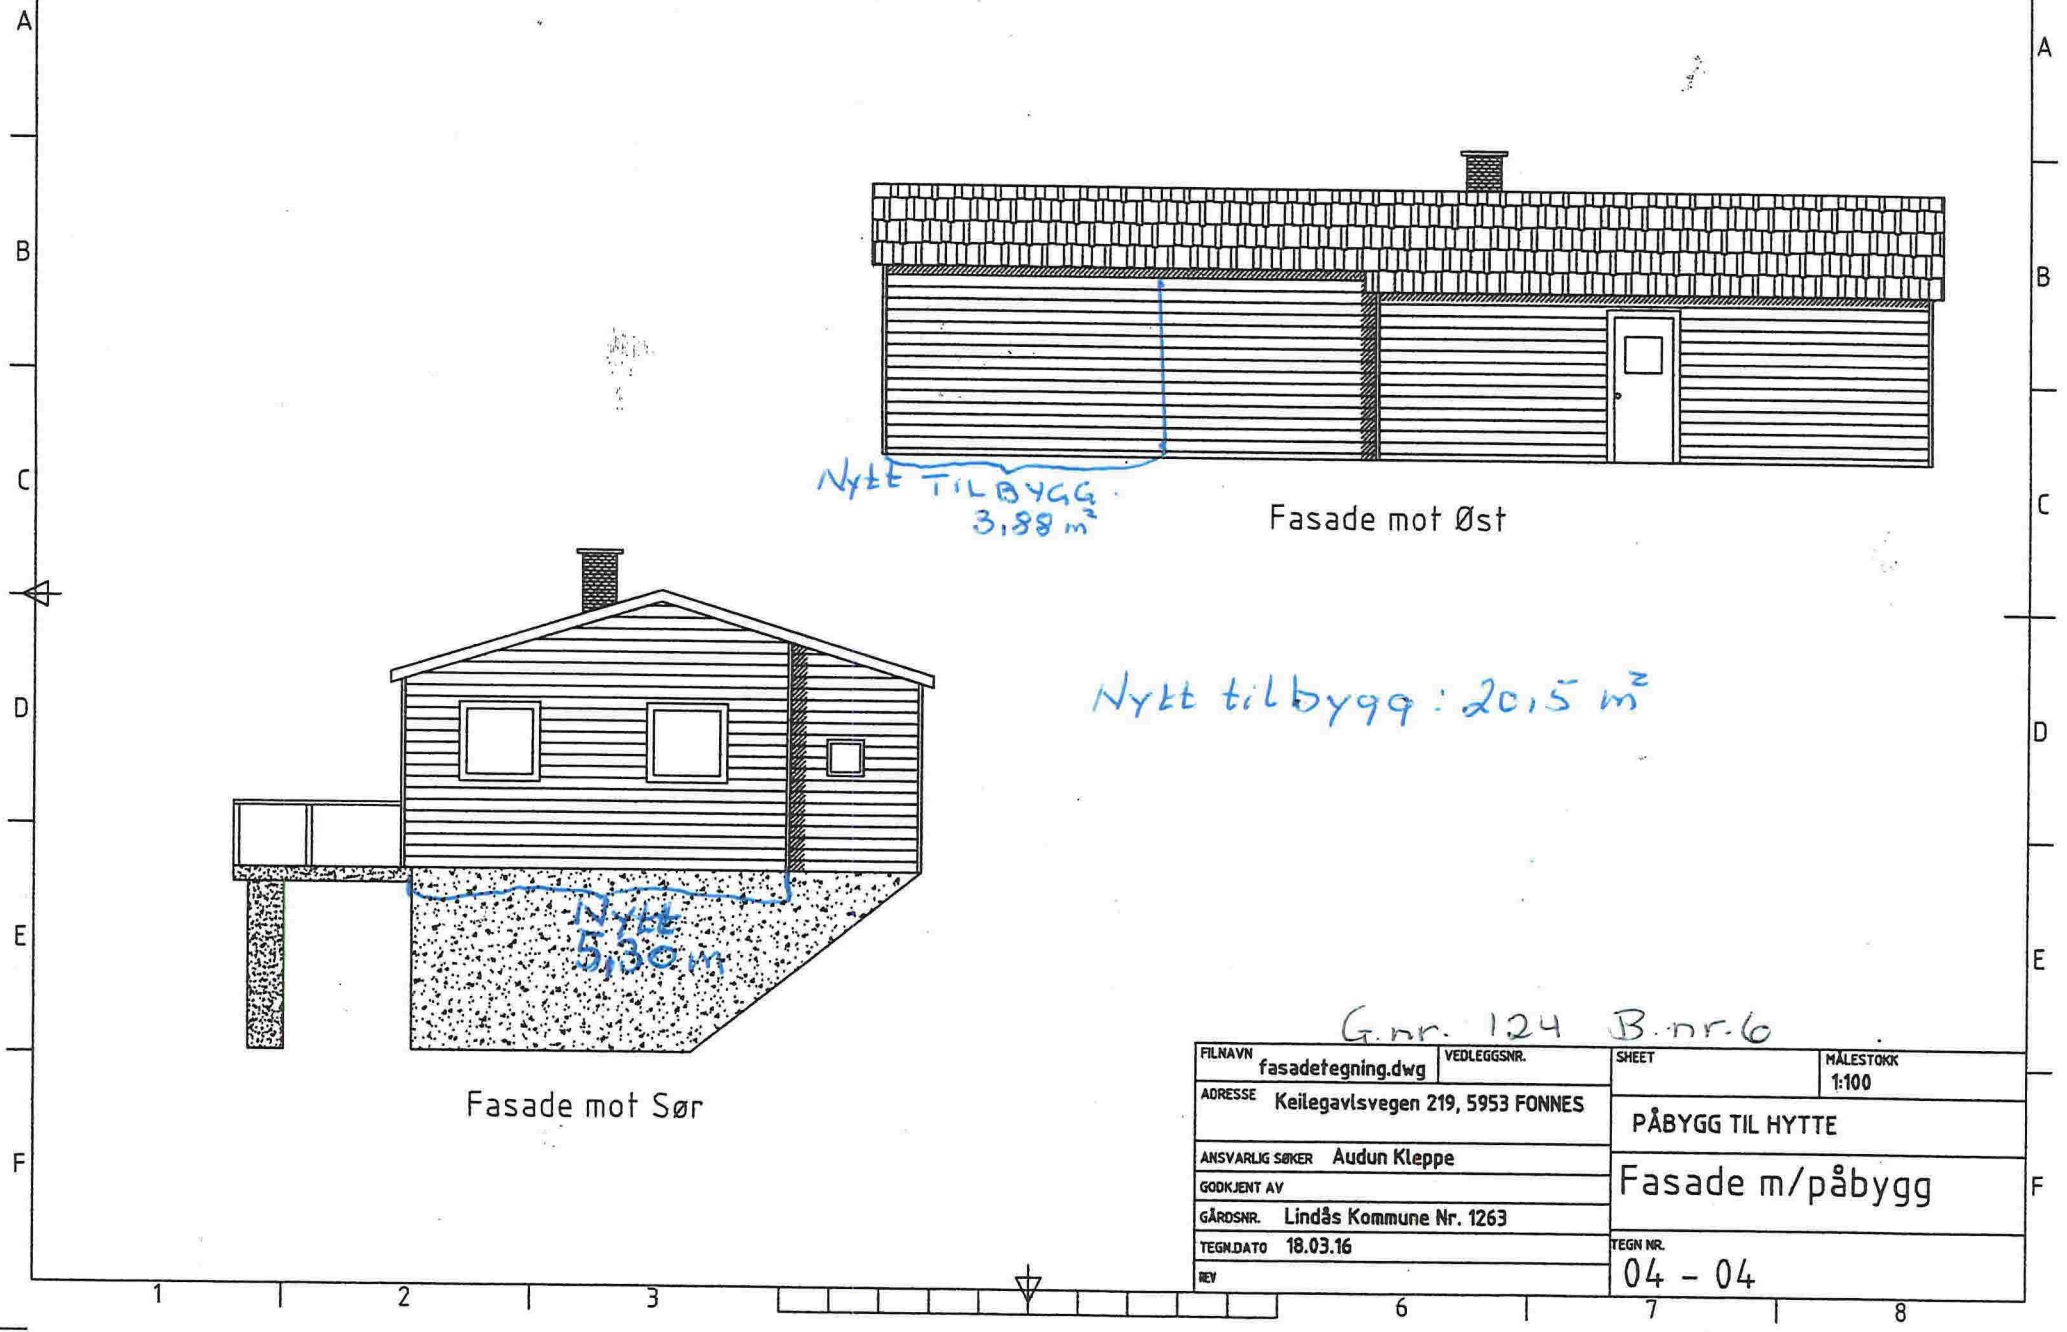

Nytt TILBYGG  
3,88 m<sup>2</sup>

Fasade mot Øst

Nytt tilbygg: 20,5 m<sup>2</sup>


Nytt  
5,30 m

Fasade mot Sør

G.nr. 124 B.nr. 6

FILNAVN fasadetegning.dwg	VEDLEGGSNR.	SHEET	MÅLESTOKK 1:100
ADRESSE Keilegavlsvegen 219, 5953 FONNES		PÅBYGG TIL HYTTE	
ANSVARLIG SØKER Audun Kleppe		Fasade m/påbygg	
GODKJENT AV		TEGN NR. 04 - 04	
GÅRDSNR. Lindås Kommune Nr. 1263		REV	
TEGN.DATO 18.03.16			

RevNo	Revision note	Date	Signature	Checked

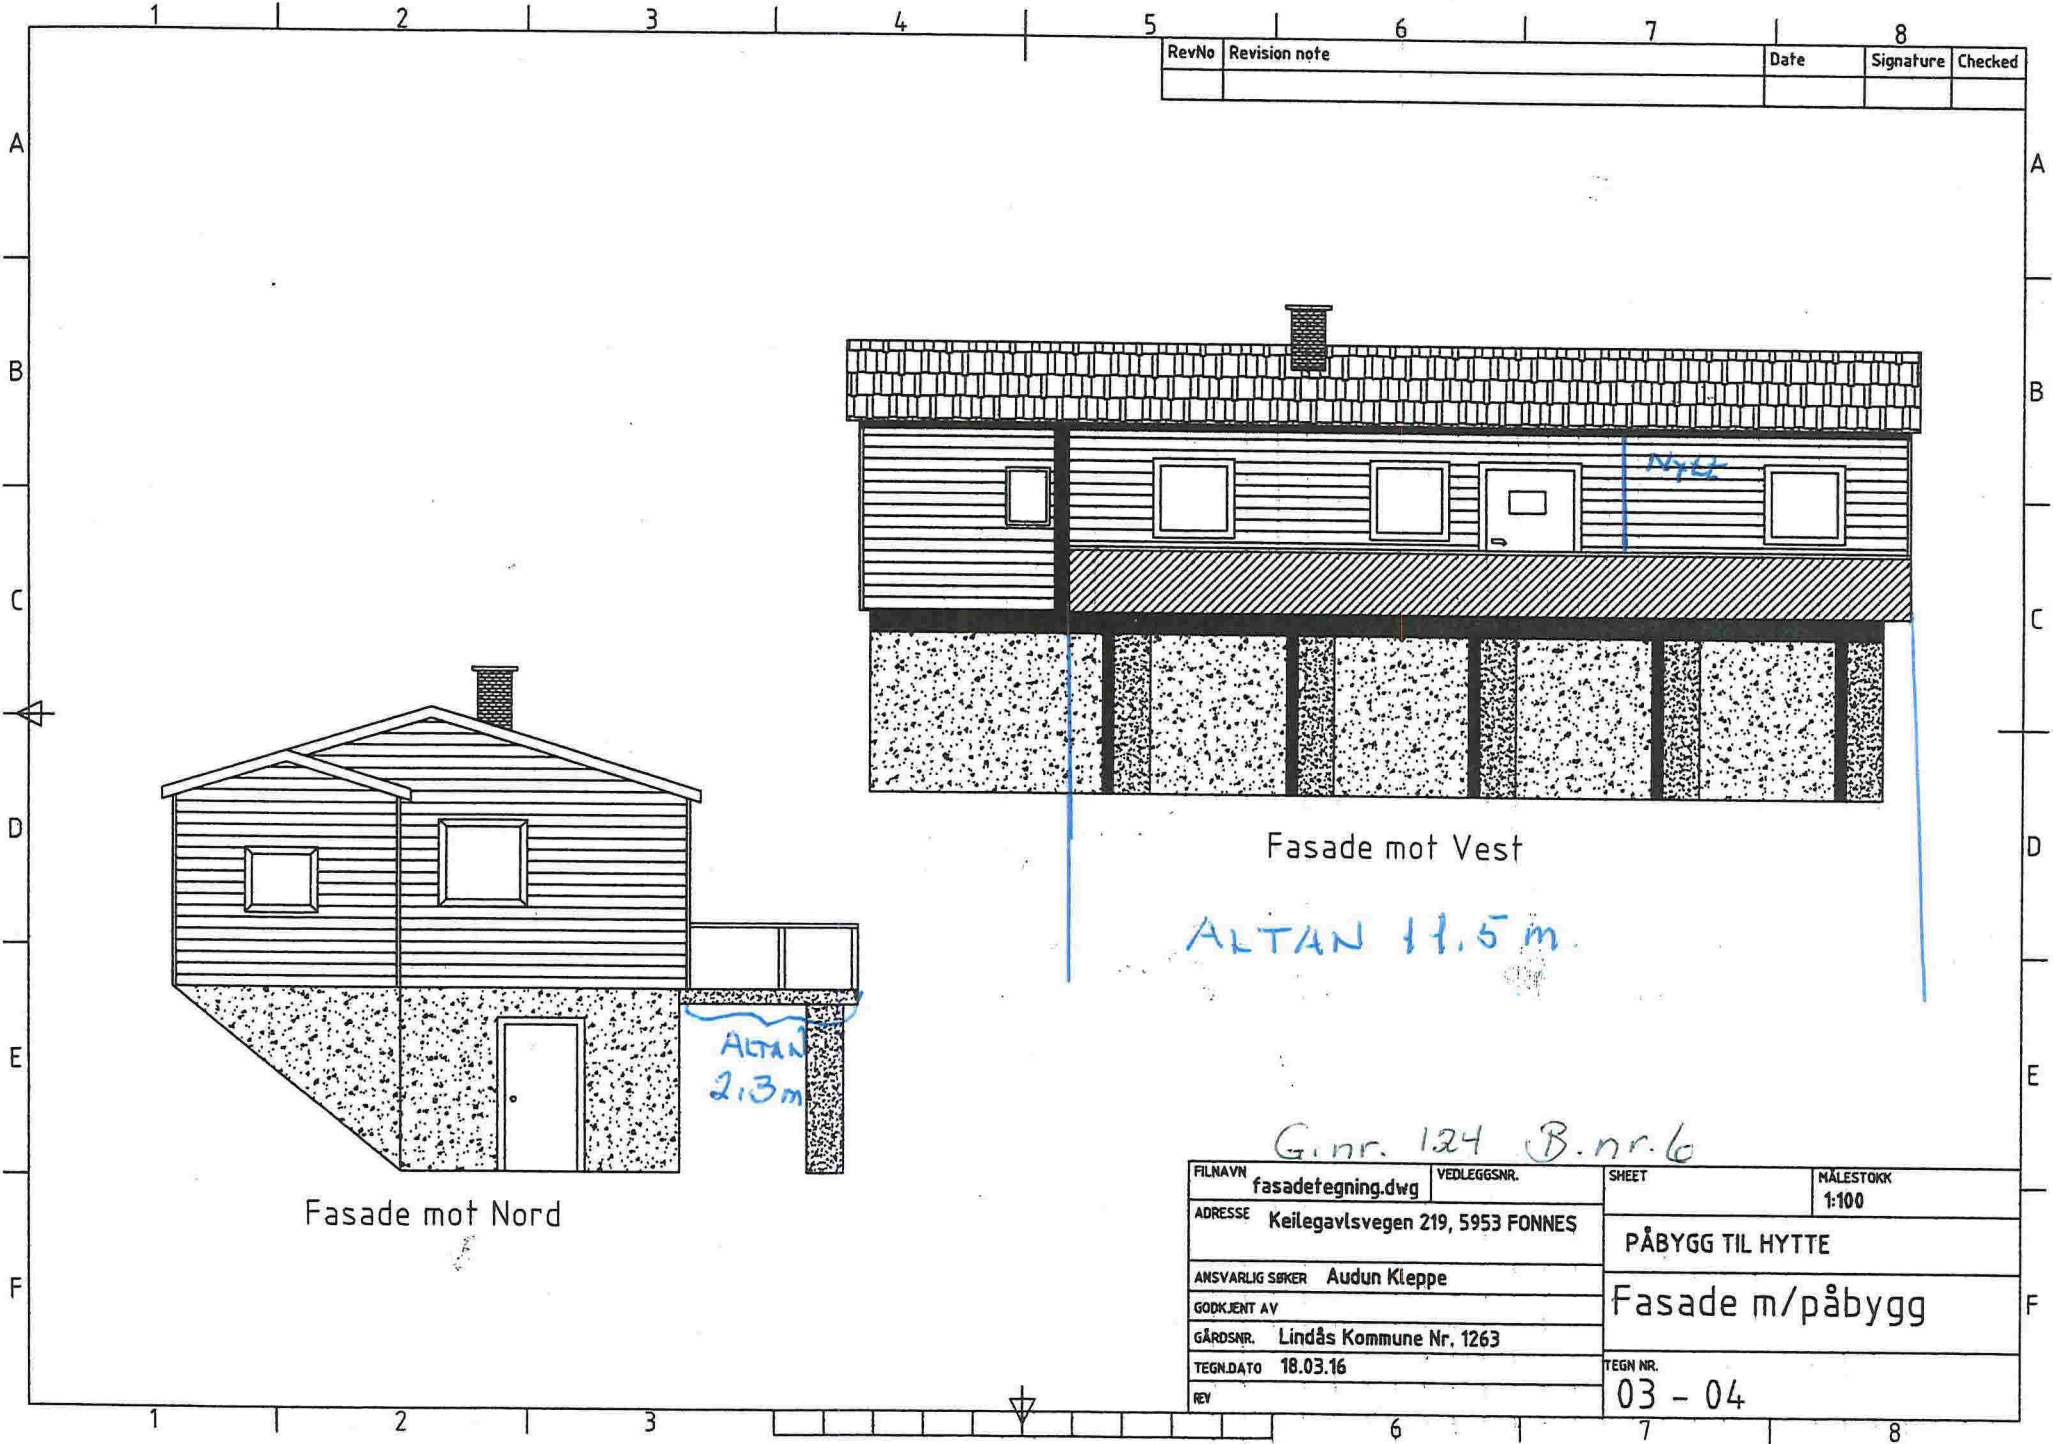


Fasade mot Vest  
 ALTAN 11.5 m.

Fasade mot Nord

ALTAN  
 2.3 m

G.nr. 124 B.nr. 6

FILNAVN	fasadetegning.dwg	VEDLEGGSNR.	SHEET	MÅLESTOKK
ADRESSE	Keilegavlsvegen 219, 5953 FONNES		1:100	
ANSVARLIG SØKER	Audun Kleppe		PÅBYGG TIL HYTTE	
GODKJENT AV			Fasade m/påbygg	
GÅRDSNR.	Lindås Kommune Nr. 1263		TEGN NR.	
TEGN.DATO	18.03.16		03 - 04	
REV				

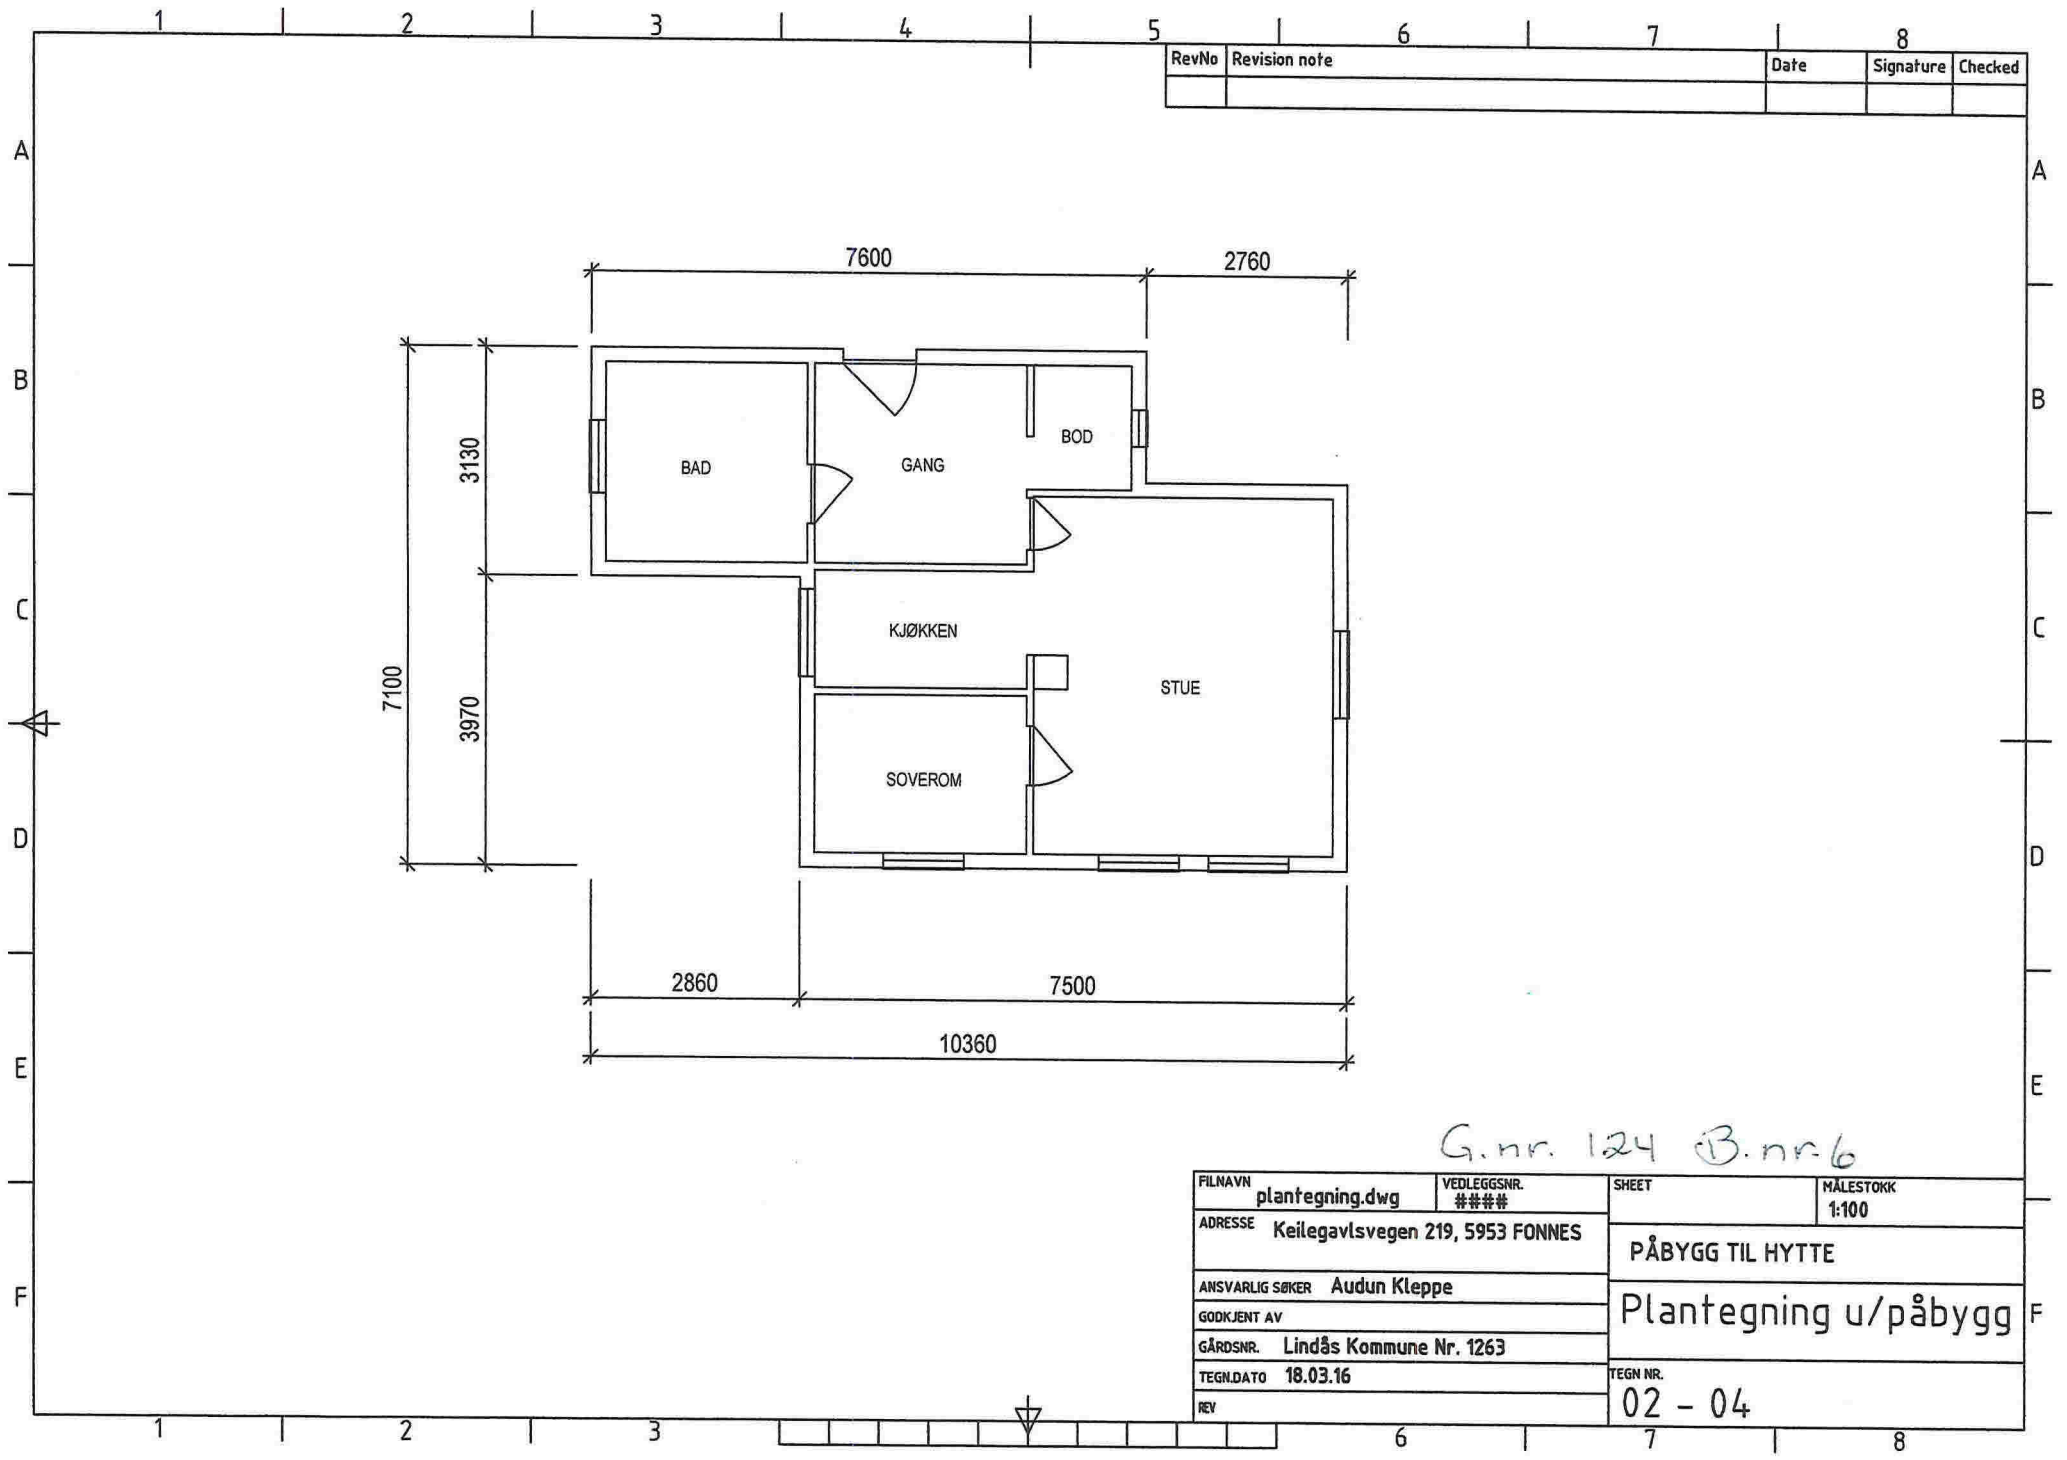


RevNo	Revision note	Date	Signature	Checked

G.nr. 124 B.nr.6

FILNAVN plantegning.dwg	VEDLEGGSNR. ####	SHEET	MÅLESTOKK 1:100
ADRESSE Keilegavlsvegen 219, 5953 FONNES		PÅBYGG TIL HYTTE	
ANSVARLIG SØKER Audun Kleppe		Plantegning u/påbygg	
GODKJENT AV		TEGN NR. 02 - 04	
GÅRDSNR. Lindås Kommune Nr. 1263			
TEGN.DATO 18.03.16			
REV			

RevNo	Revision note	Date	Signature	Checked

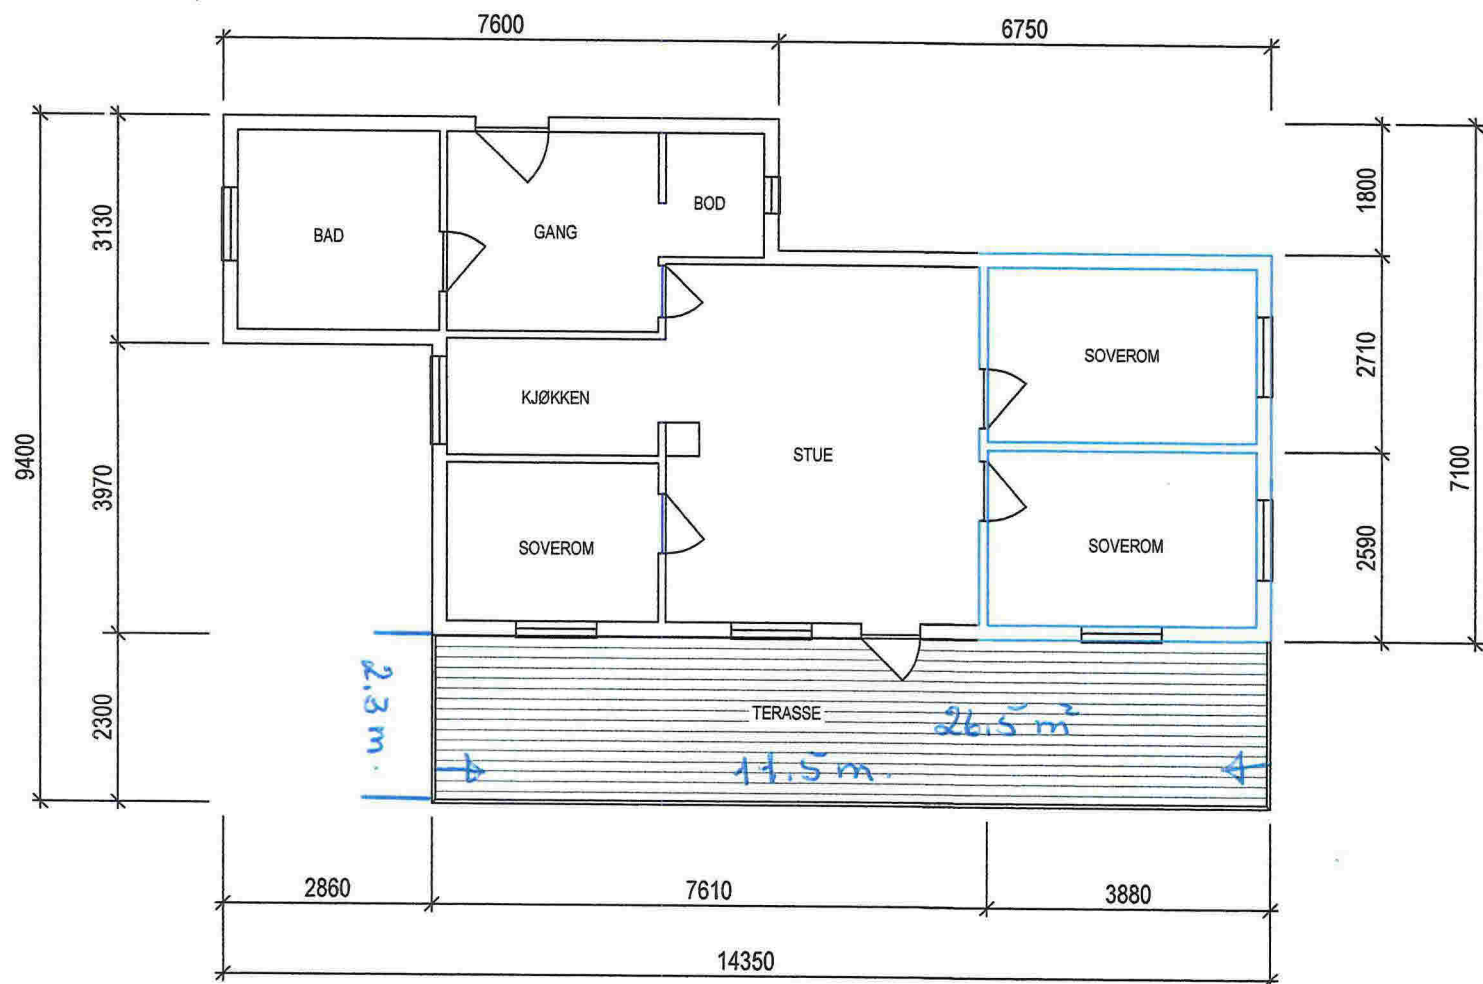

Nytt er SOVEROMS DEL = 20,5 m<sup>2</sup>  
 Nytt er terrasse = 26,5 m<sup>2</sup>  
 Totalt = 47,0 m<sup>2</sup>

G.nr. 124 B.nr. 6

FILNAVN	plantegning.dwg	VEDLEGGSNR.	SHEET	MÅLESTOKK
ADRESSE	Keilegavtsvegen 219, 5953 FONNES		1:100	
ANSVARLIG SØKER	Audun Kleppe		PÅBYGG TIL HYTTE	
GODKJENT AV			Plantegning m/påbygg	
GÅRDSNR.	Lindås Kommune Nr. 1263		TEGN NR.	
TEGN.DATO	18.03.16		01 - 04	
REV				