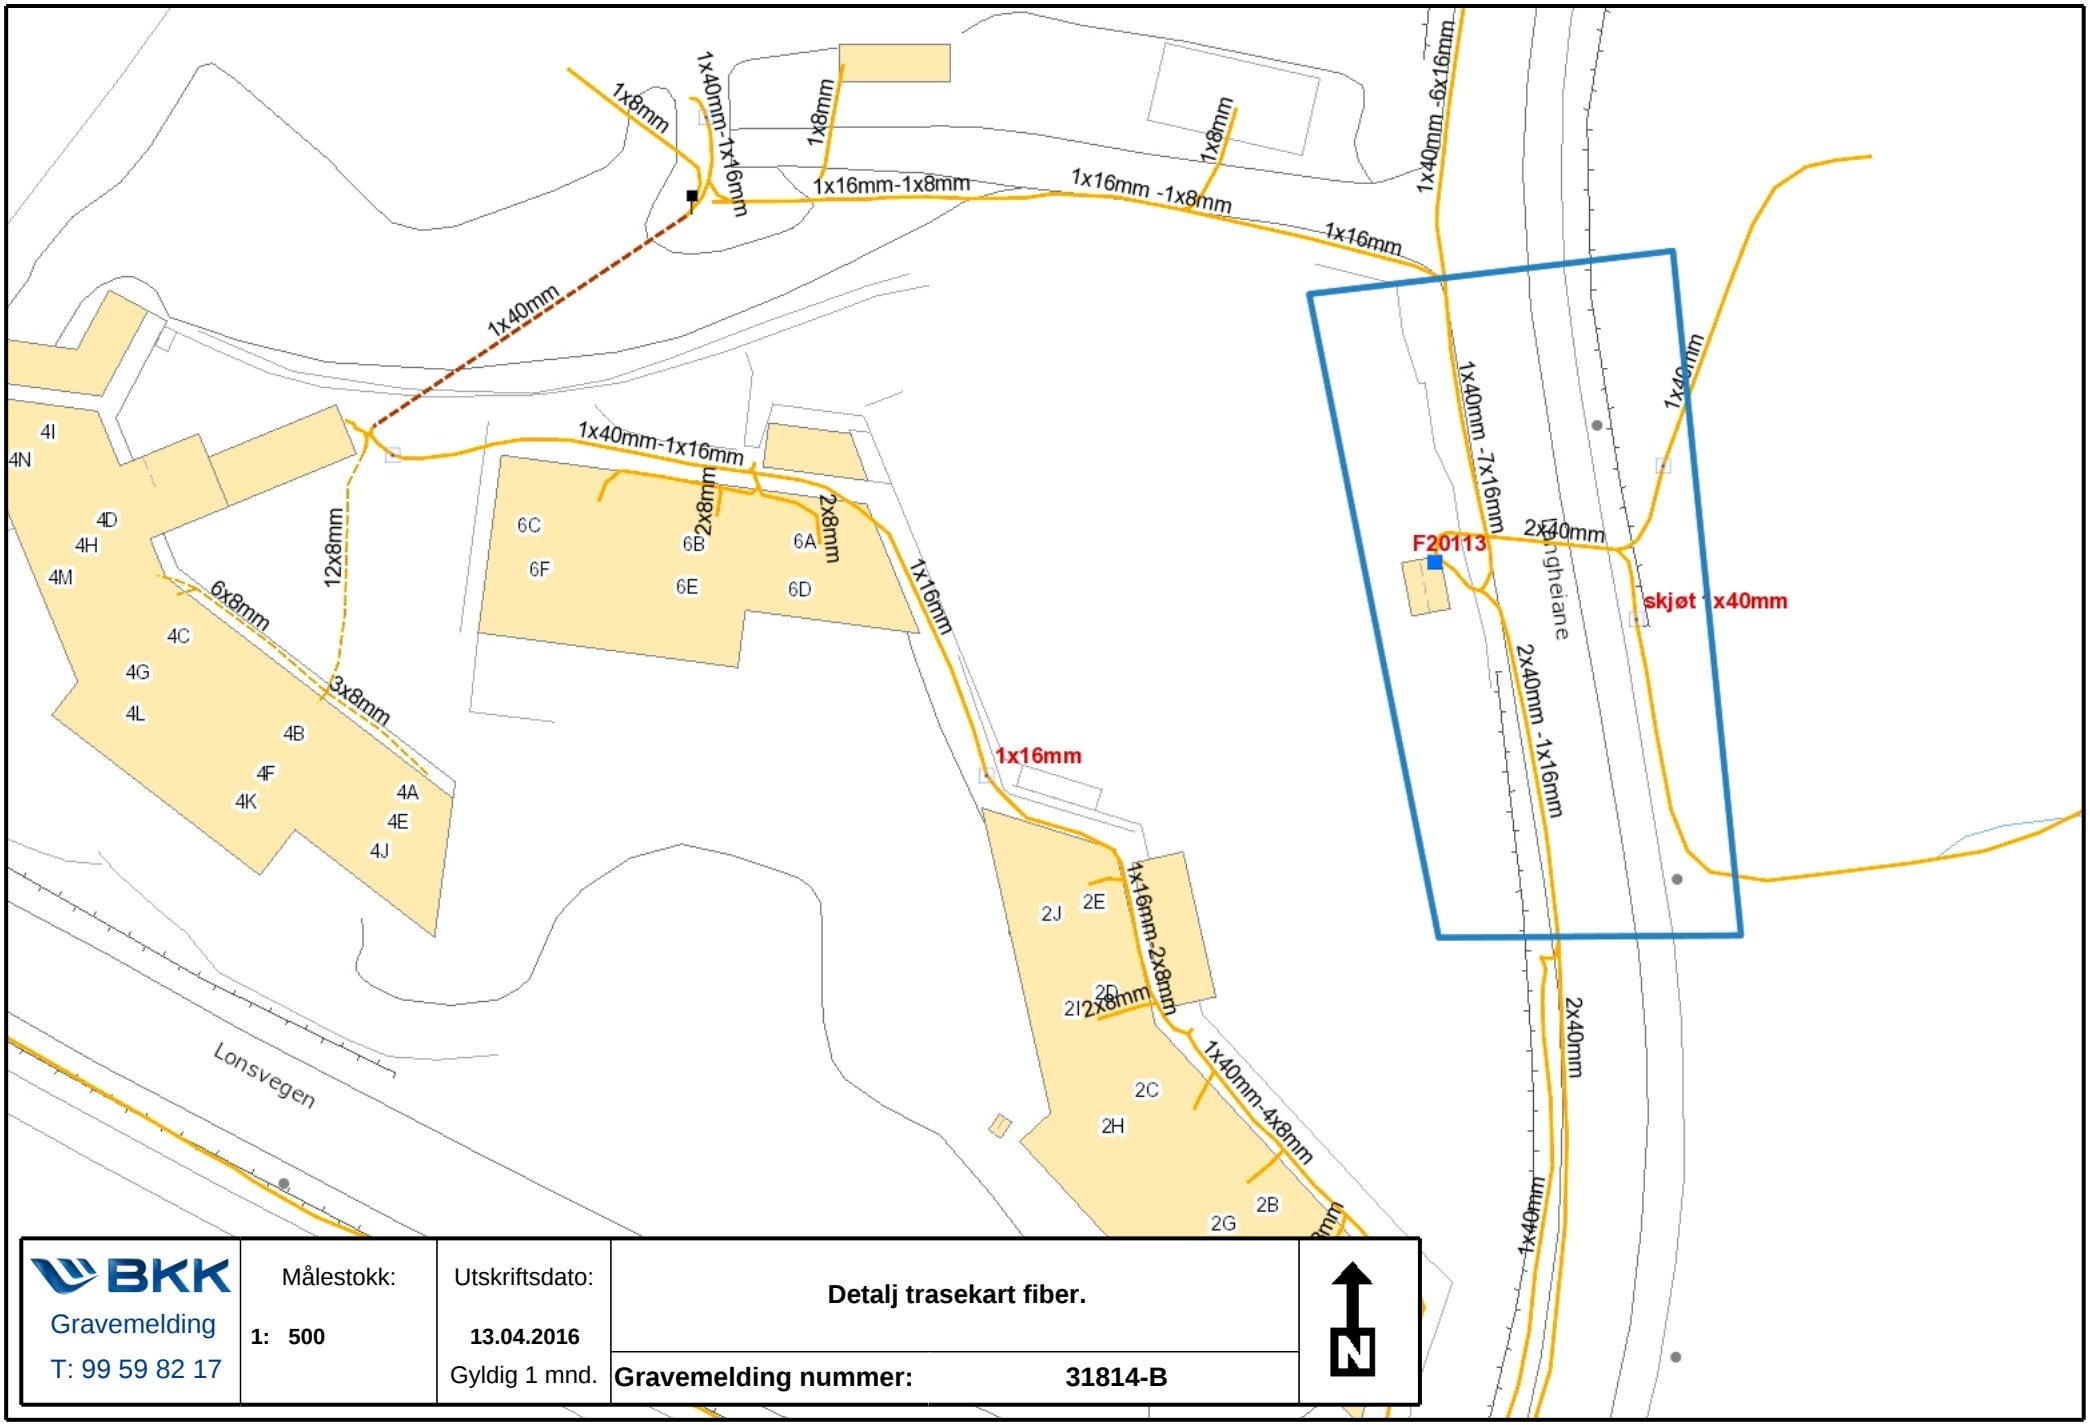

BKK Gravemelding T: 99 59 82 17	Målestokk: 1: 500	Utskriftsdato: 13.04.2016 Gyldig 1 mnd.	Detalj trasekart fiber. Gravemelding nummer: 31814-B	N