


All rights reserved. Passing on and copying of this document, use and communication of its contents not permitted without written authorization.

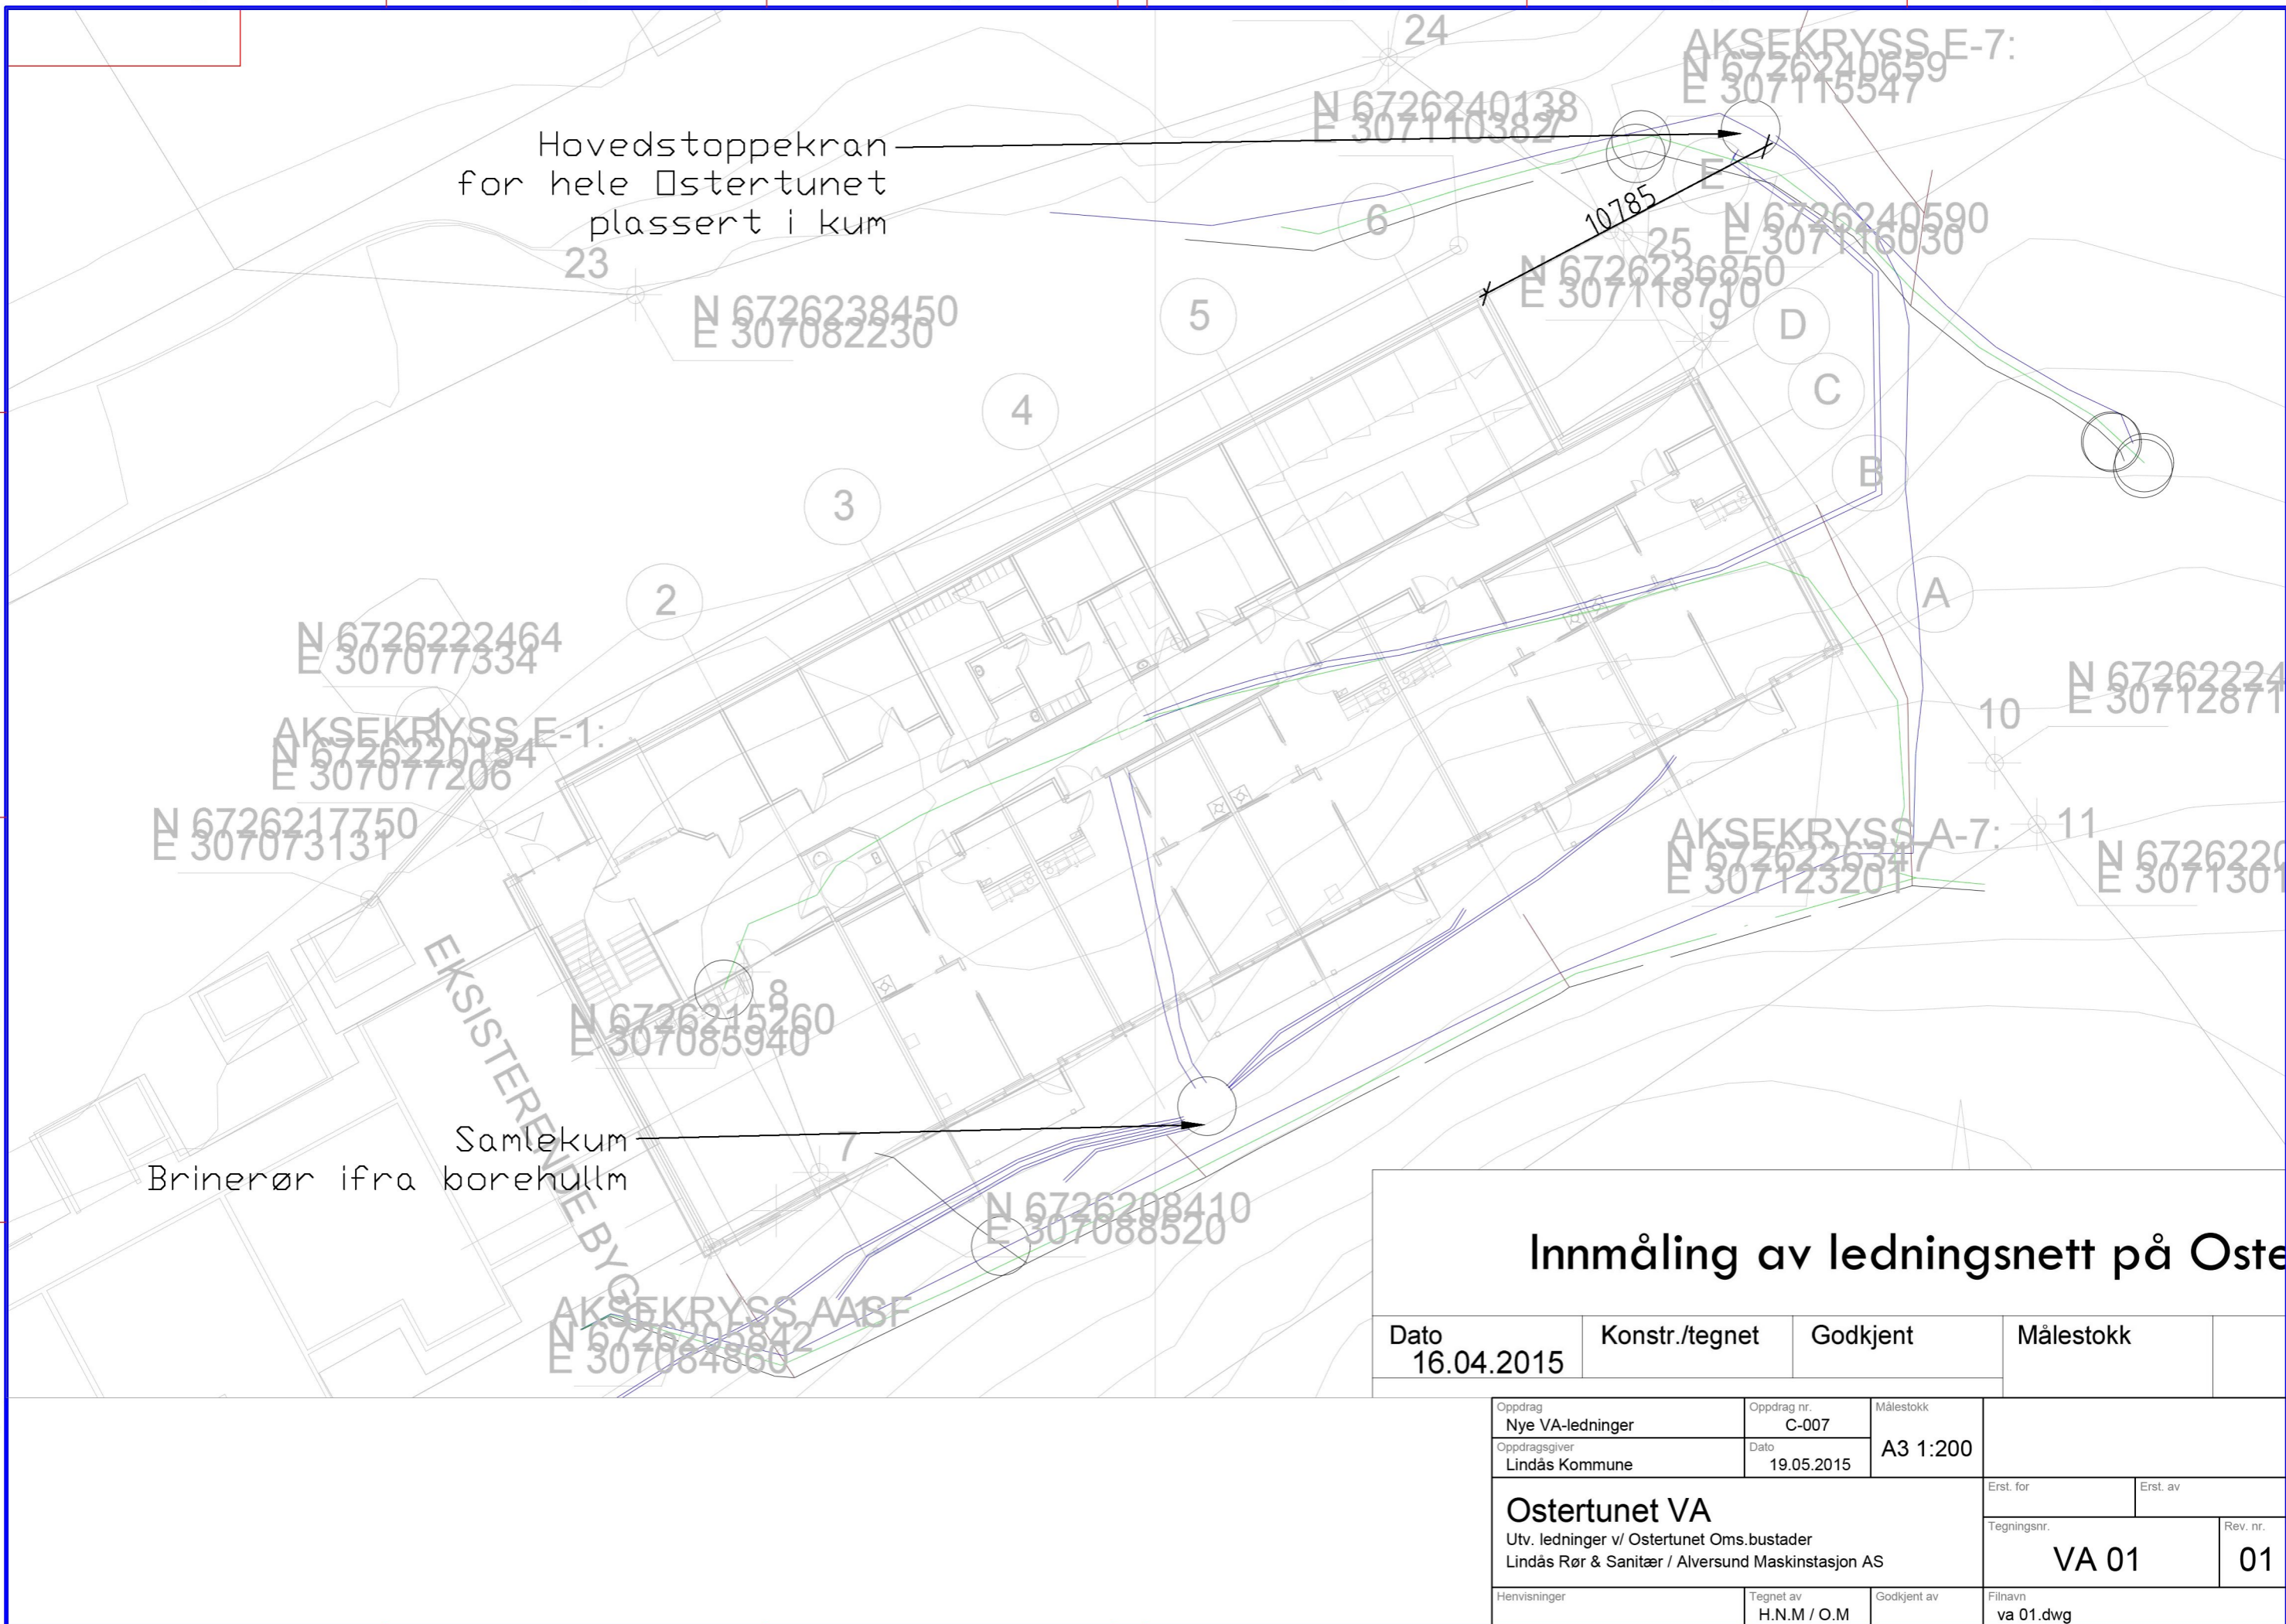

Hovedstoppekran  
for hele Østertunet  
plassert i kum

Samlekum  
Brinerør ifra borehullm

## Innmåling av ledningsnett på Oste

Dato 16.04.2015	Konstr./tegnet	Godkjent	Målestokk
--------------------	----------------	----------	-----------

Oppdrag Nye VA-ledninger	Oppdrag nr. C-007	Målestokk A3 1:200	
Oppdragsgiver Lindås Kommune	Dato 19.05.2015		
<b>Ostertunet VA</b> Utv. ledninger v/ Ostertunet Oms.bustader Lindås Rør & Sanitær / Alversund Maskinstasjon AS			Erst. for
			Erst. av
		Tegningsnr. <b>VA 01</b>	Rev. nr. <b>01</b>
Henvisninger	Tegnet av H.N.M / O.M	Godkjent av	Filnavn va 01.dwg