


All rights reserved. Passing on and copying of this document, use and communication of its contents not permitted without written authorization.

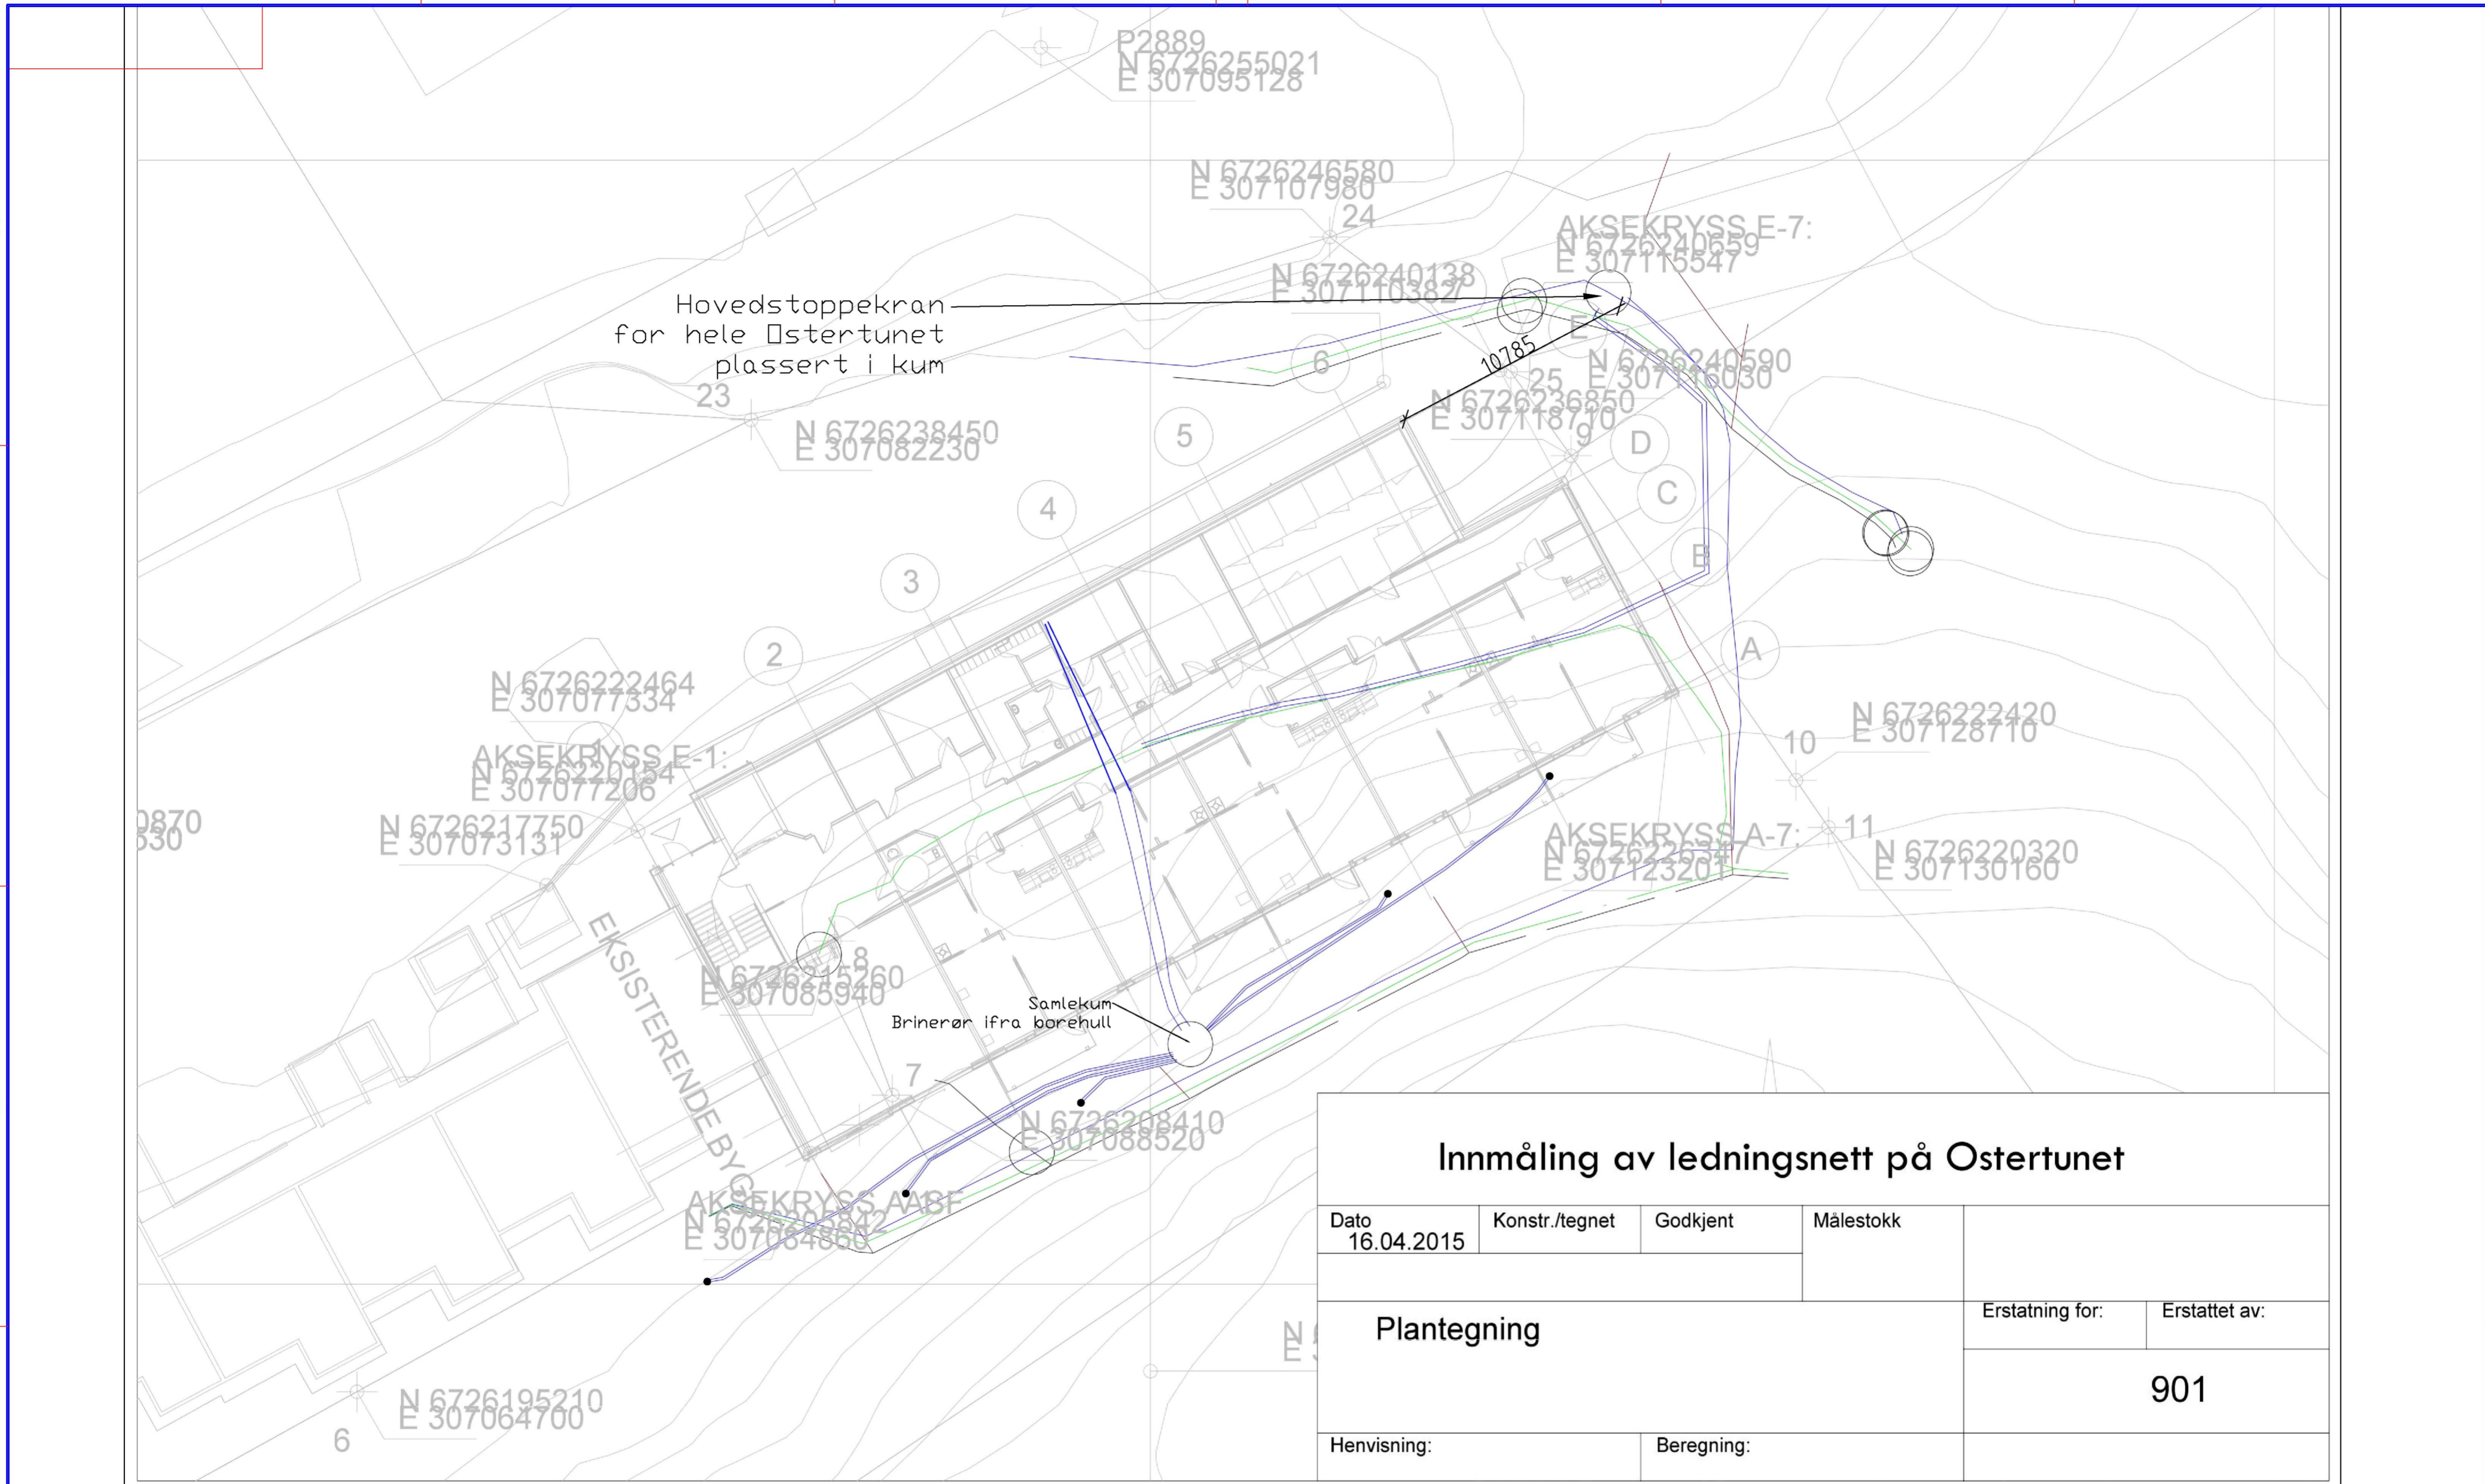

Innmåling av ledningsnett på Ostertunet			
Dato	Konstr./tegnet	Godkjent	Målestokk
16.04.2015			
Plantegning			Erstatning for: Erstattet av:
			901
Henvisning:		Beregning:	

Oppdrag Nye VA-ledninger	Oppdrag nr. C-007	Målestokk A2 1:200	Erst. for	Erst. av
Oppdragsgiver Lindås Kommune	Dato 19.05.2015		Tegningsnr. <b>VA 01</b>	Rev. nr. <b>01</b>
<b>Ostertunet VA</b> Utv. ledninger v/ Ostertunet Oms.bustader Lindås Rør & Sanitær / Alversund Maskinstasjon AS				
Henvisninger	Tegnet av H.N.M / O.M	Godkjent av	Filnavn va 01.dwg	