

Vedlegg  
C - 2

Side | - av



**Kvittering for nabovarsel** sendes kommunen sammen med søknaden

Nabovarsel kan enten sendes som rekommandert sending, overleveres personlig mot kvittering eller sendes på e-post mot kvittering. Med kvittering for mottatt e-post menes en e-post fra nabo/gjenboer som bekrefter å ha mottatt nabovarselet. Ved personlig overlevering vil signatur gjelde som bekreftelse på at varselet er mottatt. Det kan også signeres på at man gir samtykke til tiltaket.

Tiltaket gjelder						
Eiendom/ byggested	Gnr.	Bnr.	Festenr.	Seksjonsnr.	Bygningsnr.	Bolignr.   Kommune
	108	574				31 LINDÅS
	Adresse SPIKI 31.			Postnr.	Poststed 5955 LINDÅS	

**Følgende naboer har mottatt eller fått rek. sending av vedlagte nabovarsel med tilhørende vedlegg:**

Nabo-/gjenboereiendom				Eier/fester av nabo-/gjenboereiendom		
Gnr.	Bnr.	Festenr.	Seksjonsnr.	Eiers/festers navn	Dato sendt e-post	
				Christian Enea		
Adresse				Adresse SPIKI 35	Kvittering vedlegges	
Postnr.		Poststed		Postnr.	Poststed	Poststedets reg.nr.
5955		Lindås				
Personlig kvittering for	Dato	Sign.		Personlig kvittering for	Dato	Sign.
<input type="checkbox"/> mottatt varsel				<input type="checkbox"/> samtykke til tiltaket		Christian Enea

Nabo-/gjenboereiendom				Eier/fester av nabo-/gjenboereiendom		
Gnr.	Bnr.	Festenr.	Seksjonsnr.	Eiers/festers navn	Dato sendt e-post	
				ALIN ENEA		
Adresse				Adresse SPIKI 33	Kvittering vedlegges	
Postnr.		Poststed		Postnr.	Poststed	Poststedets reg.nr.
5955		Lindås				
Personlig kvittering for	Dato	Sign.		Personlig kvittering for	Dato	Sign.
<input type="checkbox"/> mottatt varsel				<input type="checkbox"/> samtykke til tiltaket		Alin Enea.

Nabo-/gjenboereiendom				Eier/fester av nabo-/gjenboereiendom		
Gnr.	Bnr.	Festenr.	Seksjonsnr.	Eiers/festers navn	Dato sendt e-post	
Adresse				Adresse	Kvittering vedlegges	
Postnr.		Poststed		Postnr.	Poststed	Poststedets reg.nr.
Personlig kvittering for	Dato	Sign.		Personlig kvittering for	Dato	Sign.
<input type="checkbox"/> mottatt varsel				<input type="checkbox"/> samtykke til tiltaket		


Nabo-/gjenboereiendom				Eier/fester av nabo-/gjenboereiendom		
Gnr.	Bnr.	Festenr.	Seksjonsnr.	Eiers/festers navn	Dato sendt e-post	
Adresse				Adresse	Kvittering vedlegges	
Postnr.		Poststed		Postnr.	Poststed	Poststedets reg.nr.
Personlig kvittering for	Dato	Sign.		Personlig kvittering for	Dato	Sign.
<input type="checkbox"/> mottatt varsel				<input type="checkbox"/> samtykke til tiltaket		

Nabo-/gjenboereiendom				Eier/fester av nabo-/gjenboereiendom		
Gnr.	Bnr.	Festenr.	Seksjonsnr.	Eiers/festers navn	Dato sendt e-post	
Adresse				Adresse	Kvittering vedlegges	
Postnr.		Poststed		Postnr.	Poststed	Poststedets reg.nr.
Personlig kvittering for	Dato	Sign.		Personlig kvittering for	Dato	Sign.
<input type="checkbox"/> mottatt varsel				<input type="checkbox"/> samtykke til tiltaket		

Det er per dags dato innlevert rekommandert sending til ovennevnte adressater.

Samlet antall sendinger: \_\_\_\_\_

Sign.

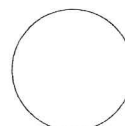

Vedlegg nr.  
C - 1



## Opplysninger gitt i nabovarsel sendes kommunen sammen med søknaden

(Gjenpart av nabovarsel)

Pbl § 21-3

Tiltak på eiendommen:						
Gnr.	Bnr.	Festenr.	Seksjonsnr.	Eiendommens adresse	Postnr.	Poststed
108	574			Spiki 31	5955	Lindås
Eier/fester				Kommune		
Kjetil Kaldefoss				Lindås		

Det varsles herved om						
<input checked="" type="checkbox"/> Nybygg	<input type="checkbox"/> Anlegg	<input type="checkbox"/> Endring av fasade	<input type="checkbox"/> Riving			
<input type="checkbox"/> Påbygg/tilbygg	<input type="checkbox"/> Skilt/reklame	<input type="checkbox"/> Innhegning mot veg	<input type="checkbox"/> Bruksendring			
<input type="checkbox"/> Midlertidig bygning, konstruksjon eller anlegg	<input type="checkbox"/> Antennesystem	<input type="checkbox"/> Oppretting/ending av matrikkelenhet (eiendomsdeling) eller bortfeste	<input type="checkbox"/> Annet			

Dispensasjon etter plan- og bygningsloven kapittel 19				
<input type="checkbox"/> Plan- og bygningsloven med forskrifter	<input type="checkbox"/> Kommunale vedtekter	<input checked="" type="checkbox"/> Arealplaner	<input type="checkbox"/> Vegloven	Vedlegg nr. B -

Arealdisponering		
Sett kryss for gjeldende plan		
<input type="checkbox"/> Arealdel av kommuneplan	<input checked="" type="checkbox"/> Reguleringsplan	<input type="checkbox"/> Bebyggelsesplan
Navn på plan		

Beskriv nærmere hva nabovarslet gjelder
Nabovarslet gjelder oppføring av garasje på eiendom, samt søkt om dispensasjon om avstandskrav til offentlig ledningsnett og dispensasjon fra byggegrense.
Vedlegg nr. Q -


Spørsmål vedrørende nabovarsel rettes til			
Foretak/tiltakshaver			
Kjetil Kaldefoss			
Kontaktperson, navn	E-post	Telefon	Mobil
Tina S. Pedersen	tina-pedersen@hotmail.com	99264489	99264489
Søknaden kan ses på hjemmeside: (ikke obligatorisk):			

Merknader sendes til			
Eventuelle merknader skal være mottatt innen 2 uker etter at dette varsel er sendt. Ansvarlig søker/tiltakshaver skal sammen med søknad sende innkomne merknader og redegjøre for ev. endringer.			
Navn	Postadresse		
Tina Solberg Pedersen	Spiki 31		
Postnr.	Poststed	E-post	
5955	LINDÅS	tina-pedersen@hotmail.com	

Følgende vedlegg er sendt med nabovarslet			
Beskrivelse av vedlegg	Gruppe	Nr. fra - til	Ikke relevant
Dispensasjonssøknad/vedtak	B		<input type="checkbox"/>
Situasjonsplan	D		<input type="checkbox"/>
Tegninger snitt, fasade	E		<input type="checkbox"/>
Andre vedlegg	Q		<input type="checkbox"/>

Underskrift		
Tilsvarende opplysninger med vedlegg er sendt i nabovarsel til berørte naboer og gjenboere. Mottagere av nabovarsel fremgår av kvittering for nabovarsel.		
Sted	Dato	Underskrift ansvarlig søker eller tiltakshaver
Lindås	19/05-2016	Tina S. Pedersen
		Gjentas med blokkbokstaver
		TINA SOLBERG PEDERSEN



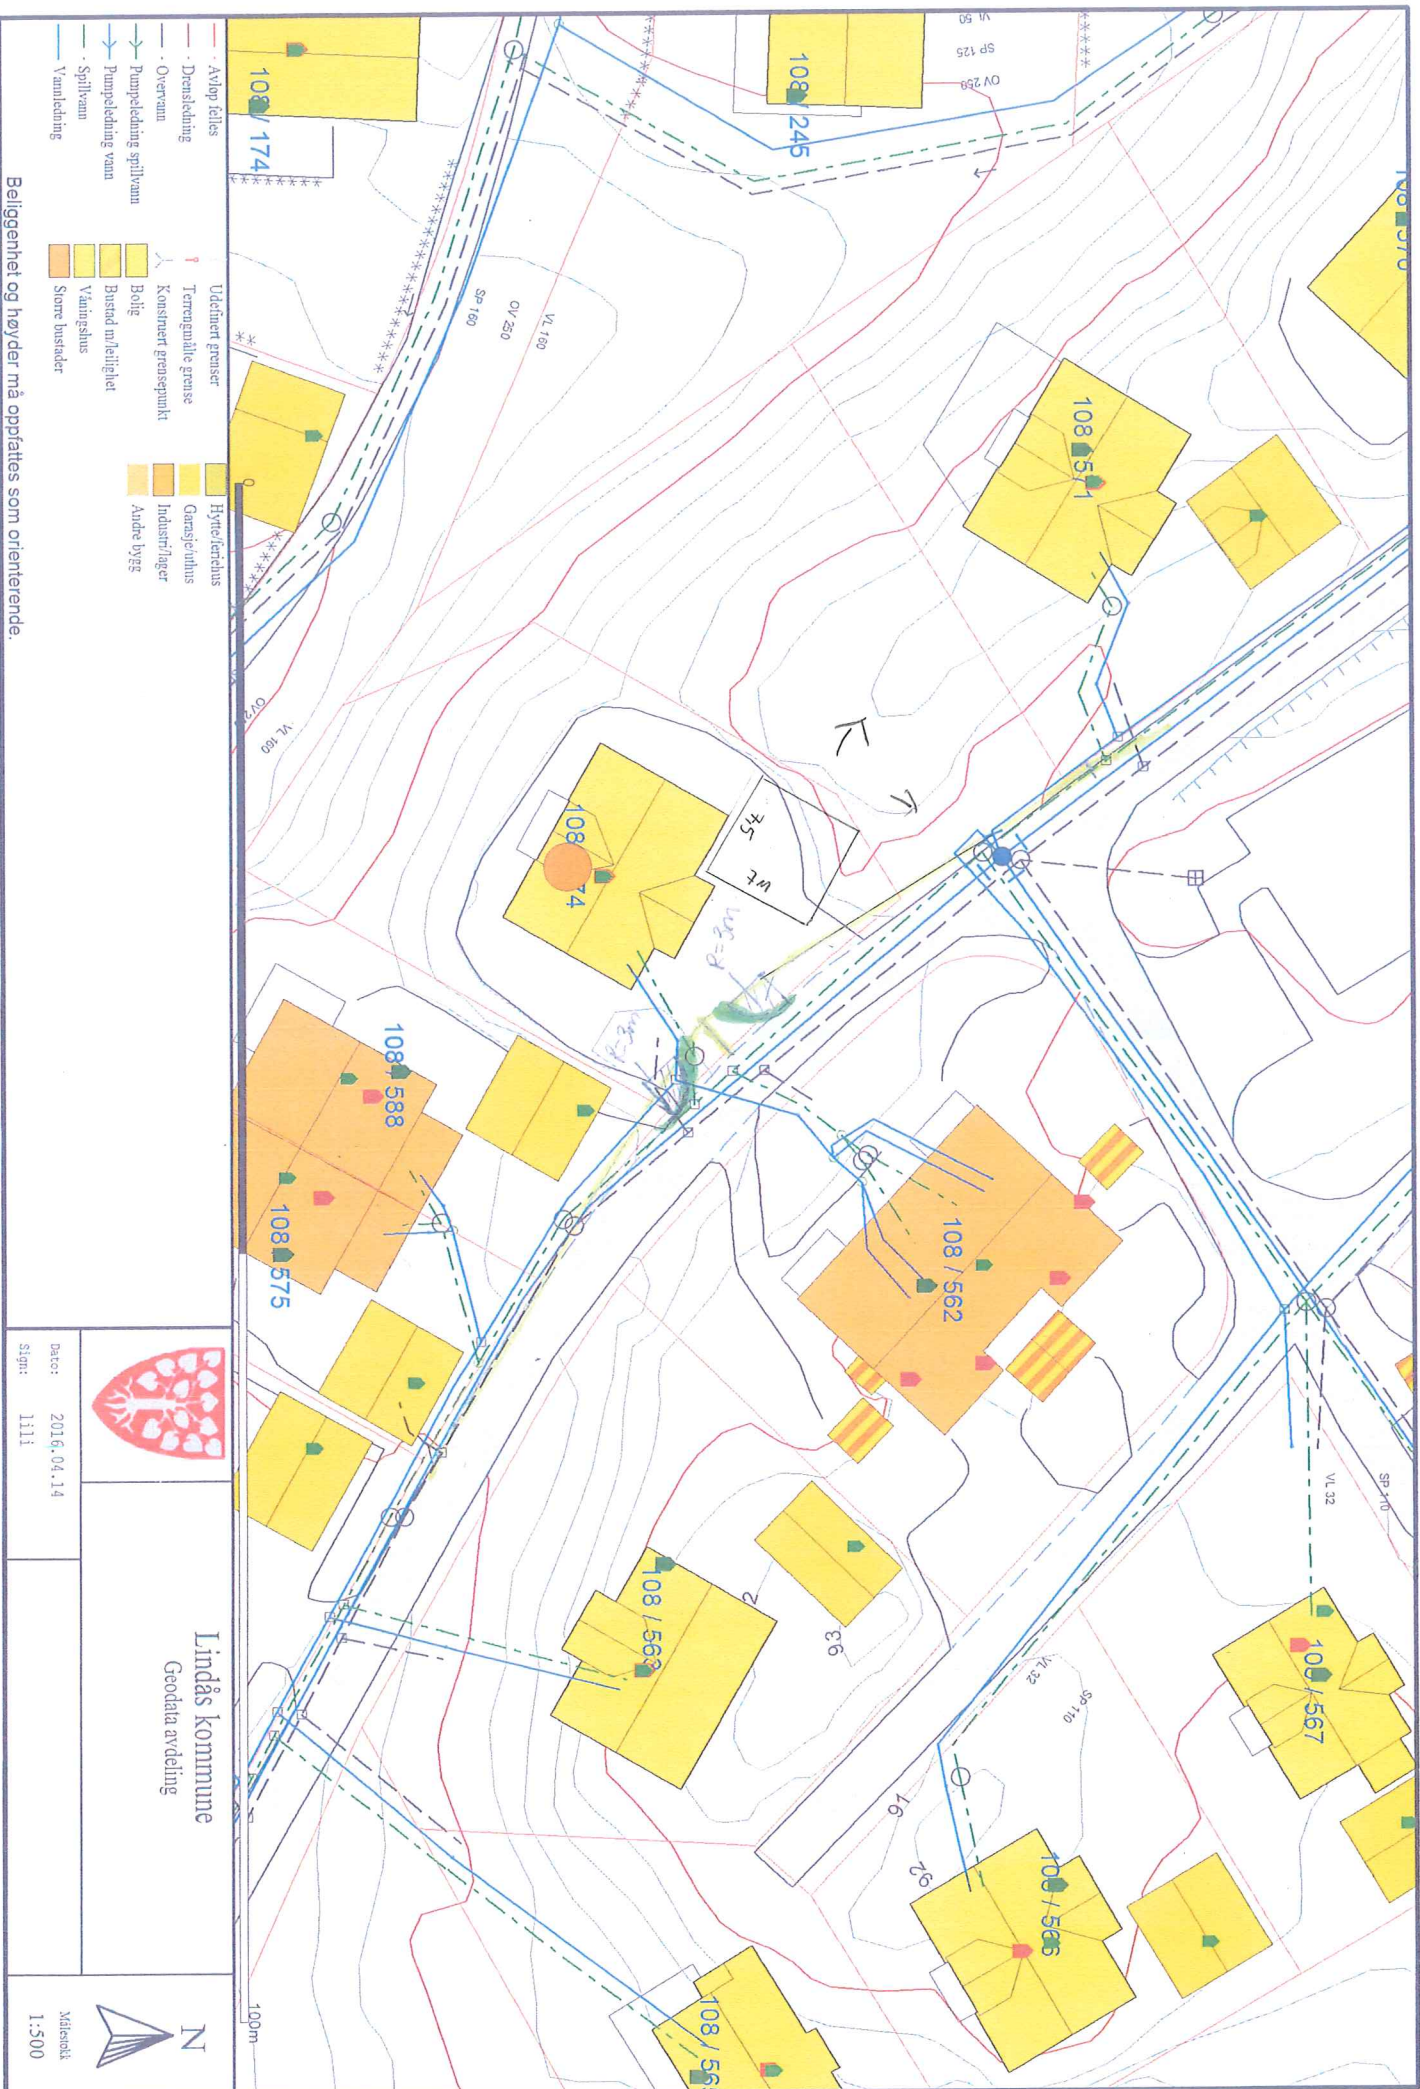

Belleggenhet og høyder må oppfattes som orienterende.

## SØKNAD OM DISPENSASJON FRA AVSTANDSKRAV TIL OFFENTLIG LEDNINGSNETT

Viser til samtale med Linda Folkestad og søker med dette om dispensasjon fra avstandskrav til offentlig ledningsnett.

Vi ønsker å sette opp garasje på eiendom som vil komme i strid med avstandskravet til det offentlige ledningsnettet. Vedlagt er tegning som viser hvordan vi ønsker å sette opp garasjen og at nærmeste avstand til ledningsnettet vil bli på ~~4~~ m.

Grunnen til at vi ønsker å sette opp garasjen som vist i vedlegg er fordi dette er den beste (og eneste) fornuftige plasseringen når vi ønsker en dobbel garasje, for å best mulig ivareta siktzone og andre krav som gjelder.

Dersom garasje blir satt opp i henhold til reguleringsplanen vil den dessuten også havne oppå diverse vann og avløpstilkoblinger som gjør at garasjen ikke hadde blitt godkjent.

Fundamentet som grenser til det offentlige ledningsnettet vil bli dimensjonert og armert tilstrekkelig for undergraving.

Søknaden gjelder eiendom 108/574 (Spiki 31, 5955 Lindås).

Ansvarlig søker

Tina Solberg Pedersen