



Bjarte Askeland
Øvre Kråkenes 79
5152 BØNES

LINDÅS KOMMUNE	
Festetomt	
25. 04. 2016	
Apk. nummer	Løpnummer
Etikett	Tilleggsbetegnelse

Referanser:
Dykkar:
Vår: 15/4087 - 16/509

Saksbehandlar:
Liv Berit Ones
liv.berit.ones@lindas.kommune.no

Dato:
07.01.2016

Protokoll for oppmålingsforretning gbnr 213/28 fnr 3 - Eikanger Nedre

Viser til søknad om frådelling av eksisterande festetomt frå gnr. 213, bnr. 28.

Vedlagt følgjer protokoll for kartforretning av 17.09.1982, målebrev over gnr. 213, bnr. 28, fnr. 3 og protokoll for oppmålingsforretning. Ver venleg å skrive under på protokollen for oppmålingsforretning og returnere den til underteikna.

Dersom noko er uklart, ta gjerne kontakt.

På førehand takk for hjelpa.

Med helsing
Lindås kommune
Tommy Veland
avdelingsleiar

Liv Berit Ones
Liv Berit Ones
avdelingsingeniør



Kommune

Lindås

**PROTOKOLL
FOR KARTFORRETNING**

JNR 168/79

Side

-av sider i alt

Adresse/Bruksnamn

Leikvoll av Eikanger nedre

Gnr - Bnr - Feste nr.

213 - 28

Forretninga gjeld

Kart- og oppmålingsforretning

Parsellnemning

Rekvirent

Eivind Hagesæter

Rekvijisjonsdato

25. 10. 1979

Inngår det fleire bruksnummer i forretninga.

Nei

Er bruksnummeret delt i fleire parsellar (teigar)

Nei

Styrar for forretninga

Sverre Solberg

Varslingsmåte (til partane)

Skrifteleg

Heimelshavar

Eivind Hagesæter

Adresse

5160 Eikangervåg

Kjøpar/festar

Ragnar Åse

Adresse

Nansensvei 9, 5032 Minde

Forretninga halden - (vekedag, dato, kl.)

Fredag den 17.9.-82, kl 10.00

Stad

På eigedomen

PARTAR

FRAMMØTE (KVITTERING)

Gnr - Bnr - Feste nr	Partstilling	Namn	
213 - 28	Rekvirent	Eivind Hagesæter	
213 - tomt 2	Festar	Ragnar Åse	
213- tomt 3	Nabo	Leif Svanøe	
213- 7	Nabo	Borgny Furnes	

 Godkjend av bygningsrådet

 Godkjend etter delegasjonsinstruks

Dato

Sak

Fråsegner som skal leggjast fram

Servituttar som kviler på arealet forretninga gjeld

Dokument som er lagt fram (Mellombels forretning, dokumentasjon av fullmakter o.l.)

Avtalar som er gjorde, kort grenseskildding, grensemerking (gammal og ny) o s v

I samsvar med delingslova § 1-6 kan forretninga påklagast til fylkesmannen.

Eg sannar at protokollen er i samsvar med gjennomføringa av forretninga og dei faktiske tilhøva i marka. Innhaldet av protokollen er gjord kjent for alle fram møtte.

 Eikanger
Stad

17.9.1982

 Sverre Solberg
Underskrift av styraren

Kommunalforvaltninga - Oppmålingsteknisk blankett utarbeidd av Norske Kommuners Sentralforbund

Kommune (ev. stempel)

Lindås

MÅLEBREV

J nr

168/79

Målebrev nr

Målebrev over—

Gnr	Bnr	Festenr/Seksjonsnr
213	28	3

Bruksnamn eller adresse

Eikanger nedre

I samsvar med delingslova av 23. juni 1978, nr 70, vart det den-

Dato

17. 9. 1982

halde—

A-273

Dagbokstempel

Dagbokført

15 apr 83 - 2572

Kart- og oppmålingsforretning

Forretninga vart rekvirert av—

Eivind Hagesæter

Styrar ved forretninga var—

Sverre Solberg

Areal, lægje, grenser og registernummer for naboeigedommane går fram av målebrevkartet.

Isdalstø den 28. 3. 1983

Sverre Solberg
LINDÅS KOMMUNE
Oppmålingsmyndigheita

Sverre Solberg

Dagbokstempel ved tinglysing

Tinglysingstempel

Påteikningar (Rettingar o.l.)

PROTOKOLL FOR OPPMÅLINGSFORRETNING

ETTER LOV OM EIENDOMSREGISTRERING (MATRIKKELLOVEN)

ArkivsakID 2015/4087

Matrikkelmyndighet			
Kommune	Lindås	Kommunønr	1263
Adresse	Felles Postmottak, Kvernhusmyrane	Postnr	5914
		Poststed	ISDALSTØ

Eiendom				
Eiendommens adresse	Nedre Eikanger 80 5913 EIKANGERVÅG	Gnr.	Bnr.	Festenr.
		213	28	3
				Søksj. nr.
				0
Registrert eier (grunneier)	Hagesæter Erik			
Registrert fester	Askeland Bjarte			

Oppmålingsforetning			
Forretningen avholdt	Dato	Kl.	Sted
	7. januar 2016	12:57	Kontorforetning - sendt via posten.
Tiltakstype PBL § 20-1, m og ML	Oppretting av ny grunneiendom		Iverks. dato (søknad B/C)
Rekvirent	Erik Hagesæter		Rekv. dato
			29.12.2015


Habilitet	
Landmålerens navn	Liv Berit Ones
	Tlf. nr.
<input type="checkbox"/> Landmåleren orienterte partene om det forelå forhold av personlig eller økonomisk art som kunne tilsi inhabilitet.	
Har partene merknader/innsigelser til gjennomføring av forretningen? <input type="checkbox"/> Nei <input type="checkbox"/> Ja (jf. vedlegg)	

Varsling om oppmøte	
<input type="checkbox"/> Varslet om oppmålingsforetning inneholder en liste over personer som er varslet, deres partstilling (rolle), varslingsdato og varslingsmåte. Under forretningen ble alle oppfordret til å bekrefte sitt fremmøte ved underskrift på listen og fremvisning av legitimasjon (jf. vedlegg)	
Under	
Ev. merknader til varsling	

Saksdokumenter - bakgrunn for forretningen		
<input type="radio"/> Rekvisisjon av oppmålingsforetning og søknad om tillatelse etter PBL	Vedlegg nr. (ev. fra - til)	
<input type="radio"/> Varsel om oppmålingsforetning		
<input checked="" type="radio"/> Vedtak		
<input type="radio"/> Konesjonsdokumenter		
<input type="radio"/> Servitutter		
<input type="radio"/> Avtaler		
<input type="radio"/>		
<input type="radio"/>		

Situasjonskart/skisse

Nord
↑
M=1:500

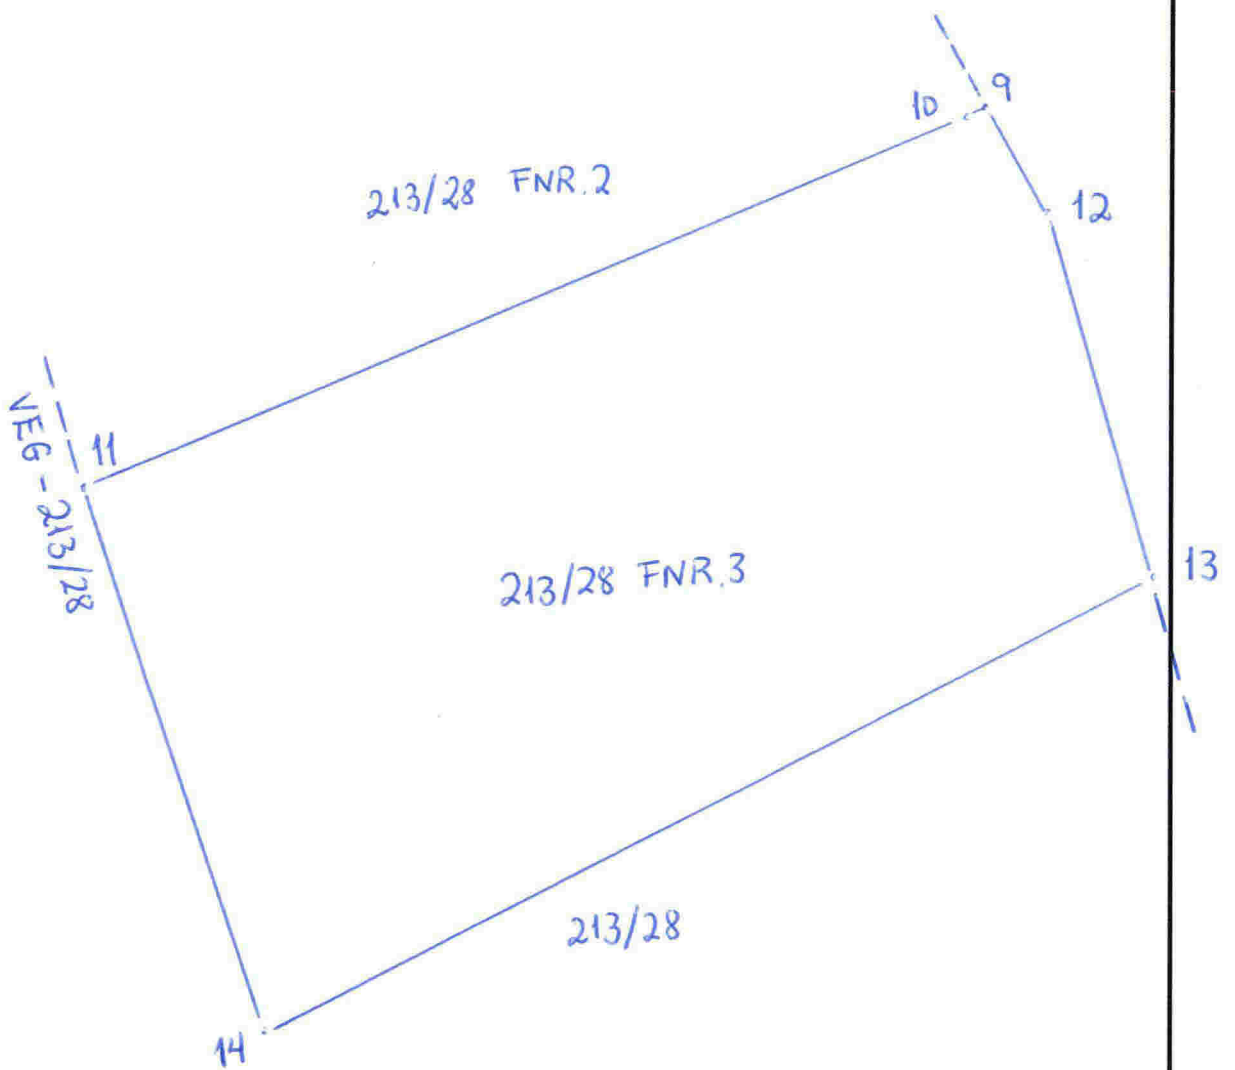

Oppsummering og erklæring fra landmåler (forts.)

Landmåler vurderer og gir ev. kommentarer til: - tillatelsen, - rekvisisjonen, - varsel om oppmålingsforretning, - forberedelse av oppmålingsforretning, oppmålingsforretningen, - måle- og beregningsarbeid, - fakturering, - matrikulering, - tinglysing, - utsendelse av matrikkelbrev, - klageadgang og frister

og egedomen vært tinglyst 15.04.1983.
Egedomen vært no frädelt og det
vert gjeve nytt bruksnummer.

Bente Aekeland

Sted	Dato	Underskrift
Knarvik	07.01.2016	Linda Berthelsen

Vedlegg (saksdokumenter som kommer til under oppmålingsforretningen)		Vedlegg nr. (fra - til)
<input type="checkbox"/> Partliste		
<input type="checkbox"/> Fullmakter		
<input type="checkbox"/> Avtaler		
<input type="checkbox"/> Partspåstander		
<input type="checkbox"/> Forlik/voldgift		