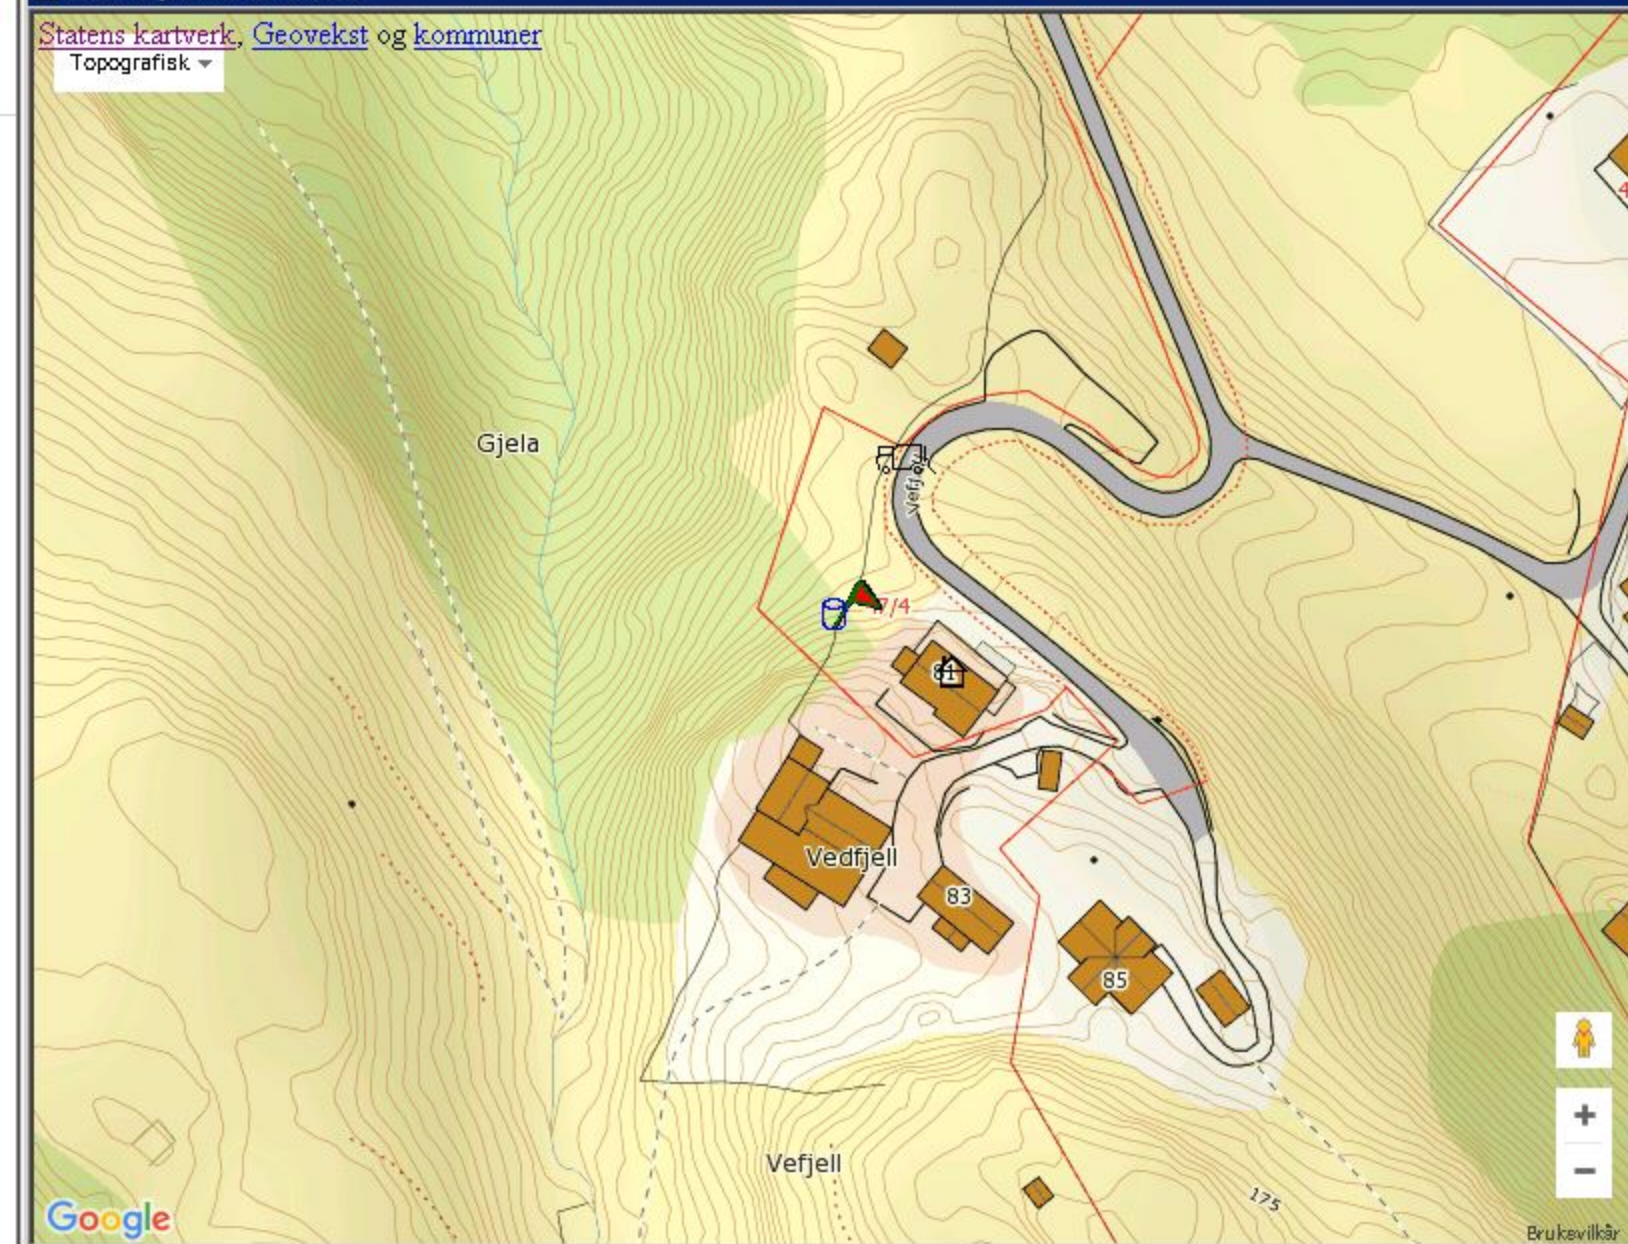


Kart - trykk Esc for å lukke

Statens kartverk, Geovekst og kommuner

Topografisk


 Marker
 Sentrer

 * Markering

 Anlegg

 Bygning

 Bil

Søke etter postar

Kommune	Gnr	Bnr	Fnr	Snr	Husnr	Std sortering	Frekv.
1263	47	4				Søk (F3)	>0
AnleggID	Seddelnr	Gnr/Enr	Namn	Type	Frekv	Neste	Volum
67455	1631	47.4.0.0	Tvedt Stein Edvard	SLM	104	19.04.18	3,0