


Ny situasjonsplan mottatt 02.05.16 fra Lindås Rør

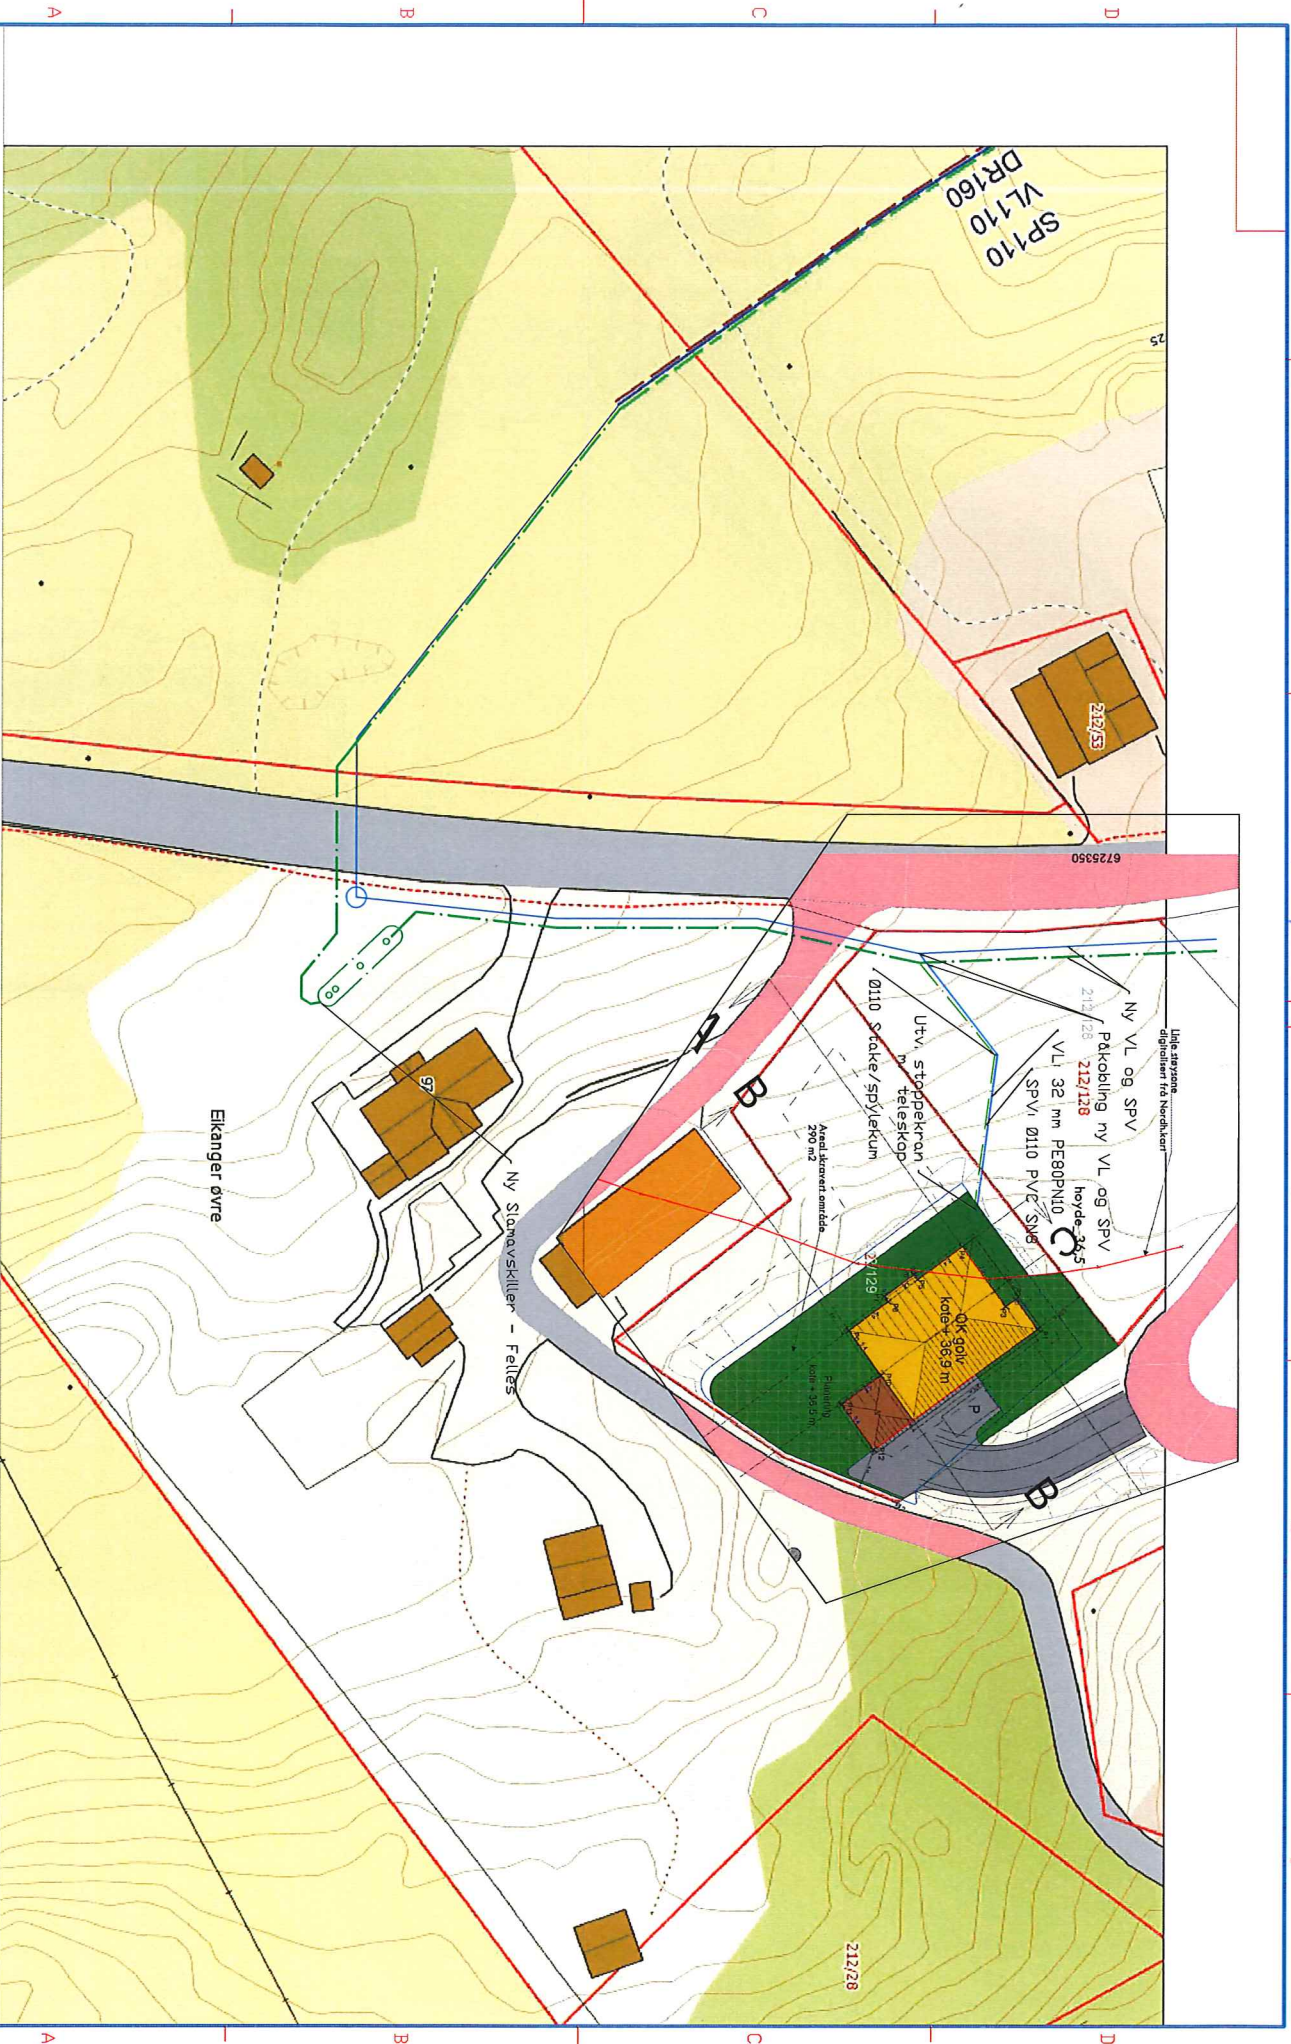

01	02.05.16	Forventet plasseringer av tank og tilkoblinger	H.M.N.H.M.N.						
REV	DATO	REVISJONS TEKST	TEGN	BRUKS	KONTR	DPTO	GD	DK	

PROSJEKT	NY RENNEDRIF	PROSJEKT	NY RENNEDRIF
BYGG	Hindenes Hås	BYGG	Hindenes Hås
BYGG	10.04.2016	BYGG	10.04.2016
BYGG	A3 1:500	BYGG	A3 1:500
BYGG	Gåbr 212/129 - Lindås kommune	BYGG	Gåbr 212/129 - Lindås kommune
BYGG	Myrnesvegen 503 Skarvervåg	BYGG	Myrnesvegen 503 Skarvervåg
BYGG	Plan nr 194	BYGG	Plan nr 194
BYGG	11.11.2016	BYGG	11.11.2016
BYGG	VA 01	BYGG	VA 01
BYGG	01	BYGG	01

- #### - A3 A 5 4 V 3 2 1 AUTOCAD - COMPUTER AIDED DESIGN