



Klassering  
16/105

1. - 05. 2016

|            |              |
|------------|--------------|
| Arkivsaknr | Løpenr       |
| Saksnr     | Tilgangskode |

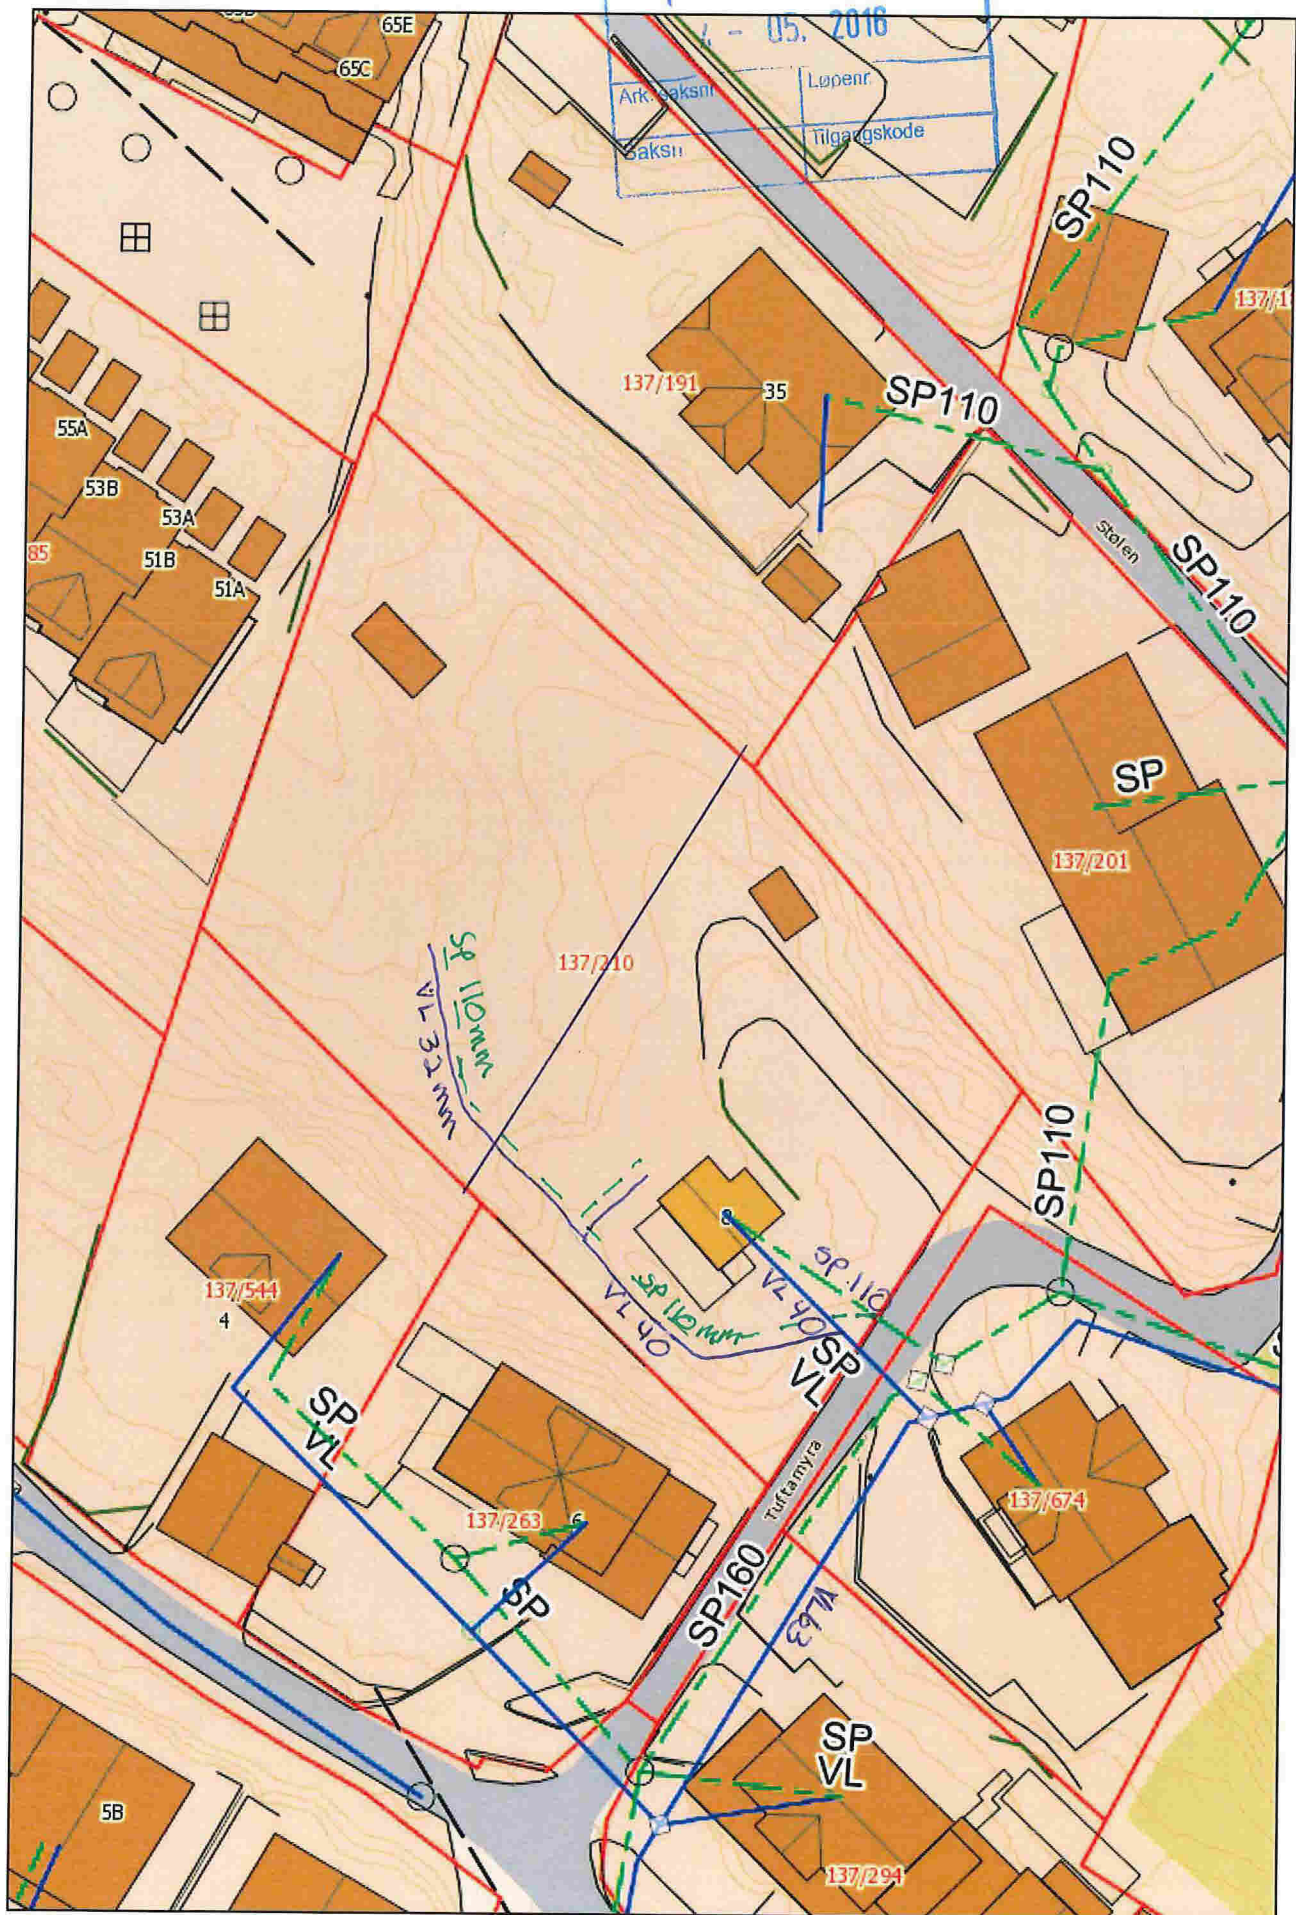

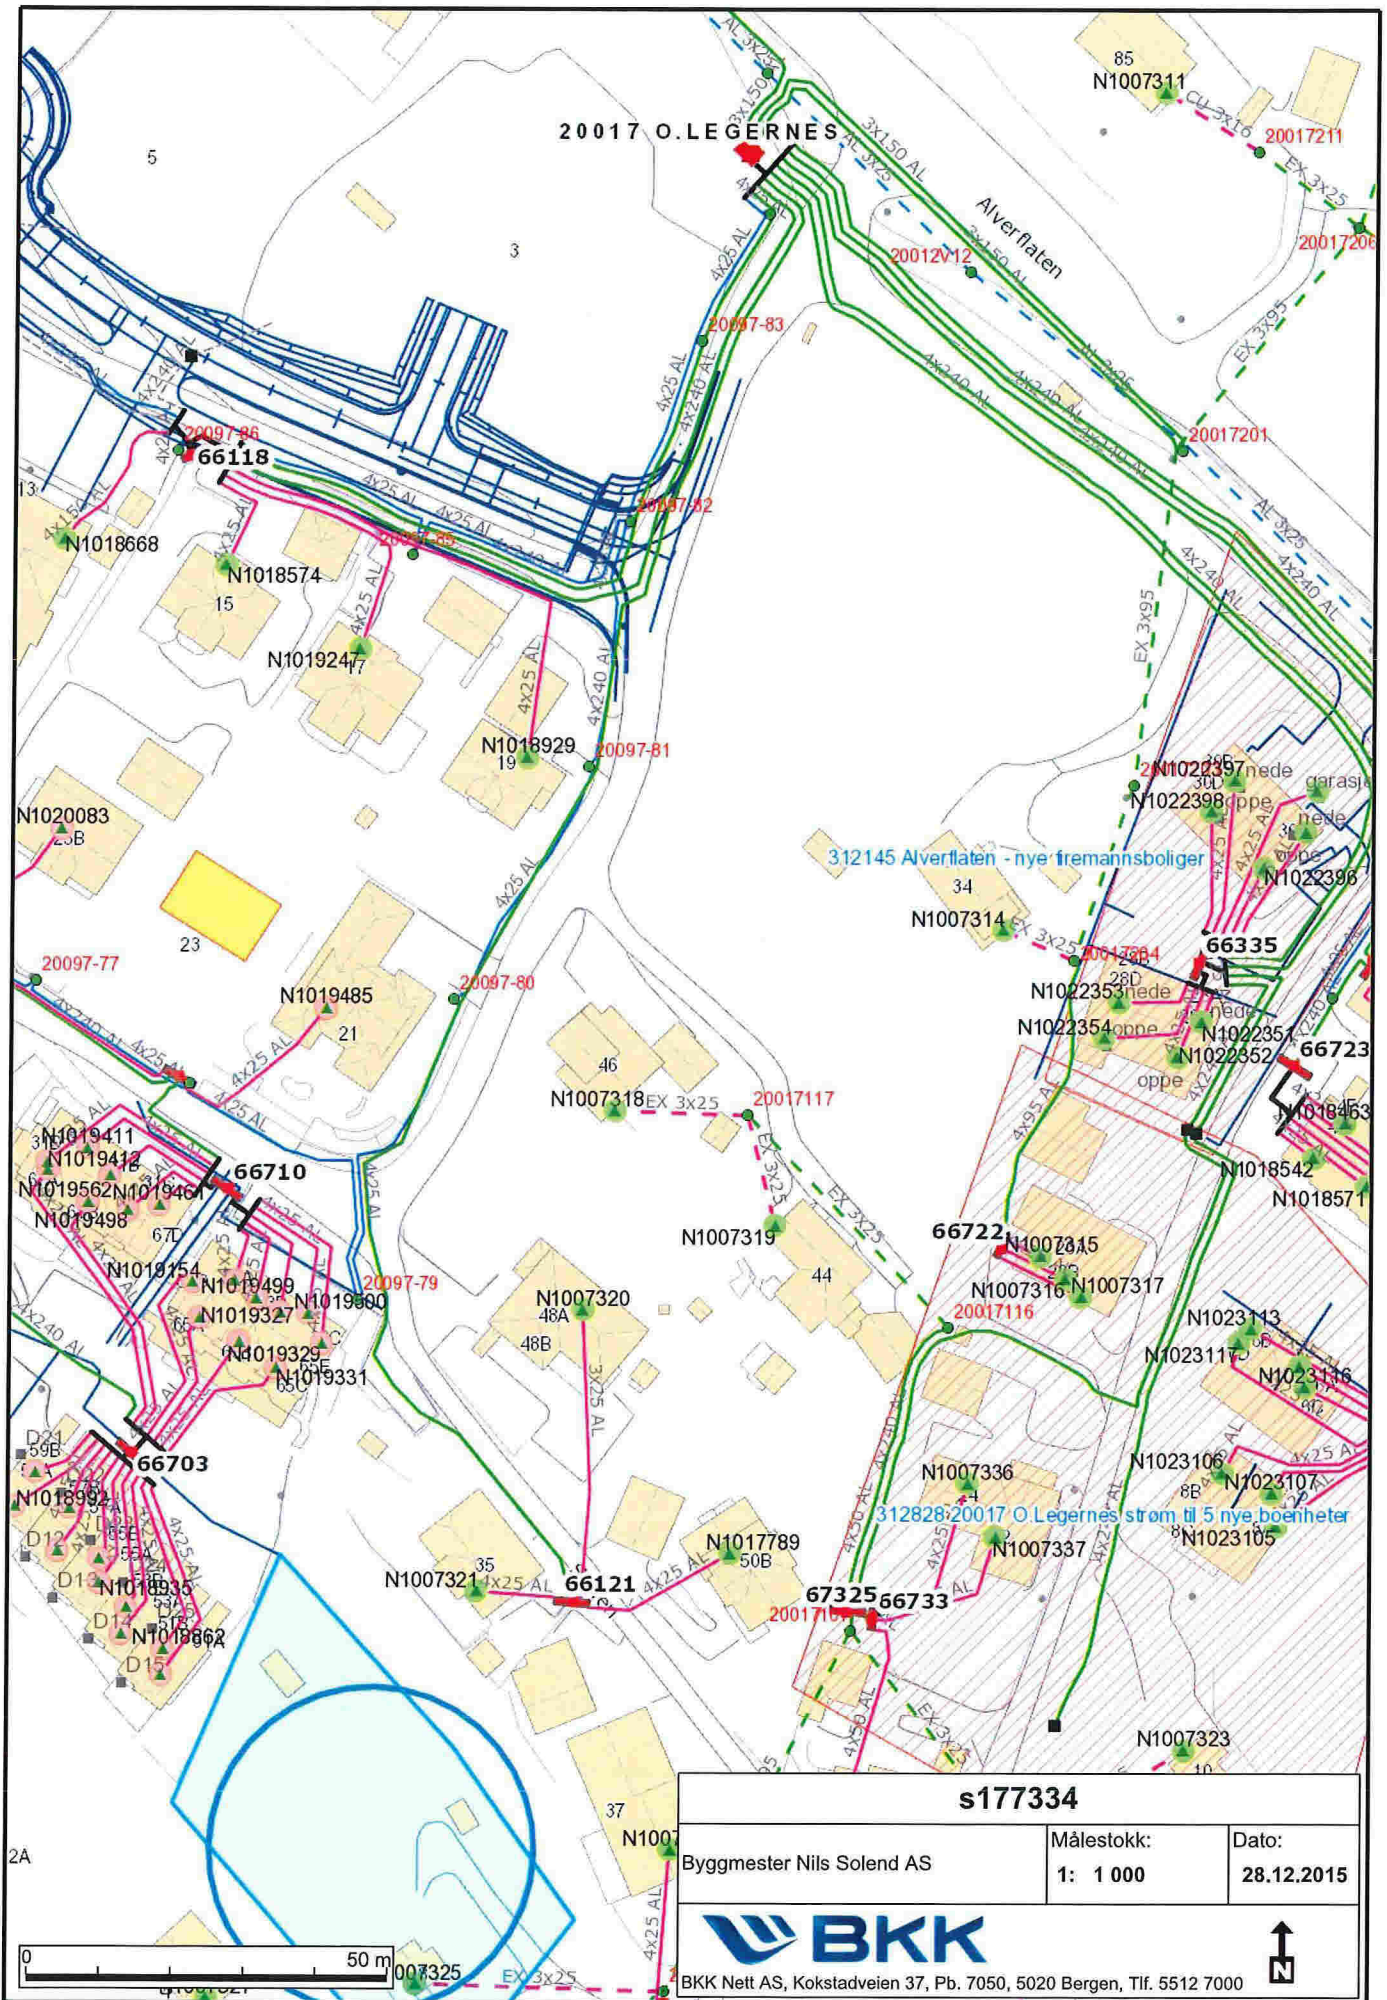

|                           |                        |                     |
|---------------------------|------------------------|---------------------|
| <b>s177334</b>            |                        |                     |
| Byggmester Nils Solend AS | Målestokk:<br>1: 1 000 | Dato:<br>28.12.2015 |



BKK Nett AS, Kokstadveien 37, Pb. 7050, 5020 Bergen, Tlf. 5512 7000

