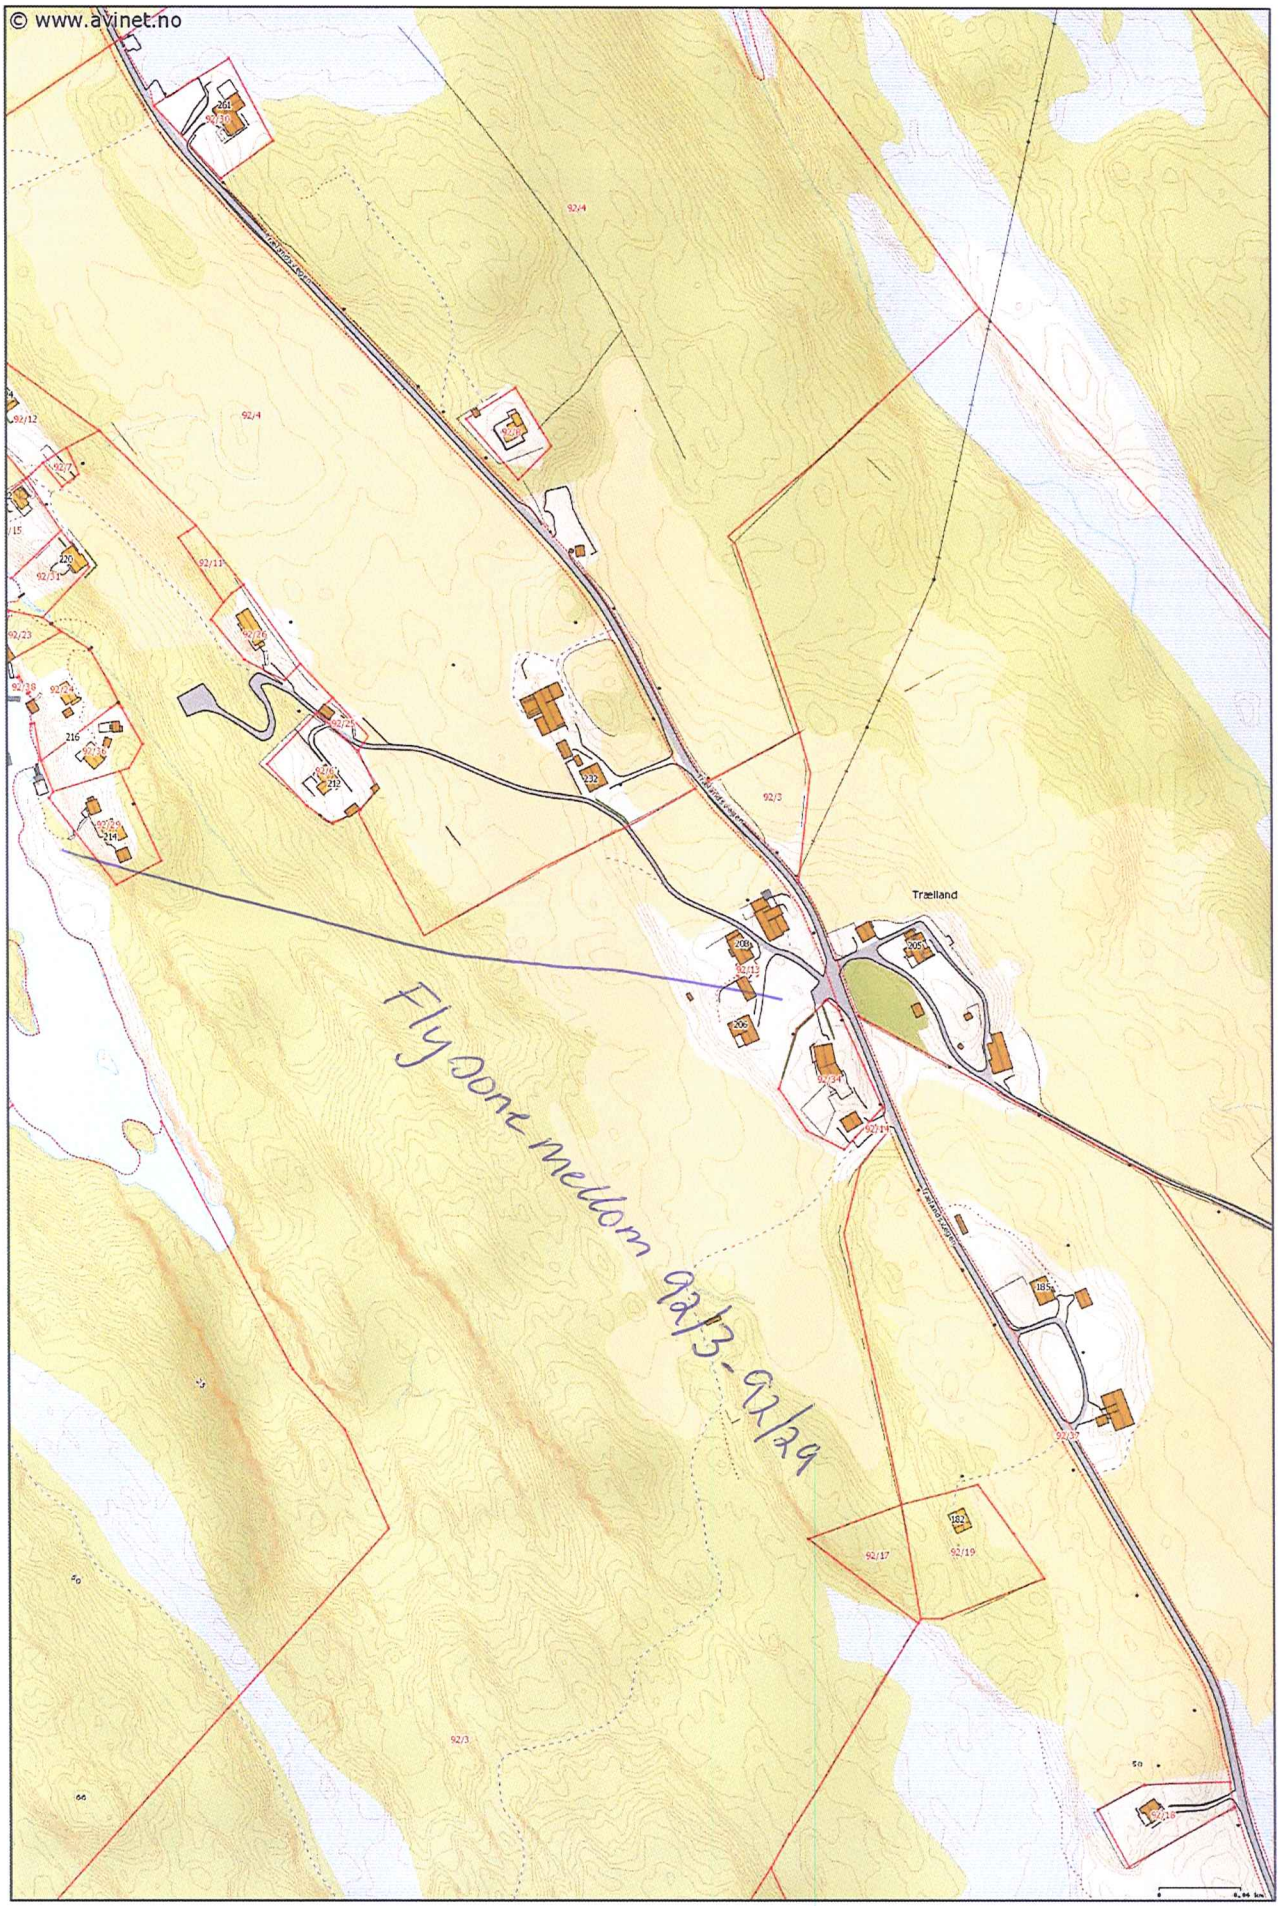
© www.avinet.no
Trælland
Fly sone mellom 92/3-92/29