

Søknad om ferdigattest

Pbl § 21-10, SAK10 §§ 8-1 og 8-2

Søknaden gjelder							
Eiendom/ byggsted	Gnr.	Bnr.	Festenr.	Seksjonsnr.	Bygningsnr.	Bolignr.	Kommune
	175	2					LINDÅS
Adresse				Postnr.	Poststed		
SEIMSTRANDA				5912	SEIM		

Ferdigattest	
Tilfredsstillert tiltaket kravene til ferdigattest?	<input checked="" type="checkbox"/> Ja <input type="checkbox"/> Nei Hvis nei, fyll ut informasjonen nedenfor.
Det gjenstår følgende arbeider av mindre vesentlig betydning som vil bli utført innen 14 dager:	Dato
Type arbeider	
Bekreftelse på at disse arbeidene er utført vil være kommunen i hende innen:	Dato

Oppdatert dokumentasjon	
Er det foretatt ikke søknadspåtlige endringer/justeringer i forhold til tillatelsen?	
<input type="checkbox"/> Ja <input checked="" type="checkbox"/> Nei	Hvis ja, vedlegg oppdatert situasjonsplan, tegninger eller dokumentasjon som viser hva som er utført.

Sluttrapport for avfall		
Sluttrapport av	Dato	vedlegges søknaden
Ansvarlig søker forplikter seg til å påse at sluttrapporten blir ajourført og oppbevart.		Vedlegg nr. K -

Varmesystem			
Energiforsyning		Varmefordeling	
<input type="checkbox"/> Elektrisitet	<input type="checkbox"/> Sol	<input type="checkbox"/> Vannbåren gulvvarme	<input checked="" type="checkbox"/> Ikke relevant
<input type="checkbox"/> Biobrensel	<input type="checkbox"/> Gass	<input type="checkbox"/> Vannbåren radioator	
<input type="checkbox"/> Varmepumpe - luft	<input type="checkbox"/> Olje/parafin	<input type="checkbox"/> Elektriske varmekabler	
<input type="checkbox"/> Varmepumpe - berg/sjø	<input type="checkbox"/> Annet	<input type="checkbox"/> Elektriske panelovner	
<input type="checkbox"/> Fjernvarme/spillvarme		<input type="checkbox"/> Luftoppvarming	
		<input type="checkbox"/> Kamin/ovn/peis	
		<input type="checkbox"/> Annet	

Erklæring	
<input type="checkbox"/>	Det bekreftes at tilstrekkelig dokumentasjon som grunnlag for driftsfasen er overlevert byggverkets eier

Vedlegg				
Beskrivelse av vedlegg	Gruppe	Nr. fra – til	Ikke relevant	
Situasjonsplan, avkjøringsplan	D	-	<input checked="" type="checkbox"/>	
Tegninger, plan, snitt, fasade	E	-	<input checked="" type="checkbox"/>	
Redegjørelser/kart	F	-	<input checked="" type="checkbox"/>	
Gjennomføringsplan	G	1 – 1	<input type="checkbox"/>	
Sluttrapport for avfallsplan og miljøsaneringsbeskrivelse	K	-	<input checked="" type="checkbox"/>	
Boligspesifikasjon i matrikkelen	H	-	<input checked="" type="checkbox"/>	
Uttalelser fra andre offentlige myndigheter	I	-	<input checked="" type="checkbox"/>	
Andre vedlegg	Q	1 – 2	<input type="checkbox"/>	

Underskrifter					
Ansvarlig søker for tiltaket (for tiltak etter pbl § 20-1)			Tiltakshaver (bare for tiltak uten ansvarlig søker pbl § 20-4)		
Foretak SEIM BYGG AS			Navn		
Kontaktperson terje Seim	Telefon 56350980	Mobiltelefon 93004156	Kontaktperson	Telefon	Mobiltelefon
E-post terje@seimbygg.no			E-post		
Dato 13.05.16	Underskrift <i>Terje Seim</i>		Dato	Underskrift	
Gjentas med blokkbokstaver TERJE SEIM			Gjentas med blokkbokstaver		

Kommunens saksnr.


Vedlegg
G 1.Side
1 av 1

Gjennomføringsplan



Endom/ byggsted	Gnr. 175	Bnr. 2	Festnr.	Seksj. nr.	Bygn. nr.	Kommune LINDÅS	Versjonsnr. 2	Dato 13.05.16	Signatur, ansv. søker <i>Torgeir Seim</i>	Postnr. 5912	Fossted SEIM
--------------------	-------------	-----------	---------	------------	-----------	-------------------	------------------	------------------	--	-----------------	-----------------

Alle fagområder i tiltaket	Beskrivelse av ansvarsrådet hentet fra erklæring om ansvarstre	Tiltaks- klasse	Foretakets navn og org. nr. (4)	Kryss for planlagt samsvarserklæring / kontrollertkræring erstattes med dato når denne foreligger					Sett kryss når arbeidet innen ansvarsrådet er avsluttet
				Søknad om rammetillatelse (5)	Søknad om igangsettings- tillatelse/et- trinsøknad (6)	Søknad om midlertidig bruksstillatelse (7)	Søknad om ferdigattest (8)	(9)	
SØK (1)	SØKER	(2)	SEIM BYGG AS, 984330324	(5)	(6)	(7)	(8) 15.01.16	(9) X	
PRO	UTVENDIG AVLØPSINNSALLASJONER	1	STUSDAL VVS AS, 912319164				15.01.16	X	
UTF	UTVENDIGE AVLØPSINNSALLASJONER	1	STUSDAL VVS AS, 912319164				12.05.16	X	
UTF	GRUNN OG TERRENGARBEID		KJARTAN AARRHUS, 985312149				12.05.16	X	

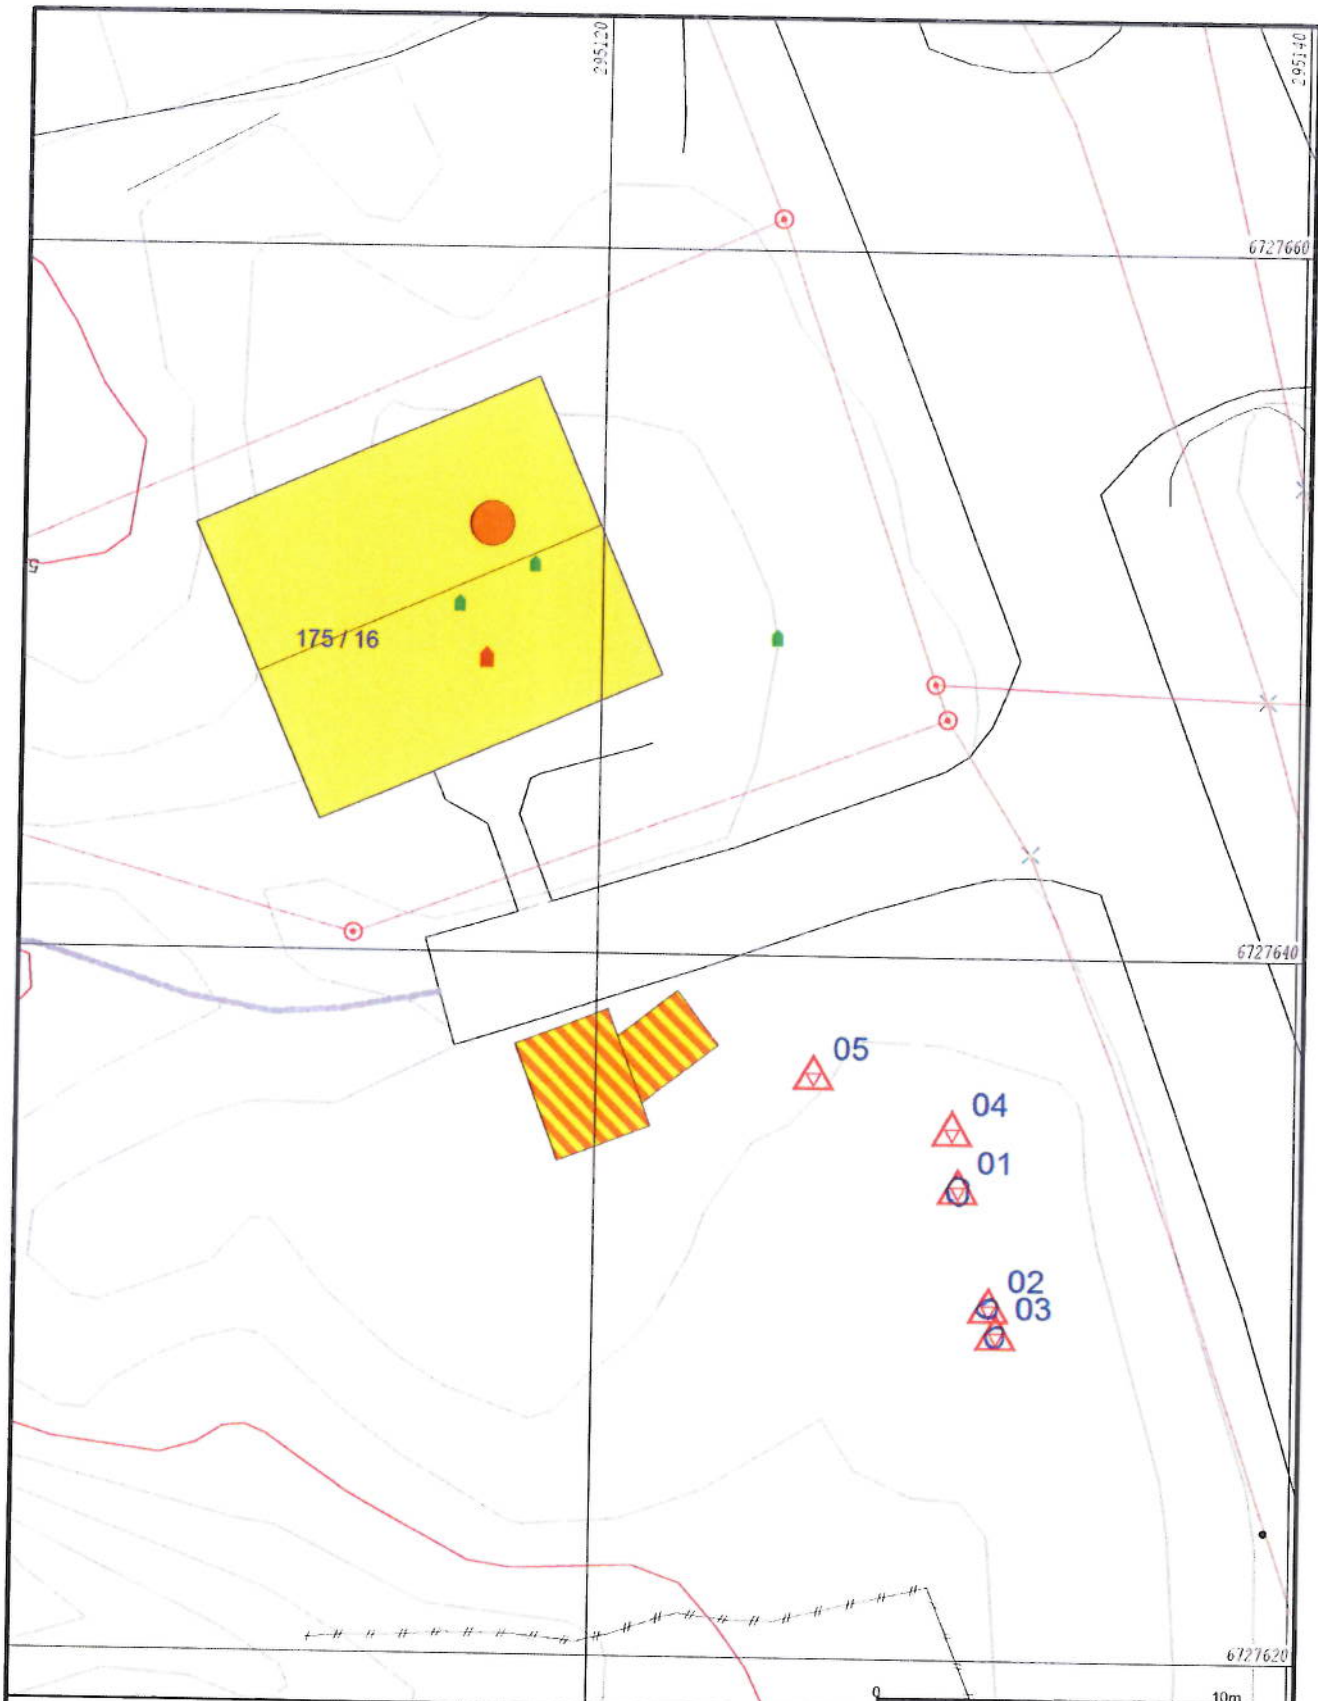

- Målte Grenser
 - Registrerte Grenser
 - - - Udefinert grenser
 - | Terrengmålte grense
 - x Konstruert grensepunkt
 - Bolig
 - Bustad m/leilighet
 - Våningshus
 - Større bustader
 - Hytte/feriehuis
 - Garasje/uthus
 - Industrilager
 - Andre bygg
- Beliggenhet og høyder må oppfattes som orienterende
 Koordinatsystem: EUREF89 - SONE 32 (EPSG 25832)
 Høydesystem: NN 2000 høyder (EPSG 5941)



Lindås kommune
 Geodata avdeling

Innmåling rensanlegg



Dato: 2016.04.29
 Sign: *[Signature]*

Gnr 175 bnr 16

Målestokk
 1:200

Lindås kommune

175-16ran1

```


-00 FFFFFFFFFFFFFFFFFFFFFFFFFFFFFFFFFFFFFFFFFFFFFFFFFFFFFFFFFFFFFFFFFF
-01 OOOOOOOOOOOO DDDDDDDDDDD VVVVVVVVVVVV KKKKKKKKKKKK OOOOOOOOOOOO
-02 SSSSSSSSSS KKKKKKKK NNNNNNNN TTTTTTTT TTTTTTTT II.III Bk MMMMMMM
-03 TTTTTTTTTT KKKKKKKK HHH.HHHH VVV.VVVV AAAA.AAA SS.SSS Bk MMMMMMM
-04 TTTTTTTTTT KKKKKKKK HHH.HHHH DDDD.DDD AAAA.AAA SS.SSS Bk MMMMMMM
-05 PPPPPPPPPP KKKKKKKK XXXXXXXX.XXX YYYYYYY.YYY ZZZZ.ZZZ Bk MMMMMMM
-06 PPPPPPPPPP KKKKKKKK PPPPPPP.PPP AAAAAAA.AAA ZZZZ.ZZZ Bk MMMMMMM
-07 PPPPPPPPPP KKKKKKKK dXXXXXX.XXX dYYYYYY.YYY dZZZ.ZZZ Bk MMMMMMM
-08 Epi E1 E2 E3 E4
-09_Pi Sammenheng FFFFFFFFFFFFFFFFFFFFFFFFFFFFFFFFFFFFFFFFFFFFFFFFFF MMMMMMM
-00 Leica Geosystems AG
-00 Instrument: CS15 Måledato: 20.04.2016
-00 Målejobb: 175-16ran1 Operatør: er
-00 Jobbeskrivelse:
05 M-Ref 0154 6718218.805 296622.928 65.364 0.000
05 01 6727633.346 295130.422 51.470 0.011
05 02 6727629.987 295131.348 51.443 0.013
05 03 6727629.219 295131.563 51.445 0.011
05 04 6727635.003 295130.252 51.293 0.012
05 05 6727636.551 295126.239 51.920 0.016

```

Gnr 175 bnr 16 Innmåling renseanlegg for Gnr 175 bnr 16
 Utført 20.04.2016

Knarvik 20.04.2016

Lindås kommune Geodata avd.

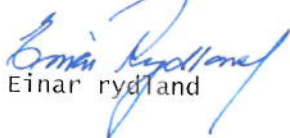
 Einar rydland

Lindås kommune