



06.01.2016

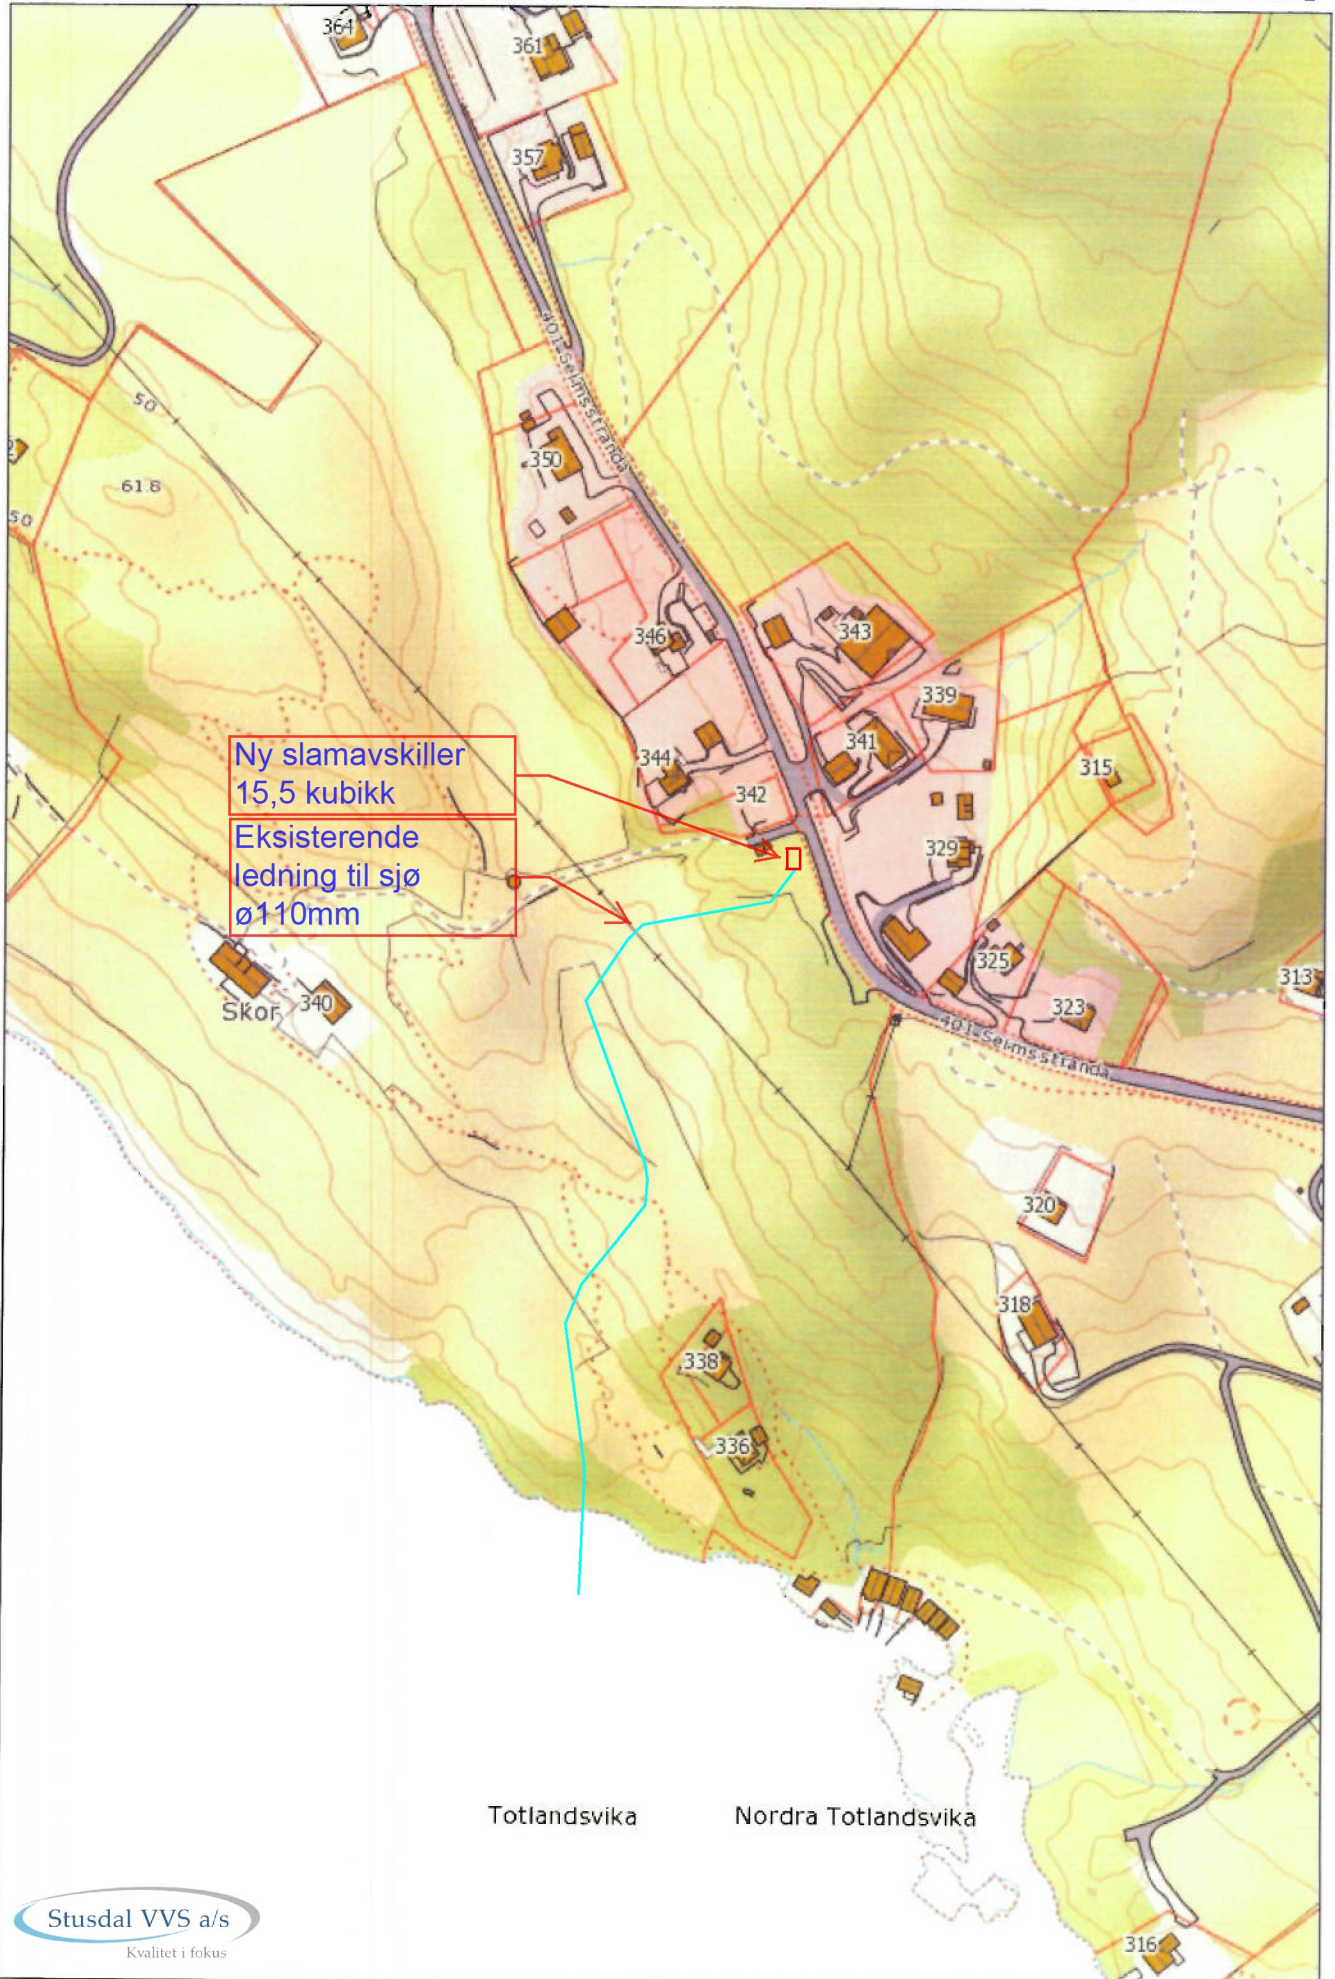

Totlandsvika

Nordra Totlandsvika

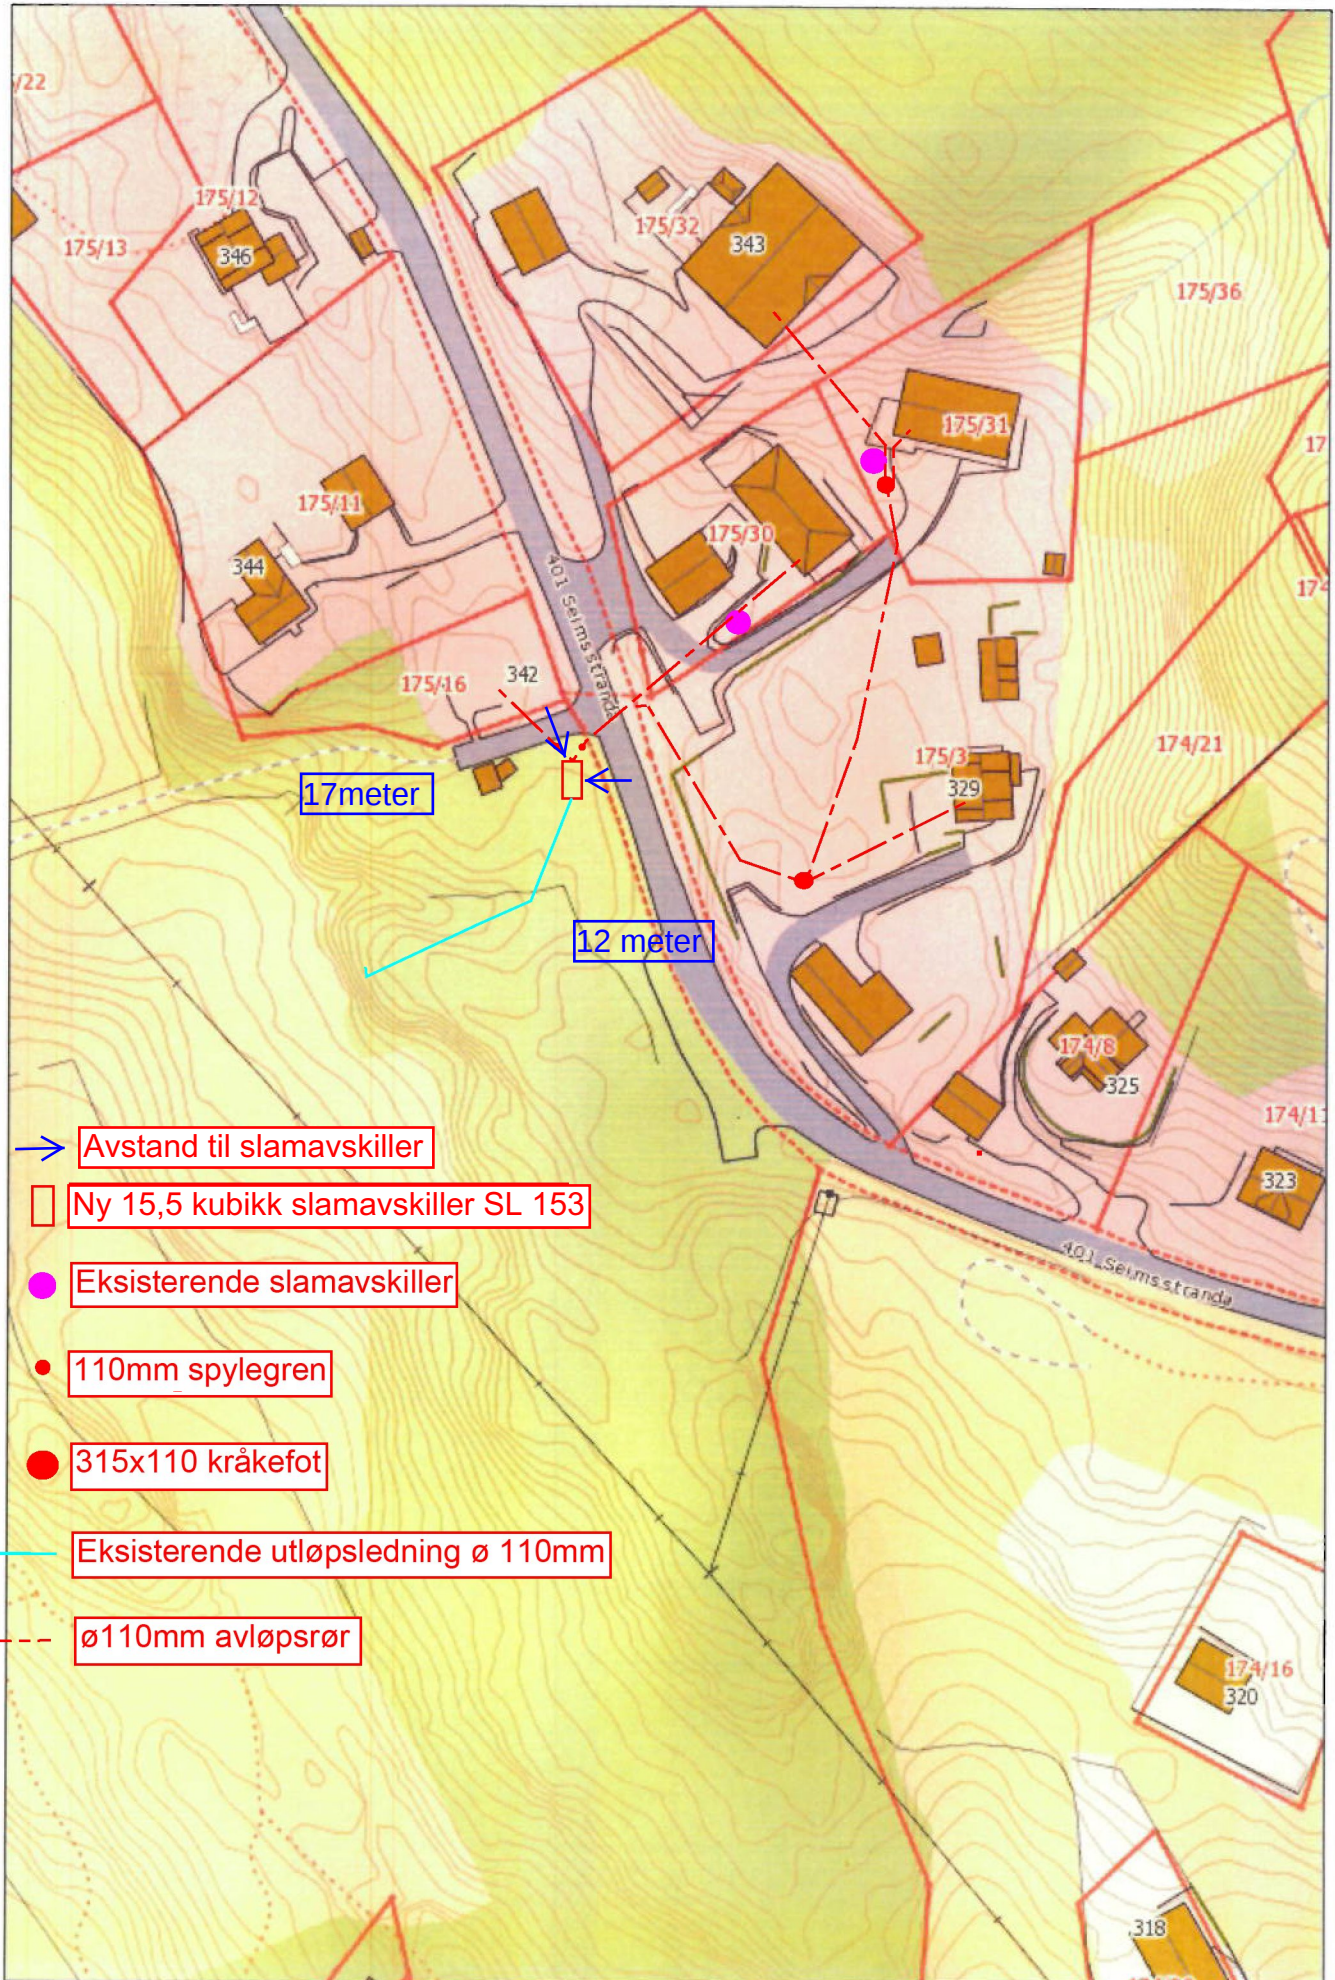

- Avstand til slamavskiller
- Ny 15,5 kubikk slamavskiller SL 153
- Eksisterende slamavskiller
- 110mm spylegren
- 315x110 kråkefot
- Eksisterende utløpsledning ø 110mm
- - - ø110mm avløpsrør