

SØKNAD OM GRAVETILLATELSE I OFFENTLIG VEG OG GATEGRUNN

(eller kryssing med luftstrekk)

Etter bestemmelsene i Vegloven, §§ 32 og 57, og forskrifter om varsling av arbeid på offentlig veg søkes om gravetillatelse for legging/trekking

Kryss av:

Vannledning	<input checked="" type="checkbox"/> Telekabel	Eks dekke:
Avløpsledning	TV-kabel	Asfalt
El-kabel	Annet	Brostein
		<input checked="" type="checkbox"/> terreng

Off. veg nr.: KV 1018 Hp. 1 55m. Arbeidssted: Juvikstøden

Lengder på grøft langs veg: ca. 10 m. Kryssinger: nei

Opplysninger om gravingen: FREMGRAVING AV BOREHULL FOR STREKKING AV KABEL

Fra eiendom gnr.: _____ bnr.: _____ Slik det er vist på vedlagte kart / skisse (M = 1: 1000).

Arbeidet ønskes oppstartet: 14-05-14 og ventes avsluttet: 6/6-14

Jeg er kjent med de plikter som gjelder for undersøkelse av gravestedet. Det er satt kryss for de typer anlegg/interesser som finnes på stedet. **GRAVINGEN ER UTENFOR VEIEN**

<input checked="" type="checkbox"/> El-kabel	Vannledning	Signalkabel	Andre berørte
<input checked="" type="checkbox"/> Telekabel	Avløpsledning	Polygonpunkt	Antikvarisk
<input checked="" type="checkbox"/> TV-kabel	Skilt	Grøntanlegg	

Nødvendige opplysninger og direktiv vedr. anleggene er innhentet, og varsel om gravingen er gitt. (Kryss av)
Arbeidet skal utføres etter regler i offentlig veg- og gategrunn, og etter anvisning fra berørte parter.
Jeg godtar de forpliktelser som graving i offentlig veg medfører etter reglene.

Entr.: MINIMASKIN AS Adresse: ROSTROKS 34 5821 BERGEN

Dato: 7/5-14 **Trond Riisnes** Trond Riisnes
9797035434
trond@minimaskin.no Underskrift

Kontaktperson hos entreprenør: Trond Riisnes Tlf.: 97035434

Som eier av og oppdragsgiver for anlegget påtar jeg meg det ansvaret som reglene pålegger meg og garanterer for ferdigstilling av anlegget uten utgift for vegetaten. Jeg godtar også de til enhver tid gjeldende betingelser for å ha anlegg i offentlig veg.

Eier/søker: EltelNetworks Adresse: Postboks 37 5879 Bergen

Dato: 07.05.14 Jan Erik Mills
Underskrift

Kontaktperson hos eier/søker: Jan Erik Mills Tlf.: 92814435

Gravetillatelse er gitt med forbehold at det stilles garanti, etter reglene, pålydende kr. _____

Endelig vegdekke skal utføres av: Godkjent astaltentreprenør. Veg skal setast tilbake i den stand den var, eller betr. før arbeidet starta.

Spesielle vilkår gjelder: Arbeid skal utføres etter "Reiningslinjer for graving i off veg"

NKT nettverksgrøpe Okt. 2013. Før oppstart av arbeid skal gravearbeid avklarast med Arne Hejlesen (adv. liar Vatn og avløp). Hovedledningsnett ligg nær gravestaden. Arne Hejlesen kan kontakast på tlf: 959 545 434

Gravetillatelse er gitt Teknisk drift den 7/5 2014 dinda Folkestad

Gravetillatelse avslått Etat Underskrift


Tillatelsen og godkjente planer skal oppbevares på arbeidsstedet og fremvises ved kontroll


LINDÅS KOMMUNE
Teknisk drift VVA

MINI MASKIN AS
Trond Riisnes
97035434
trond@minimaskin.net

ELTEL networks
 telenor

**Fremgraving av trekkerør
og Borehull for tekking av
kabel for Telenor**

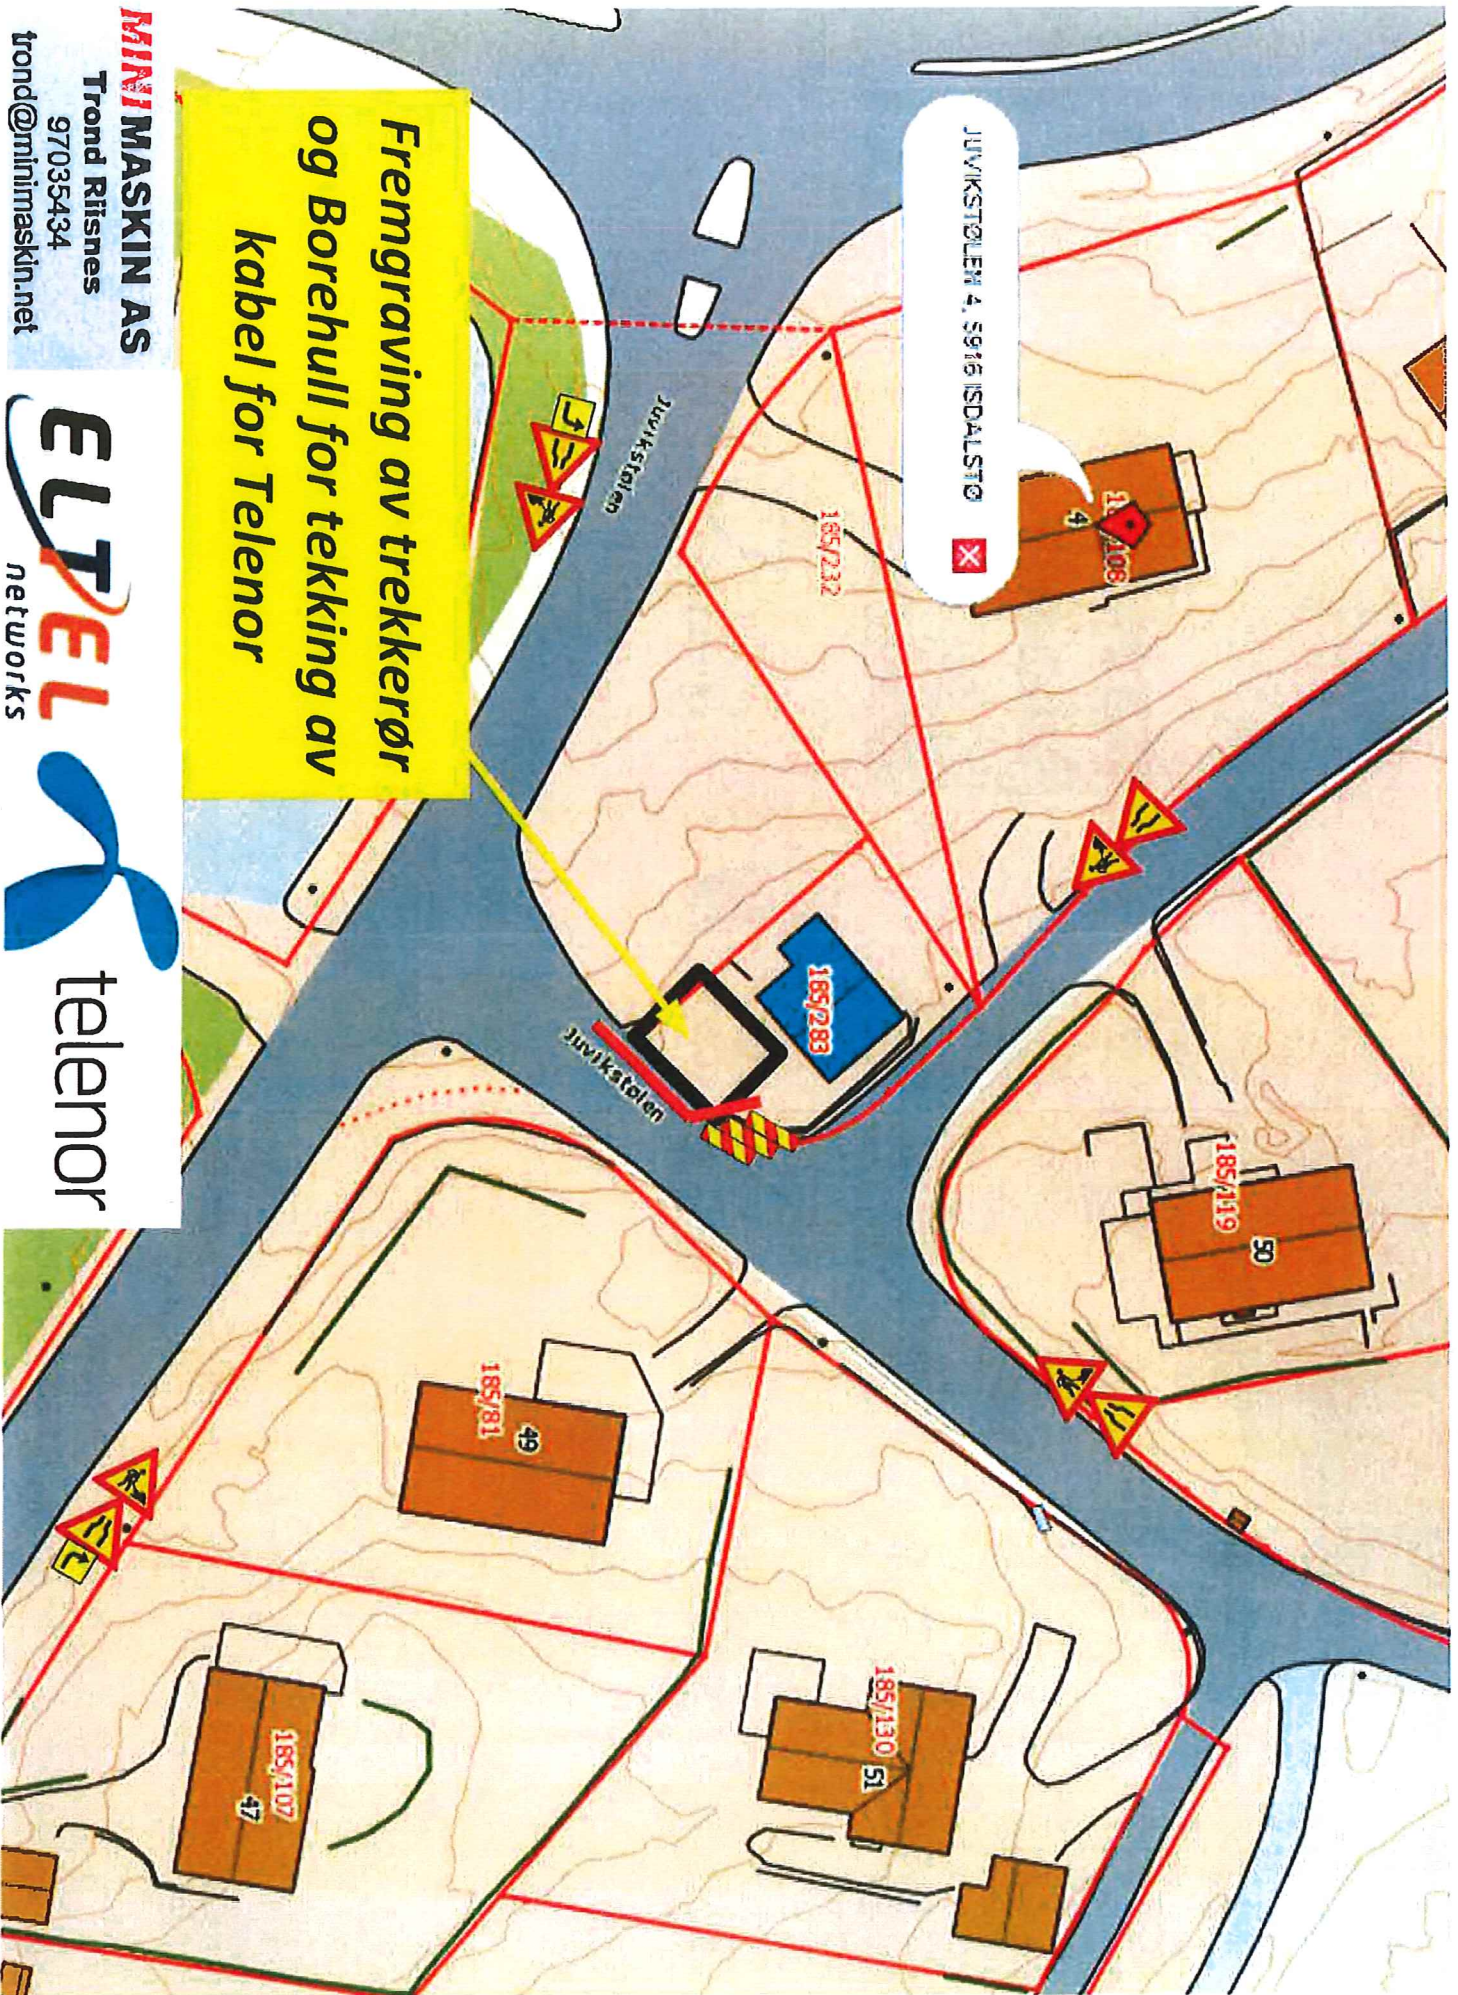

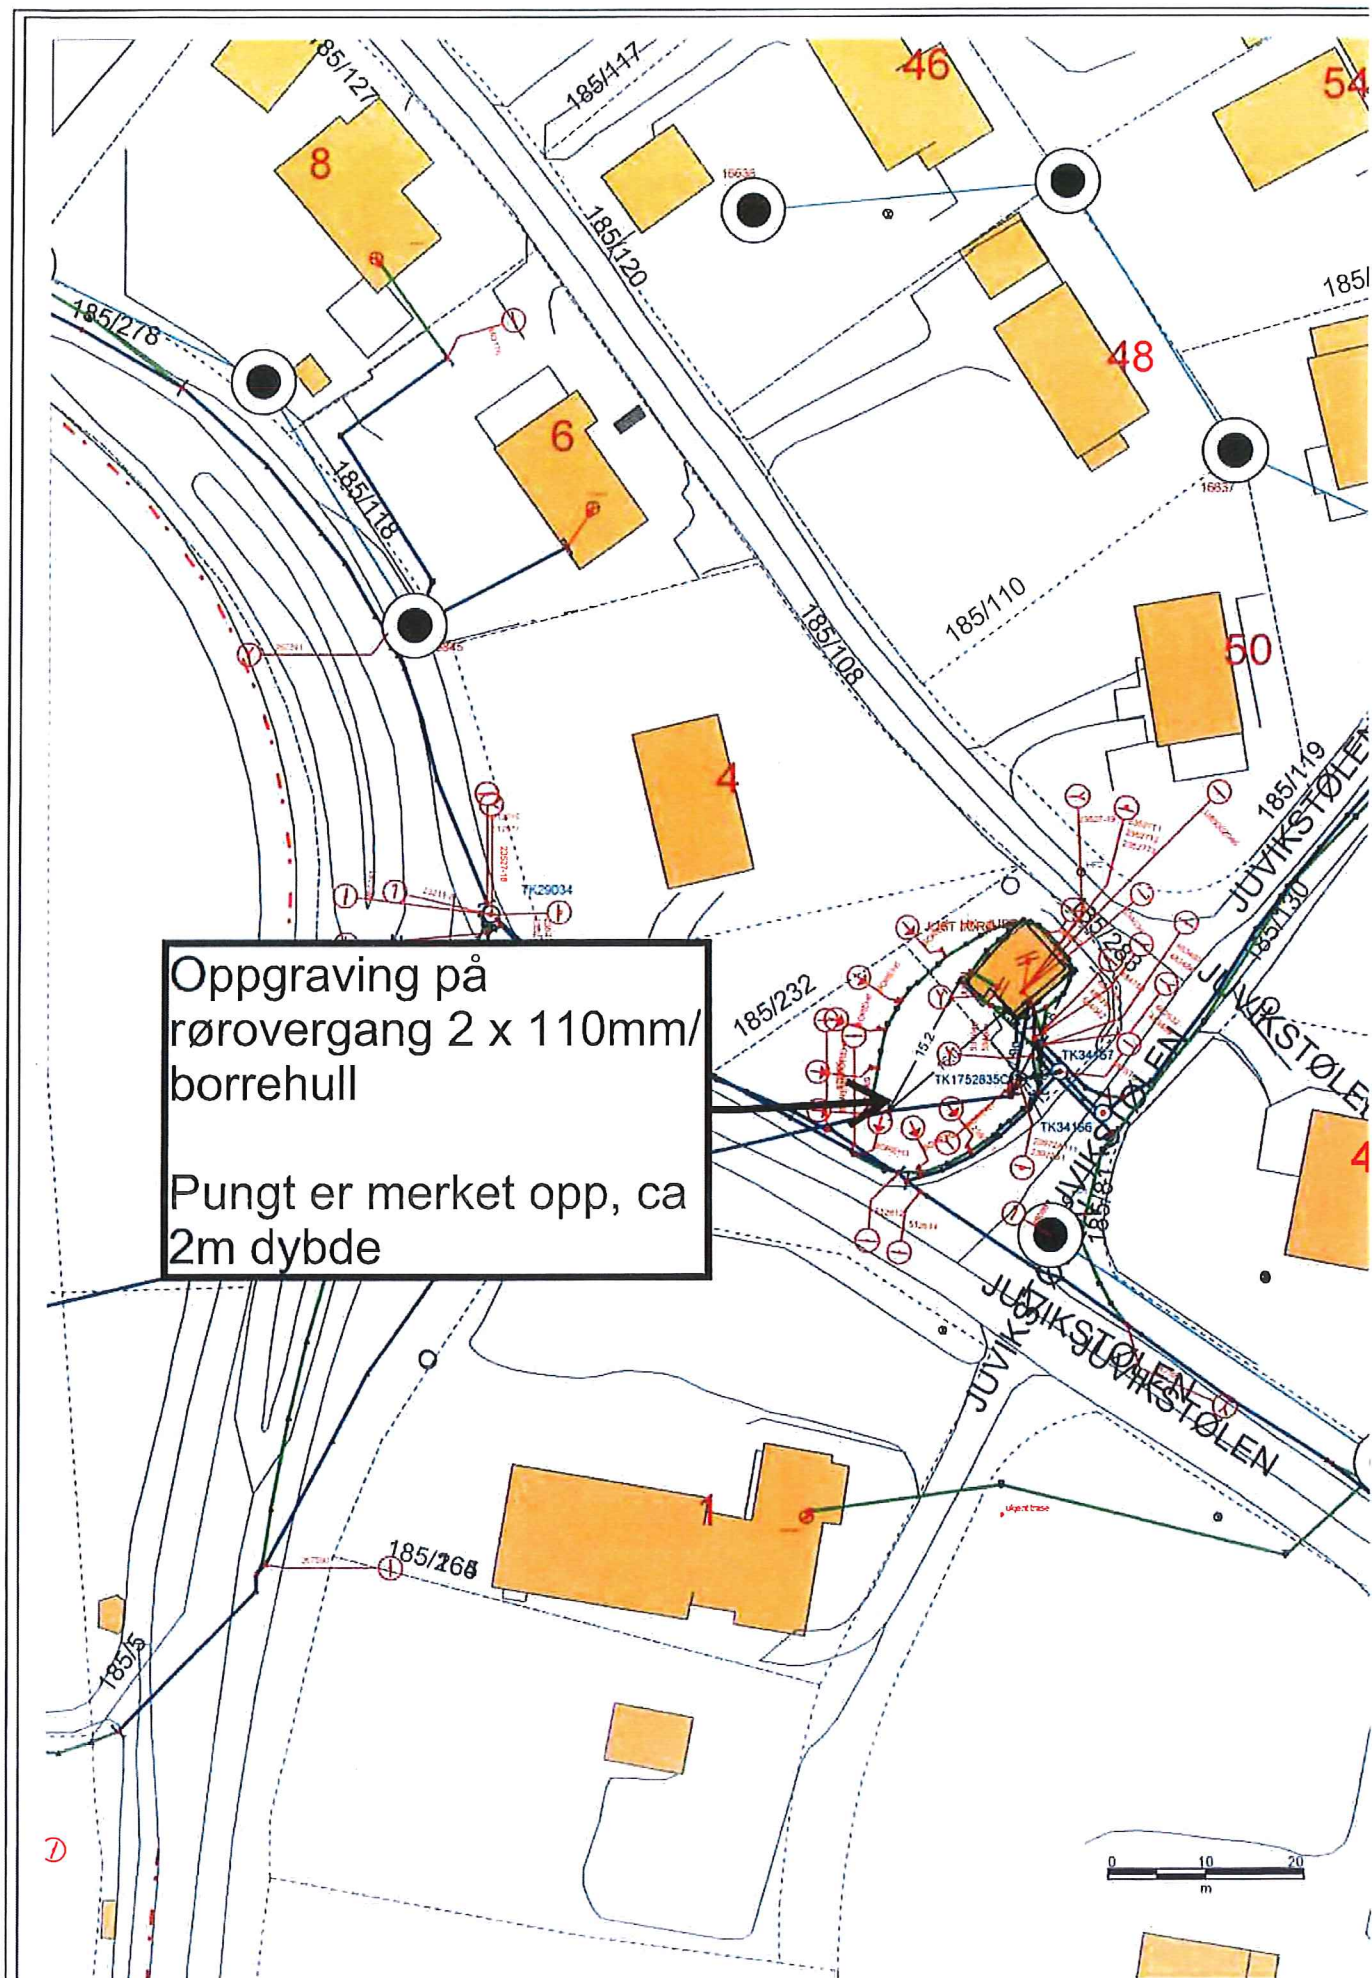

Oppgraving på
rørovergang 2 x 110mm/
borrehull

Pungt er merket opp, ca
2m dybde



D

Trond Riisnes

Fra: Mills Jan-Erik <Jan-Erik.Mills@eltelnetworks.com>
Sendt: 5. mai 2014 15:15
Til: Trond Riisnes
Kopi: Spord Øivind
Emne: Juvikstølen, trekkehull ca 2m dybde
Vedlegg: JUST.pdf

Hei,

Vi trenger å få gravet opp en rørovergang, 110mm rør fra kum til borrehull utenfor Juvikstølen sentral (ved Knarvik videregående). Slik jeg har forstått var det dere som utførte gravearbeid her i fjord. Det skal trekkes en ny sjøkabel i samme borrehull, så vi trenger tilgang til dette nå. Vi har lyttet opp punktet, og det ligger på ca 2m dybde.

Ordrenr på jobben er: 21084046

Vennlig hilsen
Jan-Erik Mills
Teknisk Planlegger

Eltel Networks AS

Besøksadr.: Litleåsveien 71, 5132 Nyborg
Postadr.: Postboks 37, 5879 Bergen | Fakturaadr.: invoice.norway@eltelnetworks.com
Jan-Erik.Mills@eltelnetworks.com
Tel. 815 35835 – 815 ELTEL
Mobil 92814435
Faks 55396501
www.eltelnetworks.no

Denne e-post fra Eltel Networks AS kan inneholde fortrolig materiale. Denne e-post og eventuelle vedlagte dokumenter er kun beregnet for ovennevnte adressat(er). Uautorisert gjennomgang, bruk, offentliggjørelse eller videre sendelse av meldingens innhold er ikke lovlig. Hvis De ikke er den rette mottager, vennligst kontakt avsenderen ved å besvare denne meldingen og slett originalen og samtlige kopier av denne og eventuelle vedlegg.



tenk på miljøet før du skriver ut denne e-posten.