


Justert ønske teikna med raudt.

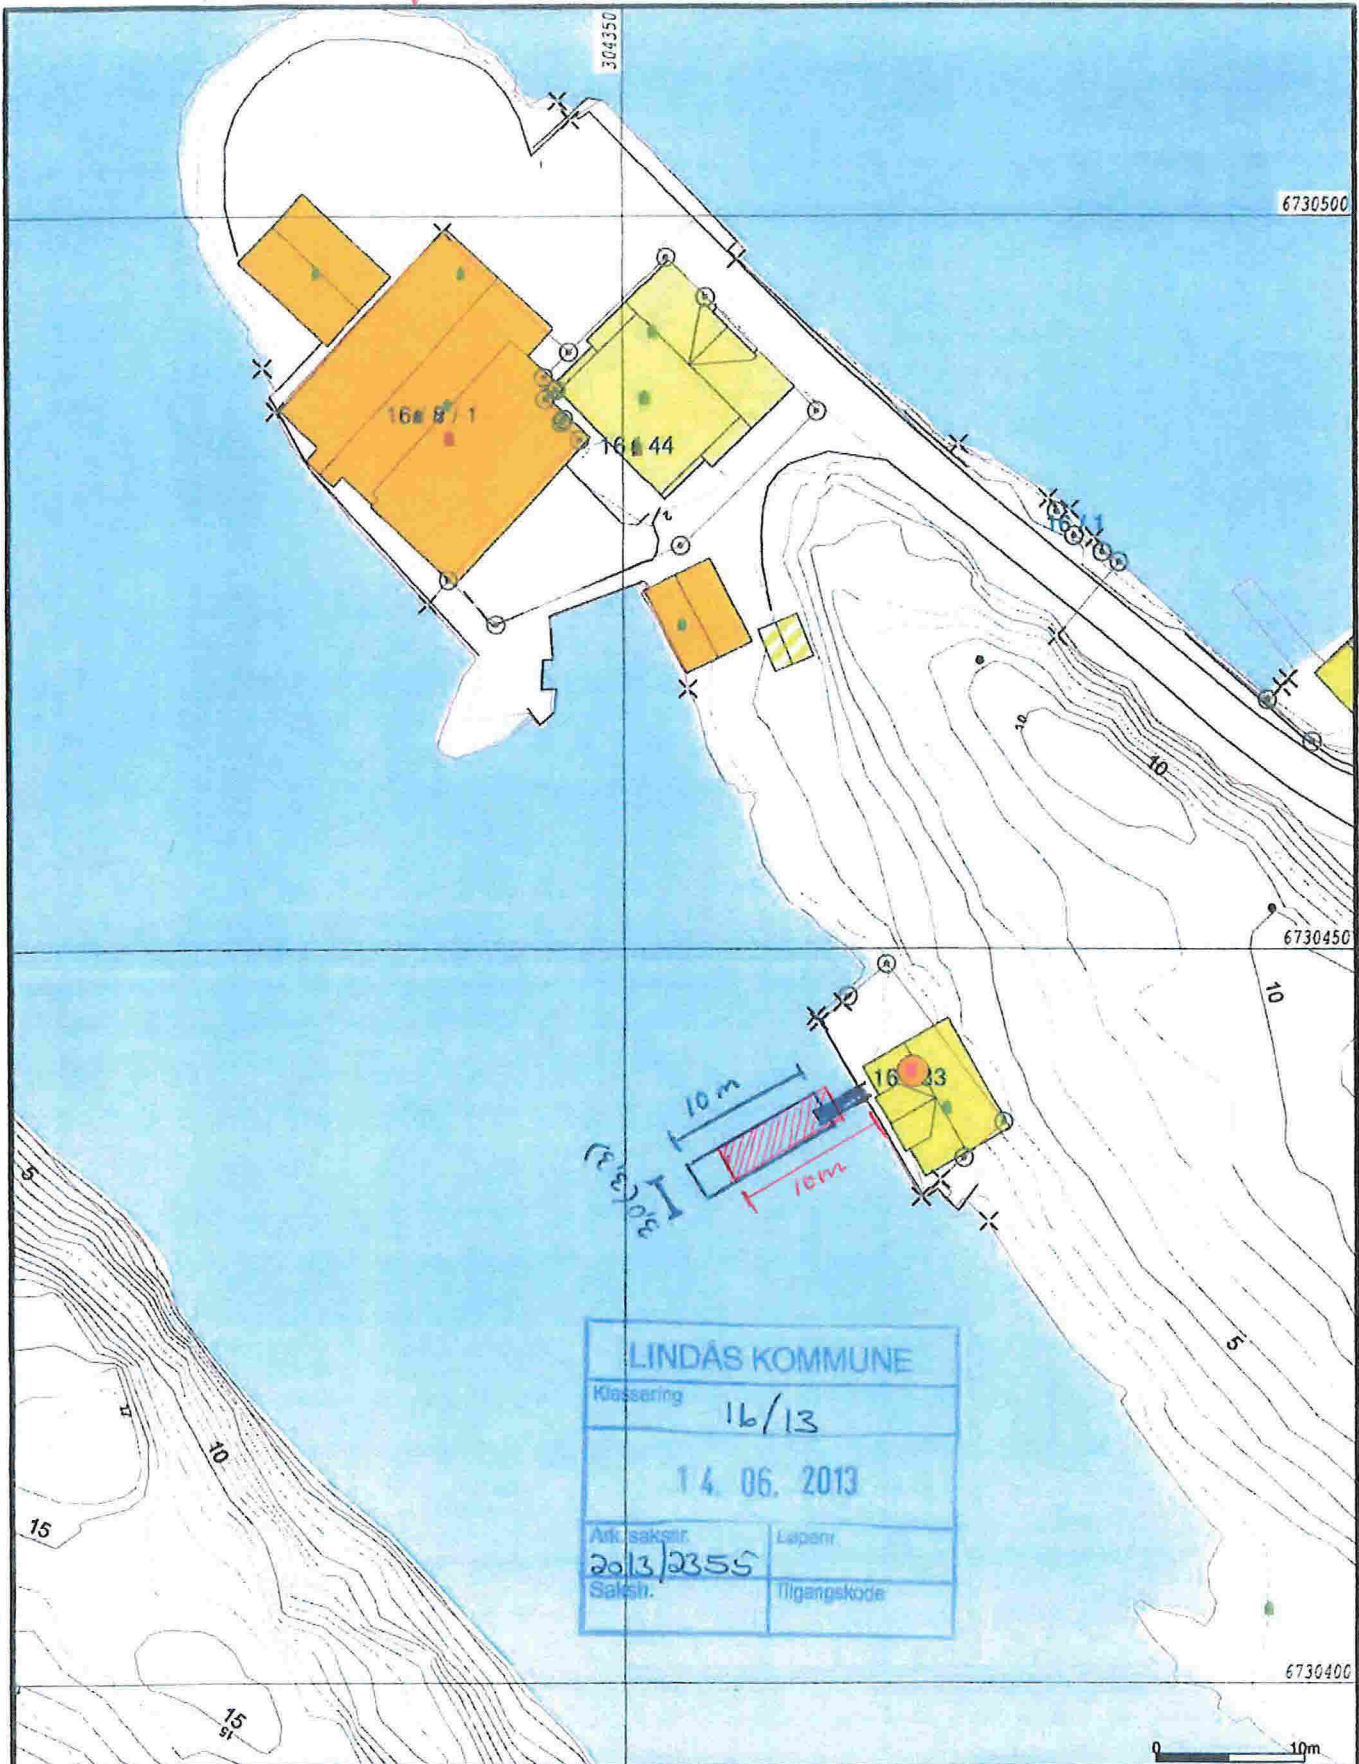

- Målte Grenser
 - Registrerte Grenser
 - Udefinert grenser
 - Terrengmålte grense
 - Konstruert grensepunkt
 - Bolig
 - Bustad m/teilhøghet
 - Vilningsbus
 - Større bustader
 - Hytte/feriebus
 - Garasje/utbus
 - Industri/lager
 - Andre bygg
- Beliggenhet og høyder må oppfattes som orienterende.



Lindås kommune
Geodata avdeling
Grunnkart 2010.



Dato: 2013.05.31
Sign: 880

G.nr. 16, b.nr. 33.

Målestokk
1:500

Justert østtje.



- | | |
|-----------------------|-----------------|
| — Målte Grenser | Større bustader |
| — Registrerte Grenser | Hytte/feriehus |
| Udefinert | Garasje/utbus |
| Terrengmålt | Industri/lager |
| Konstruert | Andre bygg |
| Boelig | |
| Bustad m/leilighet | |
| Våringshus | |

Beliggenhet og høyder må oppfattes som orienterende.



Lindås kommune
Geodata avdeling

Ortofoto pr. 31. 05. 2009.

Date: 2013.05.31
Sign: sso

G.nr. 16, b.nr. 33.



Målestokk
1:500