

Jostein Alvsvåg
Skarsvegen 367A
5911 Alversund

LINDÅS KOMMUNE	
Klassering	
16. 03. 2016	
Ark. saksnr 14/2898	Løper
Saksh	Tilgangskode

15.03.16

Lindås kommune
Byggesak

**Merknad til 3.gangs behandling av reguleringsplan for Fv 404 strekninga Kvamme-Fossevatnet
Planid 1263_20112. Landbruksvei gjennom SV24**

Opsitterene på Indre Fosse har noen av teigene sine ved sjøen vest for Fv 404

I tillegg er det både naust, naustetomt og felles kai som tilhører oppsitterene

Oppsitterene har alltid hatt kjørevei til disse delene av brukene sine.

Veien, slik den ligger i dag, ender ut i Fv404 der hvor SV 24 vil bli anlagt.

Dette fremkommer av fremlagte kart.

Stiplet linje er eksisterende vei, selv om veien ikke er registrert i kartverket til Lindås kommune.

Ved siste utskiftning i 1912 ble det lagt ut litt justert trase med utgangspunkt i eksisterende kjørevei.

Denne traseen er angitt med svart strek.

Justeringen er ennå ikke gjennomført. Det er derfor eksisterende kjørevei som i dag blir benyttet.

Vedlagt følger også forslag til hvordan SV 24 kan knyttes opp mot eksisterende landbruksvei.


Dette er kun en skissert løsning som ikke er i målestokk, men viser en avtrapping ned mot eksisterende landbruksvei, slik at veien fortsatt blir kjørbær.

Ellers gjøres oppmerksom på at dersom eksisterende landbruksvei blir sperret eller påkjøringsforholdene dårligere når Sv 24 blir etablert, vil dette få rettslig etterspill. Jfr. Plan og bygningsloven §1.7 Stenging av avkjørsler.

Vi forventer derfor at regulerende myndighet på bakgrunn av dette fremlegger et løsning som ivaretar påkjørsel på landbruksveien på en tilfredstillende måte.

På vegne av oppsittere og veirettshavere Gbr 145/6,4,5,7,2,3,9 og 18

Jostein Alvsvåg
Jostein Alvsvåg

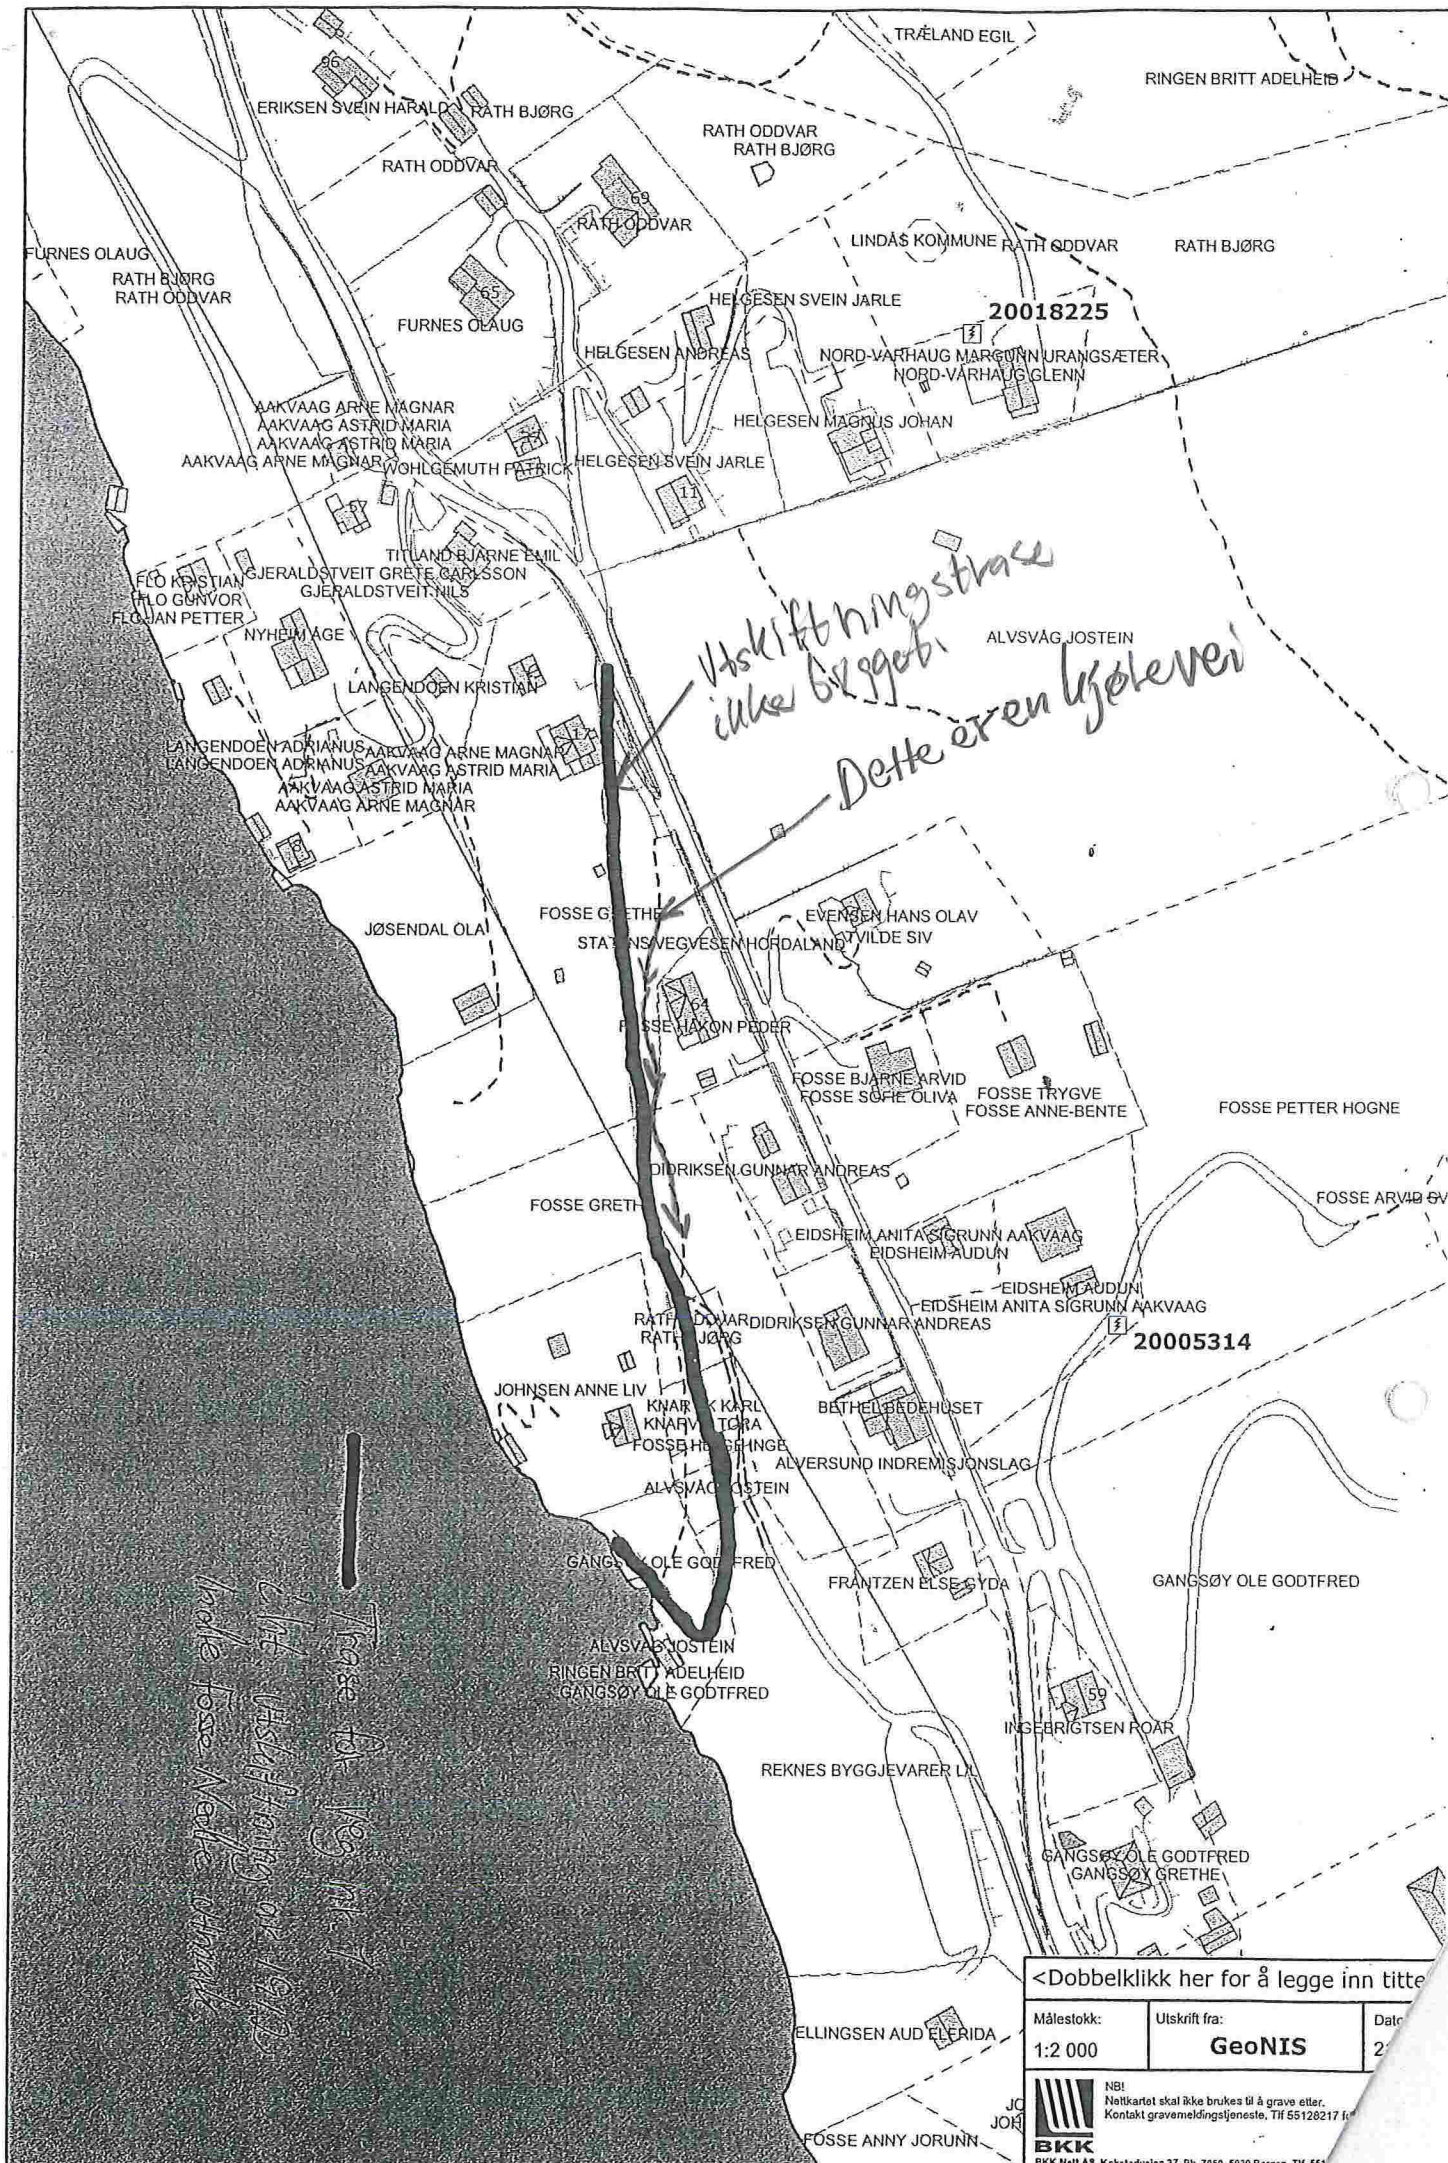

<Dobbelklikk her for å legge inn tittel>

Målestokk:
1:2 000

Utskrift fra:
GeoNIS

Dato:
20



NBI
Nettkartet skal ikke brukes til å grave etter.
Kontakt gravemeldingsjeneste, Tlf 55128217

BKK Nett AS, Kokstadveien 37, Pb. 7050, 5020 Bergen, Tlf. 551

