


VEDL. D-1

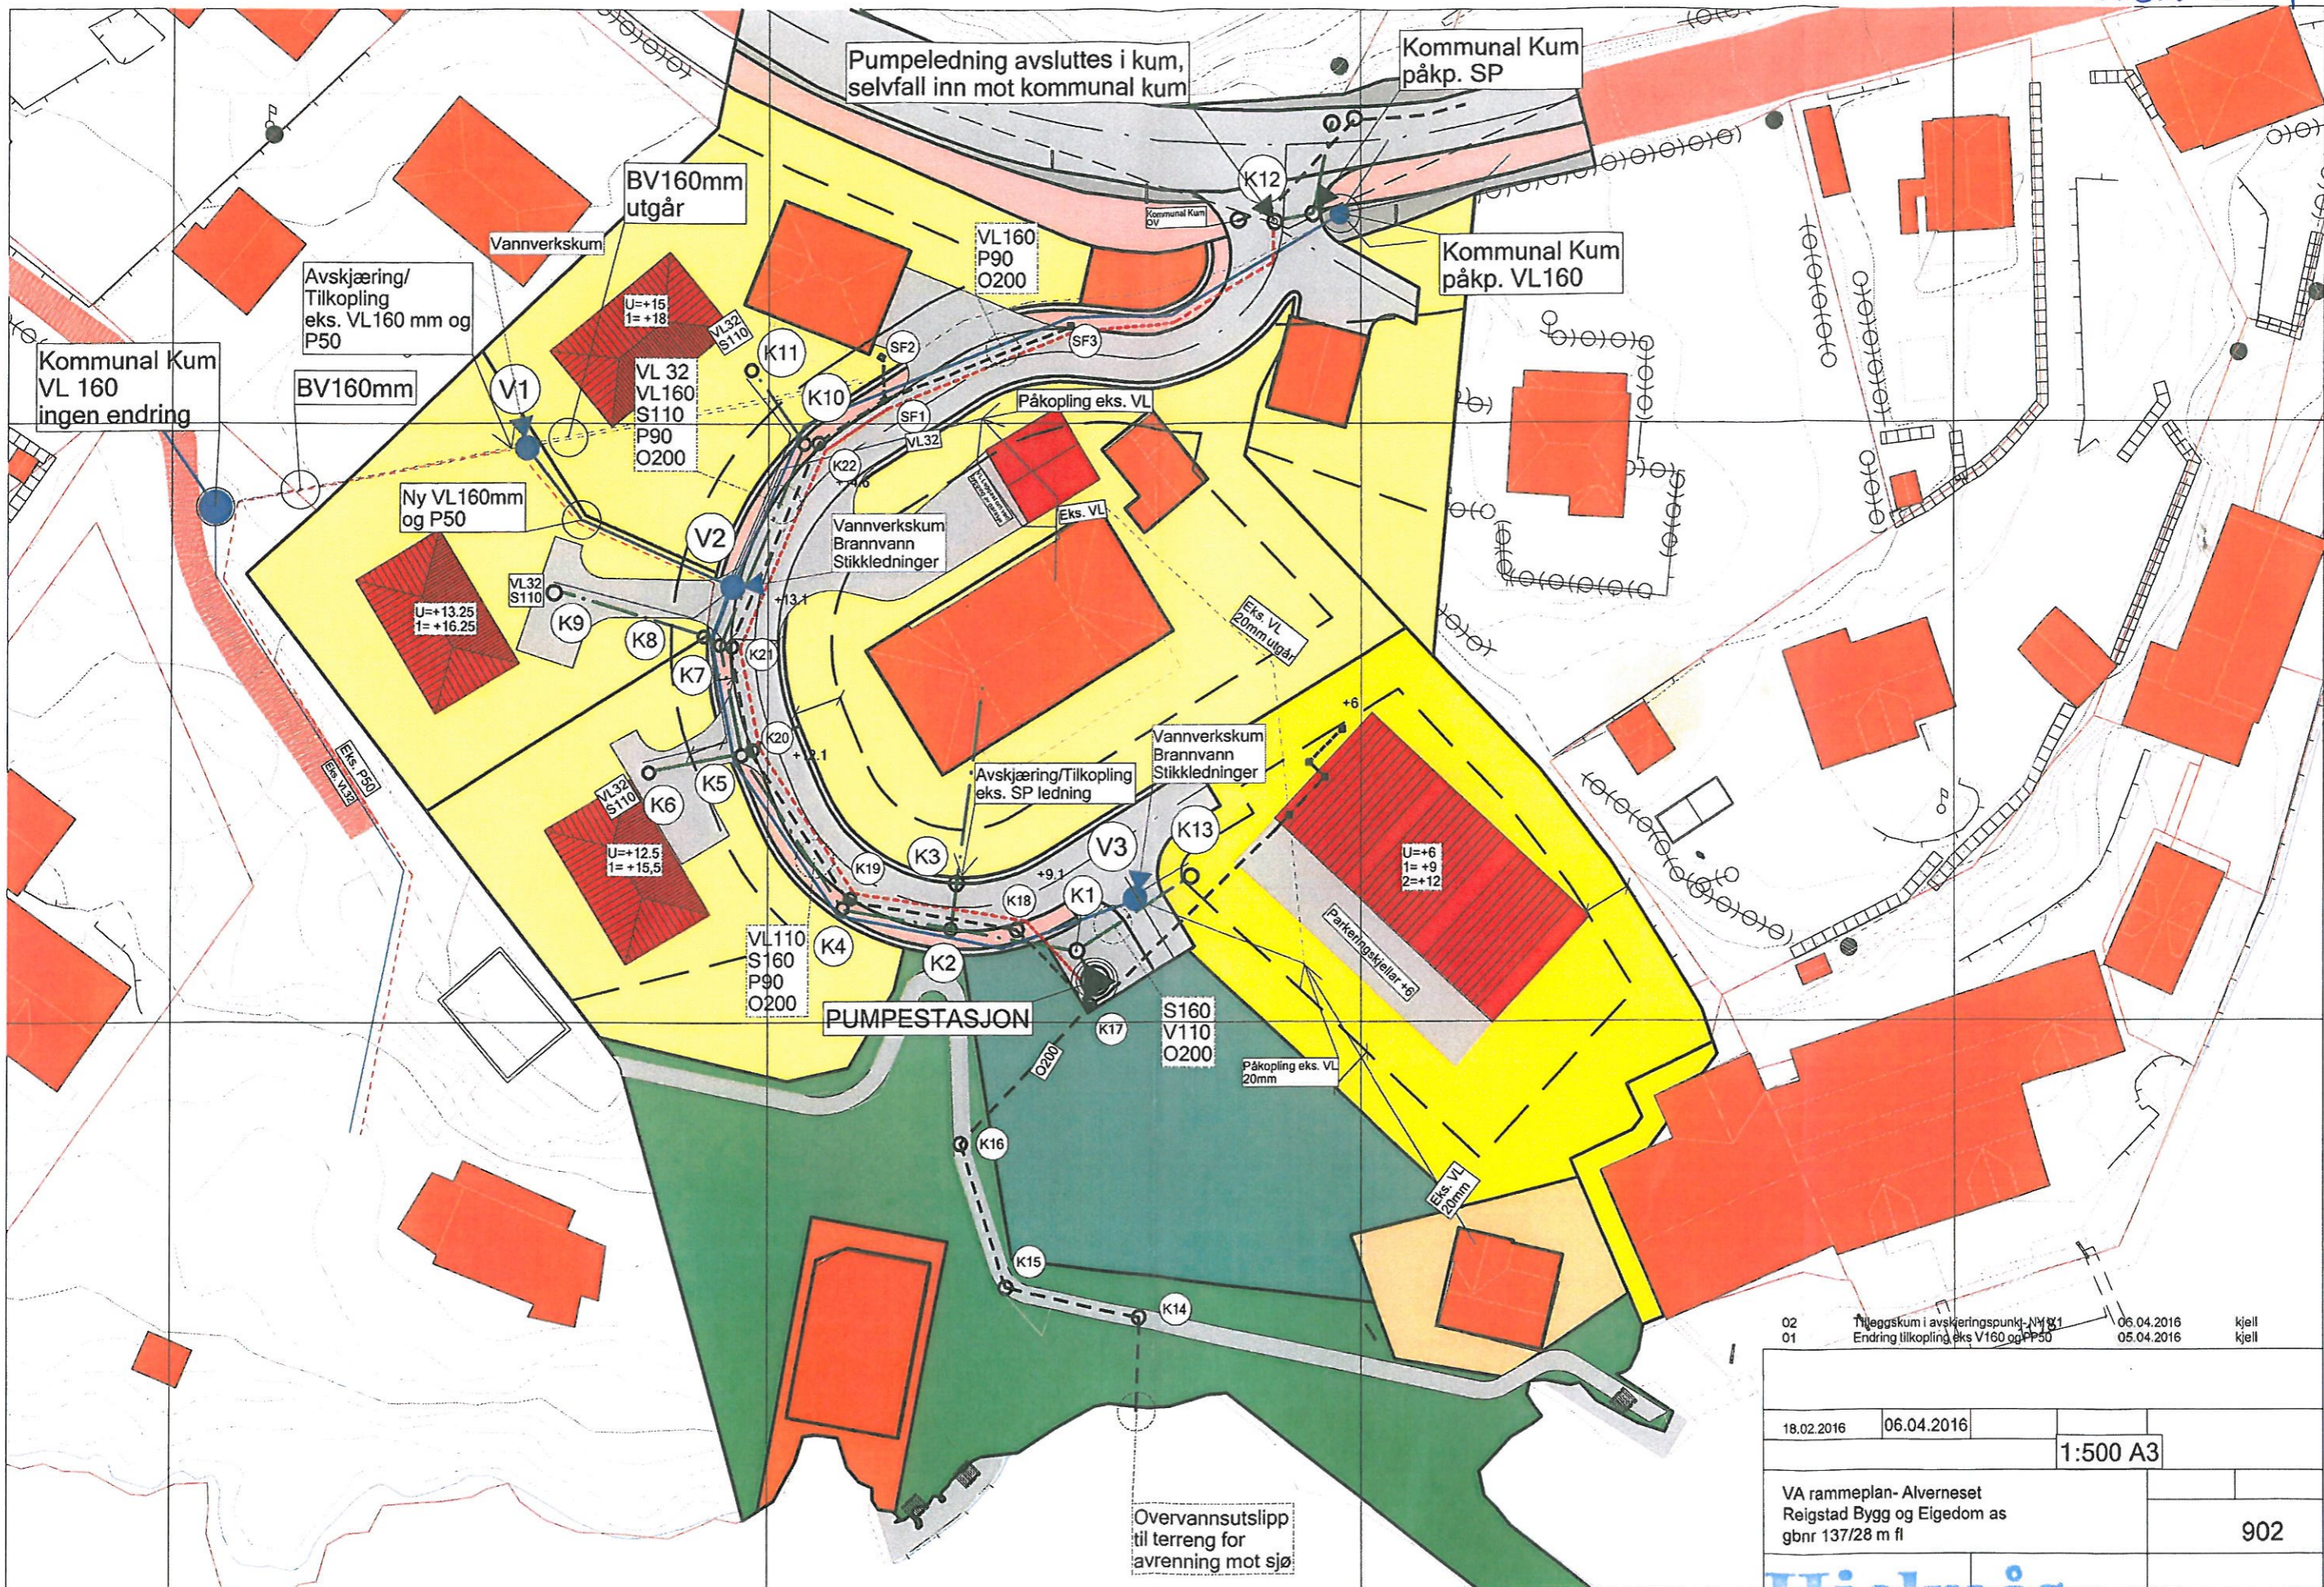

02	Tilleggs kum i avskjæringspunkt NY K1	06.04.2016	kjell
01	Endring tilkopling eks VL160 og P50	05.04.2016	kjell
18.02.2016	06.04.2016		
			1:500 A3
VA rammeplan- Alverneset Reigstad Bygg og Eiendom as gbnr 137/28 m fl			902

Hjelmås
VVS
PHg 15/4/16