


# MERKNADSKART VED -OFFENTLIG ETTERSYN: PRIVAT PLANSAK

Plannavn: Vesleheimen, Gnr. 137 Bnr. 63 m.fl., Lindås kommune

PlanID: 1263\_201303

Saksnummer: 2013/440

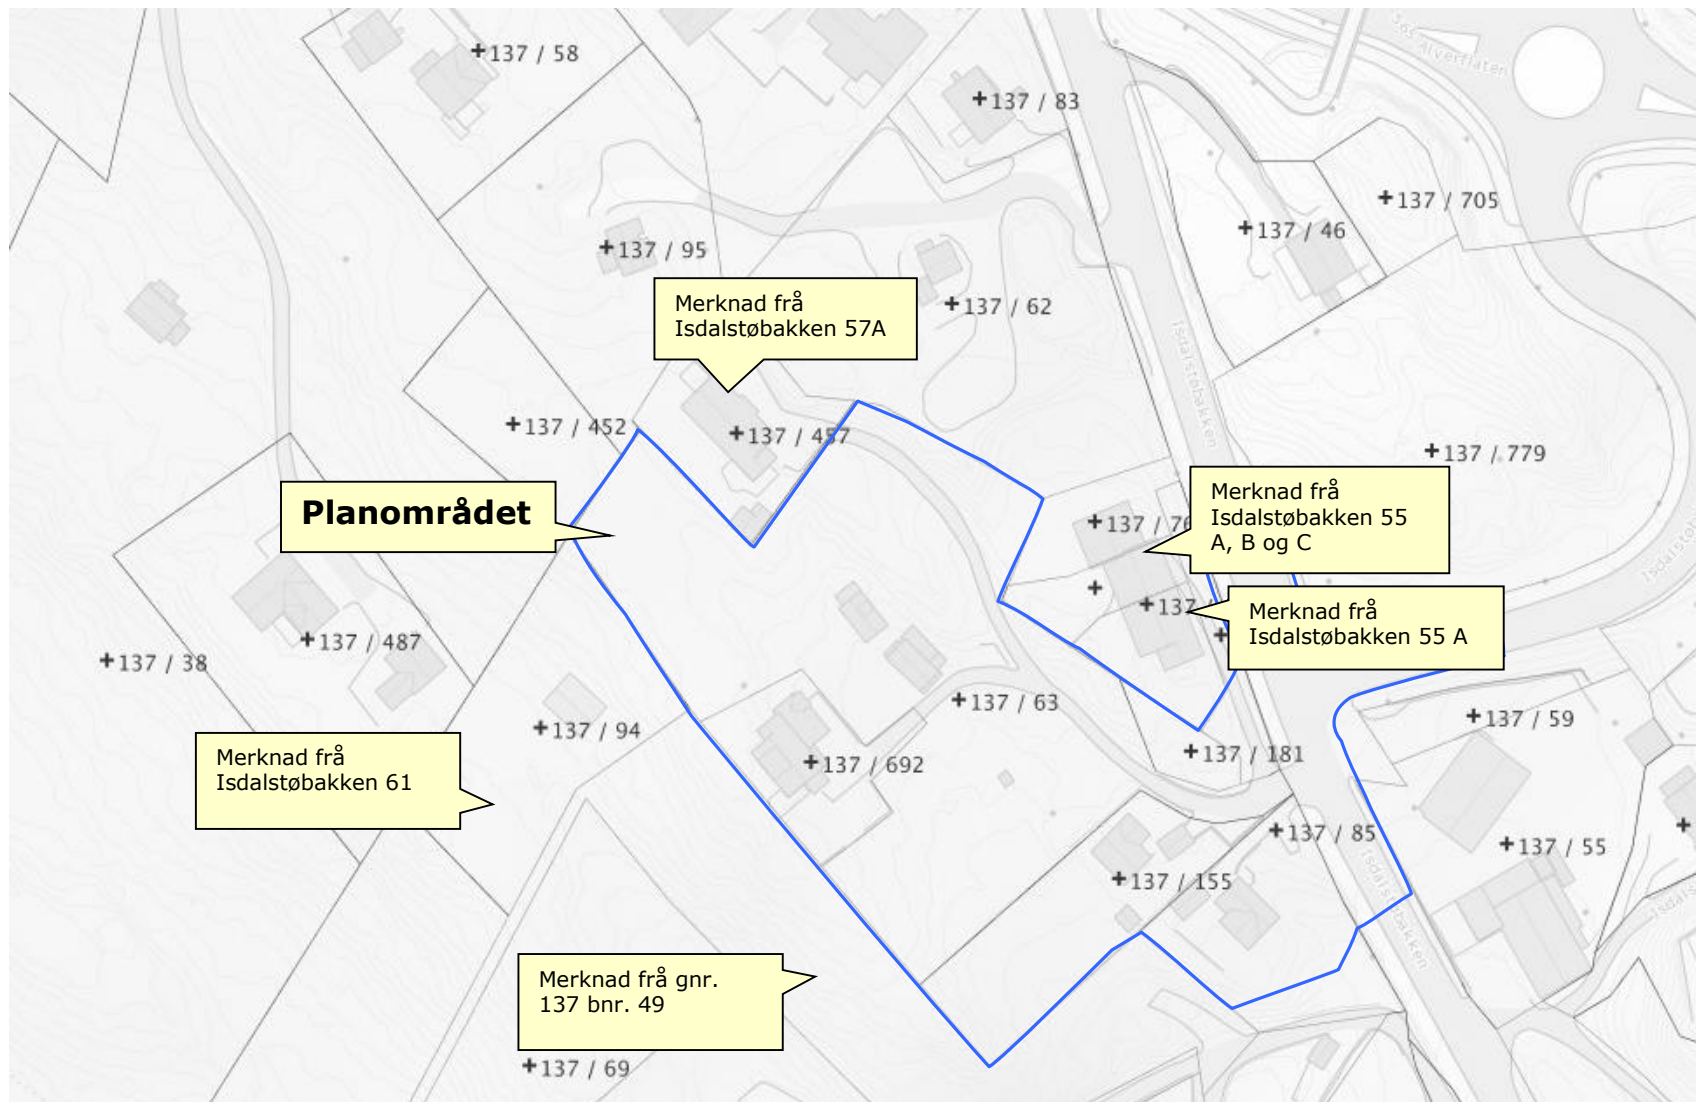

Private merknader med avsender utenfor kartutsnittet noteres med adresse under:

-