



Fylkesmannen i Hordaland
Postboks 7310
5020 Bergen

Referanser:
Dykkar:
Vår: 16/1202 - 16/16078

Saksbehandlar:
Knut Bjørnevoll
KBJ@lindas.kommune.no

Dato:
13.06.2016

Oversending av dispensasjonssøknad til uttale - gbnr 124/6 Kjeilegavlen

Saka gjeld

søknad om oppføring av tilbygg til fritidsbustad med dispensasjon frå byggeforbodet i strandsona.

Tiltaket

Det er søkt om dispensasjon frå byggeforbodet i strandsona for oppføring av tilbygg på til saman 52,5m² : 20 5m² til soverom og 26,55m² altan.

Plangrunnlag

Kommunedelplan for Lindåsneset med Mongstad. Arealføremålet er LNF med spreidd fritidsbustad, der mindre tiltak på bebyggd eigedom er i samsvar med planen. Denne planen har ikkje byggenrese mot sjø, men funksjonell strandsona

Dispensasjonssøknaden

er grunngjeven med at tiltaket ligg godt utanfor den funksjonelle strandsona.

Planføresegner, kommunedelplan:

<http://www.geoweb.no/bpvedlegg/1263/Dokument/1285071096186.pdf>

Plankart, kommunedelplan:

<http://www.geoweb.no/bpvedlegg/1263/Dokument/1285142493544.pdf>

Nabovarsling

er utført, ingen merknader.

Her er lenke til søknaden Lindås Kommune sitt e-innsyn:

http://innsyn.sing.no/Lindas/innsyn/wfinnsyn.ashx?response=arkivsak_detaljer&arkivsakid=2016001202&

Post

postmotak@lindas.kommune.no
Dokumentsenteret
Kvernhusmyrane 20, 5914 Isdalstø

Kontakt


www.lindas.kommune.no
Telefon +47 56 37 50 00
Telefaks +47 56 37 50 01

Konto 1503 22 54567
Org.nr. 935 084 733


Oversikt



Situasjonsplan

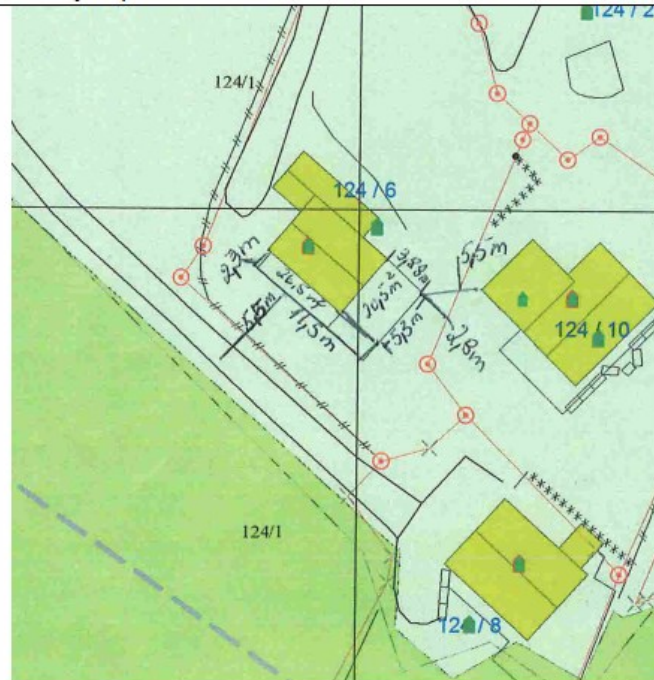

Kommunedelplan

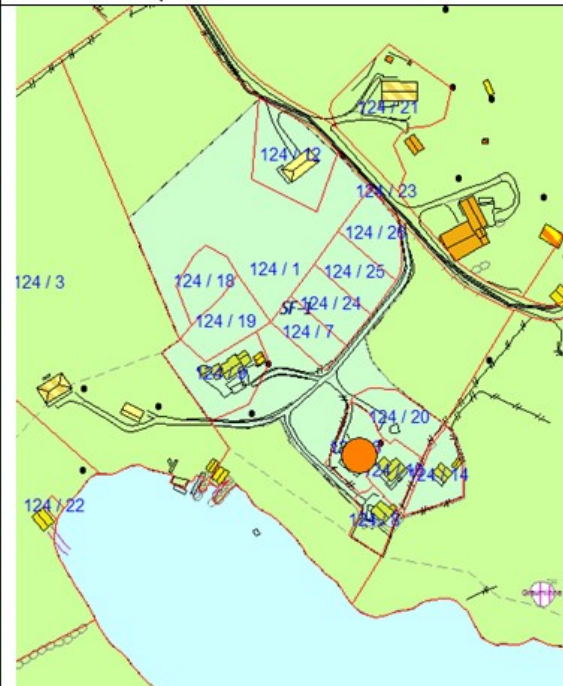

Kommunen vurderer å godkjenne søknaden.

Høyringsfrist

Før kommunen handsamar dispensasjonsøknaden, vert saka sendt til kommunale og regionale planstyresmakter til uttale.

Frist for uttale er 4 veker frå oversendinga, jf. pbl. § 21-5 (3).

Med helsing

Knut Bjørnevoll
saksbehandlar

Dette dokumentet er elektronisk godkjent og har difor ingen signatur.

Vedlegg:

Søknad om dispensasjon - gbnr 124/6 Kjeilegavlen
Teikningar
Situasjonsplan

Kopi til:

Audun Kleppe	Nordre Knappen 25	5355	KNARREVIK
--------------	----------------------	------	-----------

Mottakarar:

Fylkesmannen i Hordaland	Postboks 7310	5020	Bergen
HORDALAND FYLKESKOMMUNE	Postboks 7900	5020	BERGEN
Plansjefen	Her		