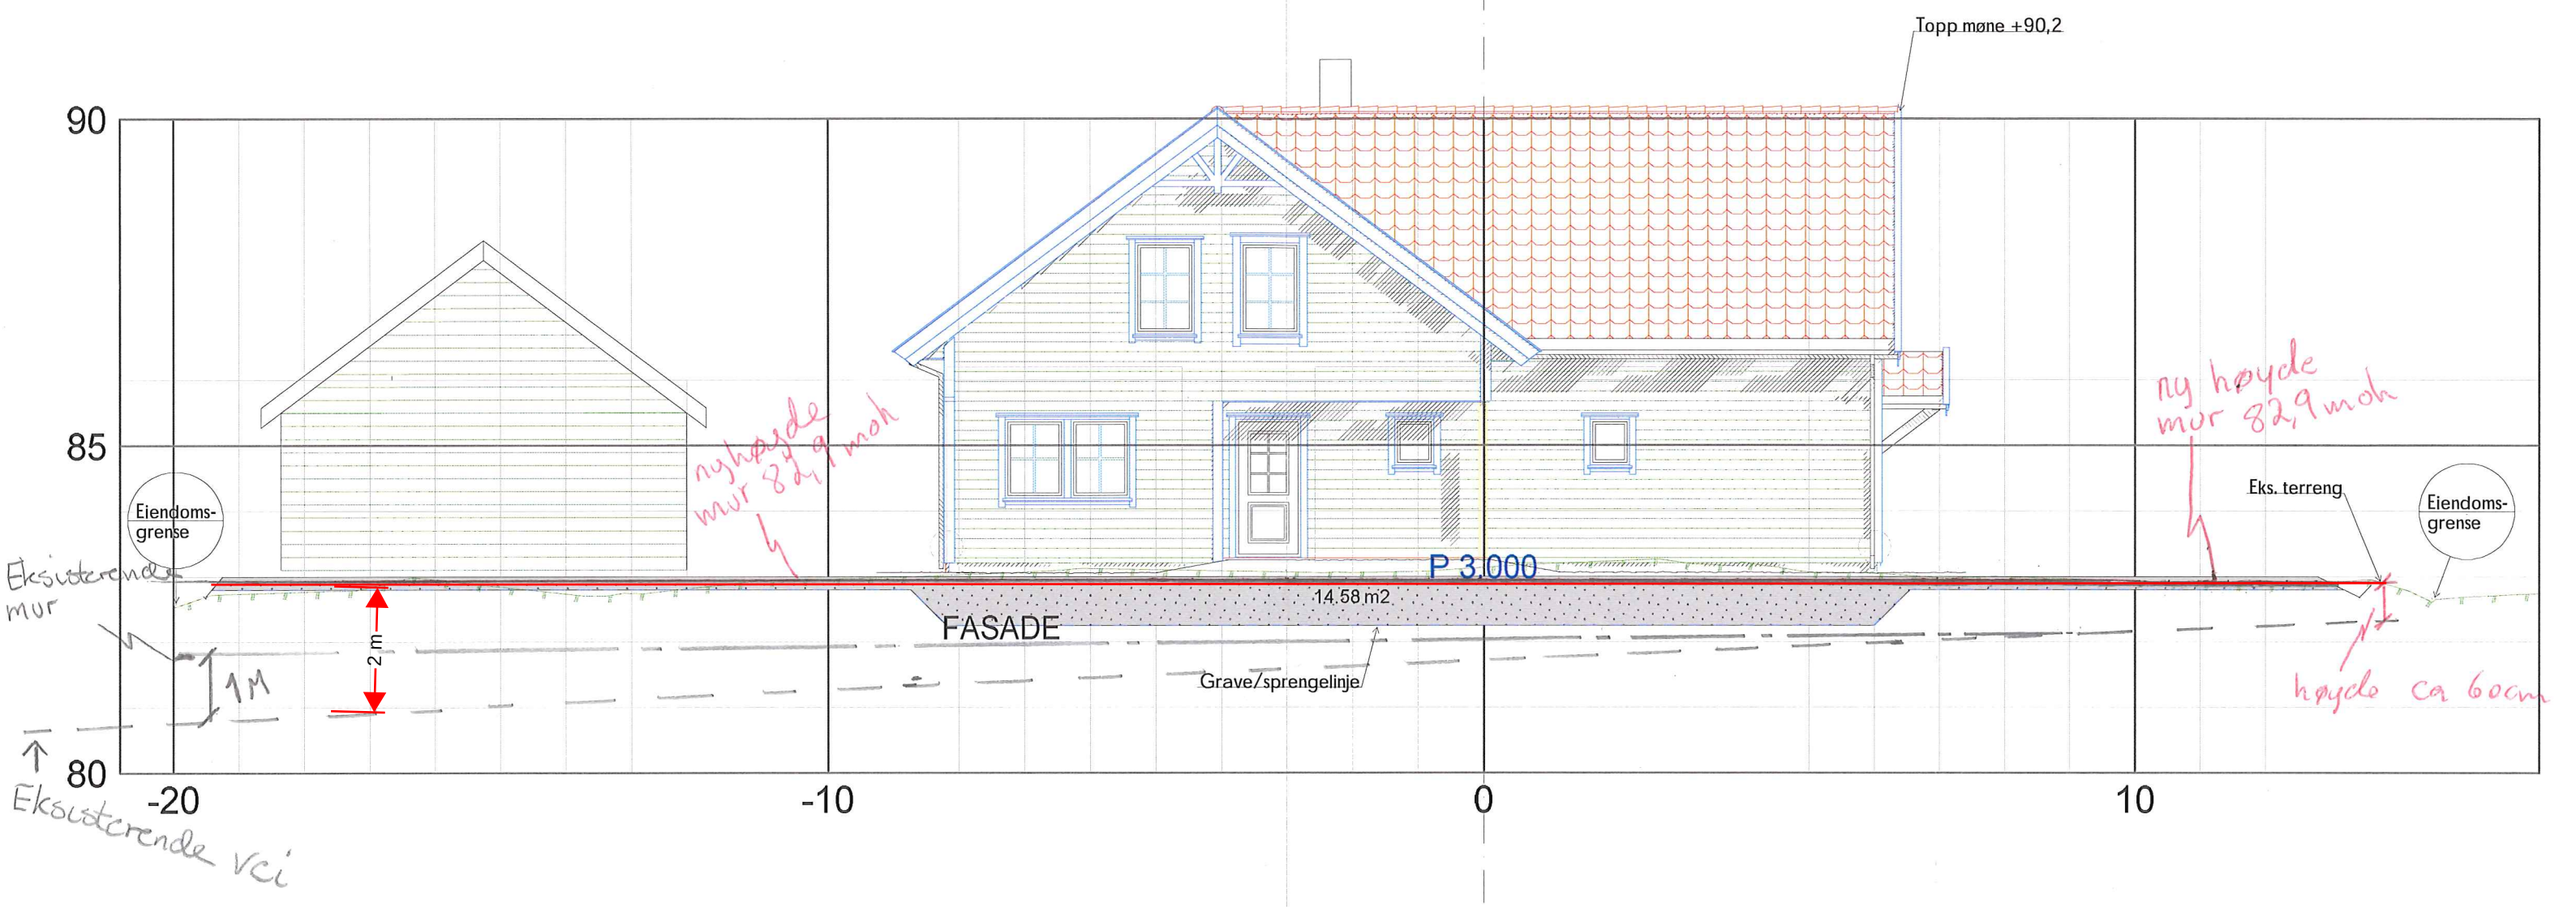

= omsøkt høyde (ferdig påbygd mur)

= Eksisterende mur

= høyde offentlig vei

REV.	ANT.	REVIDERING GJELDER	SIGN.	DATO

Villanger & Sønner AS

Boligtomt gnr188, bnr 791 Knarvik
Lindås kommune

Profil_03

TEGNET	sh
KONTR.	
MÅL	1:100
DATO	05.02.2013

SAK NR.	TEGN NR.	REV.
	313	