


Fasade mot sørøst

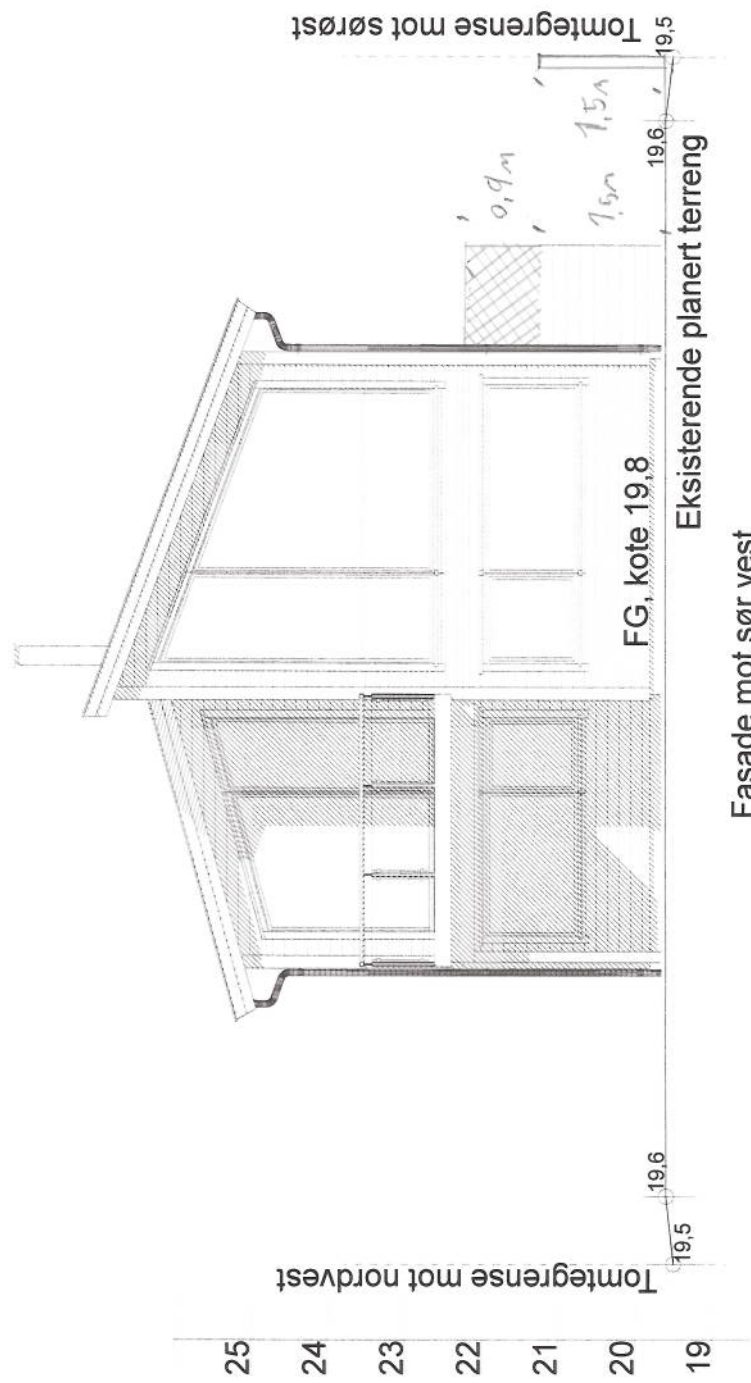

Fasade mot sør vest

BYGGESØKNADSTEGNING
 FASADE 1 OG 2

TILTAKSHAVER:
 Vegard Sætre

LEVERANDØR:
 SEIM BYGG AS
 NESBREKKA 28
 5912 SEIM



TEGNINGENE MÅ IKKE KOPIERES ELLER BENYTTES VED UTFØRELSE AV ARBEIDER UTEN MEDVIRKING FRA DAKARK AS
 TEGNINGENE ER IKKE GYLDIG UTEN KVALITETSSIKRINGSSYSTEMET TIL DAKARK AS

TILTAK:
 ENEBOLIG
 MAGERBUA 2, TOMT 4
 LINDÅS KOMMUNE
 ANSVALLIG PROSJEKTERENDE:

DAKARK AS

G.NR. B.NR.
 137 747

ARKFORMAT:



MÅL: 1:100

PROSJEKT
 BG AS: 1062-14

INT. PROSJEKT:

21.06.16

Orig. nr.:

976598407

TEGNER:

TS

www.byggmann.no

ARK:

501