


			Lindås kommune Geodata avdeling	kartutsnitt gbnr. 125/1
	Date: 2016, 06, 22 sign: lieiho			

Beliggenhet og høyder må oppfattes som orienterende.

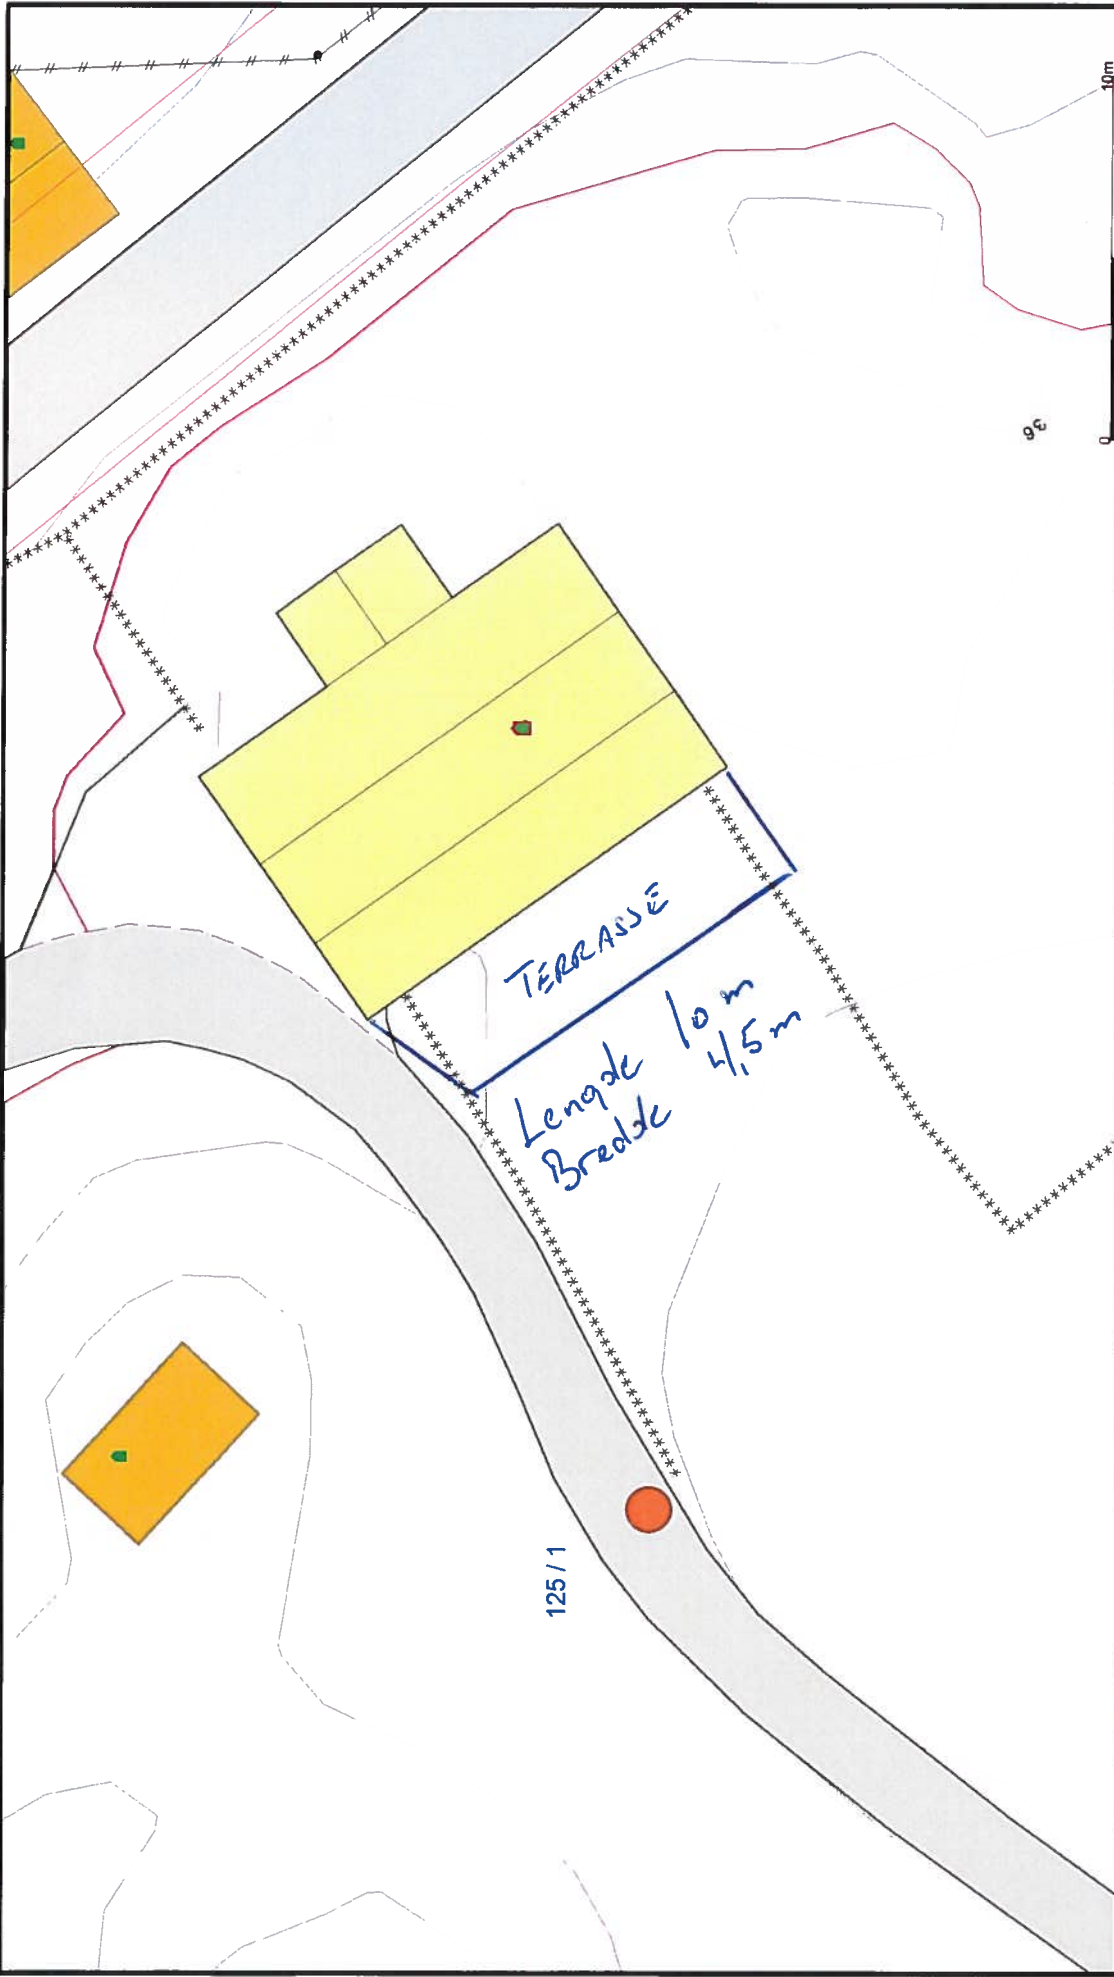

	Lindås kommune Geodata avdeling	kartutsnitt gbmr. 125/1
	Date: 2016.06.22 s.gm: lie/ho	
<b>Beliggenhet og høyder må oppfattes som orienterende.</b>		

- Våningshus
- Større busnader
- Hytte/feriehus
- Garasje/uthus
- Industri/lager
- Andre bygg
- Målte Grenser
- Registrerte Grenser
- Udefinert grense
- Terengmålte grense
- Konstruert grensepunkt
- Bolig
- Busnad m/letting