


E 293130

N 6720540

siktzone innmålt bygg

HPKT1

N 6720510

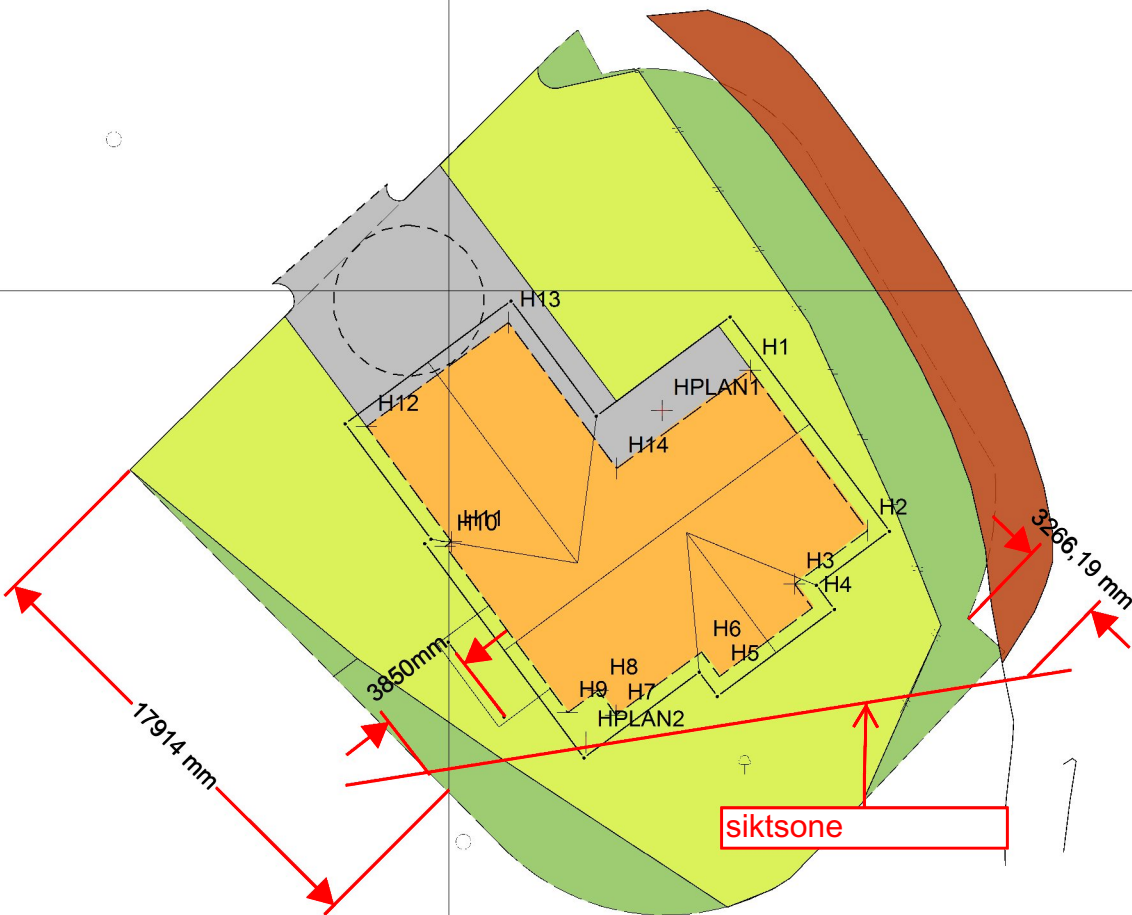


N 6720480

påført kommentarer av Rune.K 29.06.16



r.134 bnr.449
 INNMAALT GRUNNMUR
 25.09.2015
 Målestokk 1:300
 Medaas Oppmåling

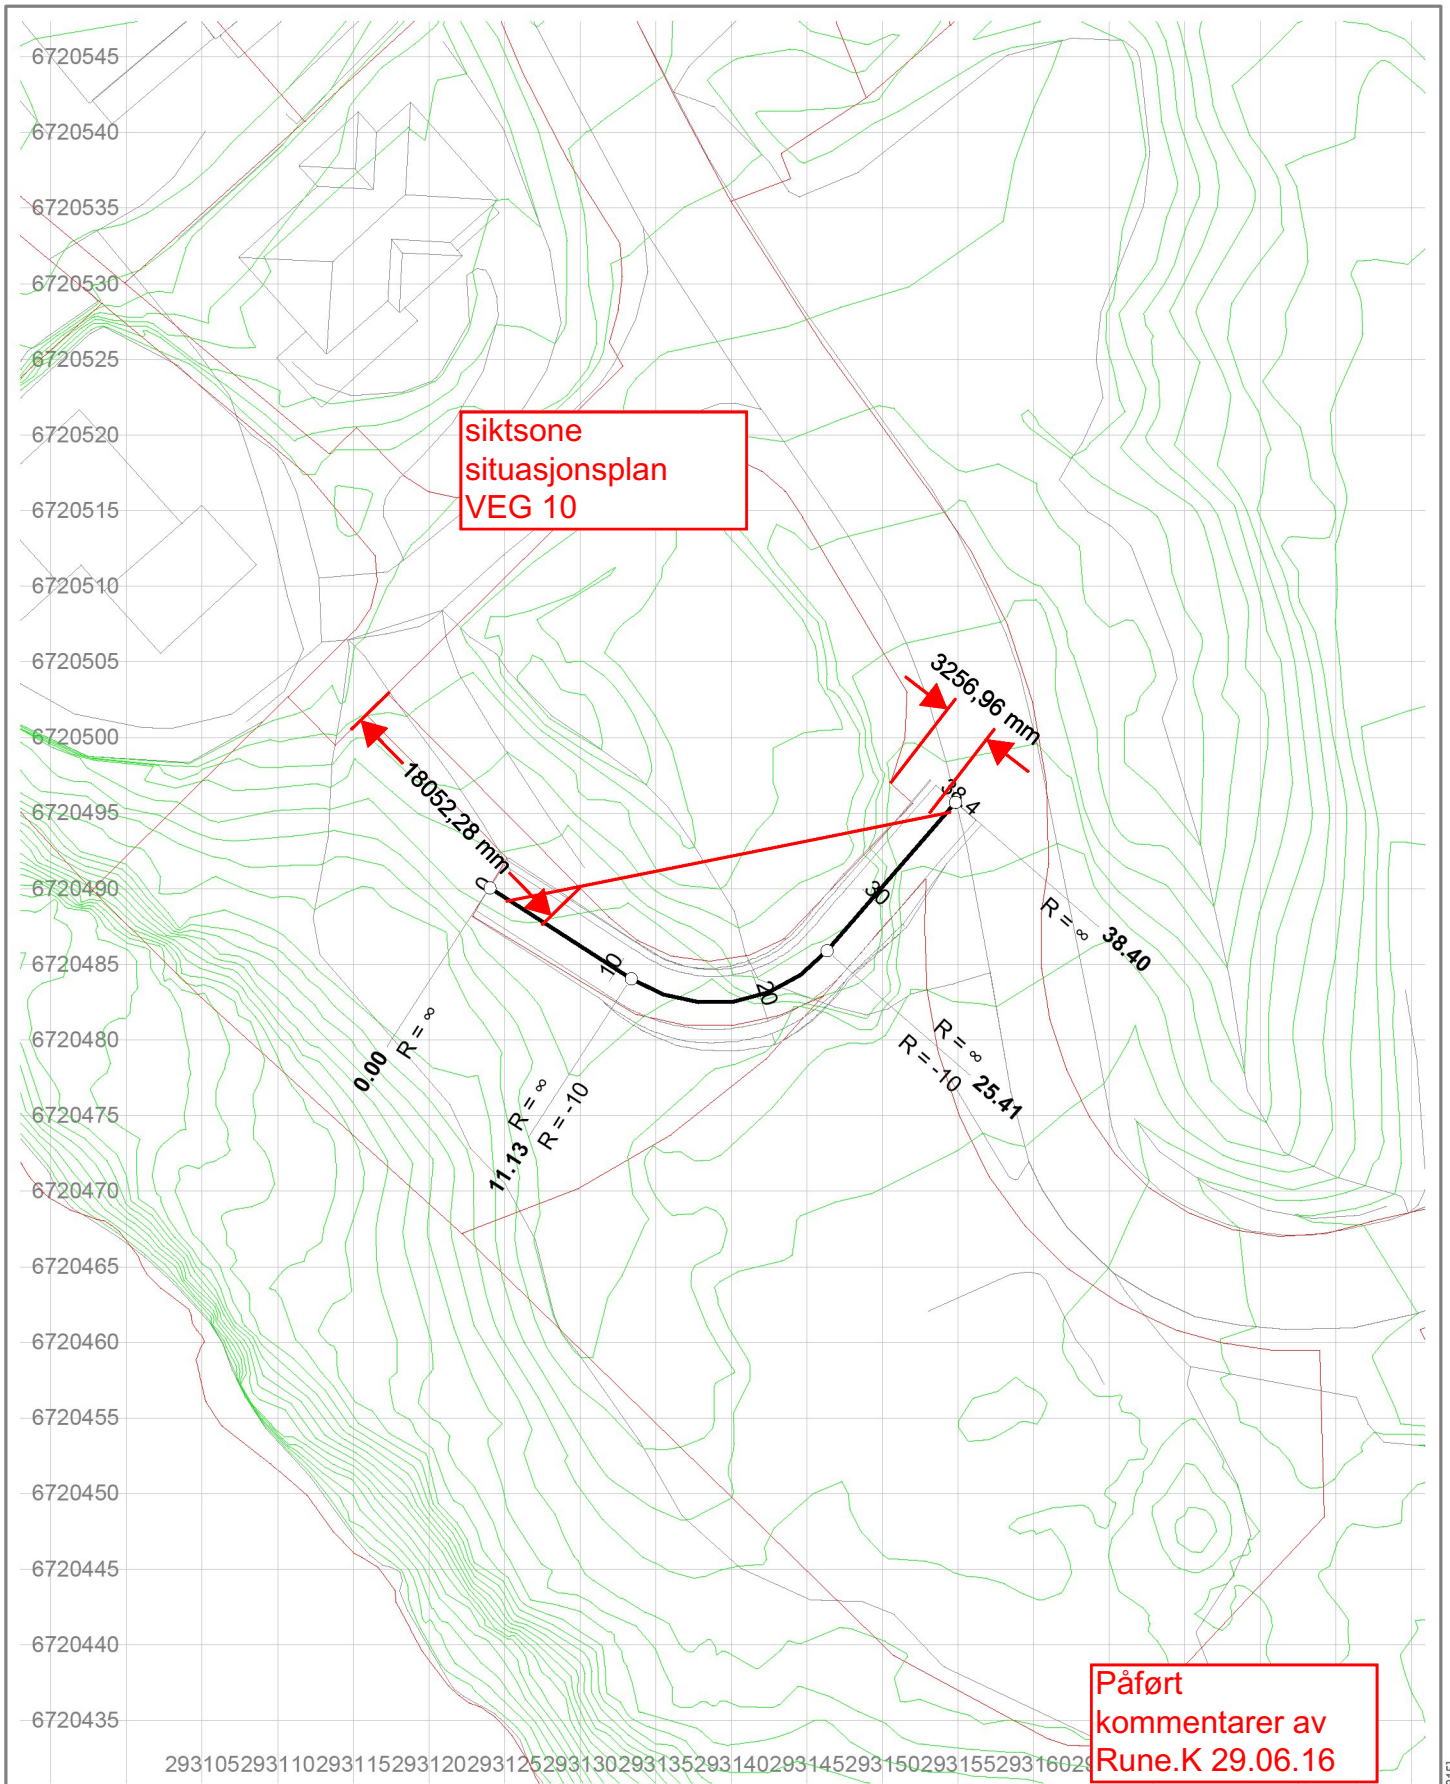

29310529311029311529312029312529313029313529314029314529315029315529316029

Veg 10 Horisontalplan Medaas Oppmåling Littlevika 47, 5914 Isdalstø Tlf: 48287186, E-Post: kjameda@online.no	Tegnet av	Saksbehandler
	km	
	Sidemannskonstr.	Prosjektansvarlig
	Dato	Målestokk
	13.01.2015	1: 500
	Prosj.nr.	1: 500
	Tegn.nr.	Rev.
	1	