



Melding til tinglysing

Det er ført en sammenslåing i matrikkelen
Det er ført med brukstilfelle: Sammenslåing av matrikkelenheter

Rekvirent av tinglysing

Organisasjonsnr	Navn	Adresse
935084733	LINDÅS KOMMUNE	Felles postmottak, Kvernhusmyrane 20, 5914 ISDALSTØ

Rekvirent(er) av forretning

Fødselsdato/Orgnr	Navn	Bruksehet	Adresse
936838677	LINDÅS TOMTESELSKAP AS	Hagellia 4, 5914 ISDALSTØ	

Matrikkelenhet(er) som skal utgå / settes historisk

Knr	Gnr	Bnr	Matrikkelenhetstype
1263	188	221	Grunneiendom

Matrikkelenhet som skal bestå

Knr	Gnr	Bnr	Matrikkelenhetstype
1263	188	116	Grunneiendom

Melding til tinglysing er hjemlet i Matrikelforskrift § 10 3. ledd



Løpenummer for forretning: 6020000864
Vedlegg: Nei

Krav om samanslåing av tinglyste matrikkeleiningar

DDel 1 – Blir fylt ut av rekvinrenten (heimelshavar som eigar)

Kommune	Rekvirent
Til kommunen der matrikkeleiningane fysisk ligg: Lindås	Namn og adresse på rekvinrenten: Lindås Tomteselskap as Hagellia 4 5914 Isdalstø


Følgjande matrikkeleiningar i kommunen blir kravd samanslegne i samsvar med § 18 i matrikkellova av 17.06.2005

Knr. 1263	Gnr. 188	Bnr. 116	Fnr.	Heimelshavar(-ar) Lindås Tomteselskap AS	Ev. eigarbrøk 1/1

Rekvirenten(-ane) sitt ønskje om registernummer og namn på den nye matrikkeleininga

Knr. 1263	Gnr. 188	Bnr. 116	Fnr.	Heimelshavar(-ar) Lindås Tomteselskap AS	Ev. eigarbrøk 1/1

Underskrift av heimelshavar(-ar)

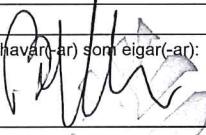Sted og dato	Underskrift fra heimelshavar(-ar) som eigar(-ar): 	Fødselsnr./Org.nr. 966838677
--------------	--	---------------------------------

Merknader:

- 1) Saman med kravet skal det følge:
 - a) kart frå matrikkelen over grenser og grensemerke for dei matrikkeleiningane eller grensestrekningane som saka gjeld,
 - b) stadfesting av at eventuell(e) heimelshavar(-ar) til bruksrett(-ar), herunder heimelshavar(-ar) som festar(-ar), er varsle,
 - c) dokument som er nødvendige for å få tinglyst samanslåinga, jf. matrikkelforskrifta § 43, første ledd.
 - 2) Før kravet blir behandla, må dette vere undertekna av den/dei som har grunnboksheimel som eigar(-ar), jf. matrikkellova § 18.
 - 3) Dersom nokon av matrikkeleiningane har hefte, må det ordnast opp i desse før samanslåing kan skje, jf. matrikkelforskrifta § 43, åttande ledd.
- Opplysningar om hefte m.v. får ein ved å kontakte tinglysingsetaten.

Ta kontakt med kommunen for nærmare informasjon dersom:

- ein eller fleire av dei matrikkeleiningane ein ønskjer å slå saman er seksjonerte, sidan krav om samanslåing kan reise krav om samtidig resekjonering.
- det ligg festegrunn på ein eller fleire av dei utgåande matrikkeleiningane.


Del 2 – Blir fylt ut av kommunen (dersom jordskiftesak; jordskiftedommaren)

Matrikkeleininga etter samanslåing					Ev. eigarbrøk
Knr.	Gnr.	Bnr.	Fnr.	Heimelshavar(-ar)	

Det blir attestert at vilkåra for samanslåing er til stades, jf. matrikkellova § 18 og matrikkelforskrifta § 43:

Underskrift	
Stad og dato <i>Kravik 22.06.16</i>	Underskrift og stempel <i>Ørnulf Rydland</i> Lindås kommune

Merknader: 1) Dette dokumentet i utfylt stand skal følge med meldinga til tinglysing som vedlegg.

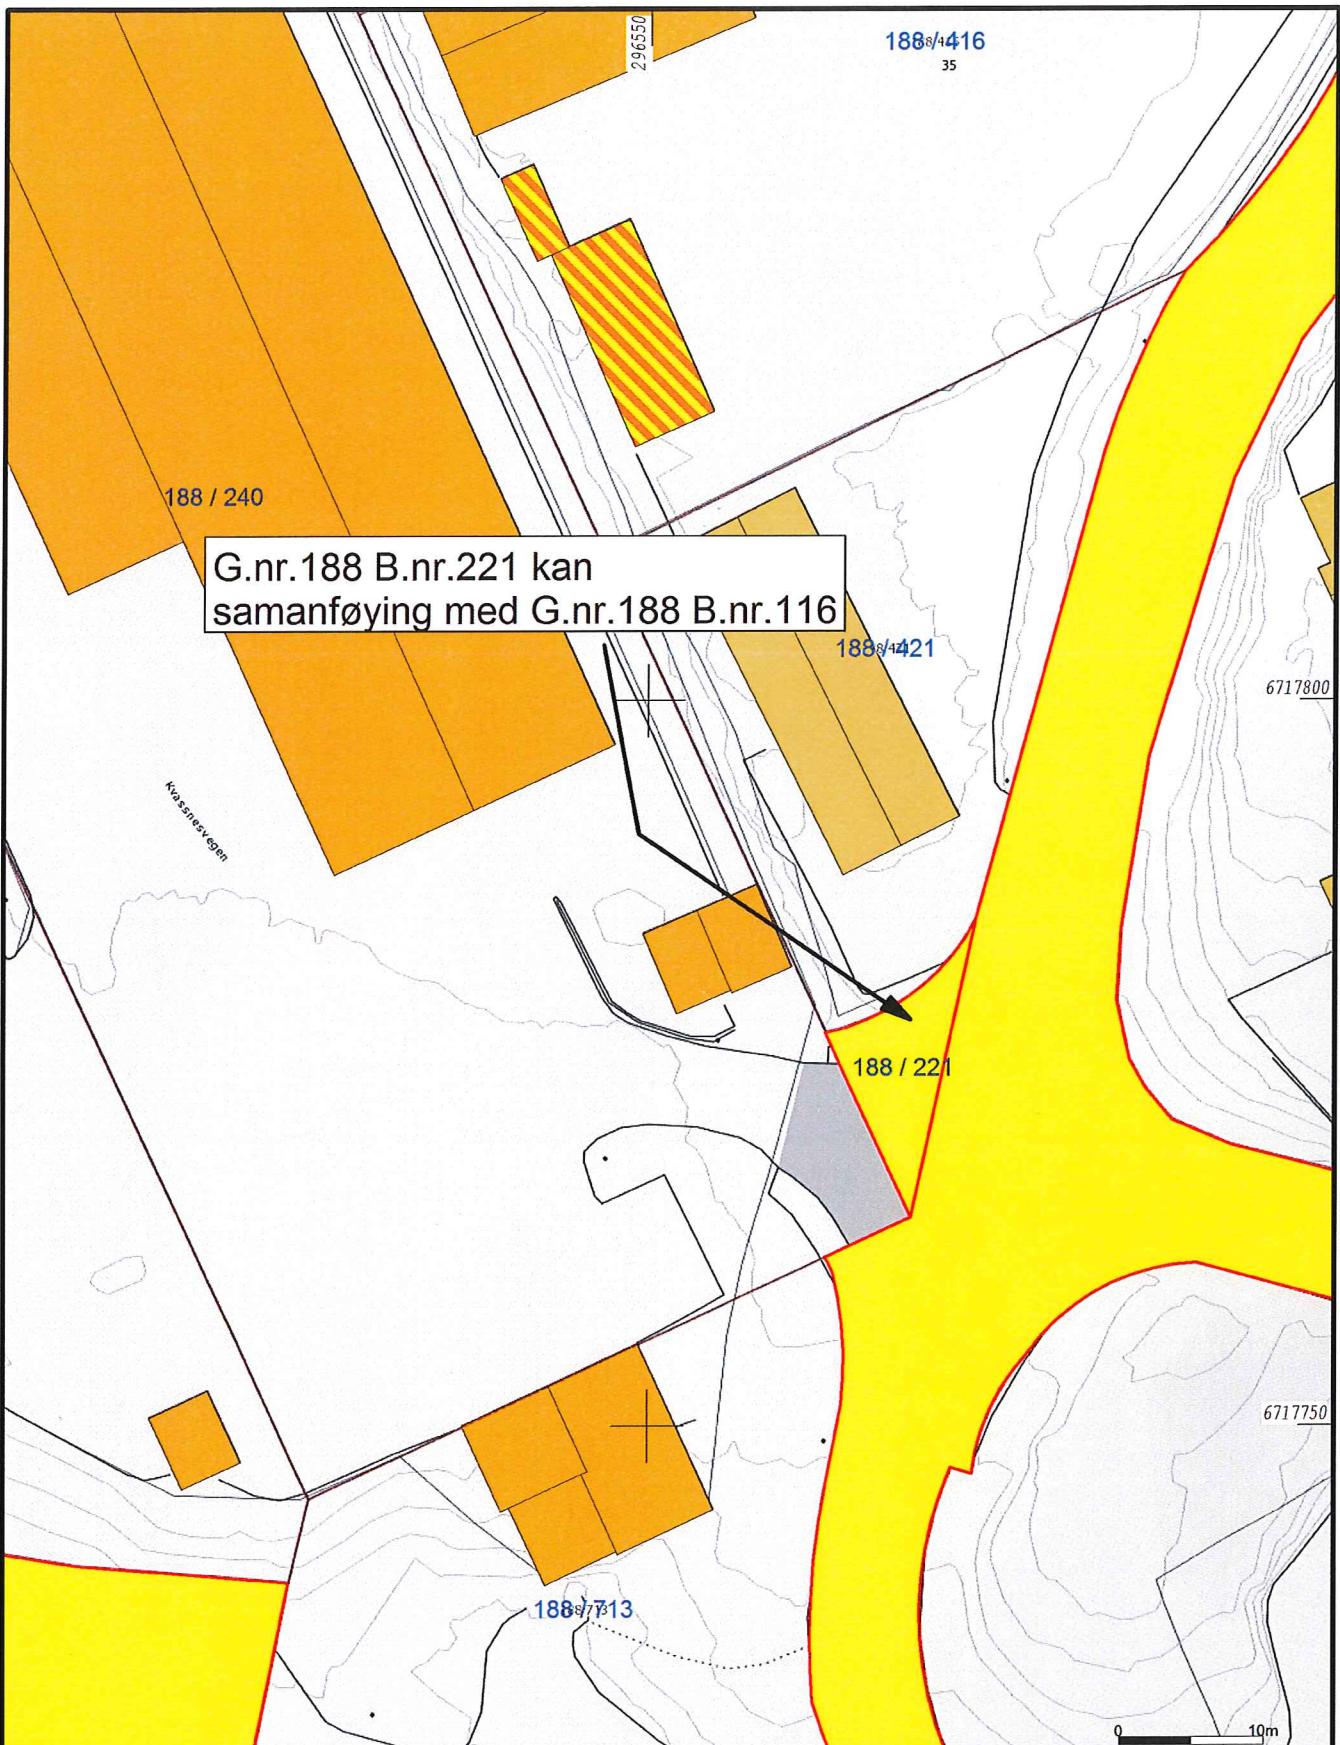

G.nr.188 B.nr.221 kan
samanføyning med G.nr.188 B.nr.116

E39	Statens vegvesen		Lindås kommune Geodata avdeling	N
FYLKESVEG	KOMMUNEVEG			
PRIVAT VEG	S		Date: 2016.06.17 Sign: SUP	Milestokk 1:500
Lindås Tomteselskap	Kommunal eideom		G.nr.188 B.nr.221	
Kyrkjeg fellesråd				

Beliggenhet og høyder må oppfattes som orienterende.