


VI

VII

VIII

UNDERV. - OG ADM. BYGG

TSFLØY	
TIVTETSBYGG	MÅL 76.20
DLANDSTUNET	
STRIKTSHEIM, KNARVIK	
ARKITEKT MNAL, NESTTUN, TLF. 22 04 49	TEGN. 20.12.1977

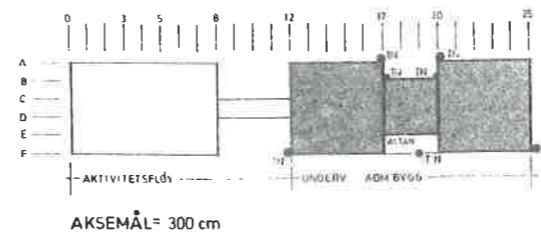

ETASJEPLAN	MÅL 76.20
NORDHORDLANDSTUNET	
PROS.J. DISTRIKTSHEIM, KNARVIK	76 51
SIGM MYKING ARKITEKT MNAL, NESTTUN, TLF. 22 04 49	TEGN. 20.12.1977


VI

VII


VIII

25 Røgdetektor
5 M.M

teknisk v/busseng 3 stk røt / 1 mm.

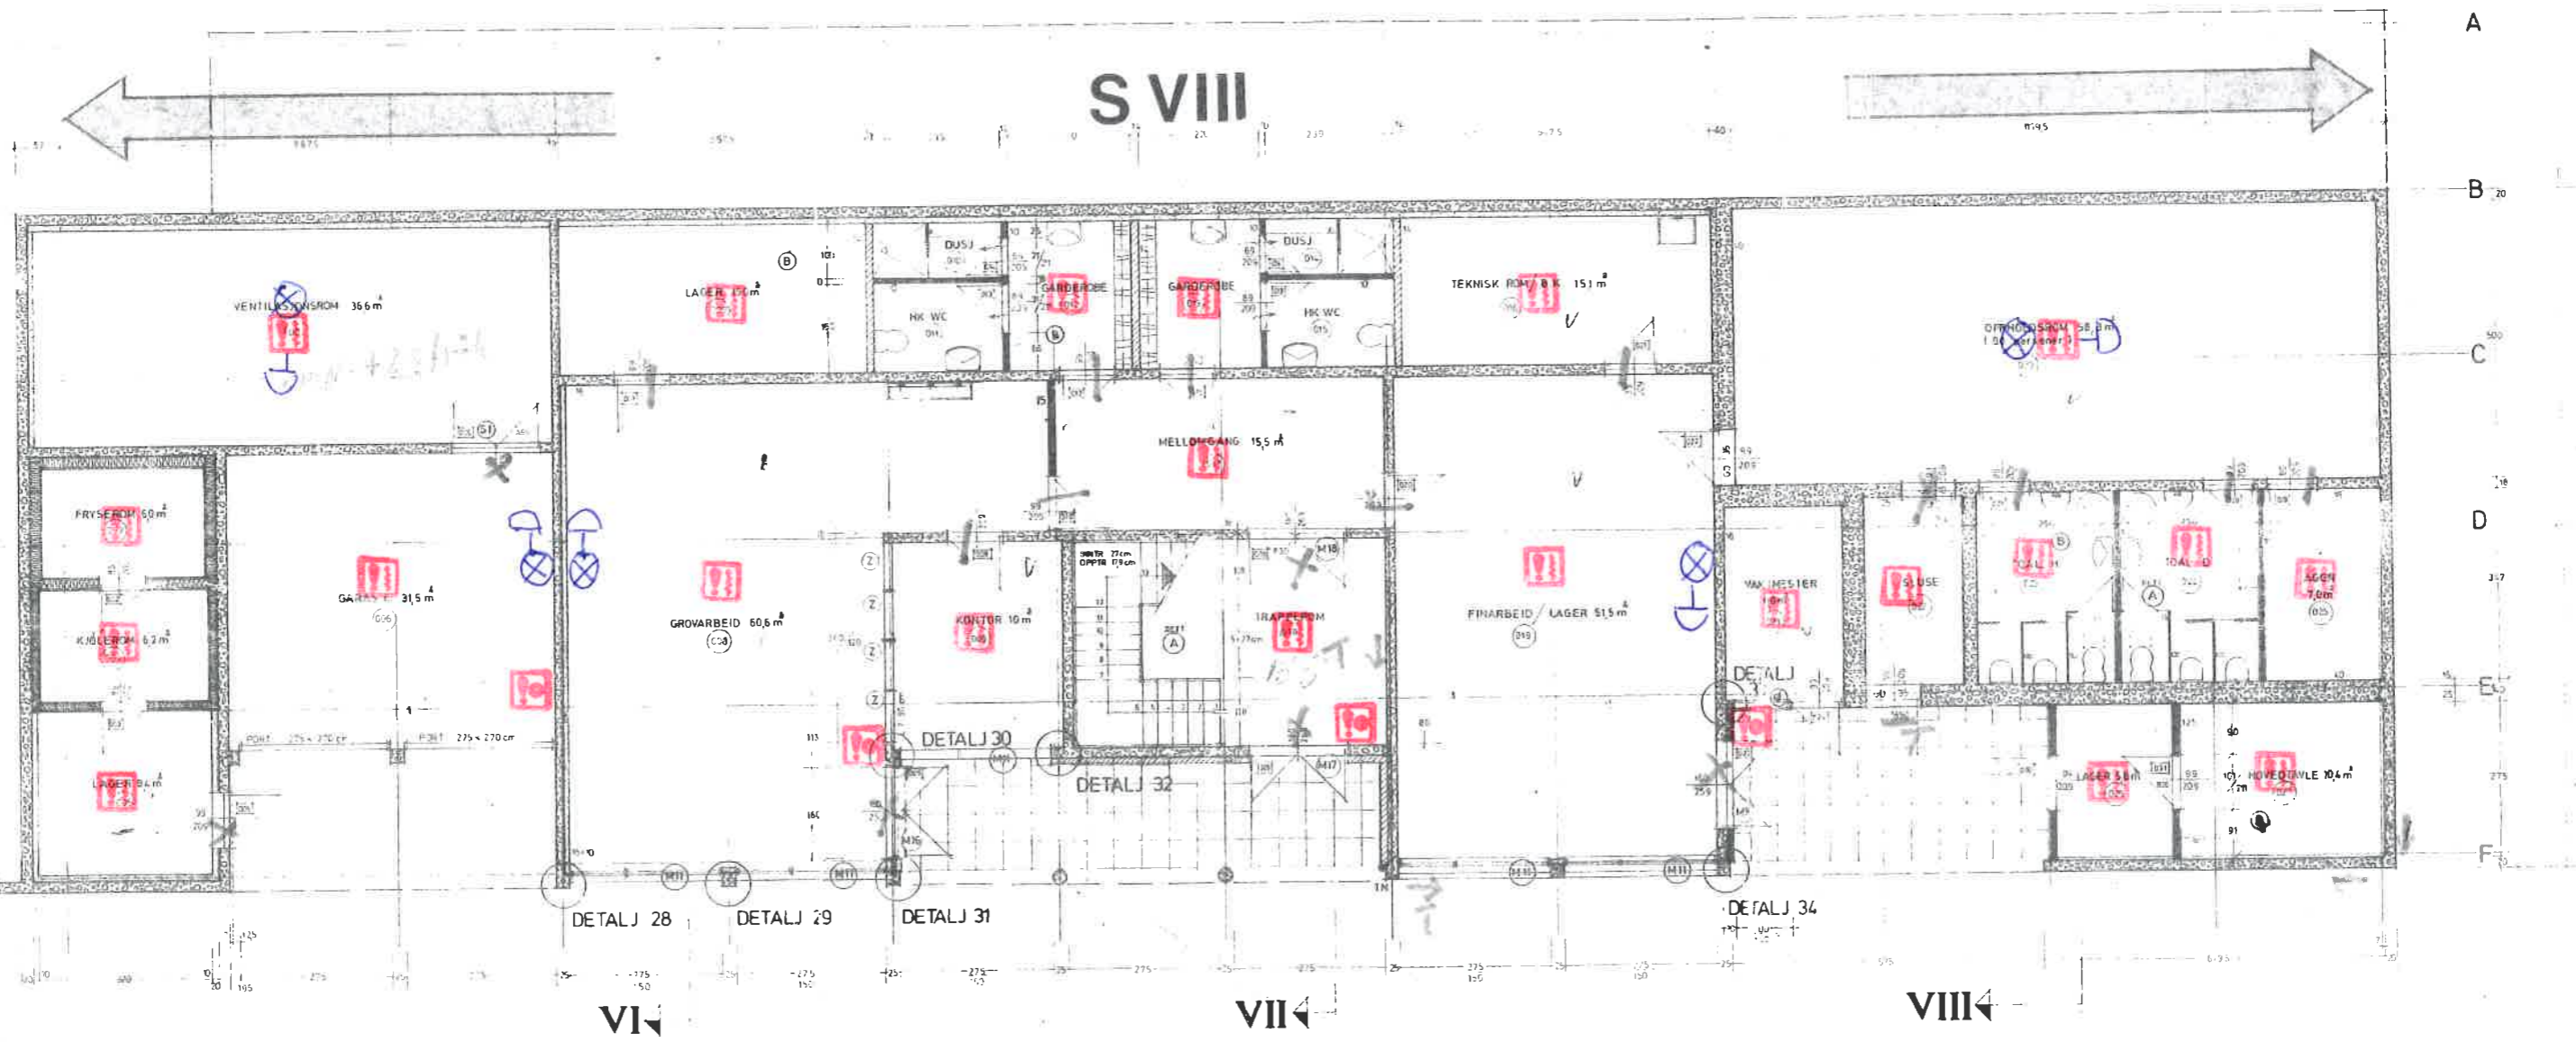


— = Total busseng/
x = Pannep

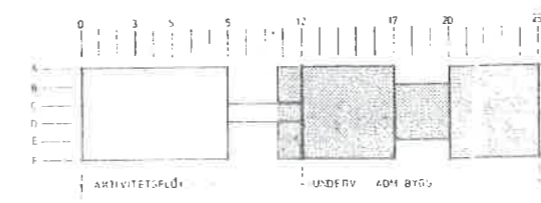

UNDERV. - OG ADM. BYGG


PLAN UNDERETASJE	MÅL 76.20
NORDHORDLANDSTUNET	
PROS.J. DISTRIKTSHEIM, KNARVIK	76.52
SIGM MYKING ARKITEKT MNAL, NESTTUN, TLF. 22 04 49	TEGN. 20.12.1977

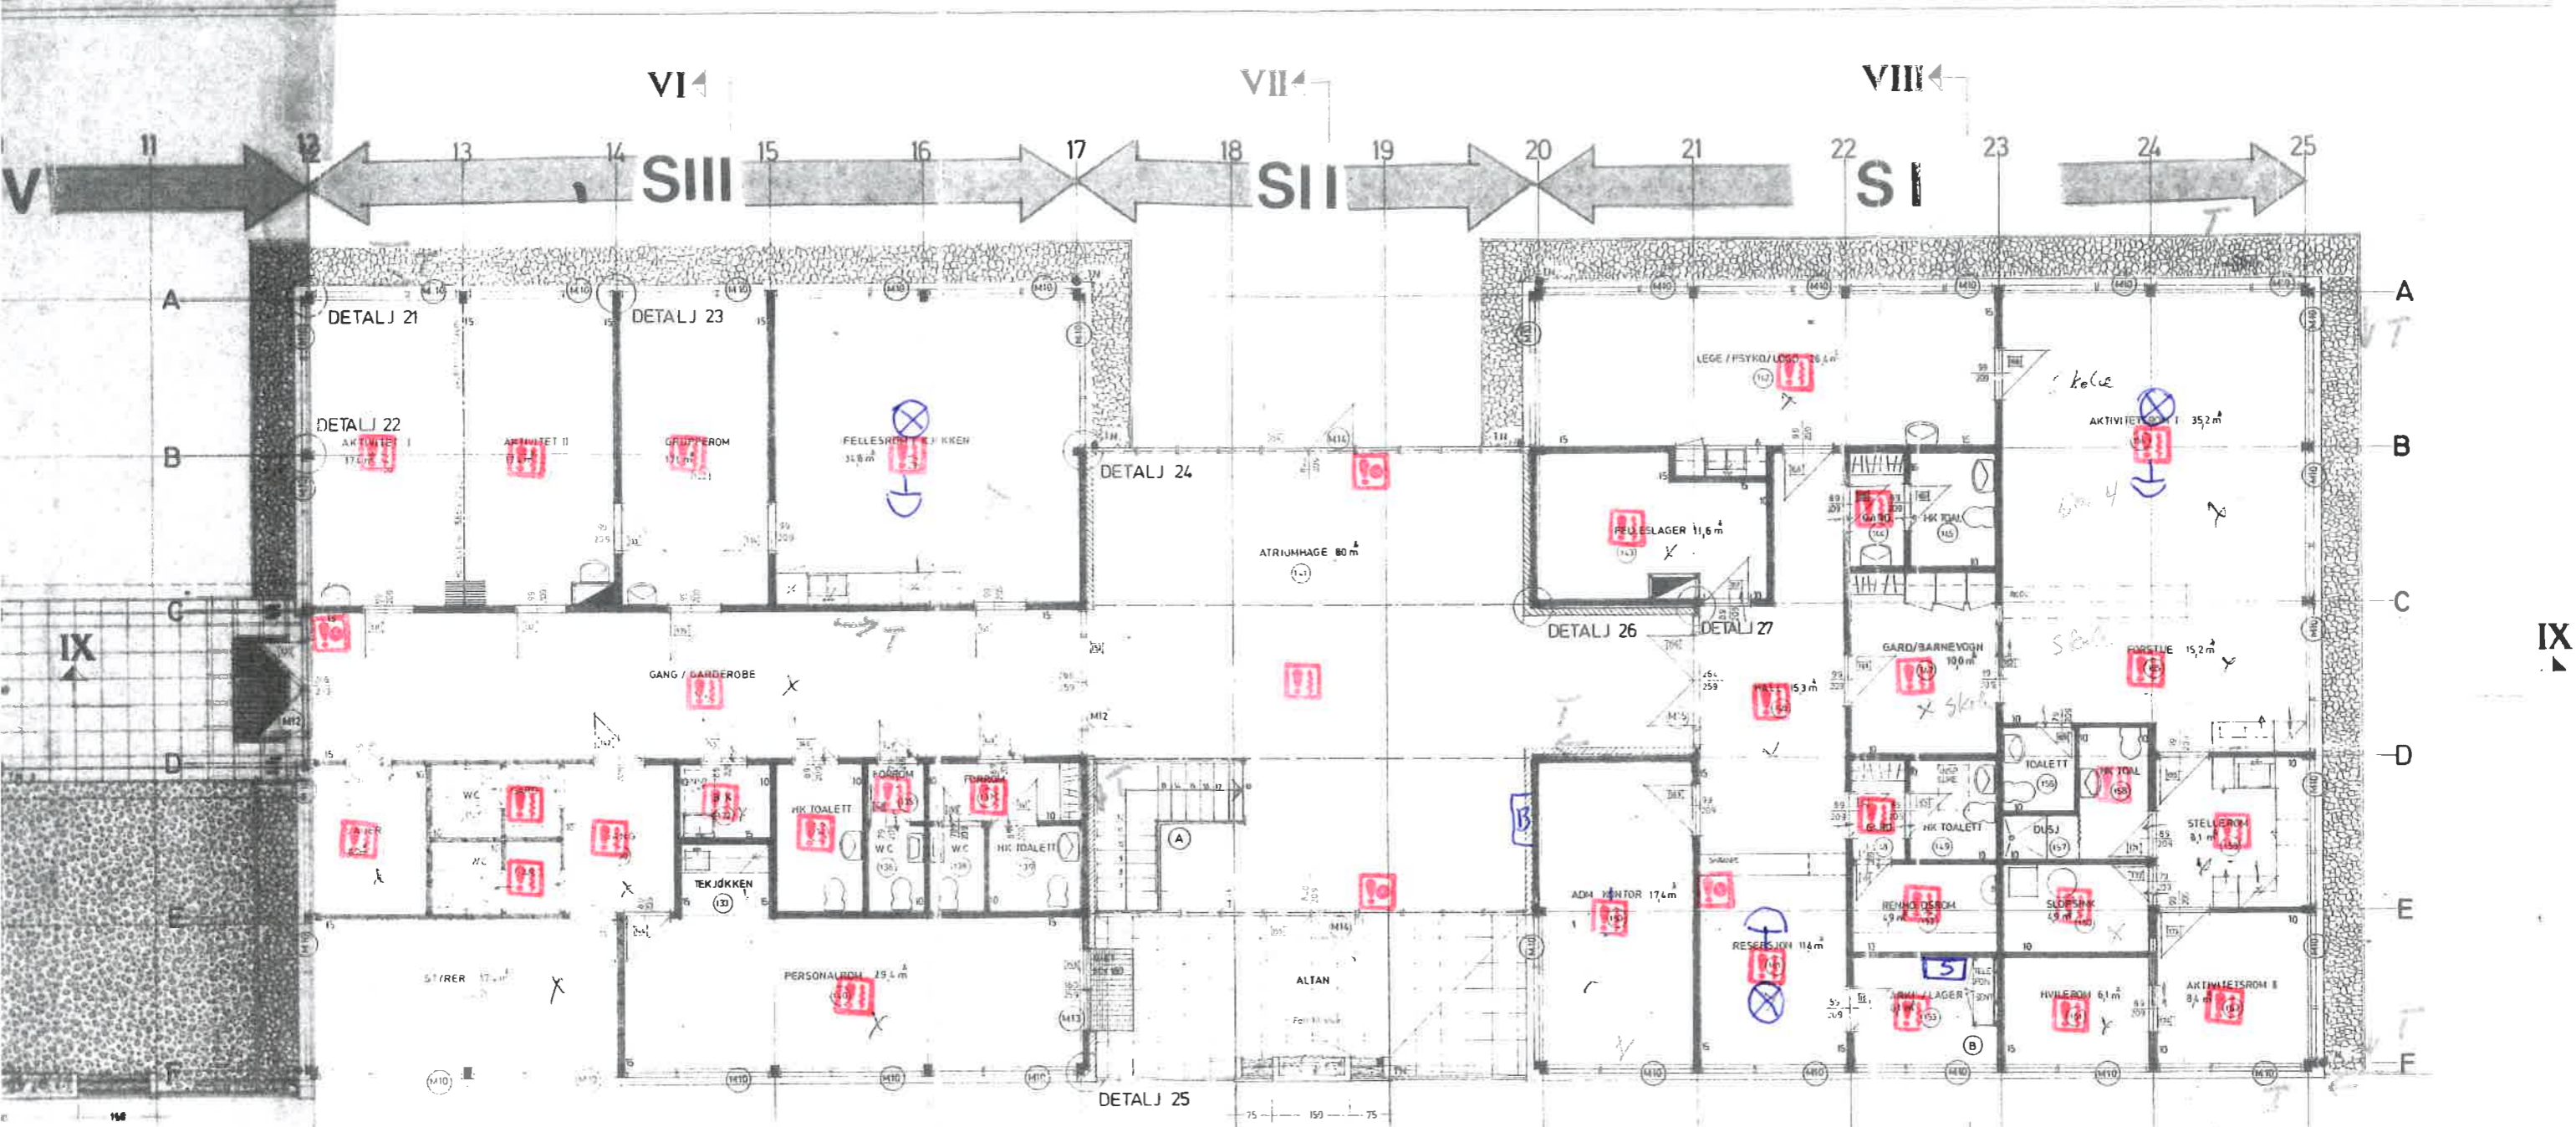

AKTIVITETSFLØY


totalt: 32
 Røyk: 69 + 4 stk loft
 M.M. : 11
 V.D. : 1
 Sentral : 1
 Betjening: 1

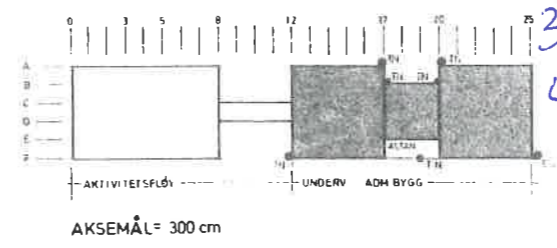

32 Røykdetektor
4 M.M.



UNDERV. - OG ADM. BYGG

ETASJEPLAN	MÅL
NORDHORDLANDSTUNET	76 51
PROSJEKT: DISTRIKTSHEIM, KNARVIK	TEGN: J.
SIGMUND MYRBERG ARKITEKT MNAL NESTUM TLF. 22 04 49	

10 11 12 13 14 15 16 17 18 19 20 21 22 23 24 25

A A

S VIII

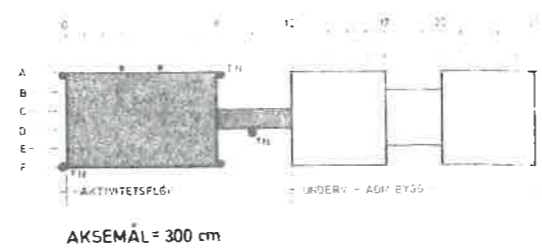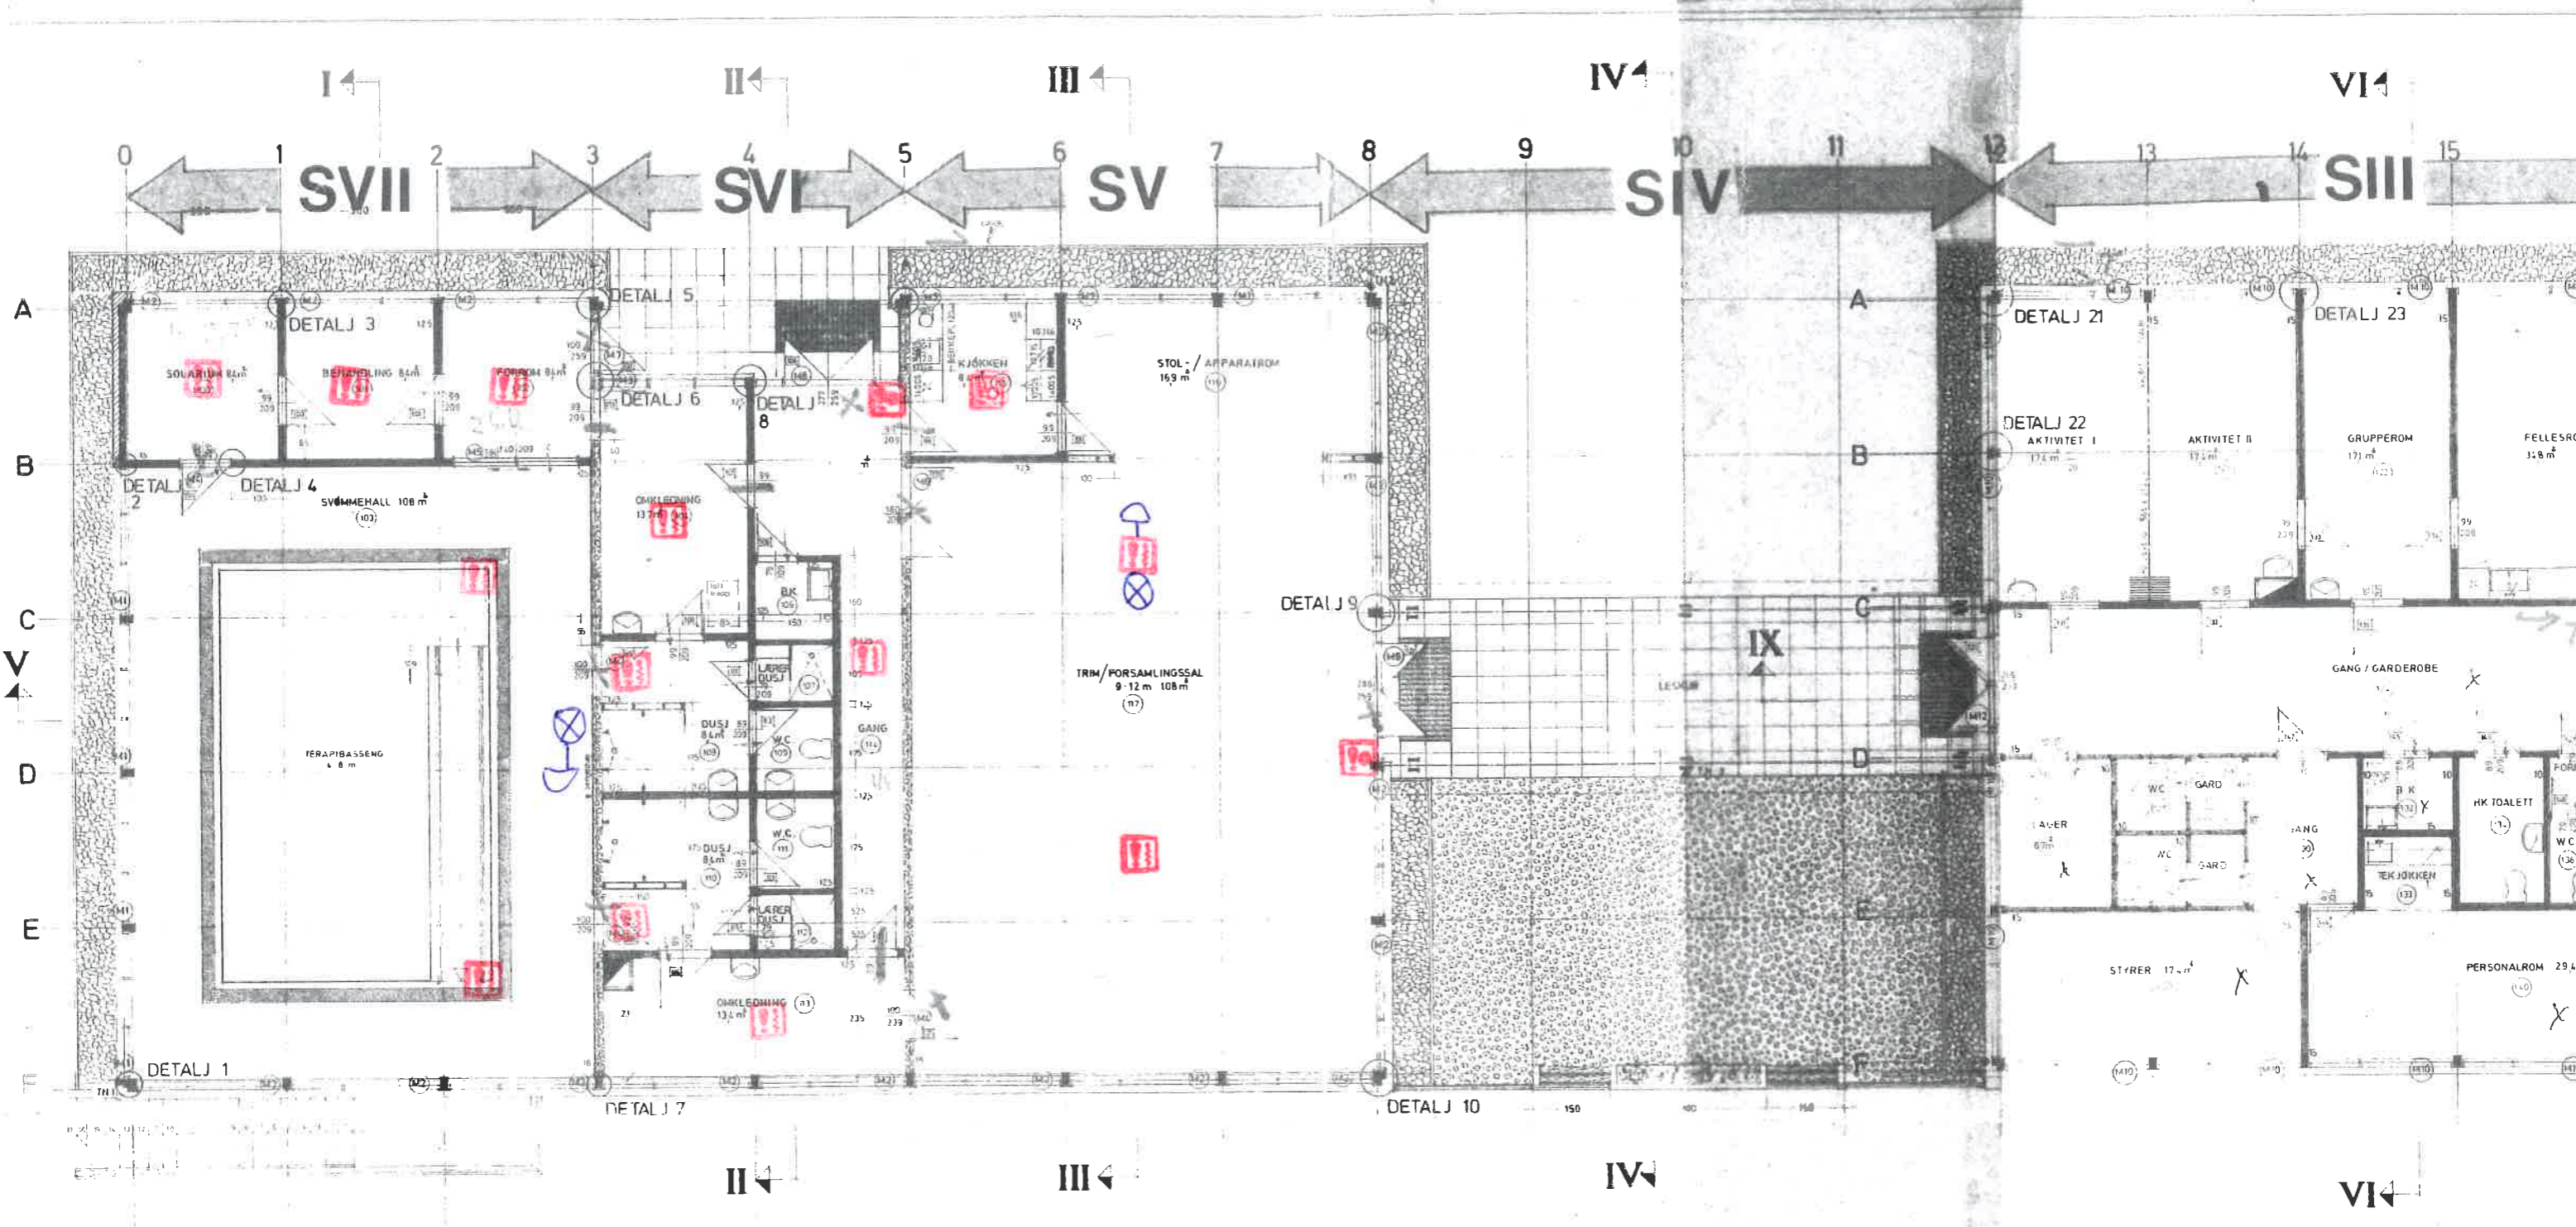

AKTIVITETSFLØY


GRUNN OG BETONG								
MUR & PUSS								
TØMRAR-ARBEID								
MÅLAR-ARBEID	V47 SV							
GOLV-BELEGG	V43 SVIII							
ELECTRISKE ANLEGG								
VENTILASJON								
SANITÆR								

Røyt 12 stk
Varme 1 stk
M.M. 2 stk.

