

**For matrikkelenhets:**

Kommune: 1263 - LINDÅS

Gårdsnummer: 70

Bruksnummer: 19

Utskriftsdato/klokkeslett: 08.07.2016 Kl. 13:47

Produsert av: Einar Rydland

Attestert av: Lindås kommune

| | |
|----------------------|-----------------|
| Matrikkelført | |
| 08 JUL 2016 | |
| Lindås kommune | |
| Løpent: _____ | Signatur: _____ |

Orientering om matrikkelbrev

Matrikkelbrevet er hjemlet i «Lov om egedomsregistrering» (matrikkellova) av 17. juni 2005. Etter definisjonen i matrikkelovens § 3 d) er matrikkelbrevet en attestert utskrift av matrikelen som viser alle registrerte opplysninger om en matrikkelenhets ved oppgitt dato.

Om fullstendighet og nøyaktighet i matrikkelbrevet

Matrikkelen ble etablert ved konvertering av data fra tidligere registre. Det kan variere hvor gode disse dataene er med hensyn på fullstendighet og nøyaktighet. I enkelte tilfeller kan grensepunkt og grenselinjer mangle helt eller delvis eller være feil registrert. Det kan også være feil og mangler ved registrert bygnings- og adresseinformasjon. Fullstendighet og stedfestingsnøyaktighet er generelt bedre innenfor enn utenfor tettbygd strøk. Vær oppmerksom på at for mange matrikkelenheter og bygg hefter usikkerhet ved arealet som oppgis.

For utfyllende informasjon: www.kartverket.no/matrikkelbrev

Matrikkelenhet

Matrikkelenhetstype: Grunneiendom
Bruksnavn: "UTHEIM" AV FESTE YTRE
Etableringsdato: 21.11.1960
Skyld: 0,01
Er tinglyst: Ja
Har festeegrunner: Nei
Er seksjonert: Nei

Arealrapport

Tekst Areal (m2) Kommentar
Beregna areal for 70 / 19 386,5

Eierforhold

| Tinglyste eierforhold | Status | Føds.d./org.nr | Navn | Bruksenhet | Adresse | Andel |
|-----------------------|--------|----------------|----------------|------------|---------------------------------------------------------|-------|
| Hjemmelshaver | | 935084733 | LINDÅS KOMMUNE | | Felles postmottak Kvernhusmyrane 20 5914 ISDALSTØ | 1 / 1 |


Forretninger

| Forretningstype | Arsak til feilretting | Tinglysingsstatus | Tinglysingsstatusdato | Forretningsdato | Matrikkelføringsdato | Signatur |
|-----------------------|-----------------------|-------------------|-----------------------|-----------------|----------------------|---------------------|
| Annen forretningstype | | | 05.07.2016 | 05.07.2016 | 05.07.2016 | 1263 ^{nye} |
| | Rolle | Matrikkelenhet | | | | Arealendring |
| | Avgiver | 1263 - 70/19 | | | | 0 |
| Annen forretningstype | | | 05.07.2016 | 05.07.2016 | 05.07.2016 | 1263 ^{nye} |
| Annen forretningstype | | | 05.07.2016 | 05.07.2016 | 05.07.2016 | 1263 ^{nye} |
| Annen forretningstype | | | 05.07.2016 | 05.07.2016 | 05.07.2016 | 1263 ^{nye} |
| Annen forretningstype | | | 22.04.2016 | 22.04.2016 | 22.04.2016 | 1263 ^{nye} |
| Annen forretningstype | | | 22.04.2016 | 22.04.2016 | 22.04.2016 | 1263 ^{nye} |
| Annen forretningstype | | | 05.04.2016 | 05.07.2016 | 05.07.2016 | 1263 ^{nye} |

| Forretningstype | Arsak til feilretting | Tinglysingsstatus | Tinglysingsstatusdato | Forretningsdato | Matrikkelføringsdato | Signatur |
|-------------------------|-----------------------|-------------------|-----------------------|-----------------|----------------------|--------------|
| Annenn forretningsstype | | | 20.11.2012 | 20.11.2012 | | 1263rve |
| Sammenståing | | | 14.08.2003 | | | |
| | Rolle | Matrikkelenhet | | | | Arealendring |
| | Avgiver | 1263 - 70/24 | | | | -100 |
| | Mottaker | 1263 - 70/19 | | | | 100 |
| Sammenståing | | | 14.08.2003 | | | |
| | Rolle | Matrikkelenhet | | | | Arealendring |
| | Avgiver | 1263 - 70/29 | | | | -50 |
| | Mottaker | 1263 - 70/19 | | | | 50 |
| Skylddeling | | | 21.11.1960 | | | |
| | Rolle | Matrikkelenhet | | | | Arealendring |
| | Avgiver | 1263 - 70/7 | | | | 0 |
| | Mottaker | 1263 - 70/19 | | | | 0 |
| Skylddeling | | | 21.11.1960 | | | |
| | Rolle | Matrikkelenhet | | | | Arealendring |
| | Avgiver | 1263 - 70/5 | | | | 0 |
| | Mottaker | 1263 - 70/19 | | | | 0 |
| Skylddeling | | | 21.11.1960 | | | |
| | Rolle | Matrikkelenhet | | | | Arealendring |
| | Avgiver | 1263 - 70/4 | | | | 0 |
| | Mottaker | 1263 - 70/19 | | | | 0 |
| Skylddeling | | | 21.11.1960 | | | |
| | Rolle | Matrikkelenhet | | | | Arealendring |
| | Avgiver | 1263 - 70/2 | | | | 0 |
| | Mottaker | 1263 - 70/19 | | | | 0 |
| Skylddeling | | | 21.11.1960 | | | |
| | Rolle | Matrikkelenhet | | | | Arealendring |
| | Avgiver | 1263 - 70/1 | | | | 0 |
| | Mottaker | 1263 - 70/19 | | | | 0 |


Oversiktskart for 70 / 19

Målestokk 1:1 000
EURF89 UTM Sone 32

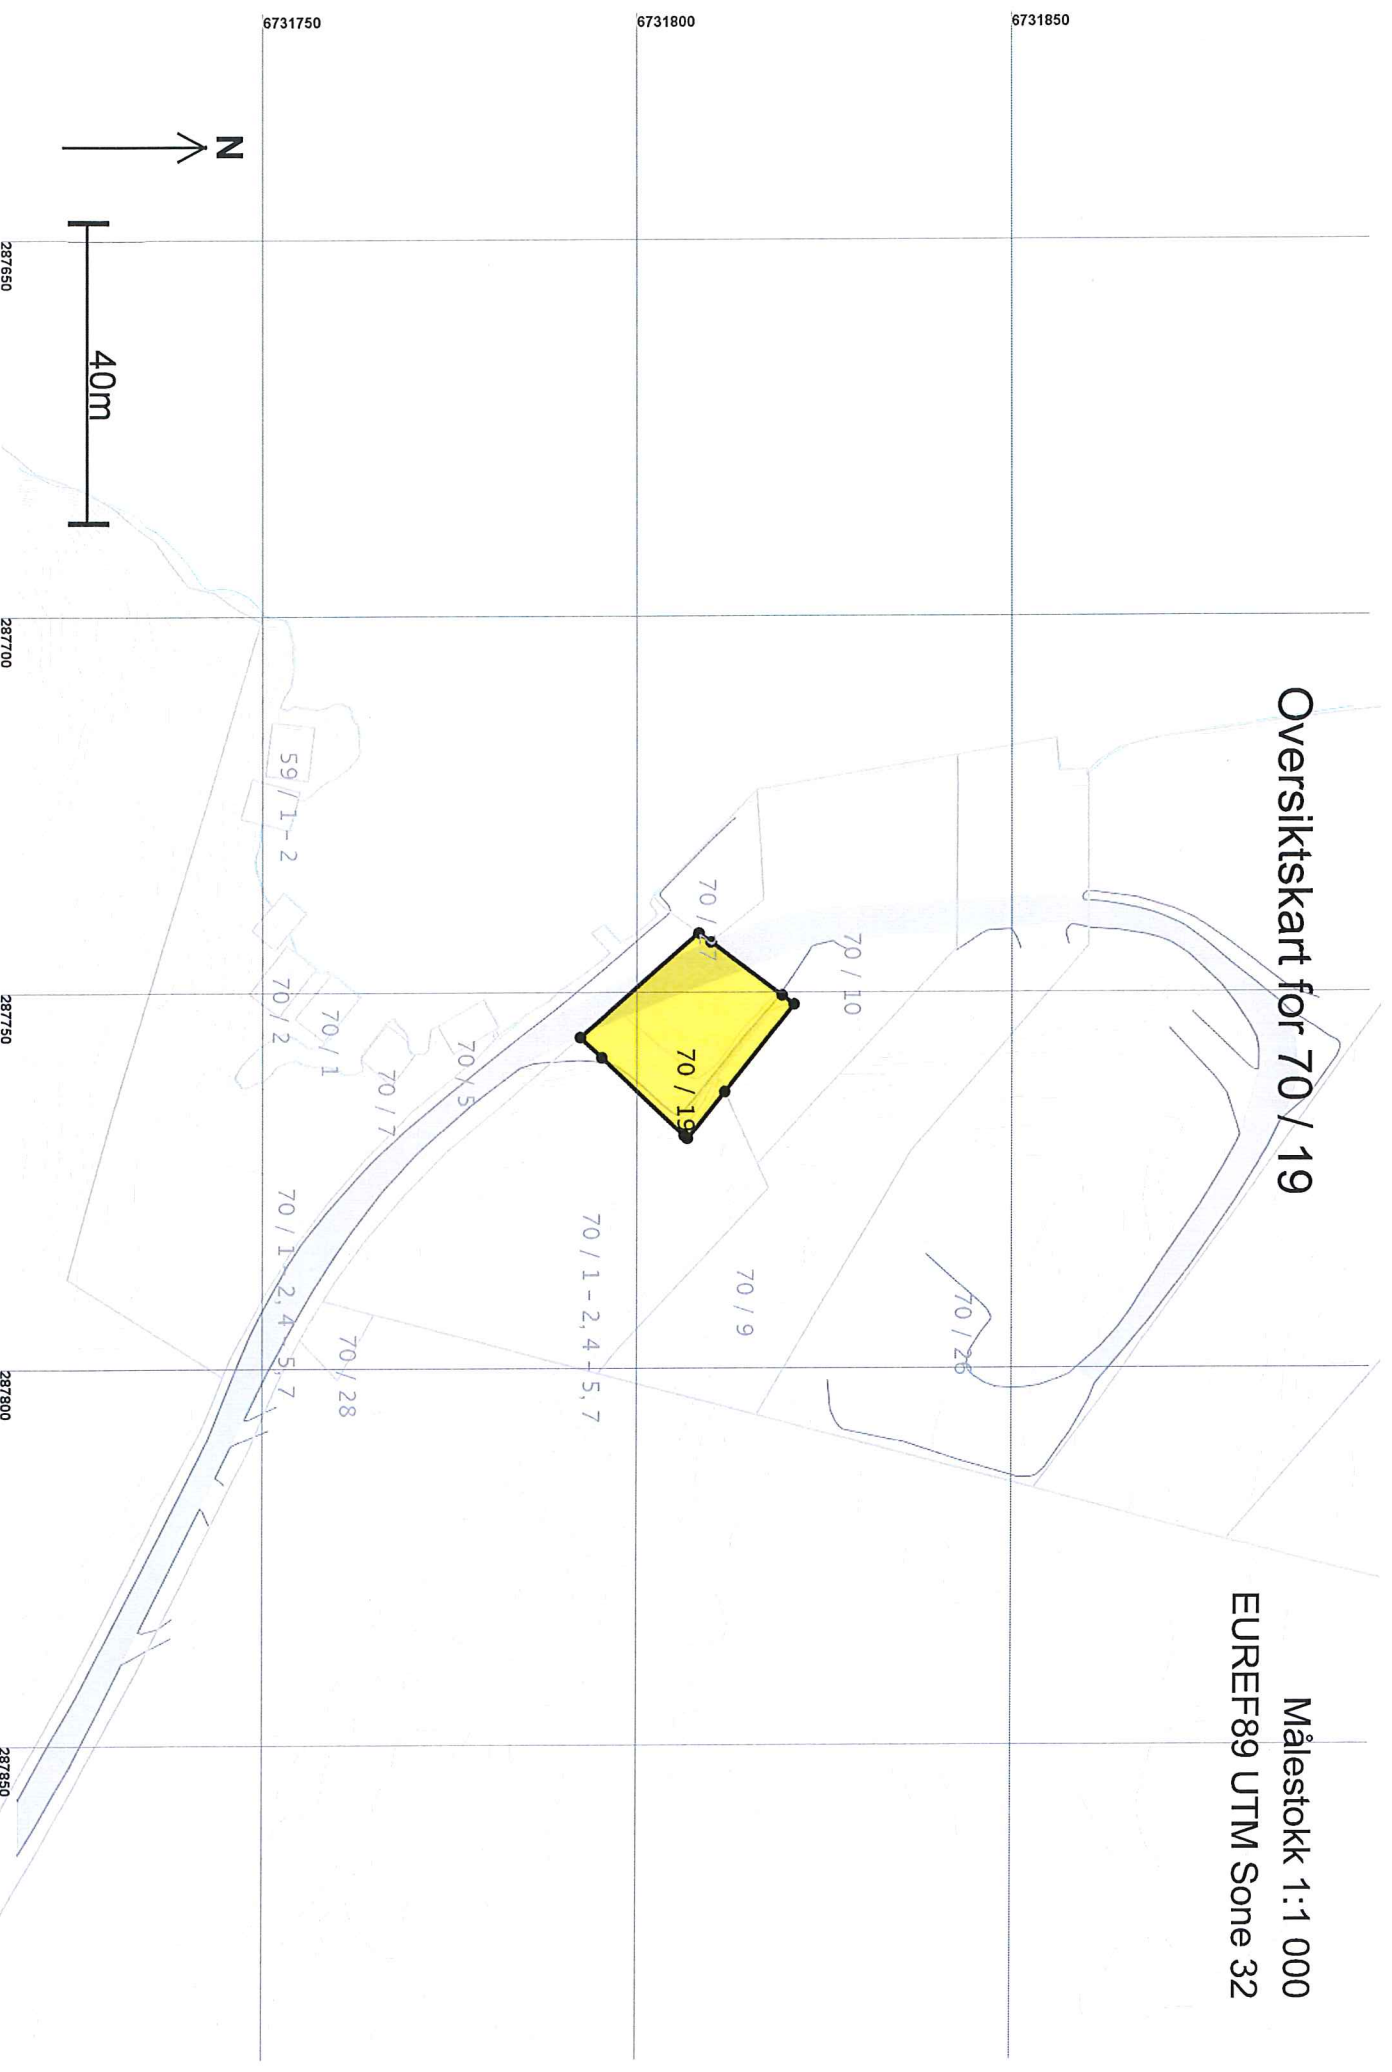

Teig 1 (Hovedteig) 70 / 19

Målestokk 1:250
EURFEF89 UTM Sone 32

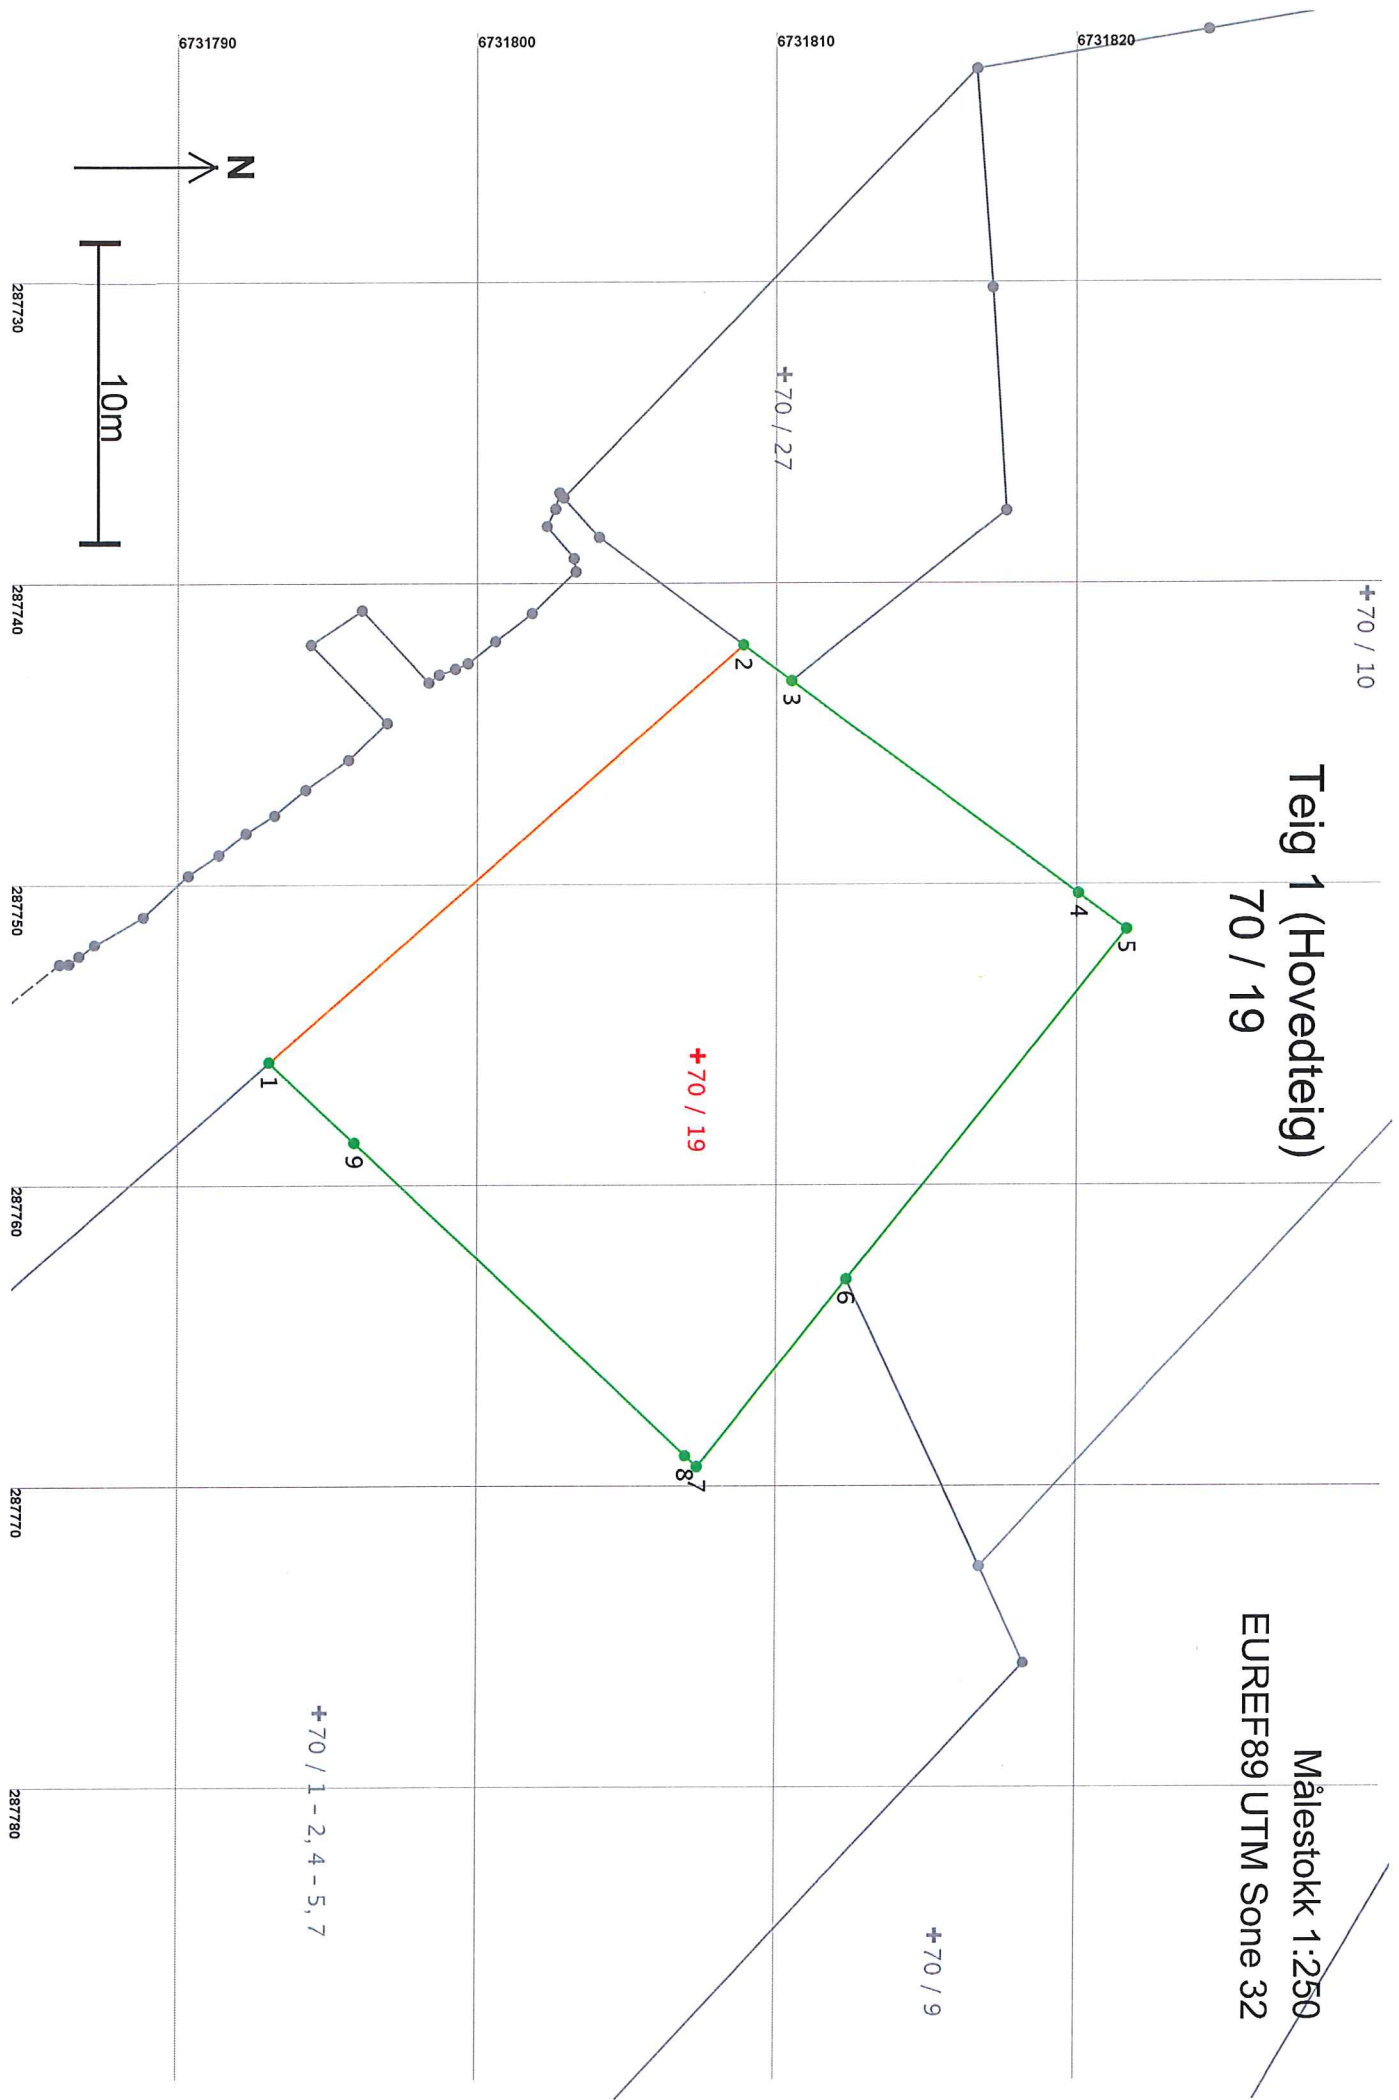

Areal og koordinater

Areal: 386,5

Arealmerknad:

Representasjonspunkt: Koordinatsystem: EUREF89 UTM Sone 32

Nord: 6731808

Øst: 287756

Grensepunkt / Grenselinje

Ytre avgrensing

| Løpnr | Nord | Øst | Grensemerke nedsett i / Grensepunkttype / Lengde | Hjelpelinjetype | Målemetode | Nøyaktighet | Radius |
|-------|------------|-----------|--------------------------------------------------|--------------------------------|-----------------------------------------|-------------|--------|
| 1 | 6731793,30 | 287755,88 | Ikke spesifisert | Umerket | 69 Beregnet | 13 | |
| | | | 21,01 | Ikke hjelpelinje | | 1001 | |
| 2 | 6731809,11 | 287742,04 | Ikke spesifisert | Umerket | 69 Beregnet | 13 | |
| | | | 2,00 | Ikke hjelpelinje | | 14 | |
| 3 | 6731810,72 | 287743,23 | Ikke spesifisert | Umerket | 69 Beregnet | 13 | |
| | | | 11,87 | Ikke hjelpelinje | | 14 | |
| 4 | 6731820,27 | 287750,29 | Mur | Murhjørne | 96 GPS kinematisk (Real time kinematic) | 13 | |
| | | | 2,00 | Ikke hjelpelinje | | 14 | |
| 5 | 6731821,88 | 287751,48 | Mur | Umerket | 96 GPS kinematisk (Real time kinematic) | 13 | |
| | | | 14,88 | Ikke hjelpelinje | | 14 | |
| 6 | 6731812,58 | 287763,10 | Mur | Bolt | 96 GPS kinematisk (Real time kinematic) | 13 | |
| | | | 7,98 | Ikke hjelpelinje | | 14 | |
| 7 | 6731807,59 | 287769,32 | Ikke spesifisert | Umerket | 96 GPS kinematisk (Real time kinematic) | 13 | |
| | | | 0,54 | Ikke hjelpelinje | | 14 | |
| 8 | 6731807,19 | 287768,95 | Jord | Offentlig godkjent grensemerke | 96 GPS kinematisk (Real time kinematic) | 13 | |
| | | | 15,18 | Ikke hjelpelinje | | 14 | |
| 9 | 6731796,14 | 287758,55 | Annen terrengdetalj | Bolt | 96 GPS kinematisk (Real time kinematic) | 13 | |
| | | | 3,89 | Ikke hjelpelinje | | 13 | |