


D5

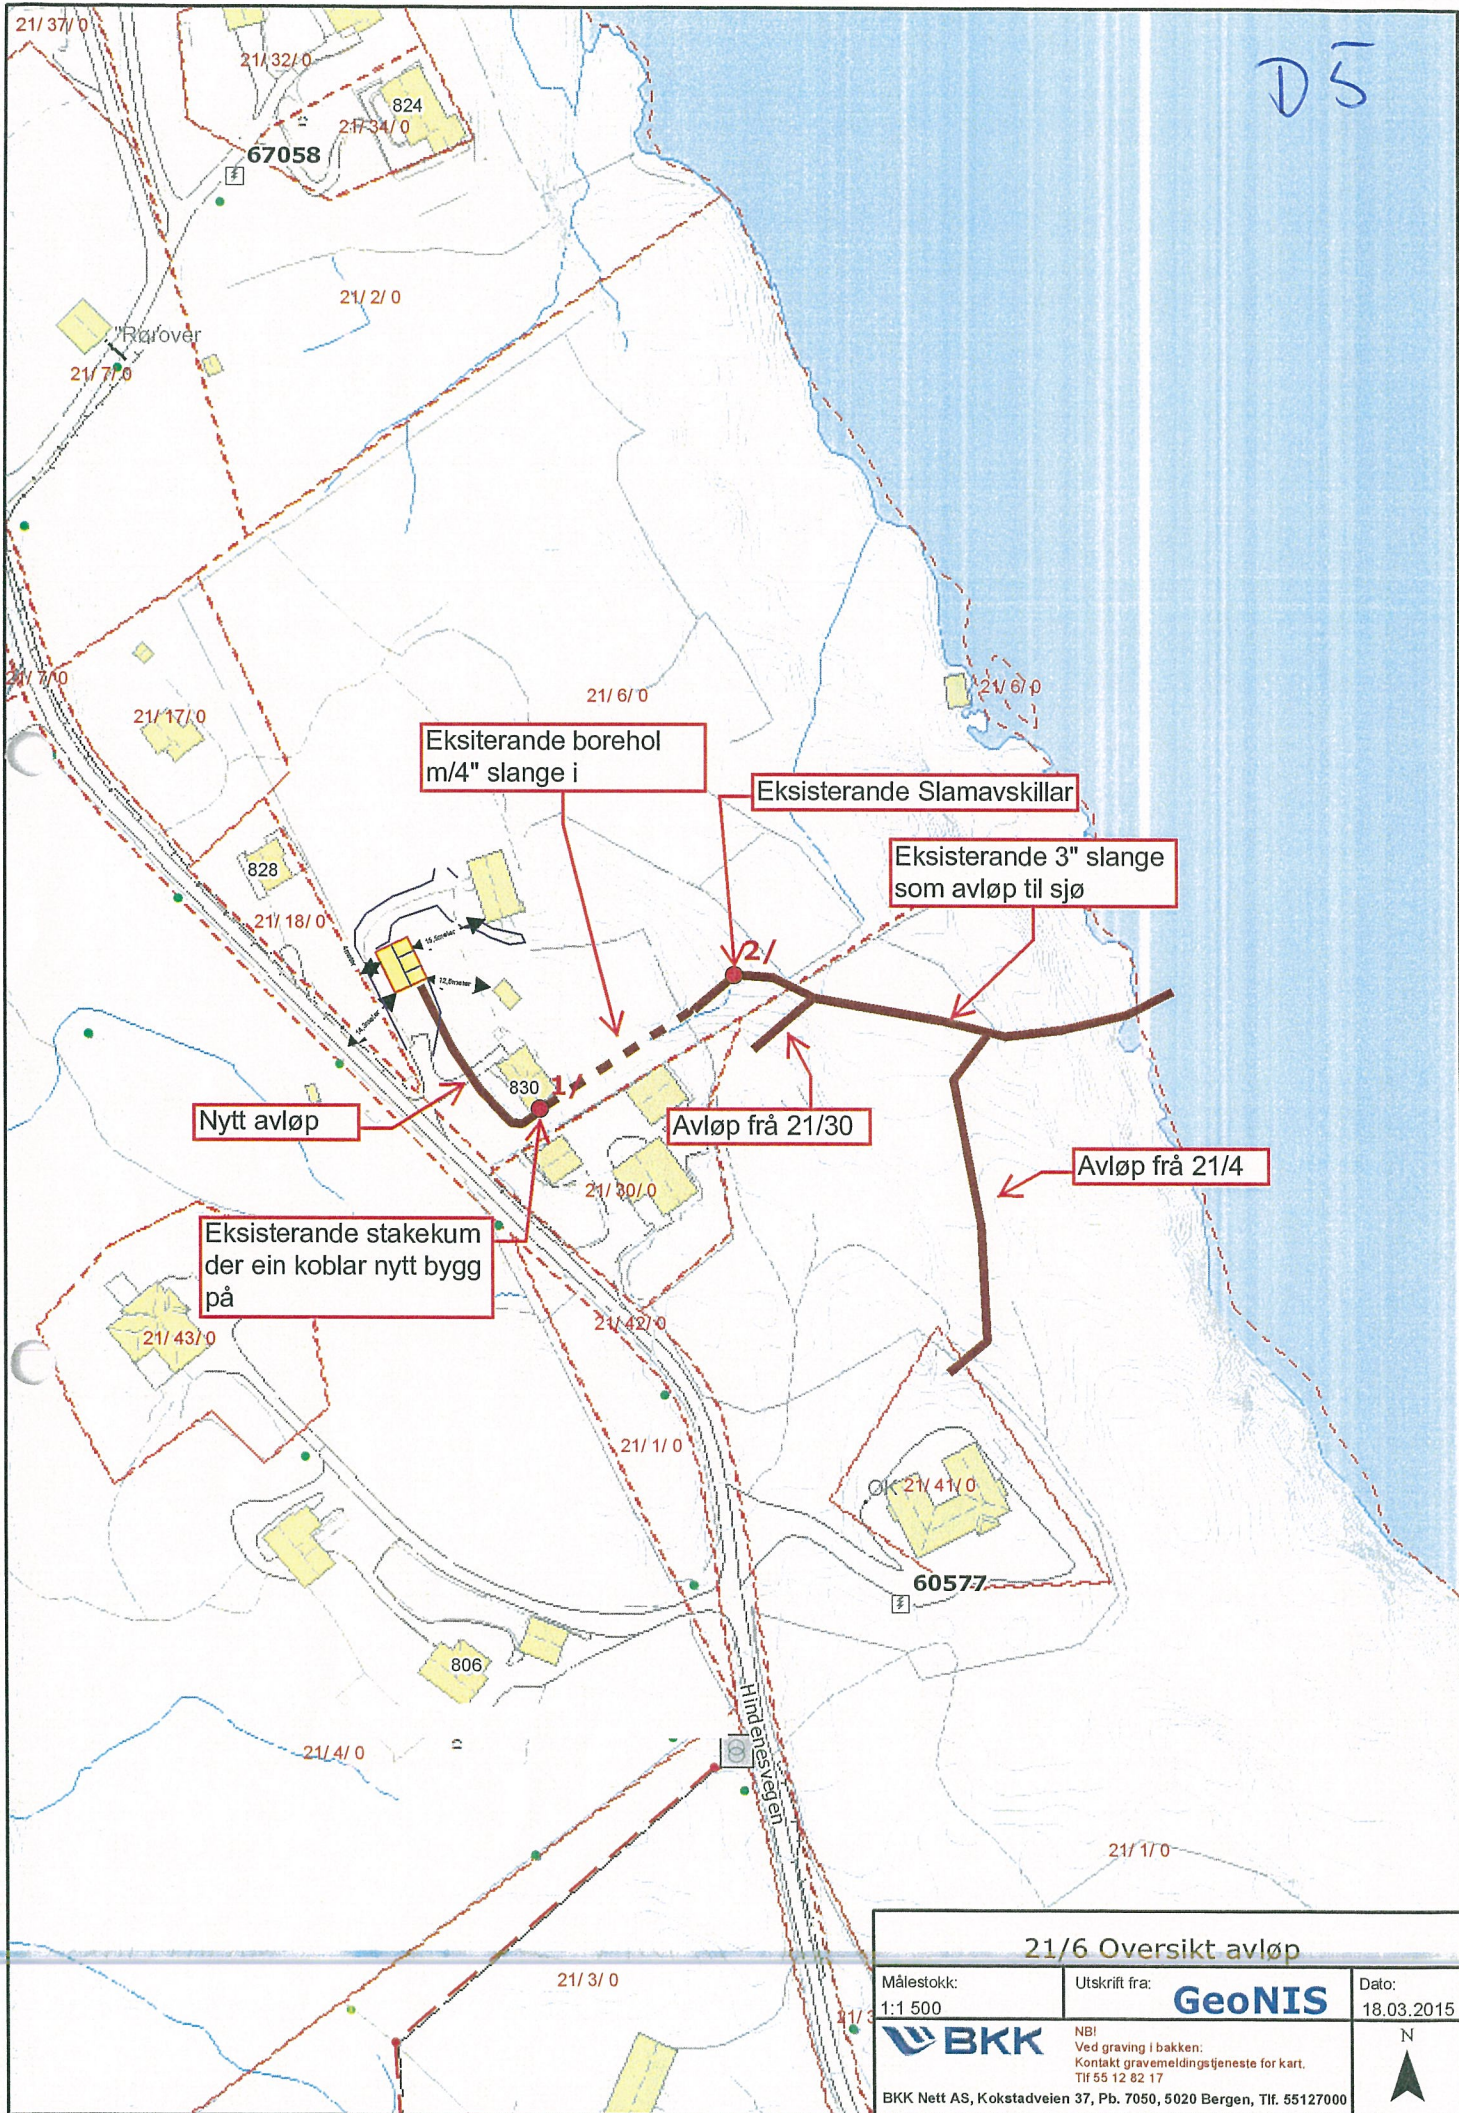

21/6 Oversikt avløp

Målestokk: 1:1 500	Utskrift fra: GeoNIS	Dato: 18.03.2015
BKK	NBI Ved graving i bakken: Kontakt gravemeldingsjeneste for kart. Tlf 55 12 82 17	N ▲
BKK Nett AS, Kokstadveien 37, Pb. 7050, 5020 Bergen, Tlf. 55127000		