


LANGENES BYGG AS
BYGGMESTER HELGE LANGENES
IGNARVIK - 6614 ISDALSTØ
TLF. 56 35 74 10 - FAX 56 35 74 11

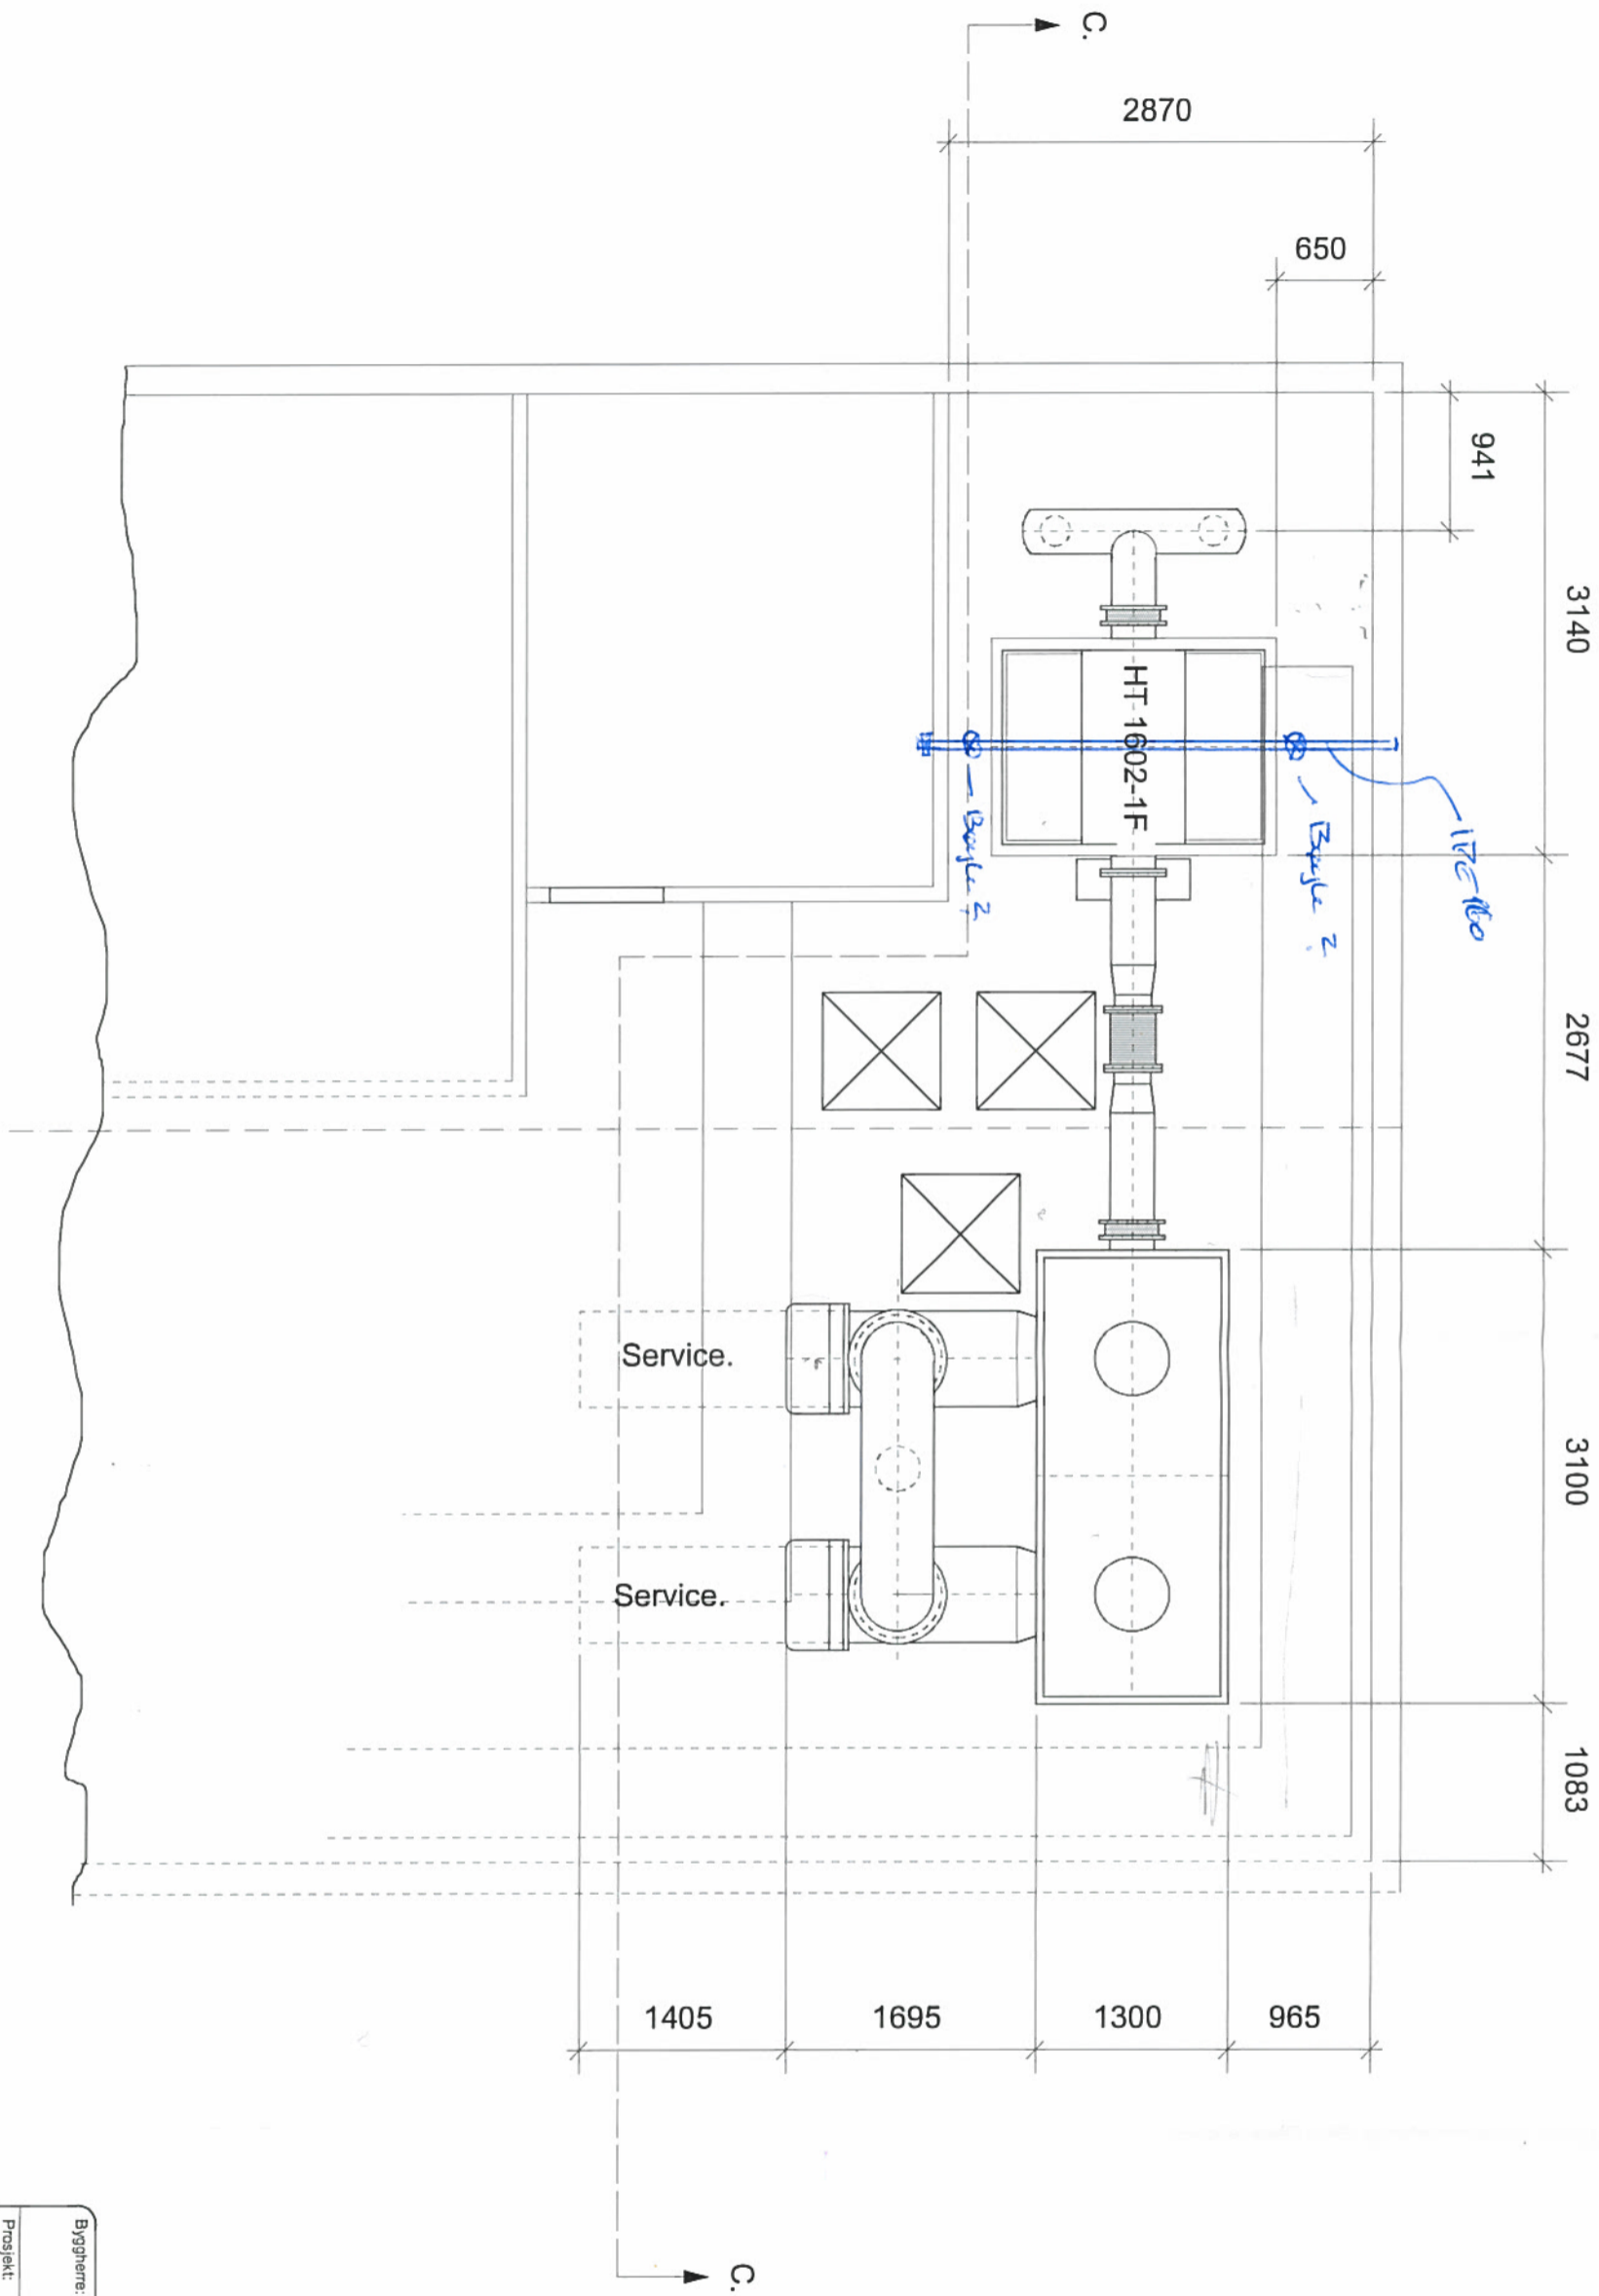

Rev:	Dato:	Sign:	Gjelder:

Byggherre:	Lindås Kommune.	Tegner:	AJB.
Prosjekt:	Nytt renseanlegg Sjausei Vassverk.	Målestokk:	1:50-A3
Tegning:	Alternativ 3 plan VBA.	Mål i:	mm.
		Dato:	04.02.14.
		Termin:	020402-14.
	Unik Filtersystem as 5200 Os.	Ref til:	