



# Statens vegvesen

## Særskilt vedtak og betingelser for arbeidet

Plan nr.:	N6215-2016	Sveis nr.:	16/327	Vedtak nr.:	N6215-2016
Veg nr.:	Fv 394	fra Hp/km:	ca: 01 / 0,430	til Hp/km:	ca: 01 / 0,590
Strekning:	Ostereidet - Eidatræet			Sted:	Stranda
Arbeid som skal utføres: Frakt av utstyr - Av- pålessing i vegkant					
<b>Arbeidet utføres i perioden</b>					
Fra dato:	5	august	2016	Til dato:	12 august 2016
Annet: Arbeid i tida man - fre kl 07.00 - 15.00.					

Region:	Vest	Region (2):	Velg
Avdeling:	Hordaland	Avd. (2):	Velg
		Avd. (3):	Velg
Seksjon:	Vegseksjon Nord-, Midt- og Sunnhordland	Telefon:	95 845 124
		Faks:	
Adresse:	e-post: <a href="mailto:nordhordland.arbeidsvarsling@vegvesen.no">nordhordland.arbeidsvarsling@vegvesen.no</a>		

Med hjemmel i skiltforskrift av 7. oktober 2005 nr 1219 §§ 26, 28, 30 og 32 og vegtrafikkloven §7 treffes vedtak om bruk av følgende trafikkregulerende skilt/lyssignaler/dirigering/oppmerking i samsvar med vedlagte skisse:

Fartsgrenseskilt (362.x).....	<input type="checkbox"/>	Andre trafikkregulerende tiltak	<input type="checkbox"/>	Trafikksignal (skytte).....	<input type="checkbox"/>					
<input type="checkbox"/>	<input type="checkbox"/>	<input type="checkbox"/>	<input type="checkbox"/>	Manuell dirigering.....	<input type="checkbox"/>					
30	40	50	60	70	80	90	Permanent 50 KM/t-sone.	<input type="checkbox"/>	Vegstengning.....	<input type="checkbox"/>

### Betingelser for arbeidet:

- Arbeidet skal varsles som vist på vedlagte arbeidsvarslingsplan, datert:
- Bestemmelsene i skiltforskriften og håndbok 051 "Arbeid på og ved veg" gjelder for arbeidet
- Ansvarlig for gjennomføring og oppfølging (kryss av):
 

Statens vegvesen.....	<input type="checkbox"/>	⇒	Byggeleder:	<input type="text"/>
Annen offentlig etat.....	<input type="checkbox"/>	⇒	Angi hvilken:	<input type="text"/>
Entreprenør.....	<input checked="" type="checkbox"/>	⇒	BKK Nett AS	
- Ansvarshavende: Espen Wie Tlf./e-post: 41592040  
Stedsansvarlig(e): Erik Andreas Evedt Tlf./e-post: 466 27 597
- Loggbok skal alltid føres, og returneres fylkesavdeling:
- Lede-/følgebil .....
- Følgende skal varsles/informeres om arbeidet (kryss av):
 

Politi.....	<input checked="" type="checkbox"/>	Brannvesen.....	<input checked="" type="checkbox"/>	Ambulanse/lege.....	<input checked="" type="checkbox"/>
Vegtrafikksentralen.....	<input checked="" type="checkbox"/>				
Skole.....	<input type="checkbox"/>	⇒	Angi hvilke(n):	<input type="text"/>	
Kollektivselskap.....	<input checked="" type="checkbox"/>	⇒	Angi hvilke(t):	<input type="text" value="Nobina/Skyss/Tide"/>	
Radio, presse m.m.....	<input type="checkbox"/>	⇒	Angi hvem:	<input type="text"/>	
Andre.....	<input type="checkbox"/>	⇒	Angi hvem:	<input type="text"/>	
- Tillatelser:
 

Gravetillatelse.....	<input type="checkbox"/>	Arbeidstillatelse.....	<input checked="" type="checkbox"/>
----------------------	--------------------------	------------------------	-------------------------------------

NB: Se vedlagte vilkår for gravetillatelsen
- Kopi av all dokumentasjon som inngår i arbeidsvarslingsplanen skal oppbevares på arbeidsstedet.
- Spesielle vilkår/betingelser:

NB: Politiet og ansvarshavende skal ha kopi av blanketten.

Statens vegvesen

Bergen

03.08.2016

*A. Løtveit*  
Arve Løtveit

Sted

Dato

Sign. (etter fullmakt)



Statens vegvesen

### Plan for varsling og sikring av vegarbeide

Plan nr.:	N6215-2016	Sveis nr.:	16/327	Vedtak nr.:	N6215-2016
Veg nr.:	Fv 394	fra Hp/km:	ca: 01 / 0,430	til Hp/km:	ca: 01 / 0,590
Strekning:	Ostereidet - Eidatræet	Sted:	Stranda		
Arbeid som skal utføres:	Frakt av utstyr - Av- pålossing i vegkant				
Entreprenør:	BKK Nett AS				
Adresse:	Kokstadvegen 37	5257 KOKSTAD	espen.wie@ramudden.no		
Ansvarshavende:	Espen Wie	Tlf./e-post: 41592040			
Stedsansvarlig(e):	Erik Andreas Evedt	Tlf./e-post: 466 27 597			
Arbeidet utføres	fra dato:	5 august	2016	Til dato:	12 august 2016

Underskrevet plan er vedtak med hjemmel i skiltforskriftens §29 og §30. Særskilt vedtak for trafikkregulerende tiltak skal vedlegges.

#### Varslingsmaterieill:

	Skilt nr.:	Ant.:
	110	2
	106	2
	560	2
	1098	4

#### Merknader:


560-tavle skal stå på egen stolpe.  
Bruk lykt 1098 på alle skilt.  
Fjerne / blende / snu skilt når det ikke pågår arbeid.

Ta hensyn til siktsoner ved plassering av skilt.

#### Blankettfordeling:

- Statens vegvesen
- Entreprenør
- Ansvarshavende
- Politiet
- Lindås kommune

#### Skisse:

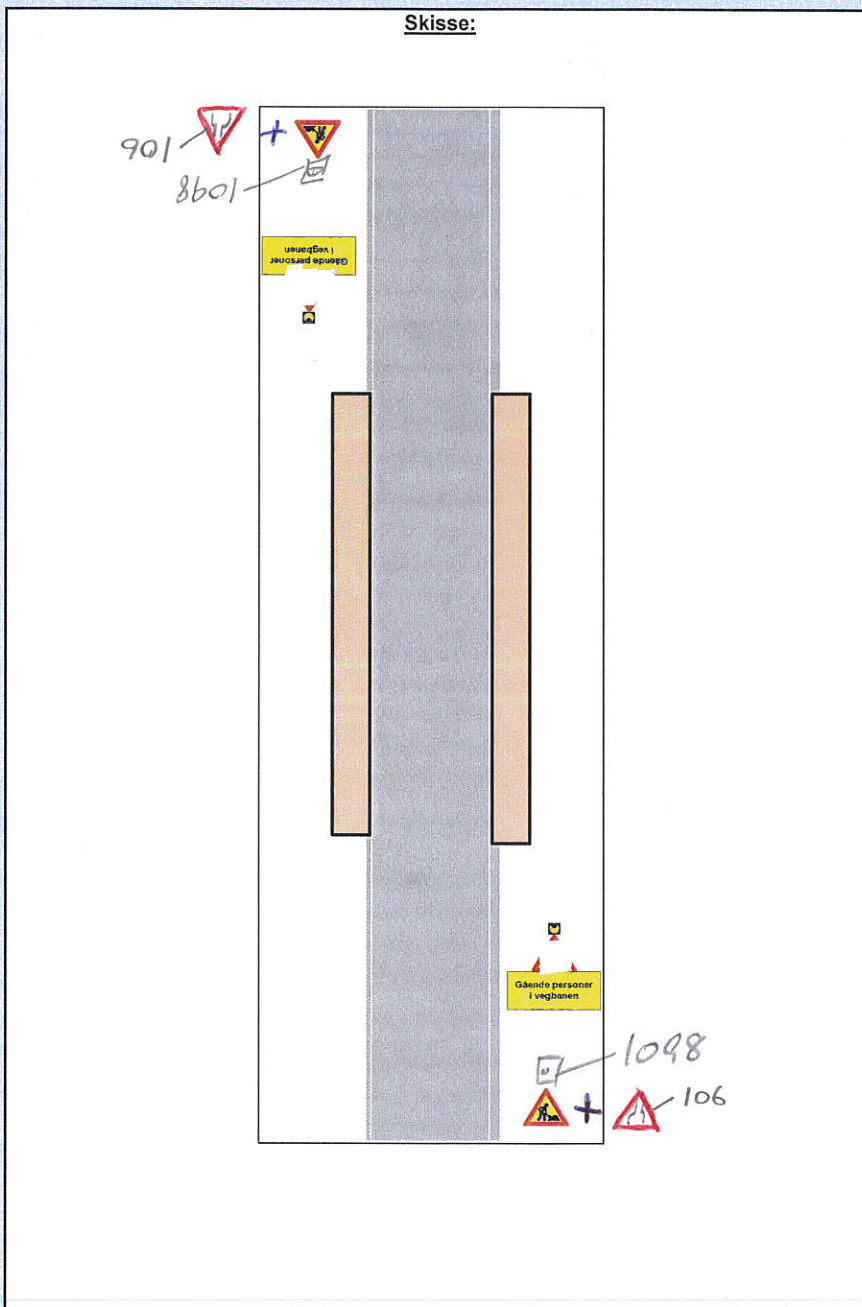

Fylles ut av skiltmyndigheten:

Bergen

03.08.2016

Sted

Dato

Statens vegvesen

*A. Løvveit*  
Arve Løvveit

Sign. (etter fullmakt)



Statens vegvesen

**Enkel risikovurdering av arbeide på eller ved veg**

Plan nr.:	N6215-2016	Sveis nr:	16/327	Vedtaks nr.:	N6215-2016
Veg nr.:	Fv 394	fra Hp/km:	ca: 01 / 0,430	til Hp/km:	ca: 01 / 0,590
Strekning:	Ostereidet - Eidatræet			Sted:	Stranda
Arbeid som skal utføres:	Frakt av utstyr - Av- pålessing i vegkant				
Ansvarshavende:	Espen Wie		Tlf./e-post:	41592040	
Entreprenør:	BKK Nett AS		Adresse:	Kokstadvegen 37	
Arbeidet utføres i perioden				5257 KOKSTAD	
Fra dato:	5 august	2016	Til dato:	12 august	2016
			E-post:	espen.wie@ramudden.no	

En risikovurdering er en vurdering av hva som kan gå galt, hva som kan gjøres for å hindre det og hvordan en kan redusere konsekvensene dersom noe skjer.

- Tre enkle spørsmål er kjernen i risikovurderingen:
- Hva kan gå galt?
  - Hva kan vi gjøre for å hindre dette?
  - Hva kan vi gjøre for å redusere konsekvensene dersom det skjer?

Forhold som kan medføre risiko for ulykke:	Sannsynlighet:	Konsekvens:	Prioritet:
	Sett inn verdi for:	Sett inn verdi for:	(= produktet)
Forhold nr.:	Stor: 1	Stor: 1	
↓ Beskrivelse:	Middels: 2	Middels: 2	
Eks.: Byggegrøp 1 m dyp umiddelbart inntil kjørebane	Liten: 3	Liten: 3	
1: Påkjørsel ved opp/ned skilting	1	2	2
2: Påkjørsel av arbeidere	3	1	3
3: bilister som ikke tar hensyn til skilting	2	2	4
4:			0
5:			0
6:			0
7:			0
8:			0
9:			0
10:			0
11:			0

Forhold nr.:

↓ Tiltak for å forhindre at ulykker skjer / reduserer konsekvensene av en ulykke:

- 1: Bruke bil med gul varselslampe for og varslebilister, bruke bilen som buffer.
- 2: Skittle etter arbeidsvarslingplan. De som går langs vegbanen må se seg for.
- 3: Snu skiltene når ikke det er arbeid i området.

4: \_\_\_\_\_

5: \_\_\_\_\_

6: \_\_\_\_\_

7: \_\_\_\_\_

8: \_\_\_\_\_

9: \_\_\_\_\_

10: \_\_\_\_\_

11: \_\_\_\_\_


Merknader:

\_\_\_\_\_

\_\_\_\_\_

\_\_\_\_\_

\_\_\_\_\_

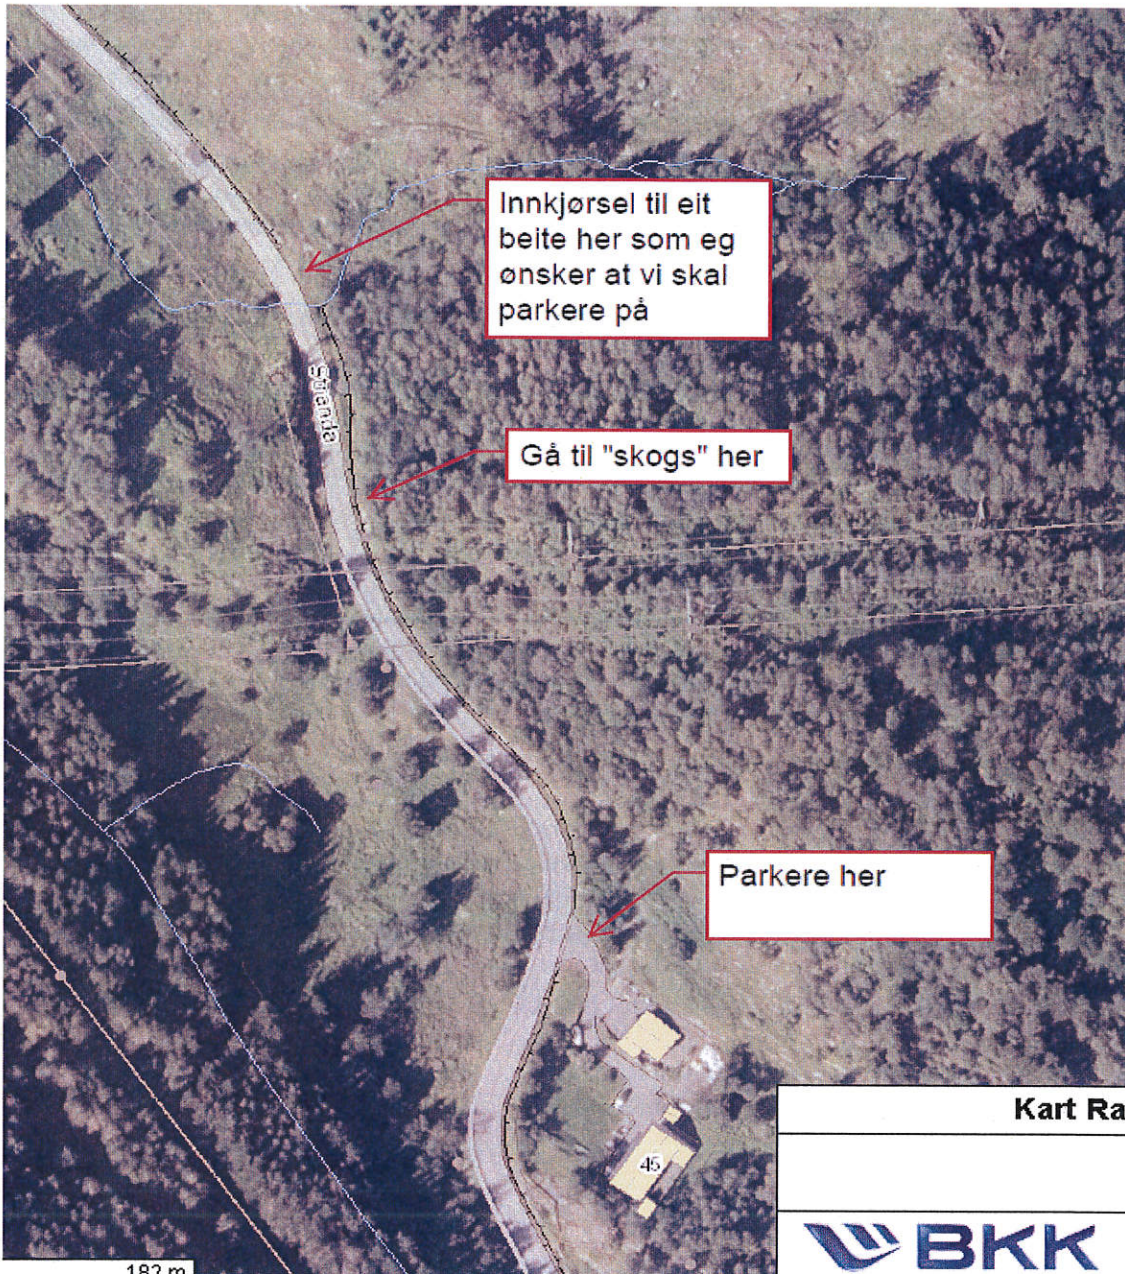



Statens vegvesen

### Beskrivelse av arbeidet som skal utføres

Plan nr.:	N6215-2016	Sveis nr:	16/327	Vedtak nr.:	N6215-2016
Veg nr.:	Fv 394	fra Hp/km:	ca: 01 / 0,430	til Hp/km:	ca: 01 / 0,590
Strekning:	Ostereidet - Eidatræet	Sted:	Stranda		

Arbeid som skal utføres: Frakt av utstyr - Av- pålessing i vegkant

Bkk skal inn og bytte ut noen deler til høyspenten (servicearbeid) som går over vegbanen, de trenger da og parkere bilene sine i innkjørslene/lommene langs vegen og gå med utstyret langs vegbanene til de kommer der de skal inn i skogen.

