


6

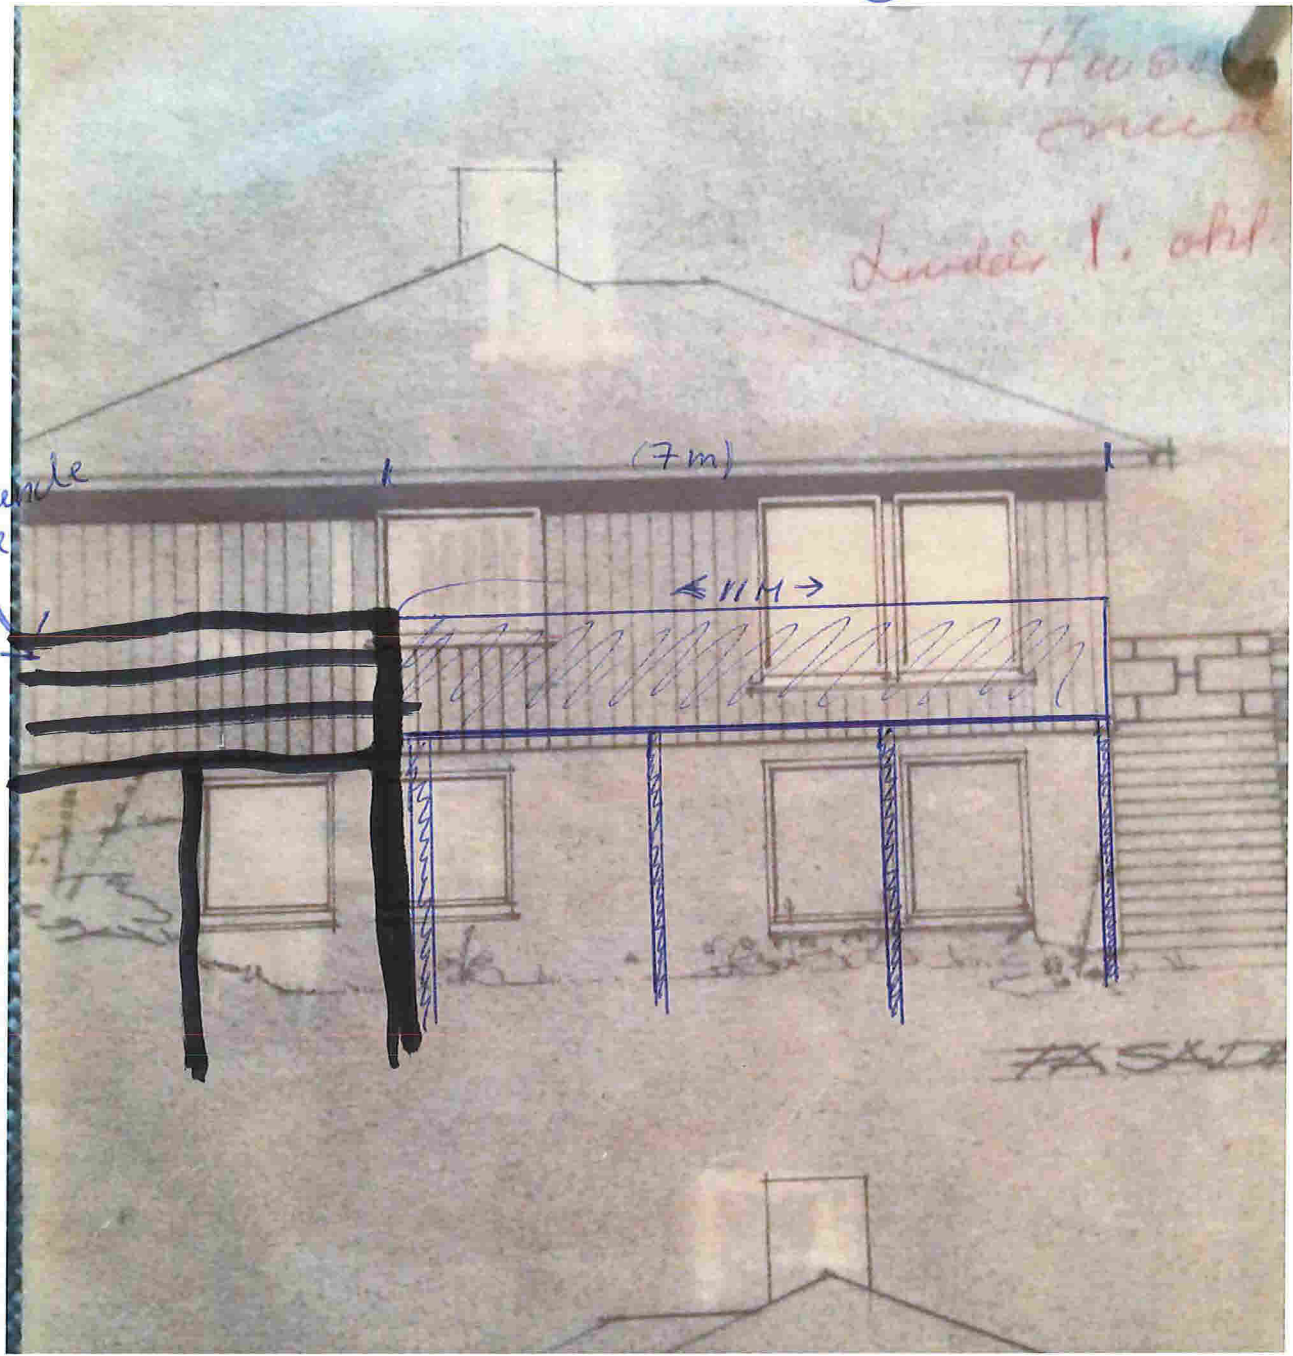

Eksisterende
Terrasse


Huset
med
Luder 1. etg.

(7m)


← 11m →

Eksisterende Terrasse fra ydterhjørne
til husveg: 8 m
MOT ØST

6

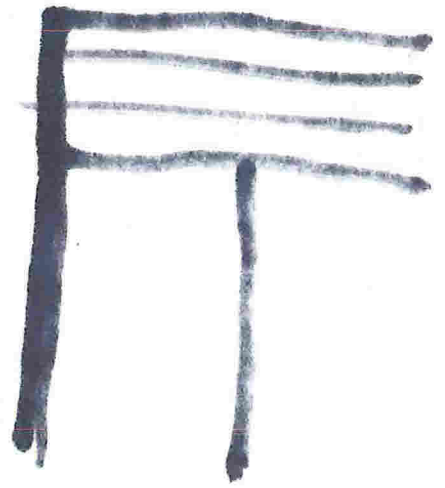

7

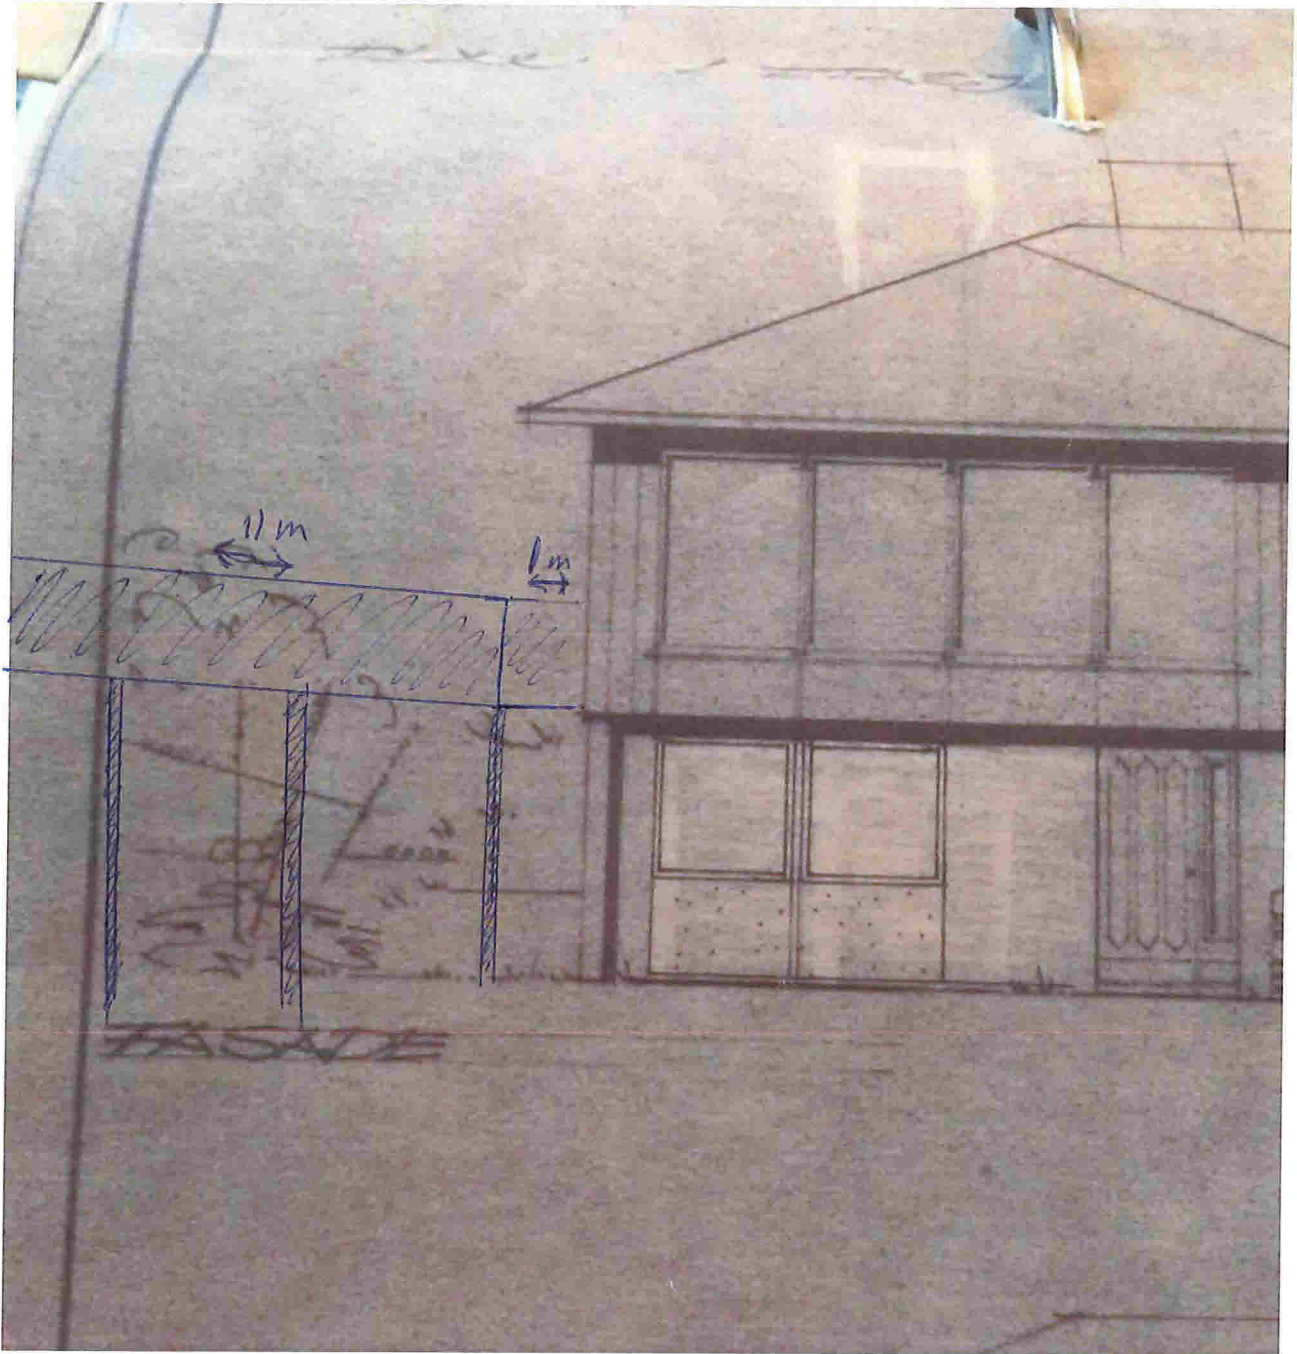

MOT NORD