



NorTank - konserverer og fjerner oljetanker! www.nortank.no

Lindås Kommune
Lindås og Meland Brannvern
postmottak@lindas.kommune.no
Dokumentet sendes kun elektronisk

Søknad om konservering av oljetank

På vegne av:

Hjemmelshaver: Svein Olav Heggernes

Eidavegen 224, Gård :238 Bruk: 22 i Lindås Kommune

Grunnlaget for søknaden

Oljetanken på mindre enn 1 m³ ønskes fjernet. Tanken ligger imidlertid plassert under støpte plattinger og bak huset. Tilkomsten er komplisert både for gravemaskin og ikke minst for igjenfylling av volumet etter tanken. Fjerning av oljetanken medfører uforholdsmessig store kostnader.

Det vises til: Forskrift om begrenning av forurensning (forurensningsforskriften)

"§ 1.8 - Nedgravde tanker som ikke er i bruk

Tanker som permanent tas ut av bruk, skal tømmes og graves opp. Tanker som ikke kan gjenbrukes uten å representere fare for lekkasje, skal destrueres. Kommunen kan i særlige tilfeller gi tillatelse til at tanker som permanent tas ut av bruk, rengjøres og fylles med sand, grus o.l. i stedet for oppgraving."

Søknad

Det søkes herved om at oljetanken kan konserveres (bli liggende) med den plassering den har i dag, basert på følgende prosedyre:

- Oljetanken tømmes for olje, rengjøres og påfylles herdeskum (se vedlagt produktdatablad, EU-produktkode 39091000).
- Påfyllingsrør plomberes.
- Avfall (i all hovedsak hydrokarboner og vann) deponeres hos godkjent mottak.
- Informasjonsskilt om konservert tank monteres ved påfyllingsrør.
- Sertifikat om konservert tank utstedes til hjemmelshaver og kommunen etter at oppdraget er utført.

Bergen den 8. august 2016

Med vennlig hilsen

Sindre Godager

T: 948 48 500

Avdelingsleder

NorTank – Safer Solutions AS


Vedlegg: 1) oversiktskart, 2) detaljkart med tankanvisning, 3) produktdatablad.

Kopi til: Svein Olav Heggernes

Oversiktskart



Detaljkart over bolig m/ anvisning av tankens plassering

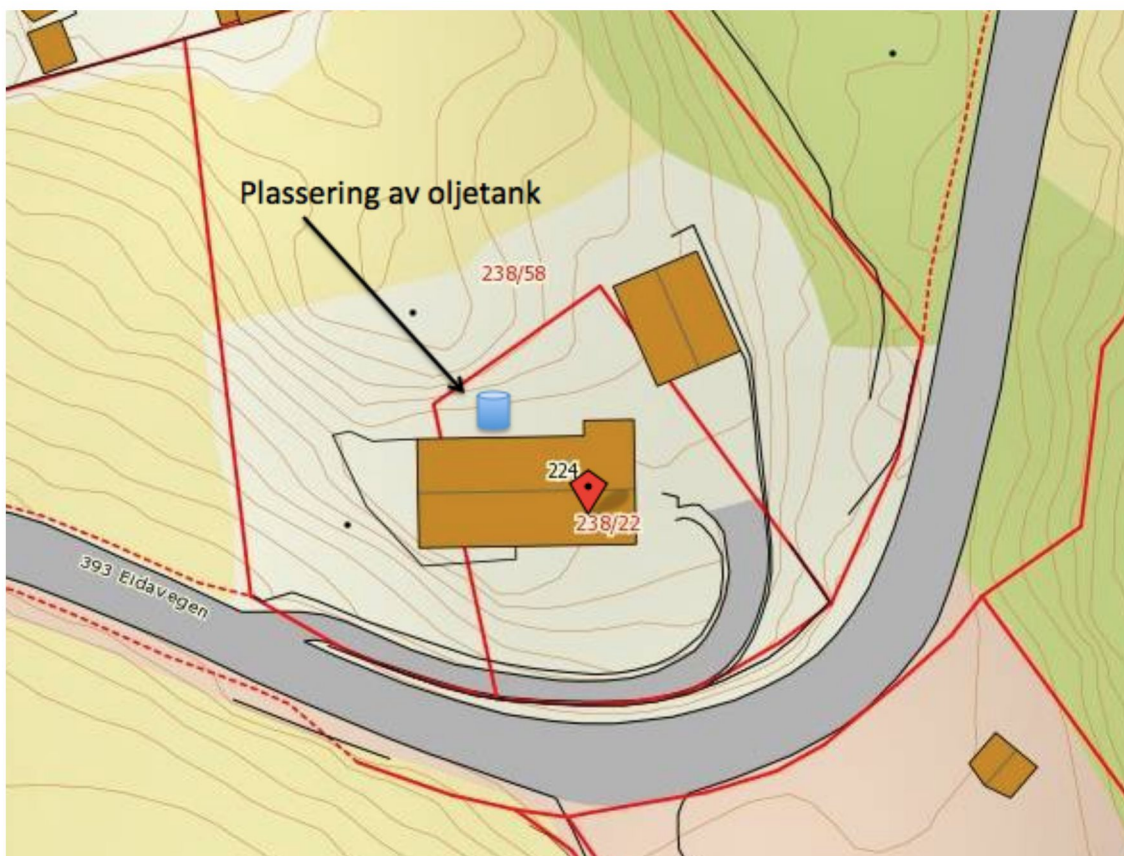



NorTank - konserverer og fjerner oljetanker! www.nortank.no

