
	Gnr.134 bnr.379- Vardane 75
	Innmålt bygg
	Målestokk 1:300
	Medaas Oppmåling

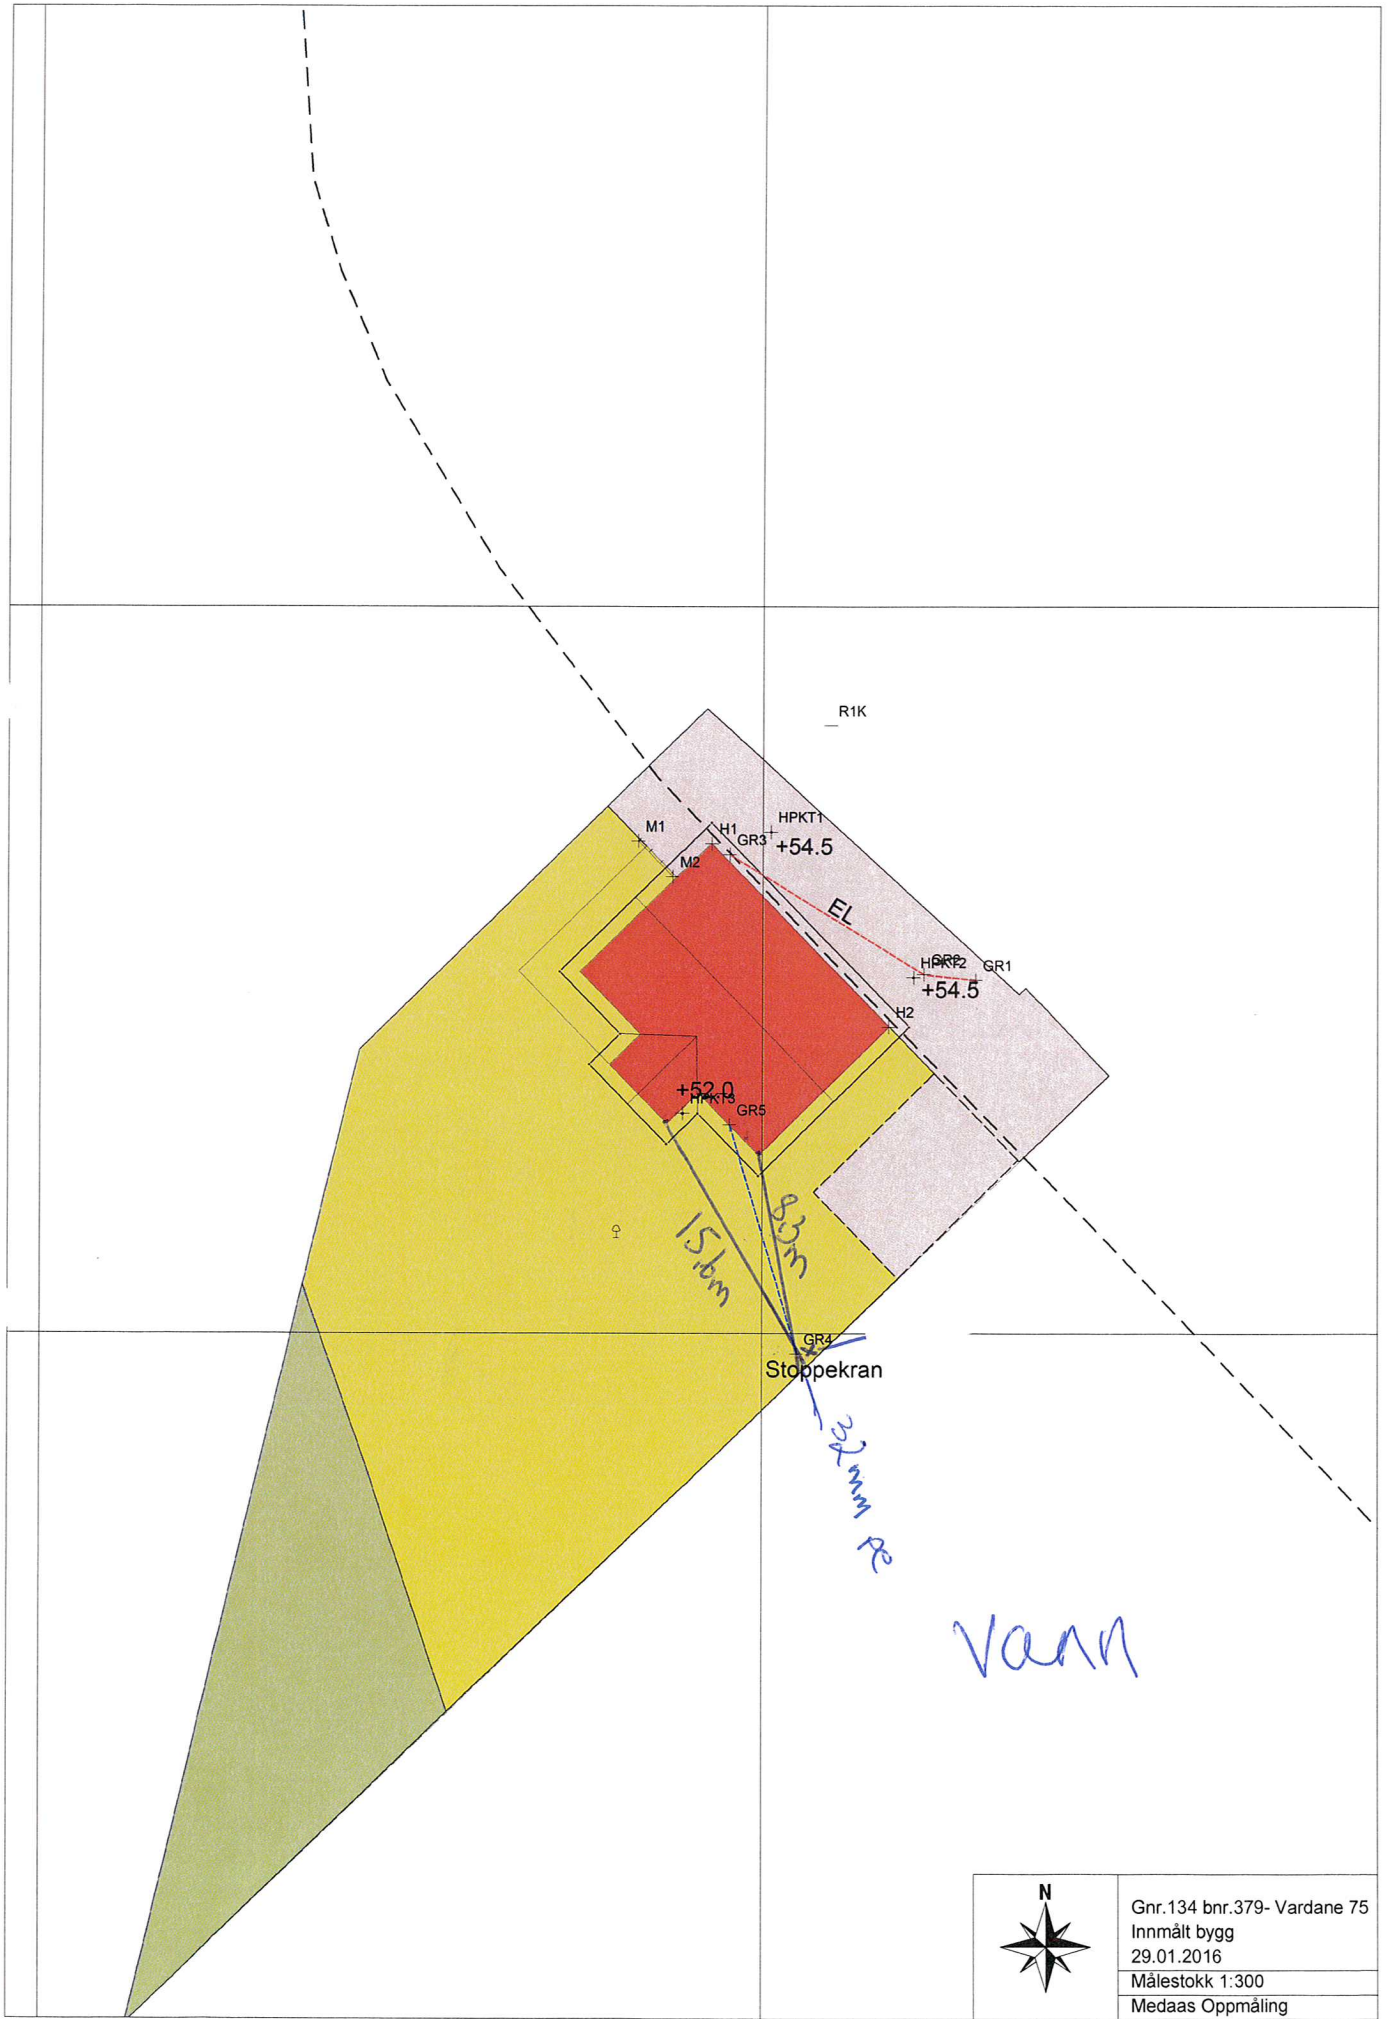

Grn.134 bnr.379- Vardane 75 Innmålt bygg 29.01.2016 Målestokk 1:300 Medaas Oppmåling
--