

NY TEGNING AV NAUST 29.03.16

BRA 40 m^2
 IKKIE MÅLBART LOFT
 VINDUS AREAL 1.2 m^2
 = 3% AV BRA
 TAKVINKEL 35°

ANN OG EGIL AVSTBA
 NAUST GRUNNFLATE 42.6 m^2
 MÅLESTOKK 1:100
 DATO 29.03.16
 GNR 234 BNR 99



Kvittering for nabovarsel skal sendast kommunen saman med søknaden

Nabovarsel kan anten sendast som rekommandert sending, overleverast personleg mot kvittering eller sendast på e-post mot kvittering. Med kvittering for at e-posten er motteken meinst e-post frå nabo/gjenbuar som stadfester at nabovarslet er motteke. Ved personleg overlevering vil signatur gjelde som stadfesting av at varslet er motteke. Det kan òg signerast på at ein gir samtykke til tiltaket.

Tiltaket gjeld							
Eigedom/ byggjestad	Gnr.	Bnr.	Festenr.	Seksjonsnr.	Bygningsnr.	Bustadnr.	Kommune
	234	99					Lindås
	Adresse				Postnr.	Poststad	
	Heltveitvegen				5993	Ostereidet	

Følgjande naboar har motteke eller fått rek. sending av vedlagte nabovarsel med tilhørande vedlegg:

Nabo-/gjenbuareigedom				Eigar/festar av nabo-/gjenbuareigedom			
Gnr.	Bnr.	Festenr.	Seksjonsnr.	Namn på eigar/festar			Dato sendt e-post
234	3			Hans Petter Eide			
Adresse				Adresse			Kvittering må leggjast ved
Heltveitvegen				Heltveitvegen			
Postnr.	Poststad			Postnr.	Poststad		Poststaden sitt reg.nr.
5993	Ostereidet			5993	Ostereidet		
Personleg kvittering for		Dato	Sign.	Personleg kvittering for		Dato	Sign.
<input checked="" type="checkbox"/> motteke varsel		27.03.16	<i>Hans Petter Eide</i>	<input checked="" type="checkbox"/> samtykke til tiltaket		27.03.16	<i>Hans Petter Eide</i>

Nabo-/gjenbuareigedom				Eigar/festar av nabo-/gjenbuareigedom			
Gnr.	Bnr.	Festenr.	Seksjonsnr.	Namn på eigar/festar			Dato sendt e-post
234	43			MARIA TVEITEN			
Adresse				Adresse			Kvittering må leggjast ved
HELTVEITVEGEN 29				STABBURSV. 16 B			
Postnr.	Poststad			Postnr.	Poststad		Poststaden sitt reg.nr.
5993	OSTEREIDET			5231	PARADIS		
Personleg kvittering for		Dato	Sign.	Personleg kvittering for		Dato	Sign.
<input type="checkbox"/> motteke varsel				<input type="checkbox"/> samtykke til tiltaket			

Denne del klistres på kvittering
RR 1279 0983 5 NO

Nabo-/gjenbuareigedom				Eigar/festar av nabo-/gjenbuareigedom			
Gnr.	Bnr.	Festenr.	Seksjonsnr.	Namn på eigar/festar			Dato sendt e-post
Adresse				Adresse			Kvittering må leggjast ved
Postnr.	Poststad			Postnr.	Poststad		Poststaden sitt reg.nr.
Personleg kvittering for		Dato	Sign.	Personleg kvittering for		Dato	Sign.
<input type="checkbox"/> motteke varsel				<input type="checkbox"/> samtykke til tiltaket			

Nabo-/gjenbuareigedom				Eigar/festar av nabo-/gjenbuareigedom			
Gnr.	Bnr.	Festenr.	Seksjonsnr.	Namn på eigar/festar			Dato sendt e-post
Adresse				Adresse			Kvittering må leggjast ved
Postnr.	Poststad			Postnr.	Poststad		Poststaden sitt reg.nr.
Personleg kvittering for		Dato	Sign.	Personleg kvittering for		Dato	Sign.
<input type="checkbox"/> motteke varsel				<input type="checkbox"/> samtykke til tiltaket			

Nabo-/gjenbuareigedom				Eigar/festar av nabo-/gjenbuareigedom			
Gnr.	Bnr.	Festenr.	Seksjonsnr.	Namn på eigar/festar			Dato sendt e-post
Adresse				Adresse			Kvittering må leggjast ved
Postnr.	Poststad			Postnr.	Poststad		Poststaden sitt reg.nr.
Personleg kvittering for		Dato	Sign.	Personleg kvittering for		Dato	Sign.
<input type="checkbox"/> motteke varsel				<input type="checkbox"/> samtykke til tiltaket			


Det er per dags dato innlevert rekommandert sending til ovannemnde adressatar.

Samla tal sendingar: 1

Sign. *H.H. Pedersen*

124489 Dato: 29.03.16

NY SITUASJONSPLAN SOM VISER NAVST OG FLYTEBRYGGE, MÅLSØTT

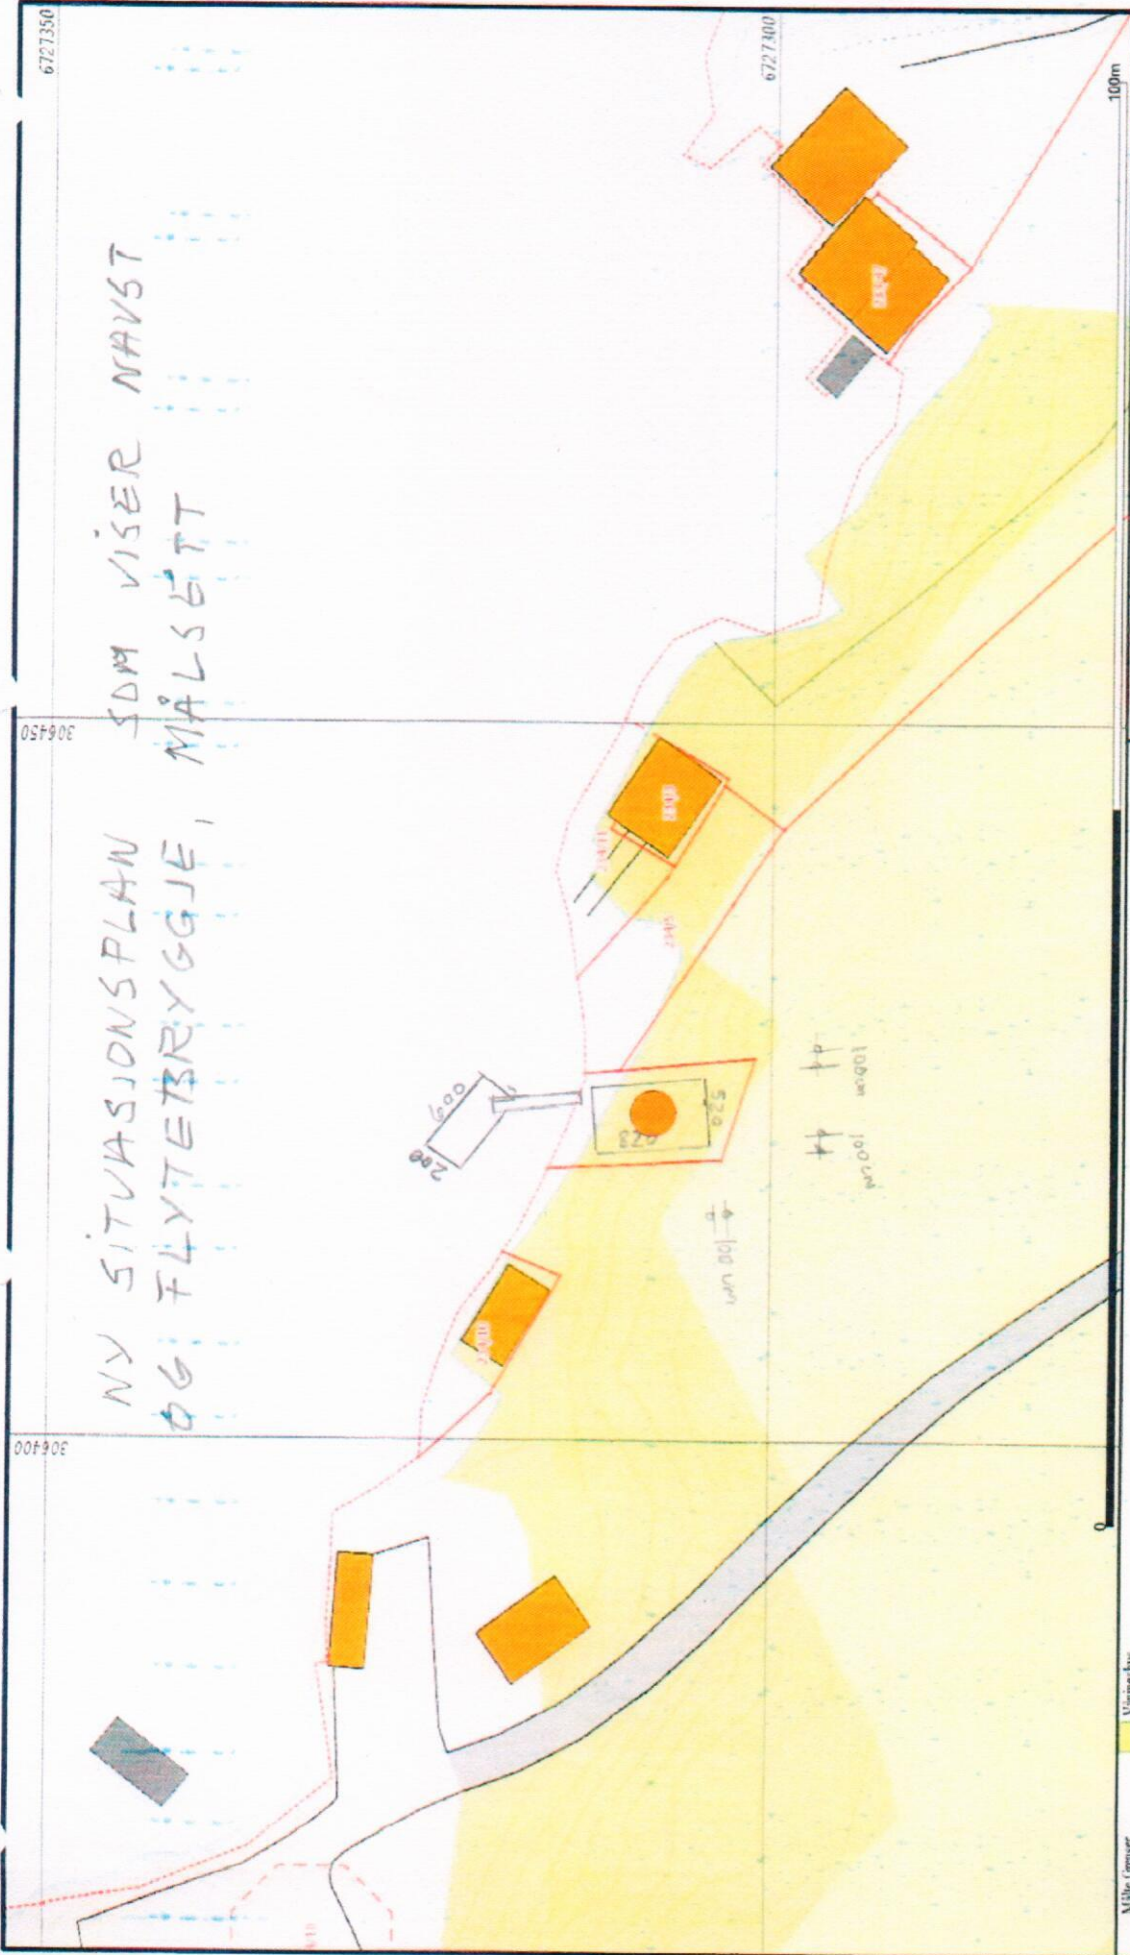


	Lindås kommune Geodata avdeling	
	A-Grunnkart NMS.	
Dato: 2015.05.19 Sign: SBO	G.nr. 234, b.nr. 99.	

- Måle Grenser
- Registrerte Grenser
- Udefinerte grenser
- Tenningmålte grense
- Kommunalt grenspunkt
- Bølge
- Bustad m/leilighet
- Veiingslinje
- Store bustader
- Hytte/feriehut
- Grauevillhus
- Industri/lager
- Andre bygg

Beliggenhet og høyder må oppfattes som orienterende.

TERRANG PROFIL MIDT I TOMTEN GNR 234 BNR 99

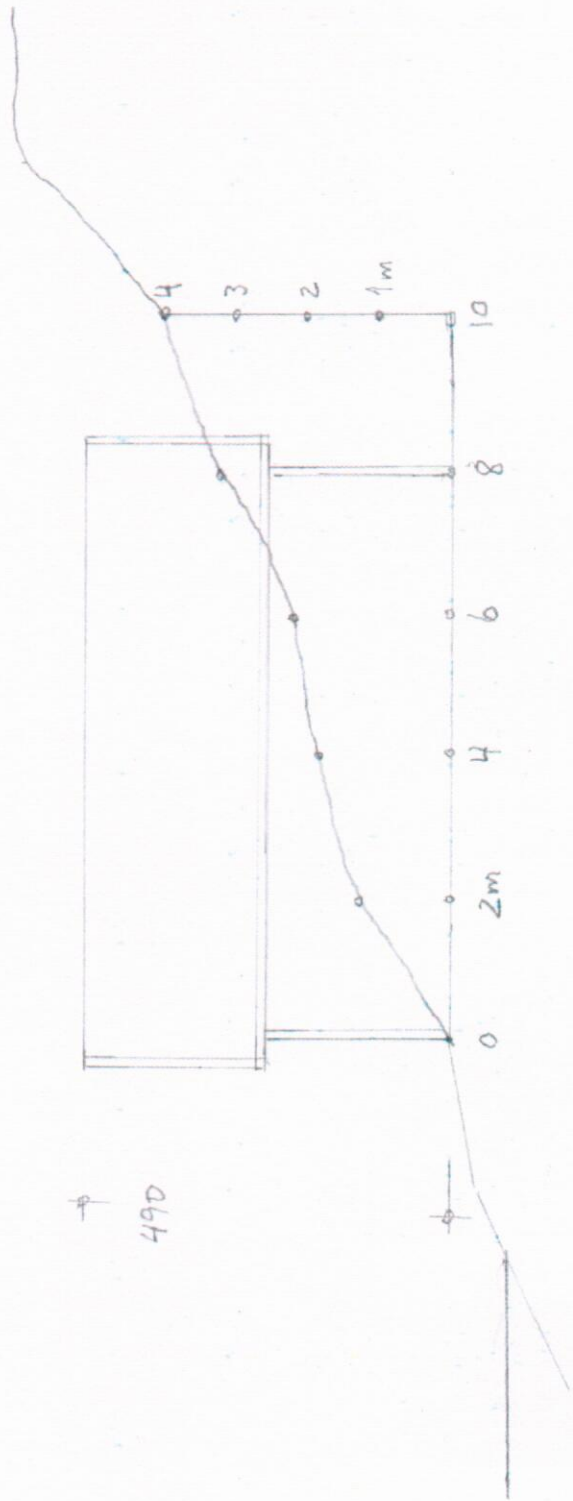

TINGLYST AVTALE OM VEG 234/99
17 OCT 2000

VEDLEGG TIL SKJØTE - PUNKT 6: SÆRSKILTE AVTALER.

Eiendommene overdras med rettigheter og forpliktelser som påhviler selger, herunder også i forhold til skjøte av 4. oktober 1976 .

Eier av gnr. 234, bnr. 54 har rett til å sette opp et naust på eiendommen. Naustet skal plasseres sør-øst på Liva Eides naust. Nærmere plassering skjer etter enighet mellom kjøper og eier av gnr. 234, bnr. 54.

Nåværende eiere av gnr. 234, bnr. 54 (Ann Louise og Egil Austbø) gis rett til å benytte hovedbrukets (gnr. 214, bnr. 11/13) sjøvei som adkomst til naustet.

Samme personer nevnt ovenfor har rett til å opparbeide egen vei over Helleberget, også om denne går over bnr. 11, mot å bære alle kostnader ved dette. Når den nye veien er ferdig opparbeidet, faller retten til sjøveien bort. Retten til å bruke sjøveien faller også bort dersom gnr. 234, bnr. 54 selges eller om eiendomsretten til denne på annen måte overføres. til andre enn Ann Louise og Egil Austbø's livsarvinger.

Nåværende eier av gnr. 234, bnr. 54 (Ann Louise og Egil Austbø) gis rett til parkeringsplass for en personbil i umiddelbar nærhet av naustet (naustetomten) etter anvisning fra eier av gnr. 234, bnr. 11 og 13. Eier av gnr. 234, bnr. 11 og 13 kan kun kreve at Ann Louise og Egil Austbø parkerer bilen annetsteds når det er saklig grunn for dette. I så fall skal ny parkeringsplass være ved naustets umiddelbare nærhet. Rett til parkeringsplass faller bort når Ann Louise og Egil Austbø har anlagt ny vei over Helleberget eller om Ann Louise og Egil overfører sin eiendom til andre enn livs-arvinger slik ovenfor nevnt.

Ann Louise og Egil Austbø gis rett til uttak av vann fra borehull på gnr. 234, bnr. 13 frem til 5. oktober 2001.

Eidebra 14/10-00
Sigjorn Smådal.