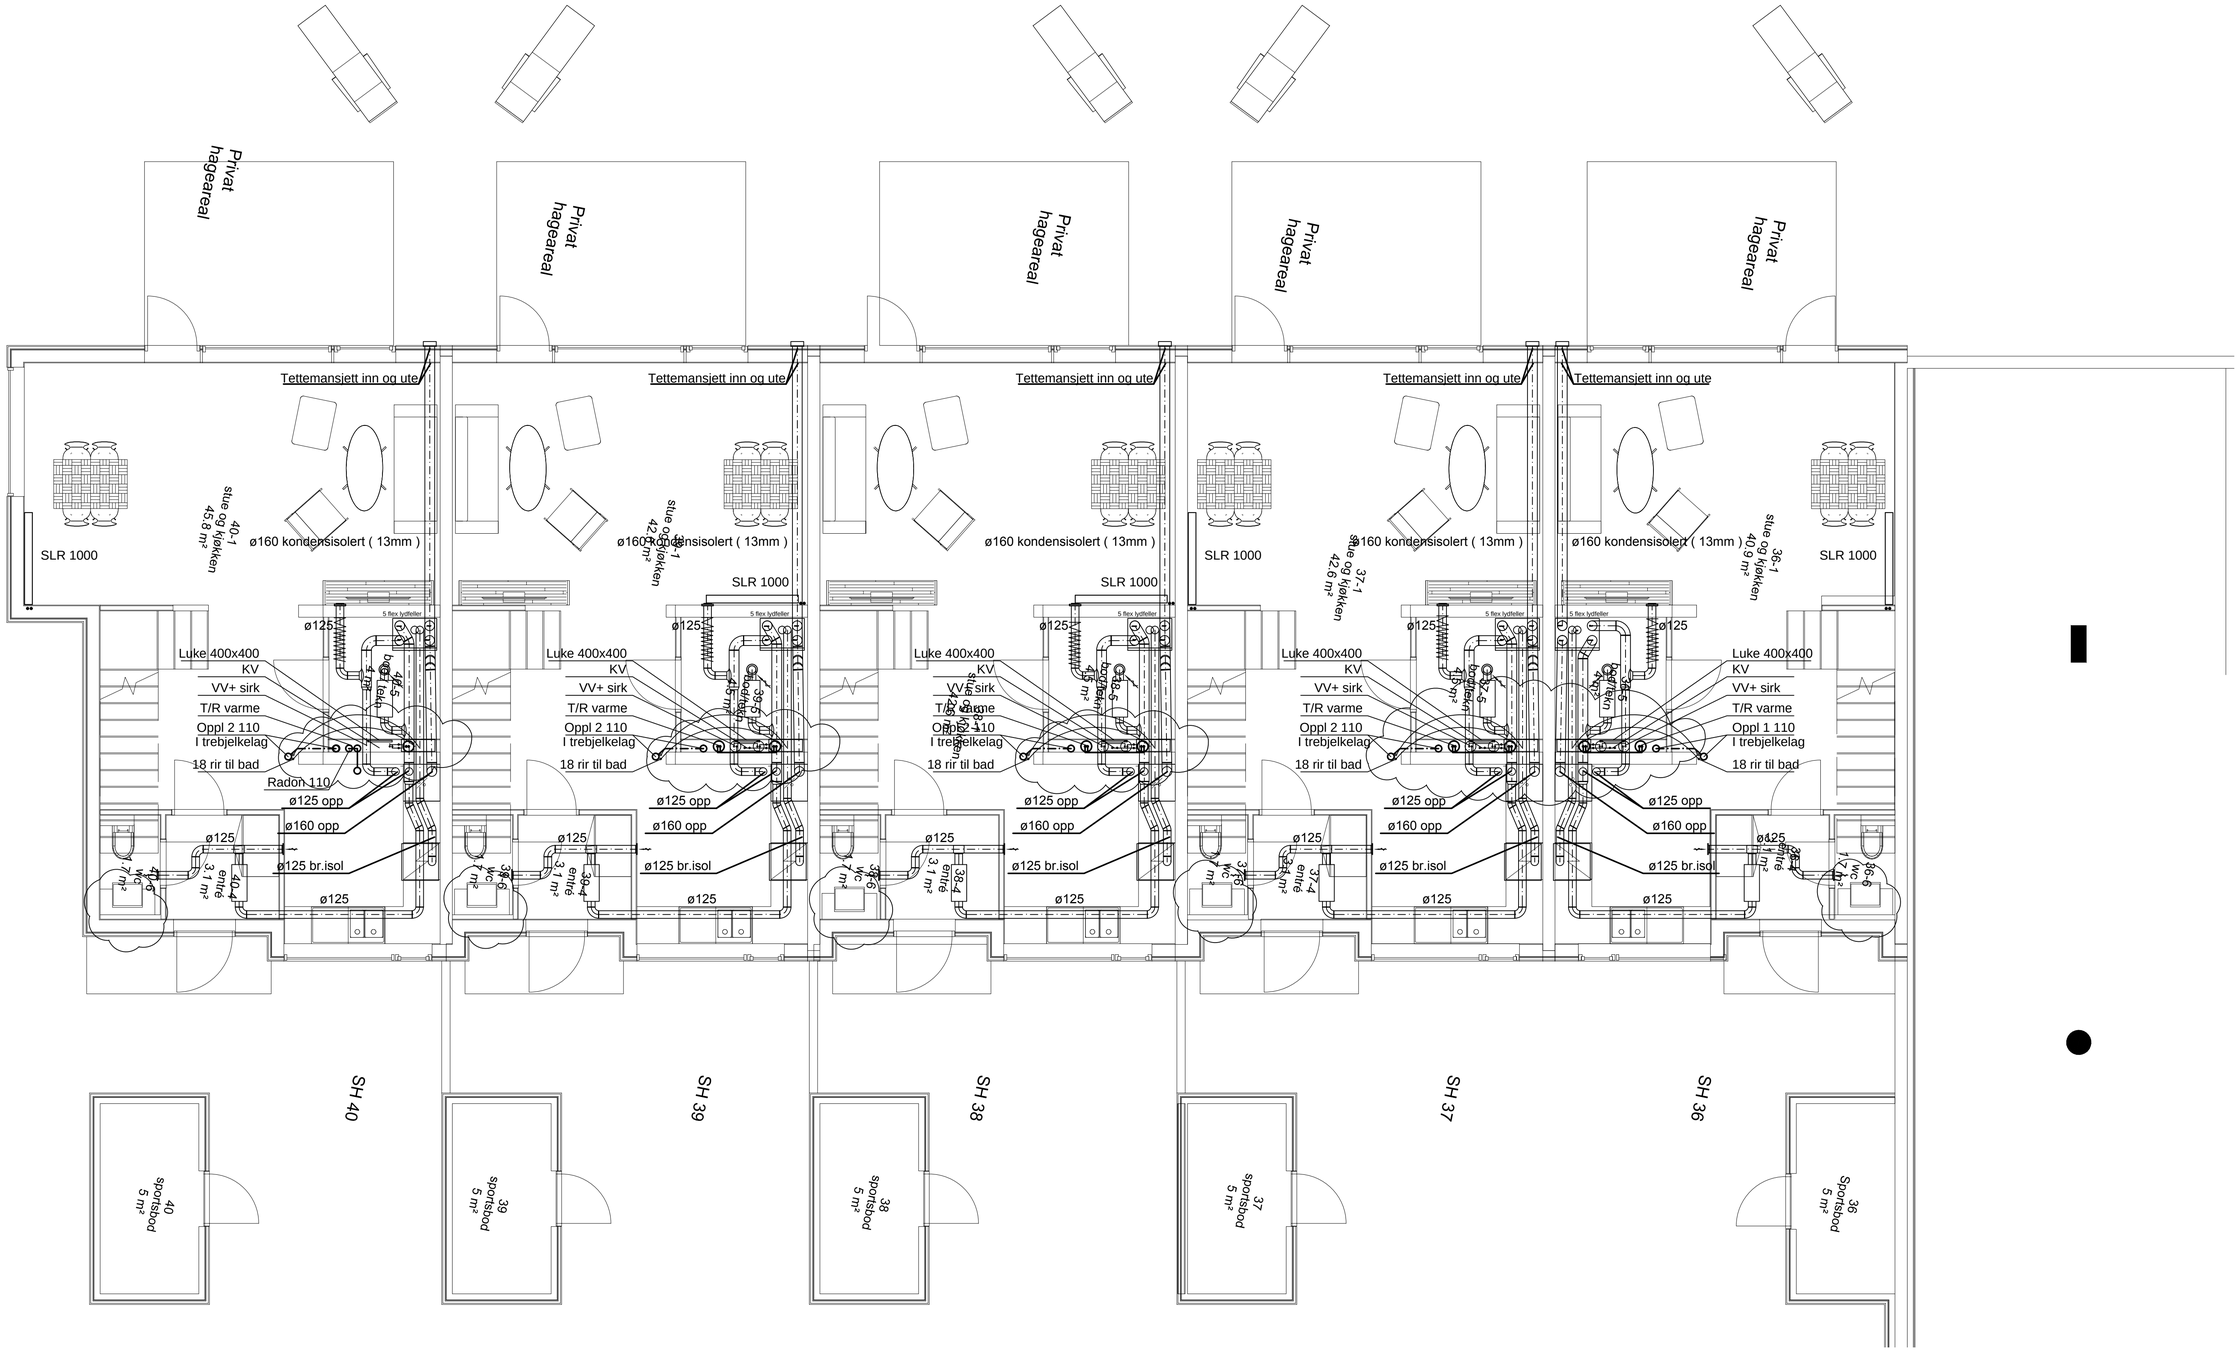

REV.	REVIDERINGEN GJELDER	DATO	TEGN	KONTR	GODKJ	KONTR	GODKJ
0	Arbeidstegning	27.04.16	ms	ms	ms		
1	Tilbudstegning	30.06.15	MS	MS	MS		
			RIV			OPPDRAGSGIVER	

Knarvik Aust

VVS–ANLEGG

Rekkehus Plan 1

MÅLESTOKK	DATO	SIGN.
1:50	30.06.15	MS

TEGN. NR. 930–113 REV. 0

MILJØCONSULT AS
TEKNISK RÅDGIVING FOR VVS, INNEKLIMA OG SANITASJON
FANTOFTVEIEN 44•5072 BERGEN
TELEFON 55286510 •TELEFAX 55284140
E–Post: firmapost@miljoconsult.no