


12

14

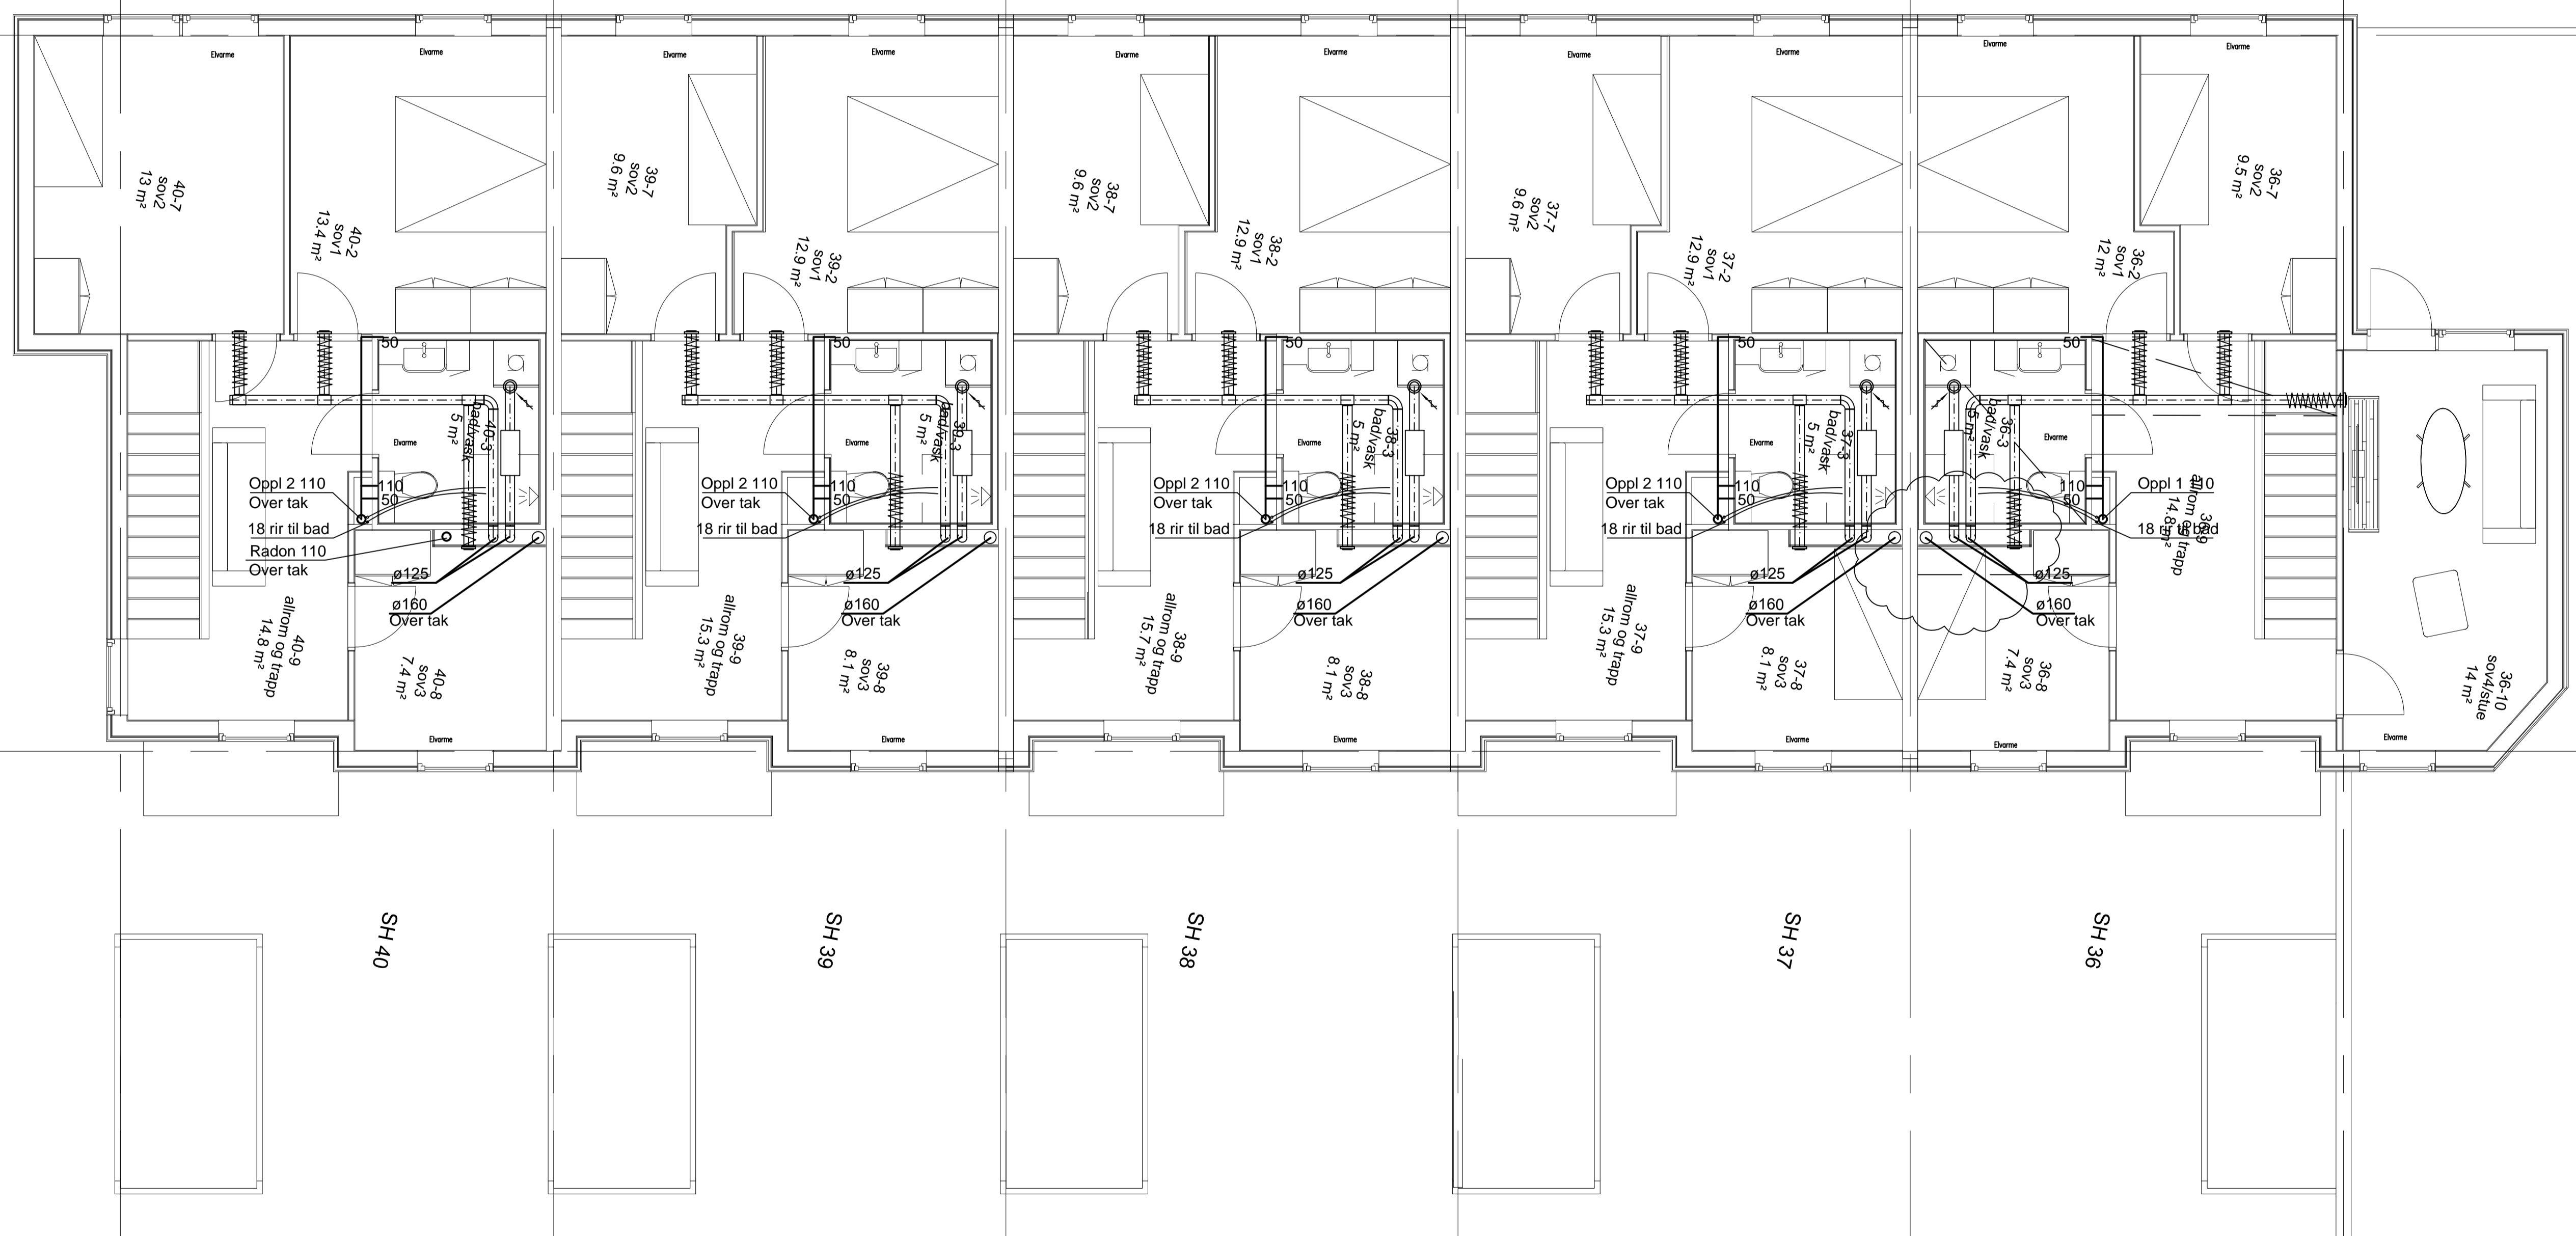

SH 40

SH 39

SH 38

SH 37

SH 36

0	Arbeidstegning	27.04.16	ms	ms	ms		
1	Tilbudstegning	30.06.15	MS	MS	MS		
REV.	REVIDERINGEN GJELDER	DATE	TEGN	KONTRJ	GODKJ	KONTR	GODKJ
			RIV			OPPD	RAGSGIVER
Knarvik Aust							
WS-ANLEGG			MÅLESTOKK	DATE	SIGN.		
Rekkehus Plan 2			1:50	30.06.15	MS		
			TEGN. NR.	REV.			
			930-213	0			
MILJØCONSULT AS			FANTOFTVEIEN 44•5072 BERGEN				
TEKNISK RÅDGIVNING FOR VVS, INNEKLIMA OG SANITASJON			TELEFON 55286510 • TELEFAX 55284140				
			E-Post: firmapost@miljoconsult.no				