

1:100 Plan 1, Hus A

PROSJEKT
Hordasmiбаккен

TILTAKSHAVER
Lindås Tomteselskap AS

PROSJEKTNR.:
DATO: 20.04.2016

PROSJEKTNR.:
Målestokk: 1:100

Revidert/korrigert:
03.05.2016

TEGN. NR.:
A20.01


TEGN. AV
ROGER BERLAND FOR:

KONTR.

FASE
Byggemelding

Plan 1, Hus A



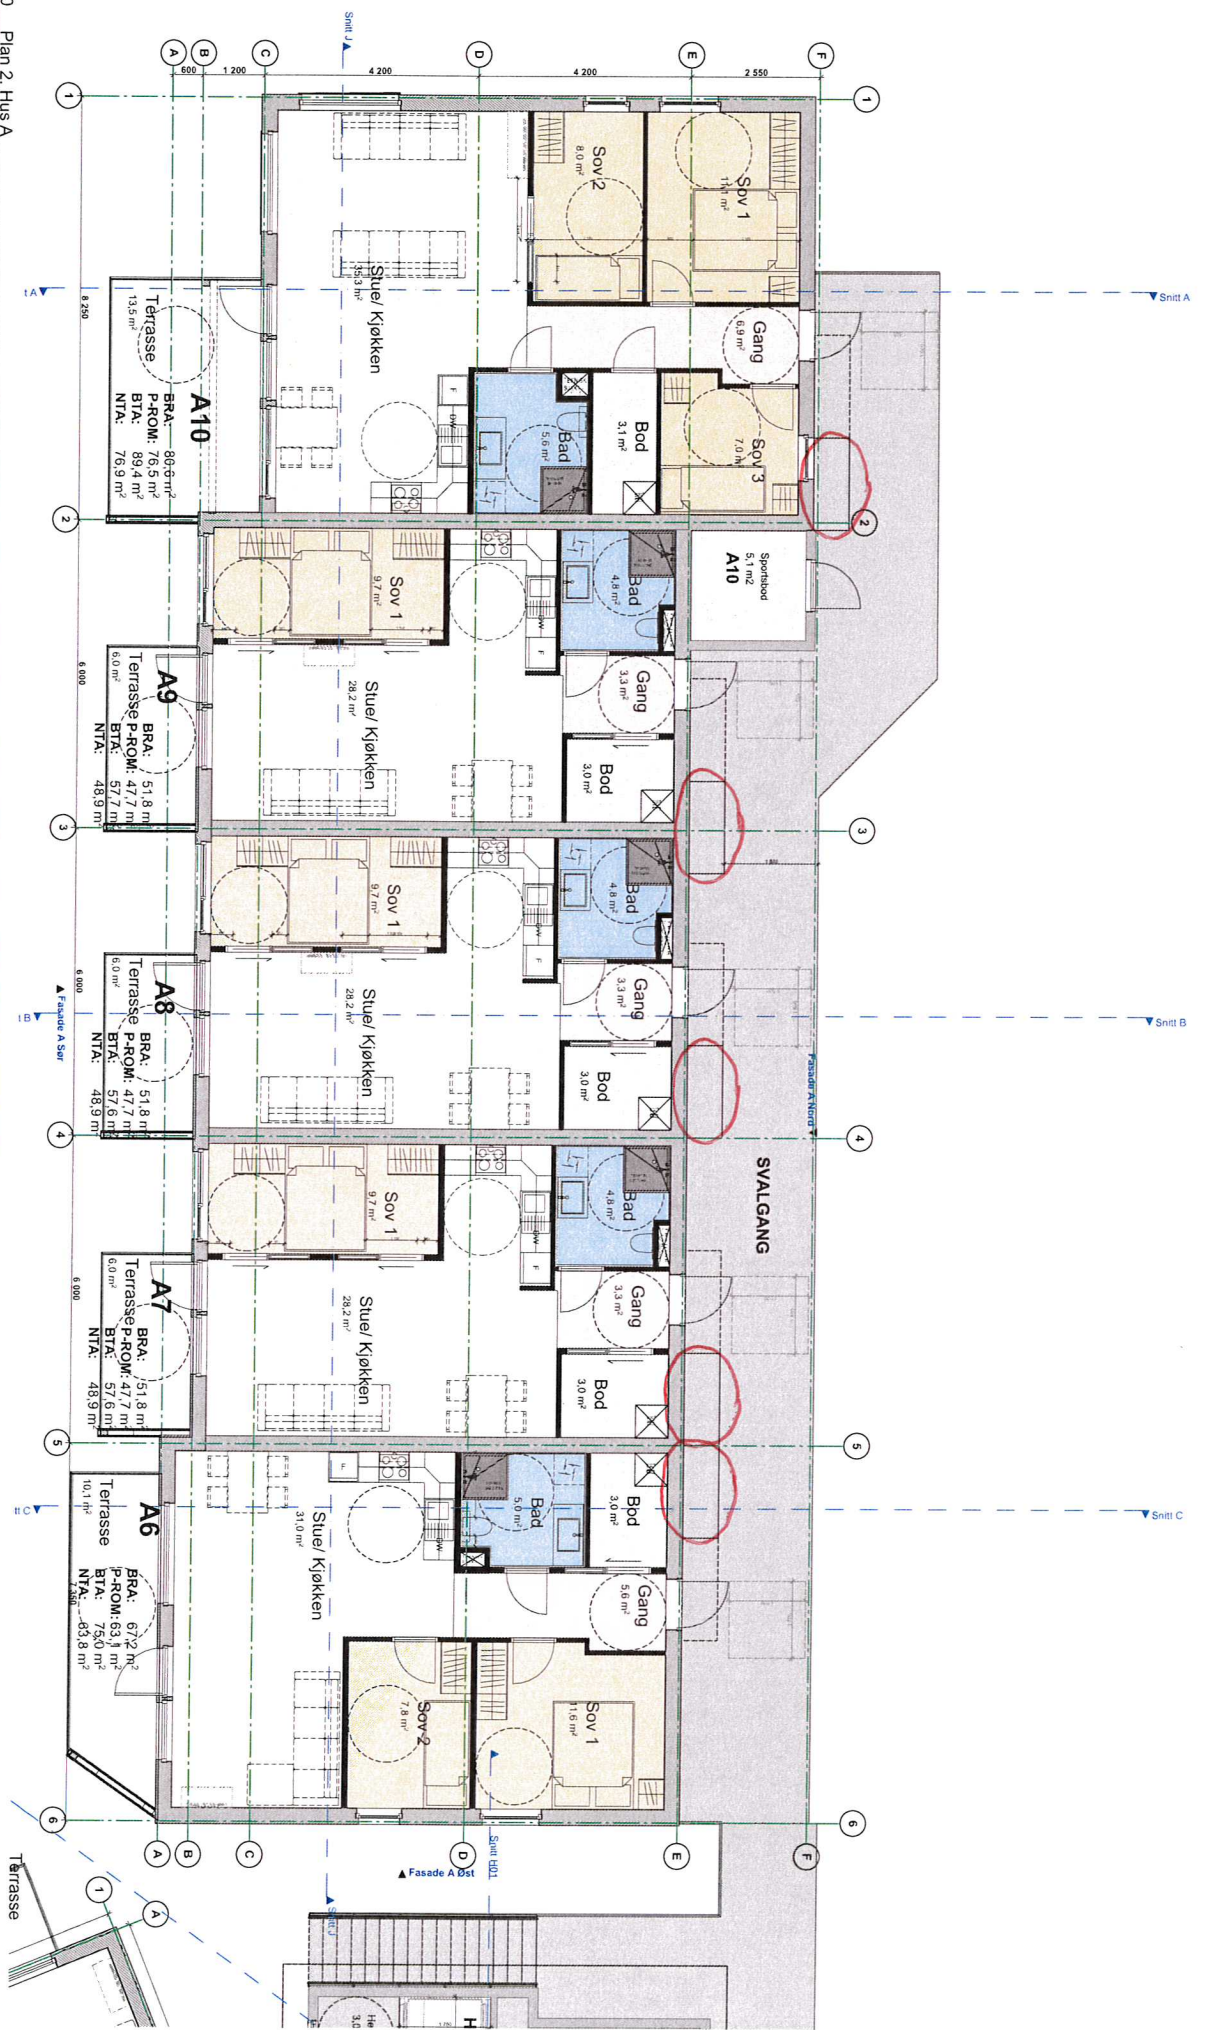

PROSJEKT
Hordasmiбаккен

TILTAKSØYER
Lindås Tomteselskap AS


PROSJEKTNR.: _____ DATO: 20.04.2016
 Prosjekt nr. _____
 Målestokk: 1:100 Revider/korrigert: _____
 ARK _____

TEGN. NR.: _____ TEGN. AV _____ KONTR. _____
 A20.02
 ARK Roger Berland for:

FASE
Byggenmelding

Plan 2. Hus A



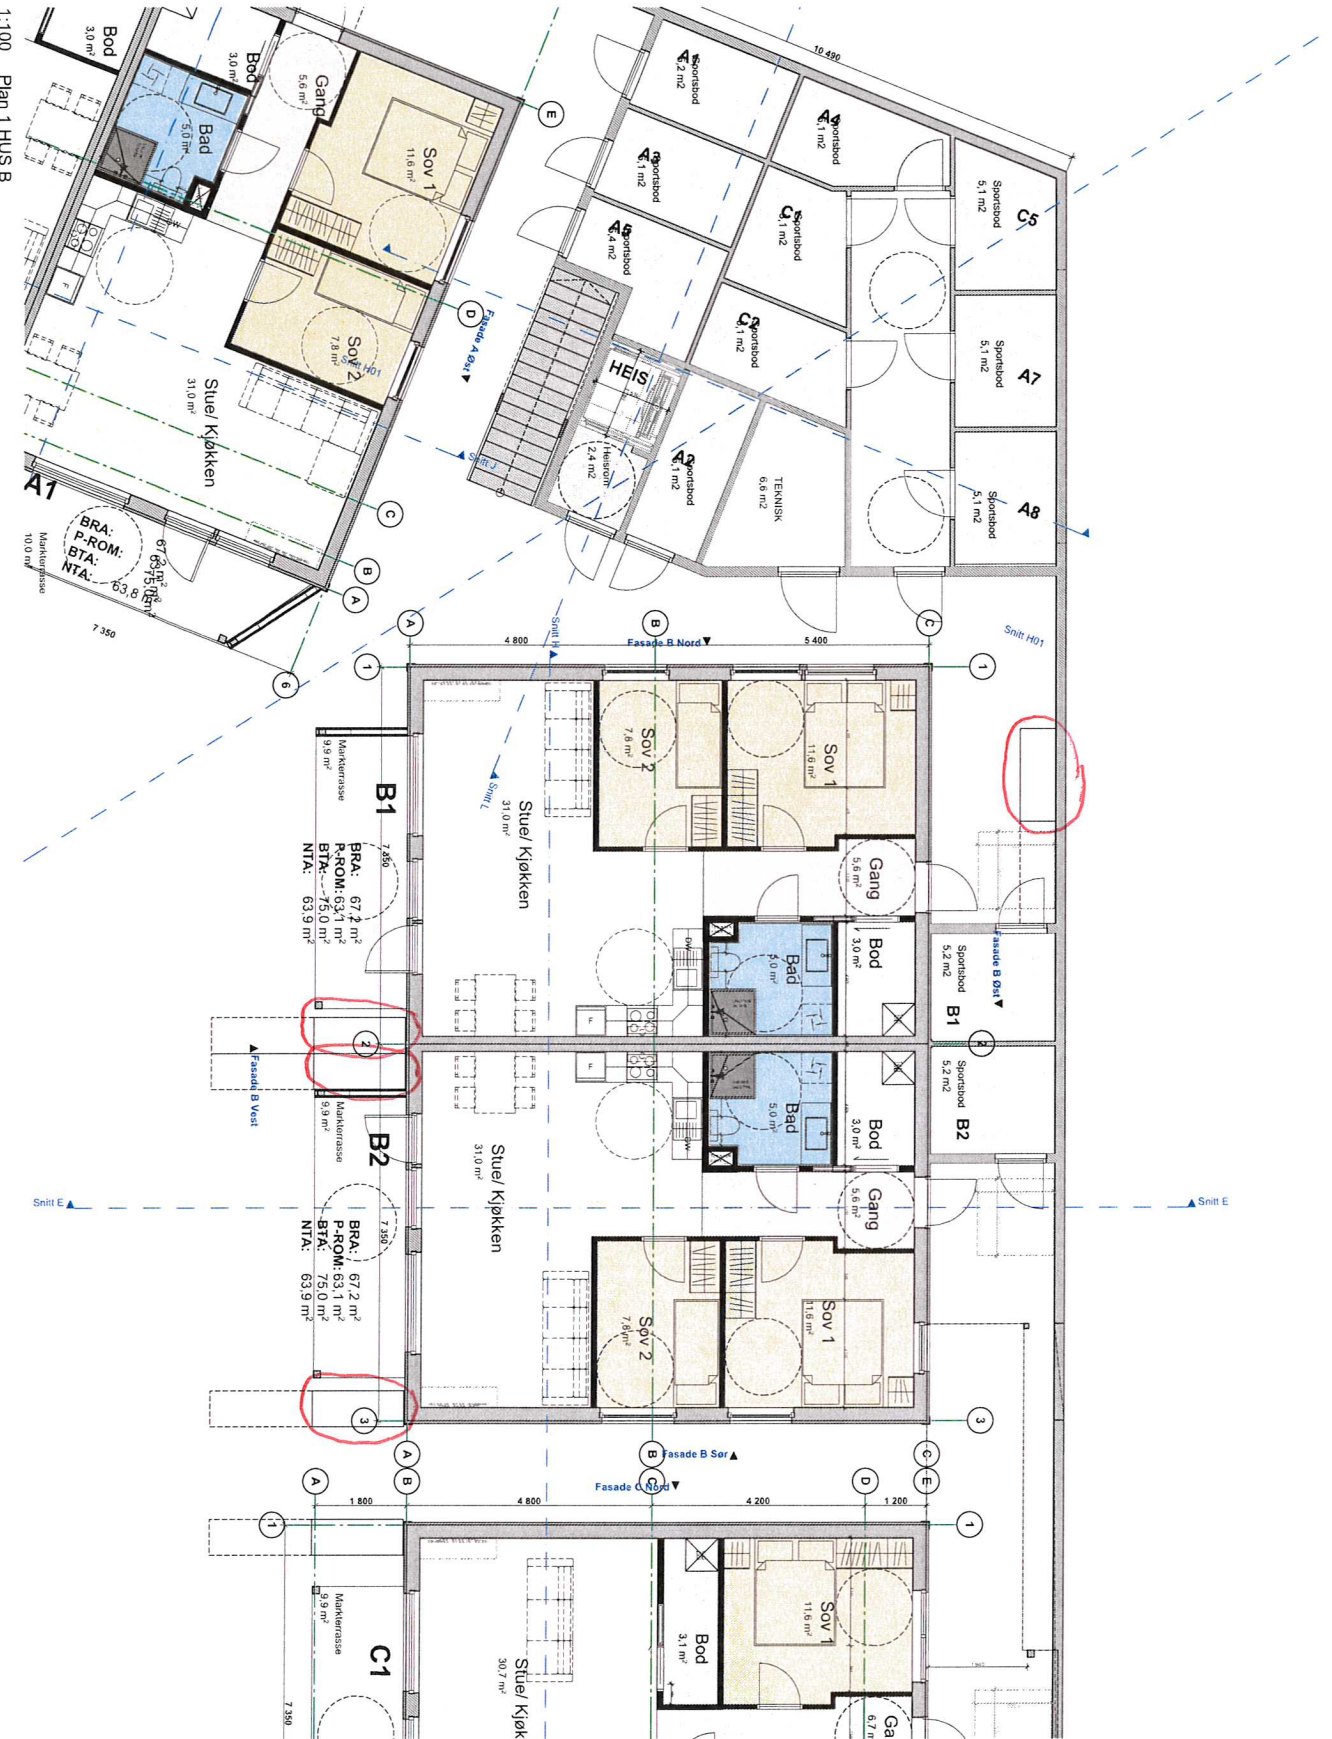

1:100 Plan 1 HUS B

PROSJEKT
Hordasmbakken

FASE
Byggemelding

TILTAKSHAVER
Lindås Tomteselskap AS

ENTREPRENØR

BYGGEMESTER
MARKKHUS

PROSJEKTNR.:
20.04.2016

PROSJEKTR.
Revidentkorigert:

Målestokk:
03.05.2016

1:100


Plan 1 HUS B

TEGN. NR.:
A20.03

TEGN. AV
KONTR.

ARK
Roger Berland for:



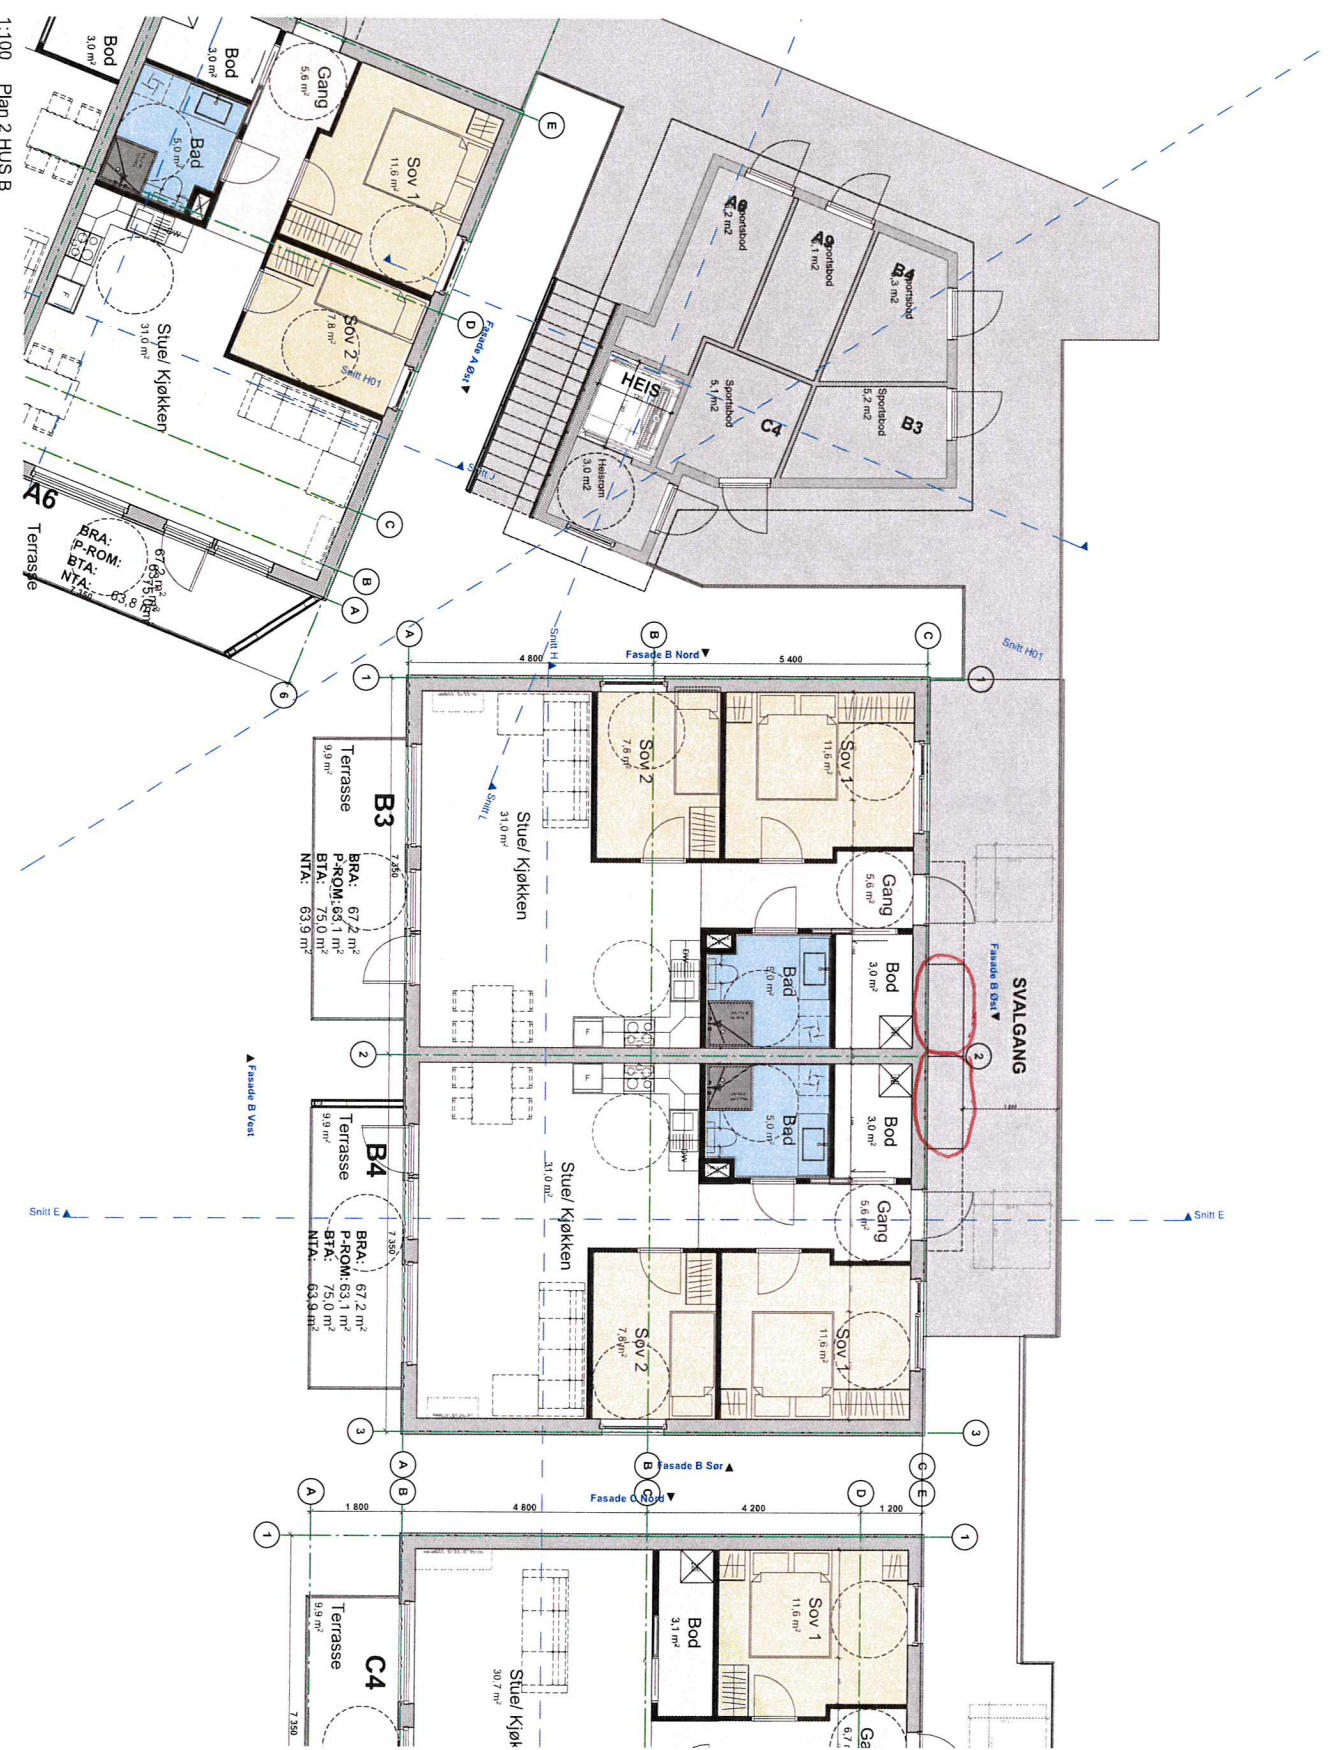

1:100 Plan 2 HUS B

PROSJEKT
Hordasmbakken

FASE
Byggemelding

TILTAKSHAVER
Lindas Tomteselskap AS

ENTREPRENØR
BYGGMESTER
MARKHUS


PROSJEKTNR.:
PROSJEKTNR.:
Målestokk: 1:100

DATE: 20/04/2016
Revident/korrigerert: 03.05.2016

TEGN. NR.:
TEGN. AV:
KONTR.:

ARK
Rogner Berland for:



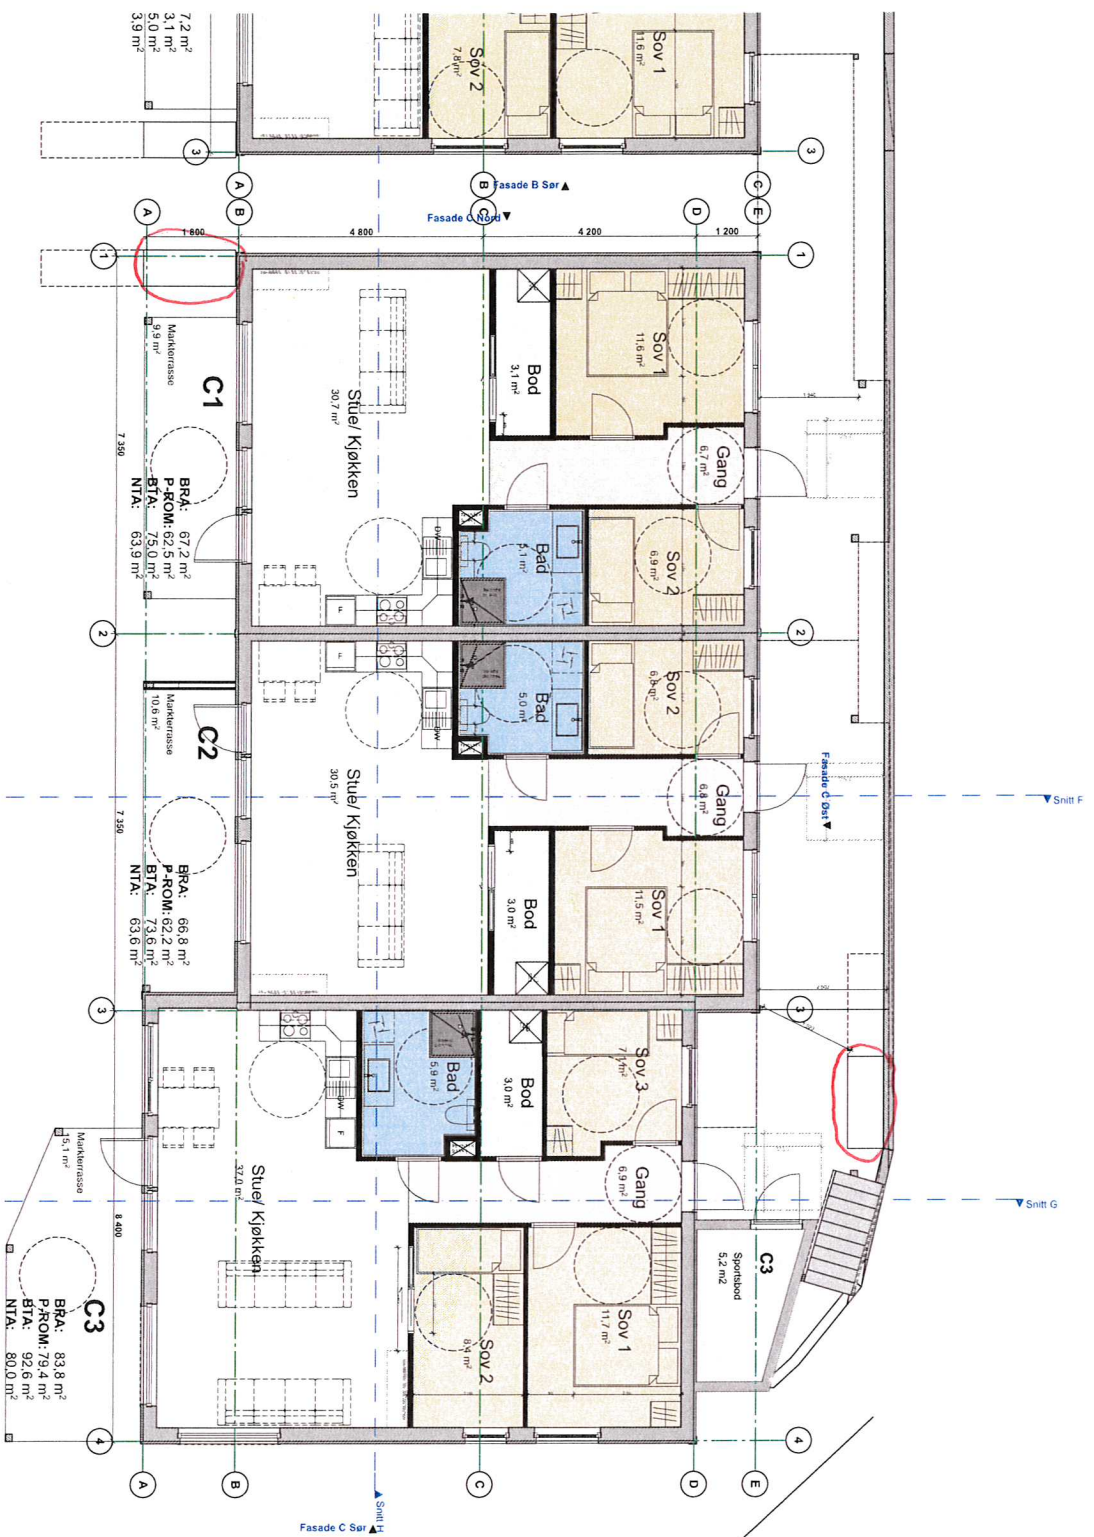

1:100 Plan 1 HUS C

PROSJEKT
Hordasneibakken

FASE
 Byggemelding

TILTAKSHAVER
Lindås Tomteselskap AS

ENTREPRENØR

BYGGEMESTER
MARKKHUS

PROSJEKTNR.: DATO:
 20.04.2016

PROSJEKTNR.:
 20.04.2016


Målestokk: Revidert/korrigert:
 1:100 03.05.2016

Plan 1 HUS C

TEGN. NR.: TEGN. AV KONTR.
 A20.05

ARK
 Roger Berland for:



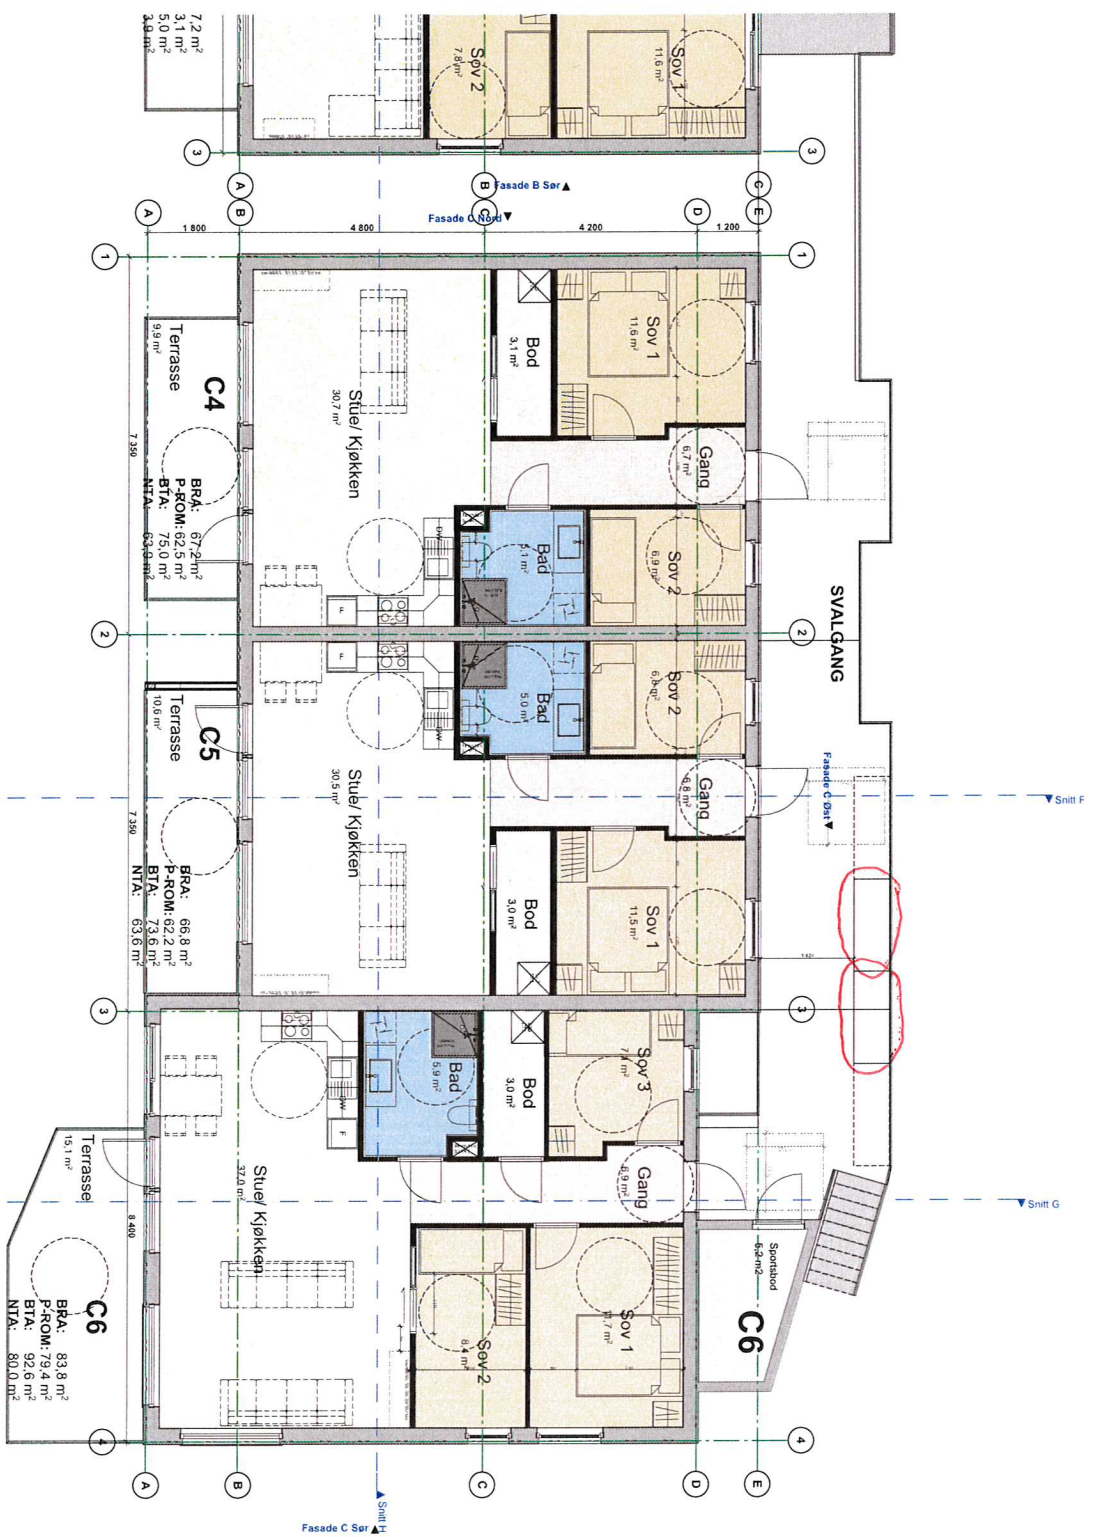

1:100 Plan 2 HUS C

PROSJEKT
 Hordasambakken

FASE
 Byggemelding

TILTAKSHAVER
 Lindås Tomteselskap AS

ENTREPRENØR
 ARK

PROSJEKTNR.:
 DATO: 20.04.2016

PROSJEKTNR.:
 DATO: 20.04.2016

Målestokk: 1:100
 Revideringskorrigert: 03.05.2016

Plan 2 HUS C

TEGN. NR.: A20.06
 TEGN. AV: KONTR.

ARK
 Roger Berland for:

