



FASADE ÖST

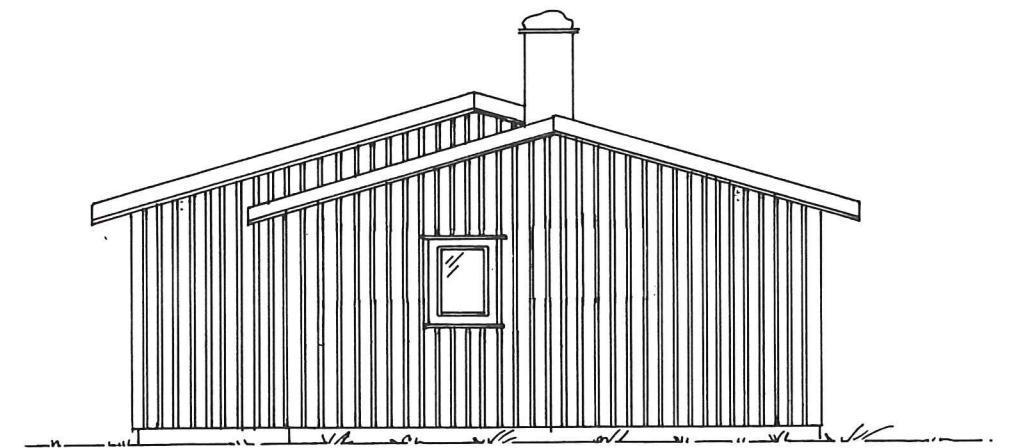


FASADE SYD

96-17

ARKIV

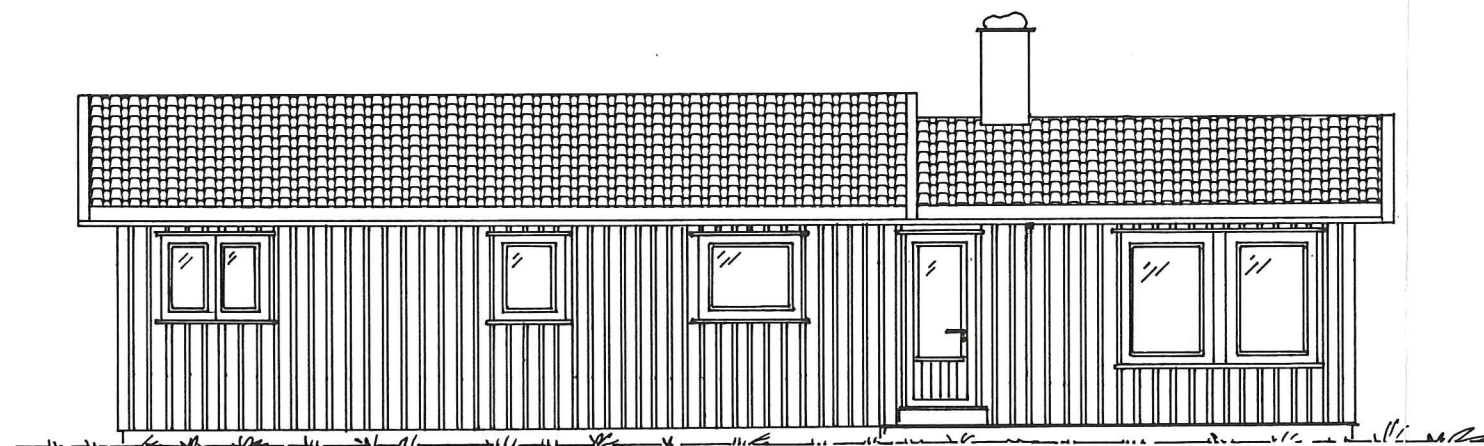


FASADE VEST

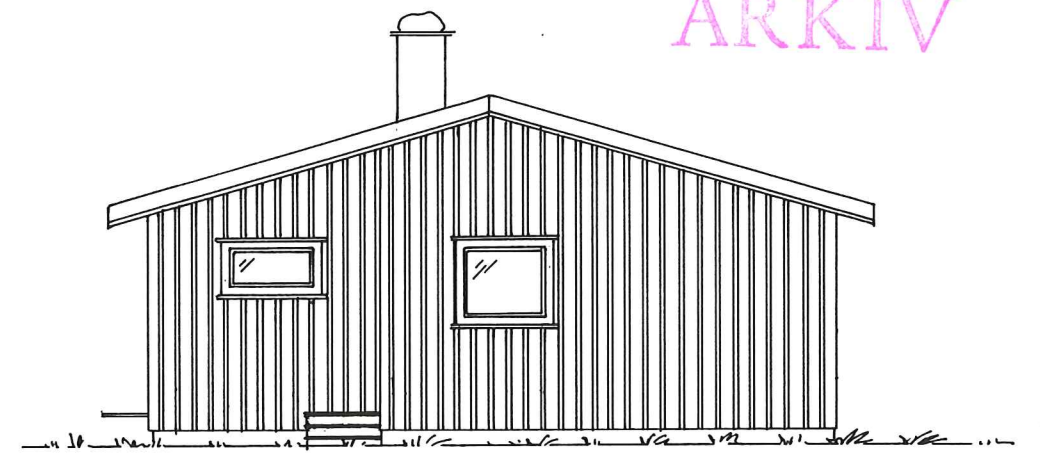


FASADE NORD

HANDSAM DEN  
6 AUG. 1986  
LINDÅS BYGNINGSRÅD

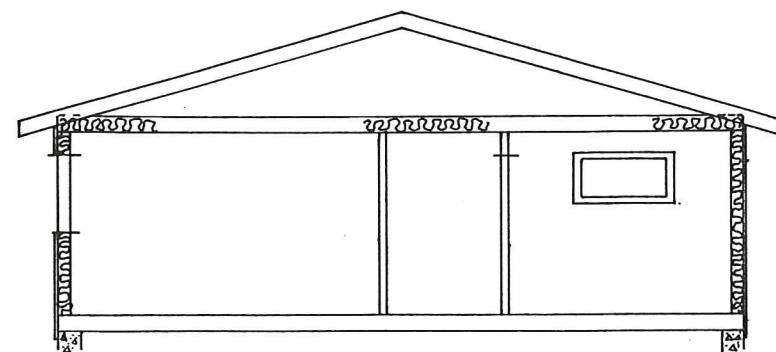

SNITT

13.02.86	KNS	1:50	MILJØBYGG A.S.
ARNE VALLESTRAND			71b

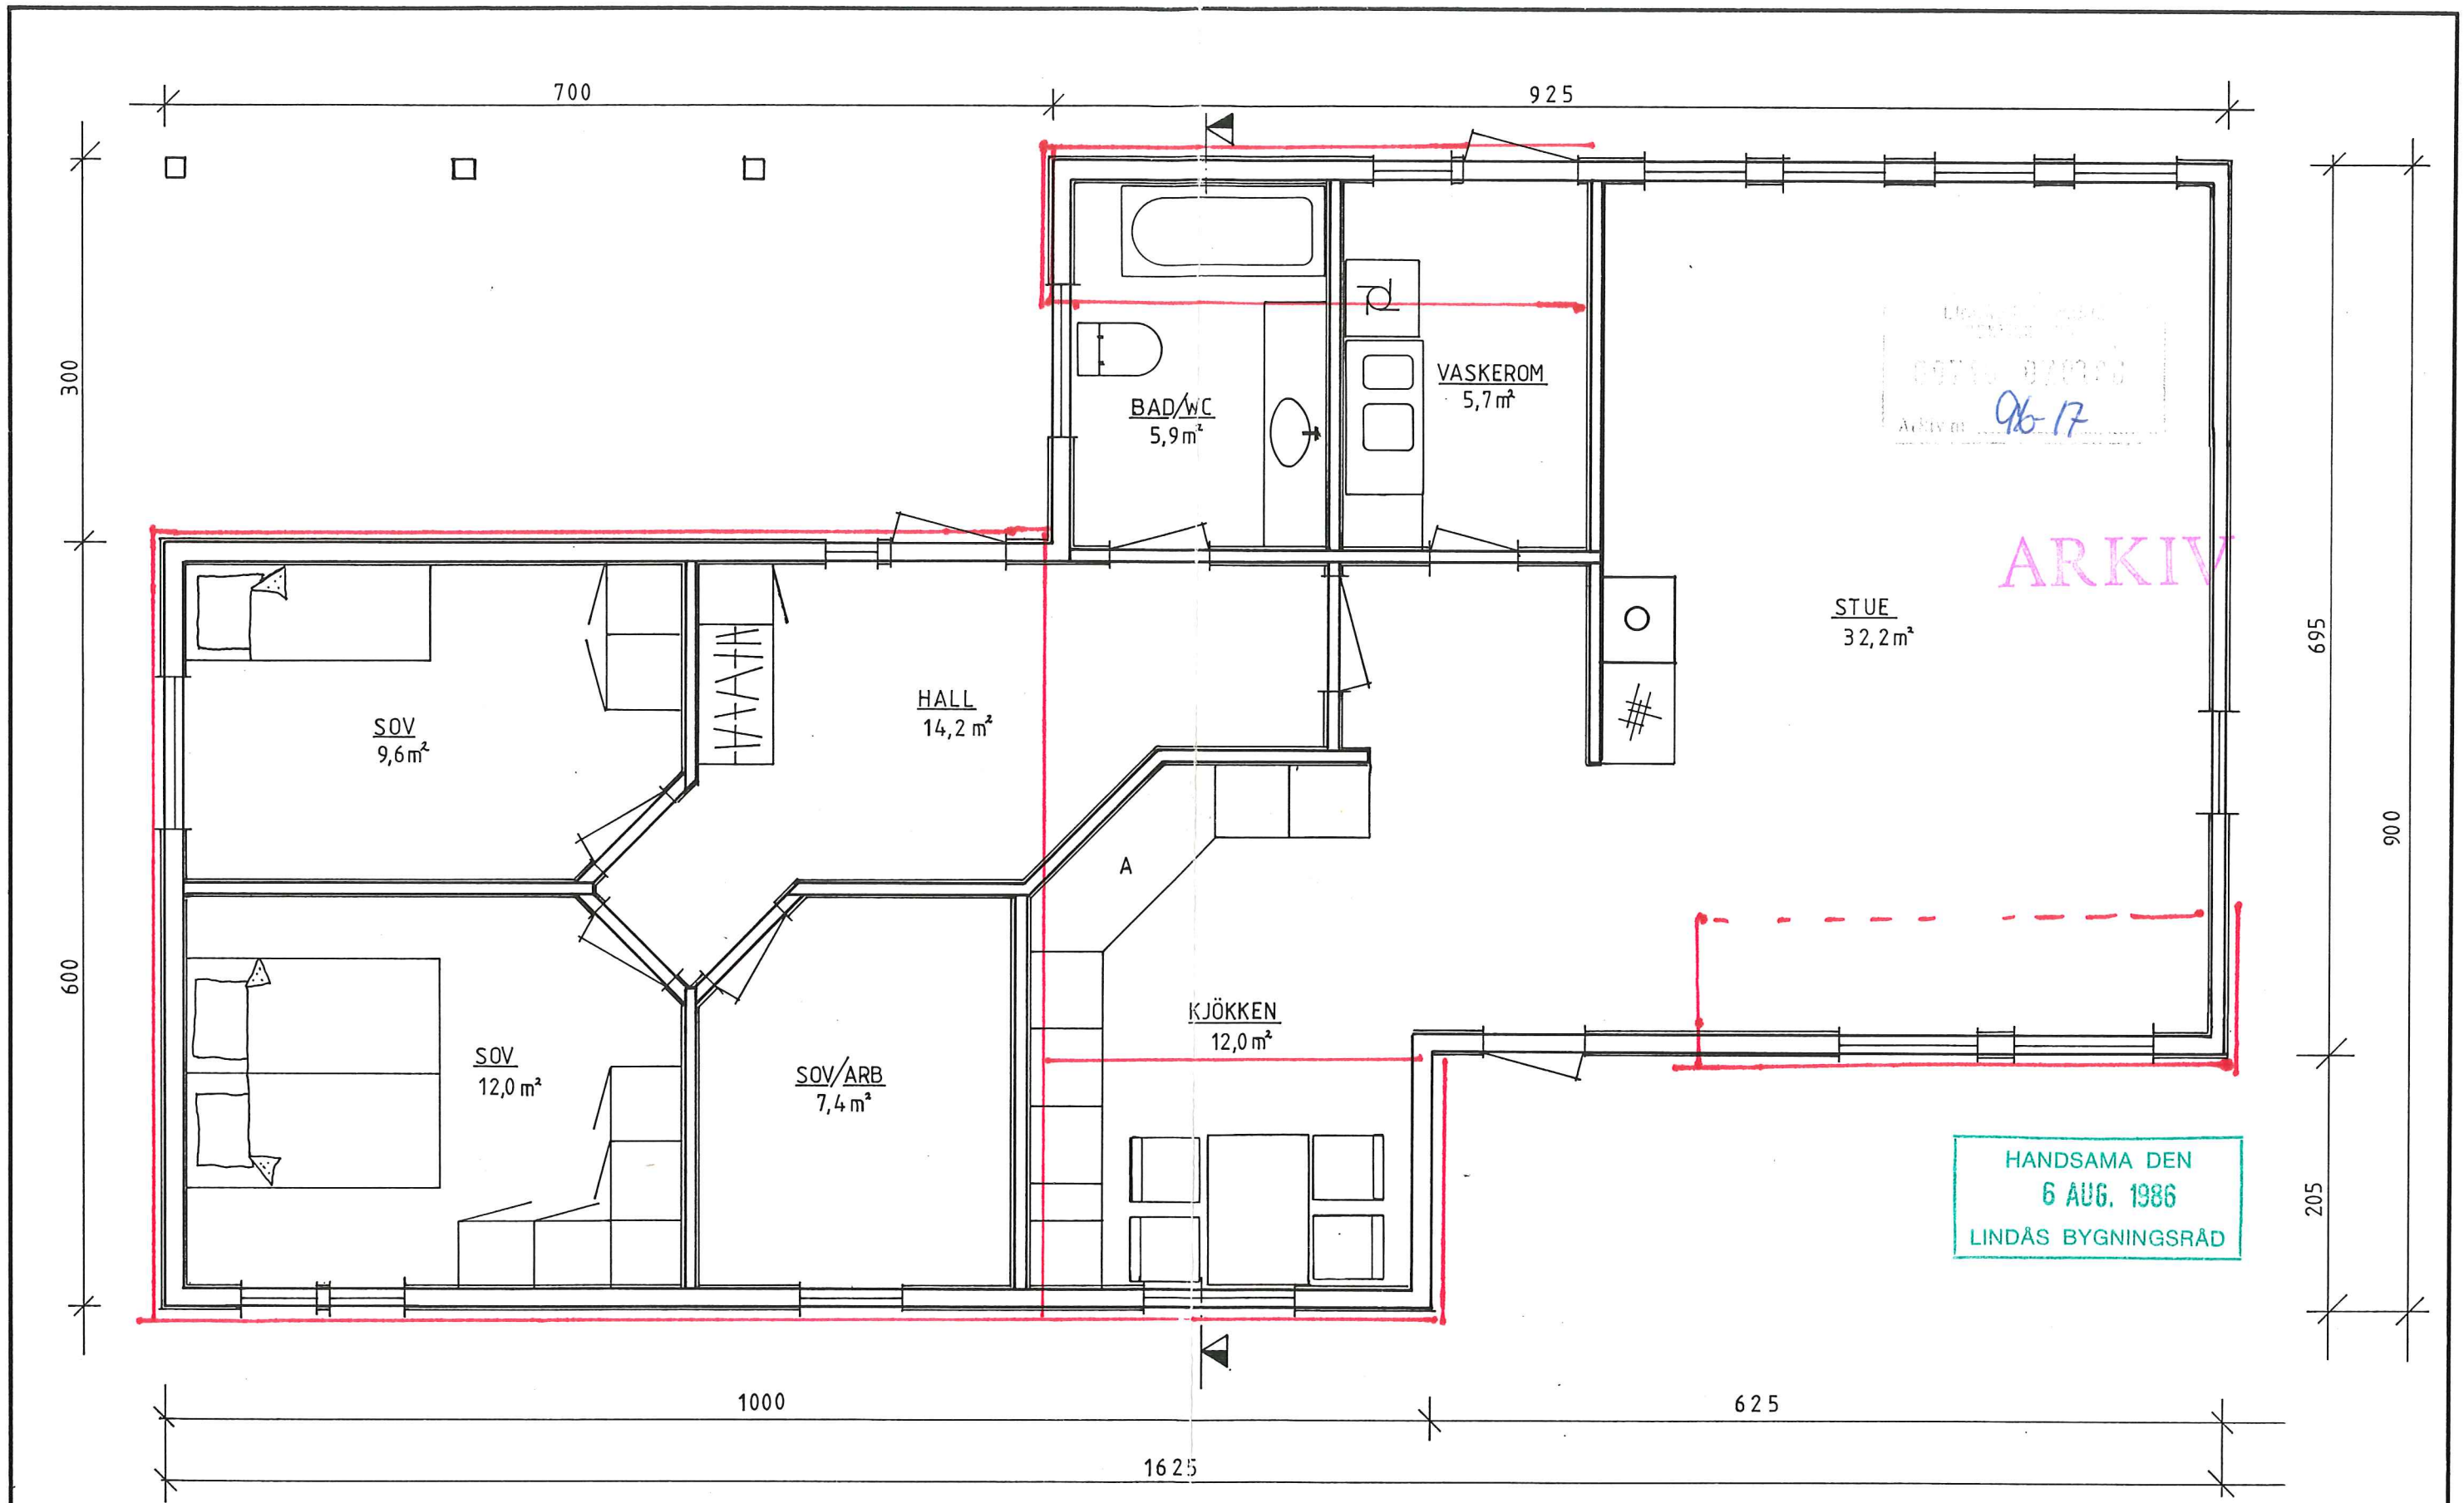

12.02.86.	<i>KNS</i>	1:50	MILJØBYGG A.S.
ARNE VALLESTRAND			71a