



UTSKRIFT AV MØTEBOK

Behandla av	
Bygningsrådet	Saksbeh.: Lars Johan Haukås
Sak nr. : 173/94	Dato : 07.12.94
Jour. nr. : 3077/94	Mappe 102/042/02 Avgj. av BR
Bygningsrådet	Saksbeh.: Lars Johan Haukås
Sak nr. : 25/95	Dato : 08.02.95
Jour. nr. : 3077/94	Mappe 102/042/02 Avgj. av BR

**BYGGESAK - HYTTE/ANNEKS; ULOVLEG BYGG.
HANSEN LYDER - GNR.102 BNR.042 - VABØ**Saksdokument (vedlagt):

1. Skriv dat. 05.10.94 frå teknisk sjef
2. Skriv dat. 25.10.94 frå Lyder Hansen

Saksdokument (ikkje vedlagt):

1. Søknad om byggeløyve dat. 25.10.95
2. kvittering for motteke nabovarsel
3. Div. billete og skisser

Saksutgreiing:

Saka skal avgjerast endeleg av bygningsrådet.

I samband med synfaring i Vabø hyttefelt vart det registrert at det varført opp hytte/anneks på eigedomen, utan godkjenning.

Med bakgrunn i dette vart det den 05.10.94 sendt brev til grunneigaren om dei ulovlege tilhøva.

Det vart vidare peika på at bygningsrådet med heimel i plan- og bygningslova § 113 har høve til å krevja bygningen fjerna.

Administrasjonen bad om ei utgreiing frå grunneigar innnan 01.11.94, før endeleg avgjerd i saka.

Innan fristen ligg det no føre skriv dat. 25.10.94 der grunneigar bed om å få ha det ulovlege anneks/uthus ståande, slik det no er oppført. Han seier seg elles lei for at han har ført opp bygget med berre naboane si godkjenning, utan også å varsle kommunen om byggjearbeidet.

Vurdering:

I samsvar med reguleringsføresegnene § 3 og § 5 kan det førast opp ei hytte i ei høgd på tomta.

I tillegg kan det gjevast løyve til å føra opp eit uthus på inntil 20m² grunnflate.
 Føresegnene gjev ikkje høve til å føra opp eit anneks i tillegg til hovudhytta, slik det her er gjort.
 Bygningsrådet kan likevel i særlege høve gjeva dispensasjon frå føresegnene, (§ 13).

Saka vert lagt fram for bygningsrådet utan framlegg til vedtak, til drøfting og eventuelt vedtak.

Johannes Myhr gjorde framlegg om at saka skulle utsetjast for synfaring.

Dette vart samrøystes godkjent, og vi får slikt

VEDTAK:

Saka vert utsett.
 Rådet ynskjer å føreta synfaring før endeleg avgjerd.

OPP 2. GANG I BYGNINGSRÅDET:

Saksutgreiing:

Saka var opp på møtet den 07.12.94, men vart utsett for å ta synfaring.

BRITT ORMARK sette fram følgjande framlegg til vedtak:

Med heimel i plan- og bygningslova § 113, jfr. § 114, krev bygningsrådet at den ulovlege bruken opphøyrer og hytta/annekset vert fjerna snarast og innan 15. mai 1995, med mindre fullstendig søknad om byggeløyve vert motteke på teknisk etat innan 1. mars 1995.

VEDTAK:

Britt Ormark sitt framlegg til vedtak vert samrøystes godkjent.


Utskrift til :

Lyder Hansen, Dr. Krohnsvei 19, 5265 YTRE ARNA

Rett utskrift.

Isdalstø, den

13.02.95




 Hildur Halland
 skrivar

LINDÅS KOMMUNE
TEKNISK ETAT

24 FEB 1995

J.nr. Saknr. Arkiv

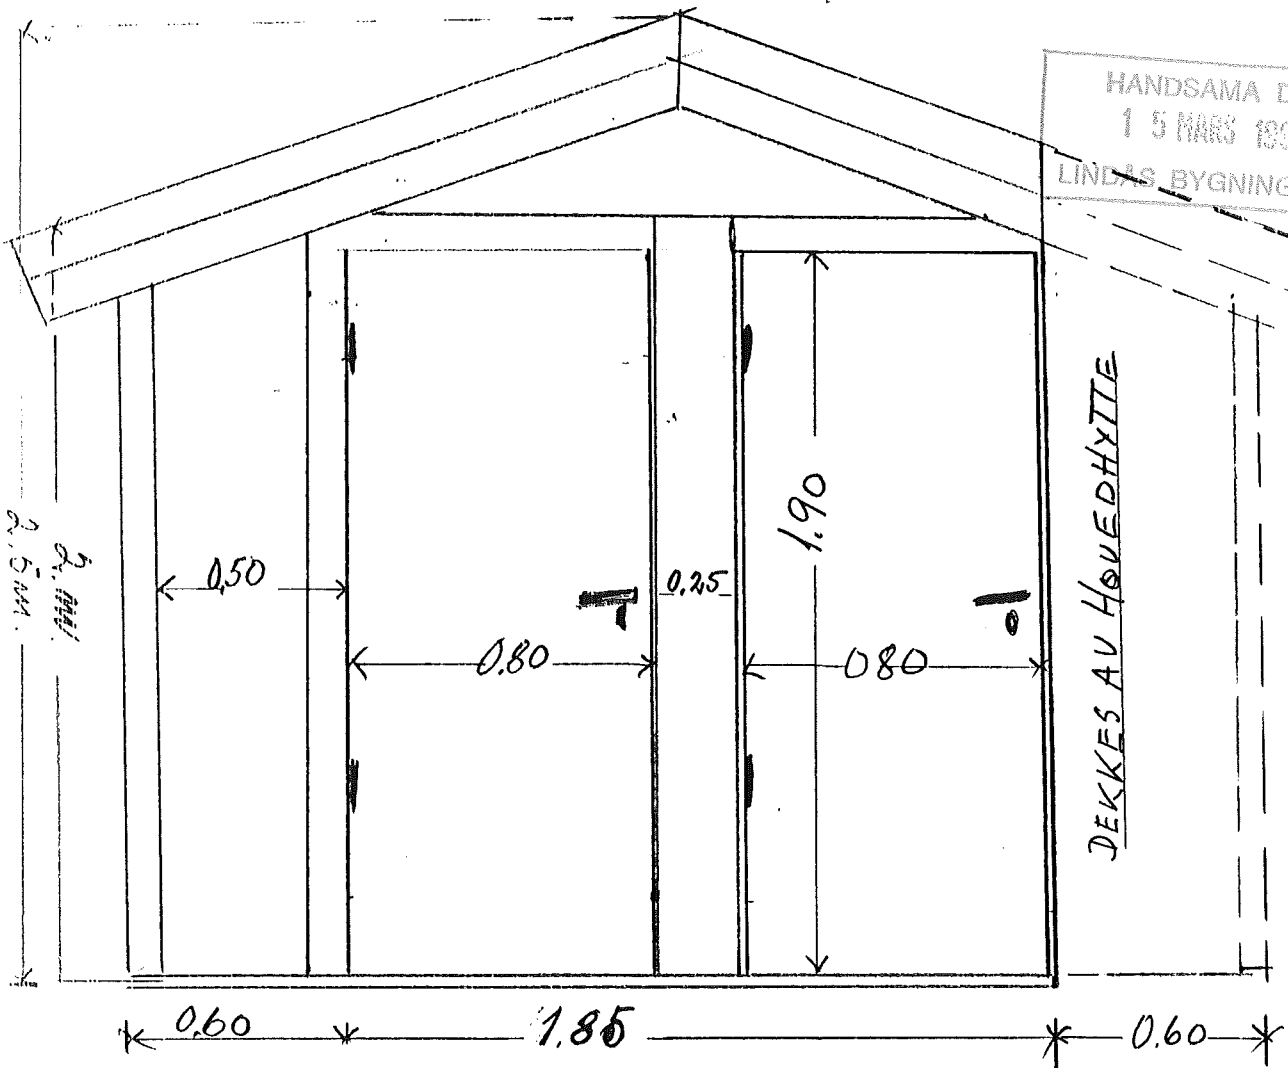

HANDSAMT DEN
15 MARS 1995
LINDÅS BYGNINGSRÅD

DEKKES AV HOVEDHYTTE

FORAN UTEPLASS 3.5m² MED TAK.

FASADE SYD/ØST ANNEKS/HYTTE
FOR LYDER HANSEN, VABØ
SE BILLEDER. MÅL 1:20


LINDÅS KOMMUNE
TEKNISK ETAT

24 FEB 1995

J.nr.

Saksnr.

Arkiv

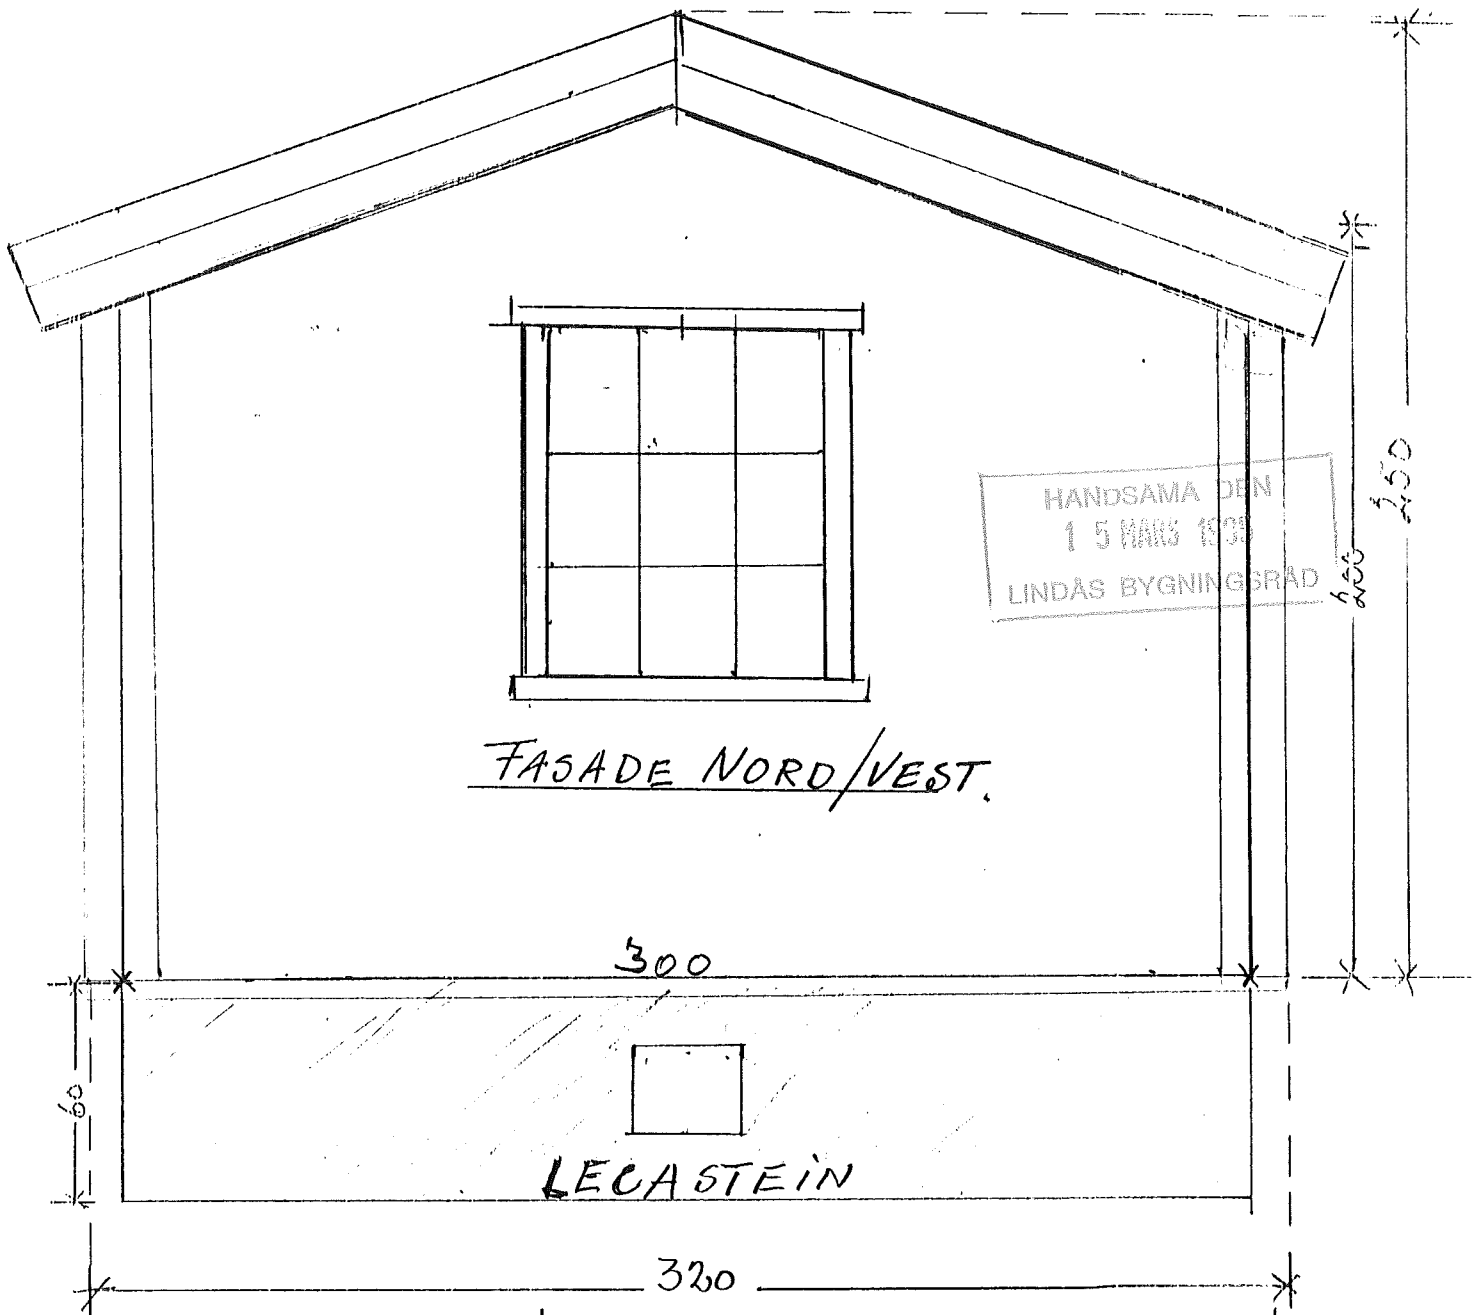

HANDSAMÅ DEN
15 MARS 1995
LINDÅS BYGNINGSRÅD

FASADE NORD/VEST.

300

60


LECASTEIN

320

250

LYDER HANSEN
VABØ

MÅLSATT I HENHOLD TIL	20/10-94
BILLEDE NR 1.	
ANNEKS/HYTTE	MÅL 1:20

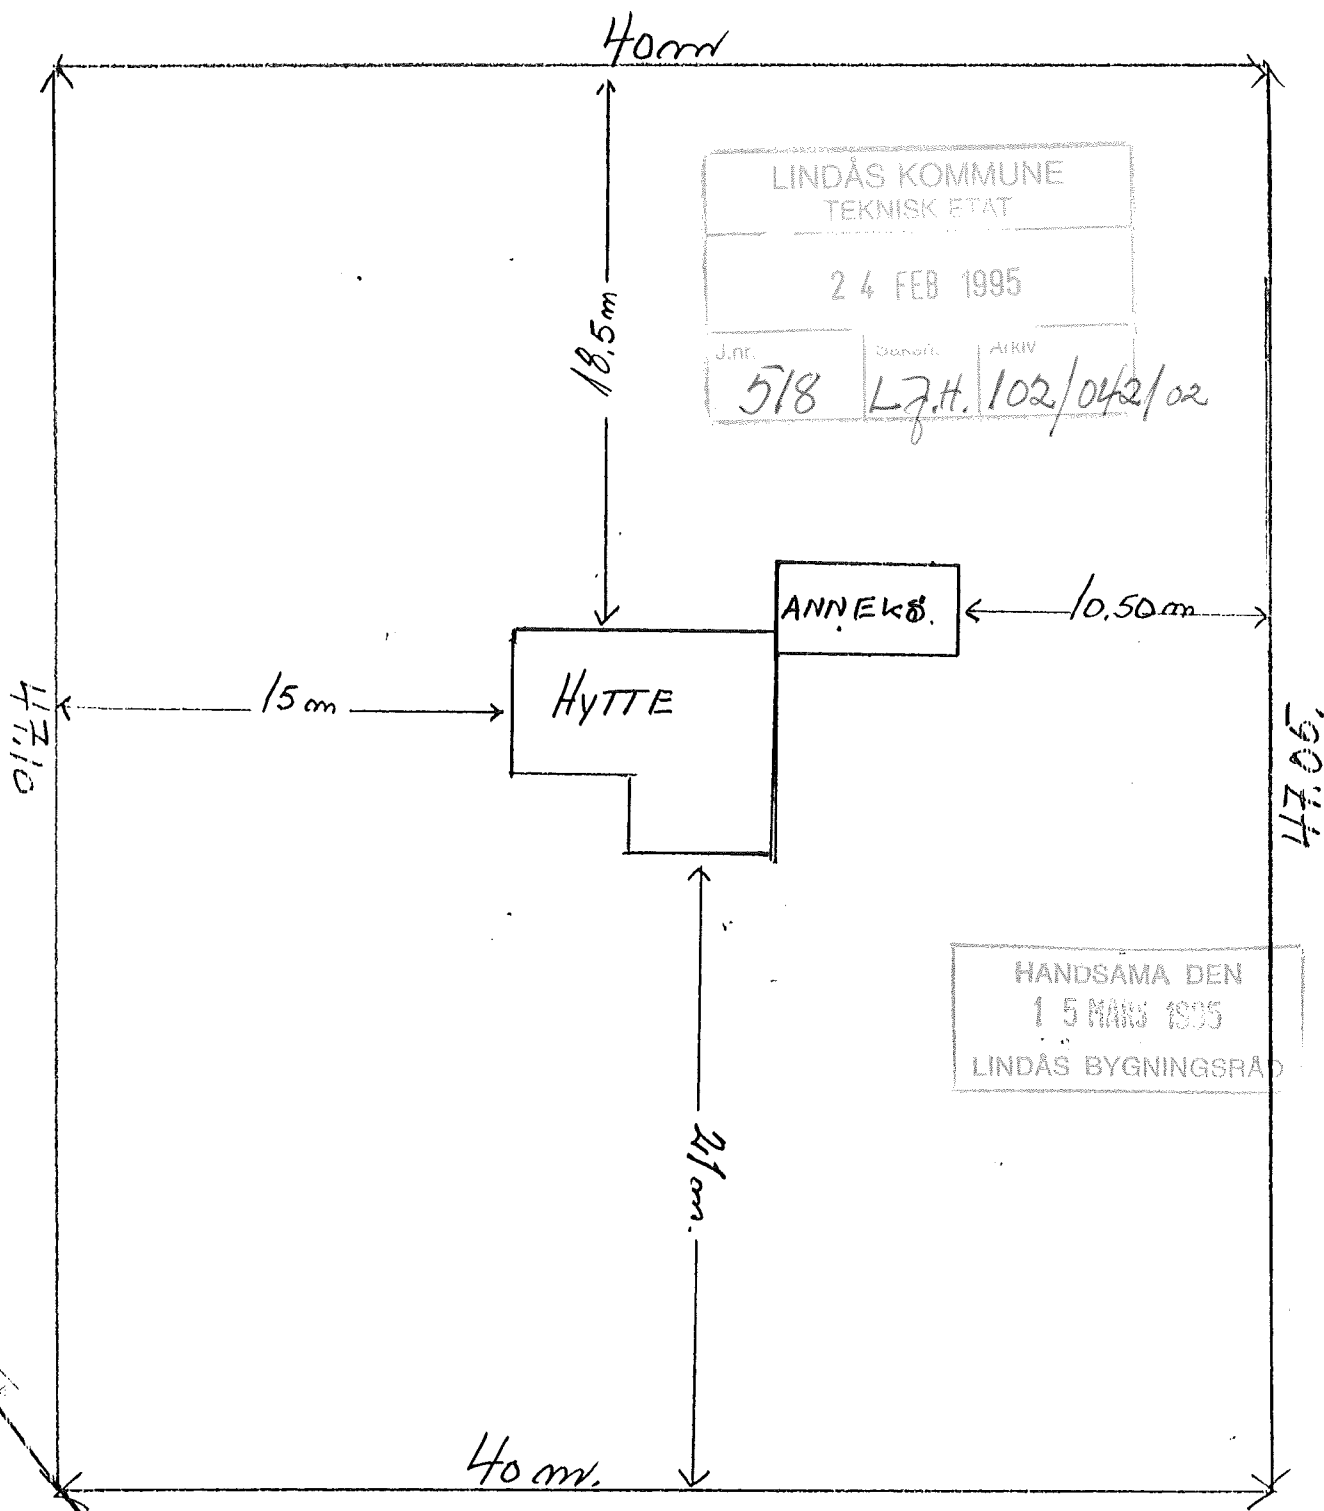

LINDÅS KOMMUNE
TEKNISK ETAT

24 FEB 1995

J.nr.	Genr.	Arkiv
518	L7.H.	102/042/02

HANDSAMÅ DEN
15 MARS 1995
LINDÅS BYGNINGSRÅD

SITUASJONSKART, VABØ
FOR LYDER HANSEN
TOMT 26 MÅL 1:25.

Hovedhytte

TRAPP

3.5 m²
UTE Plass med Tak

2.6 m²
Bod.

LINDÅS KOMMUNE
TEKNISK ETAT


24 FEB 1995

Saksn. Arkiv


HANDSAMÅ DEN
15 MARS 1995
LINDÅS BYGNINGSRÅD

12.4 m² DISPONIBELT ROM

GRUNNFLATE FOR HYTTE/HANNERS
FOR LYDER HANSEN, VA30 LINDÅS
TILLEDER NR 1 TIL 6, TEKN. MÅL 1:205

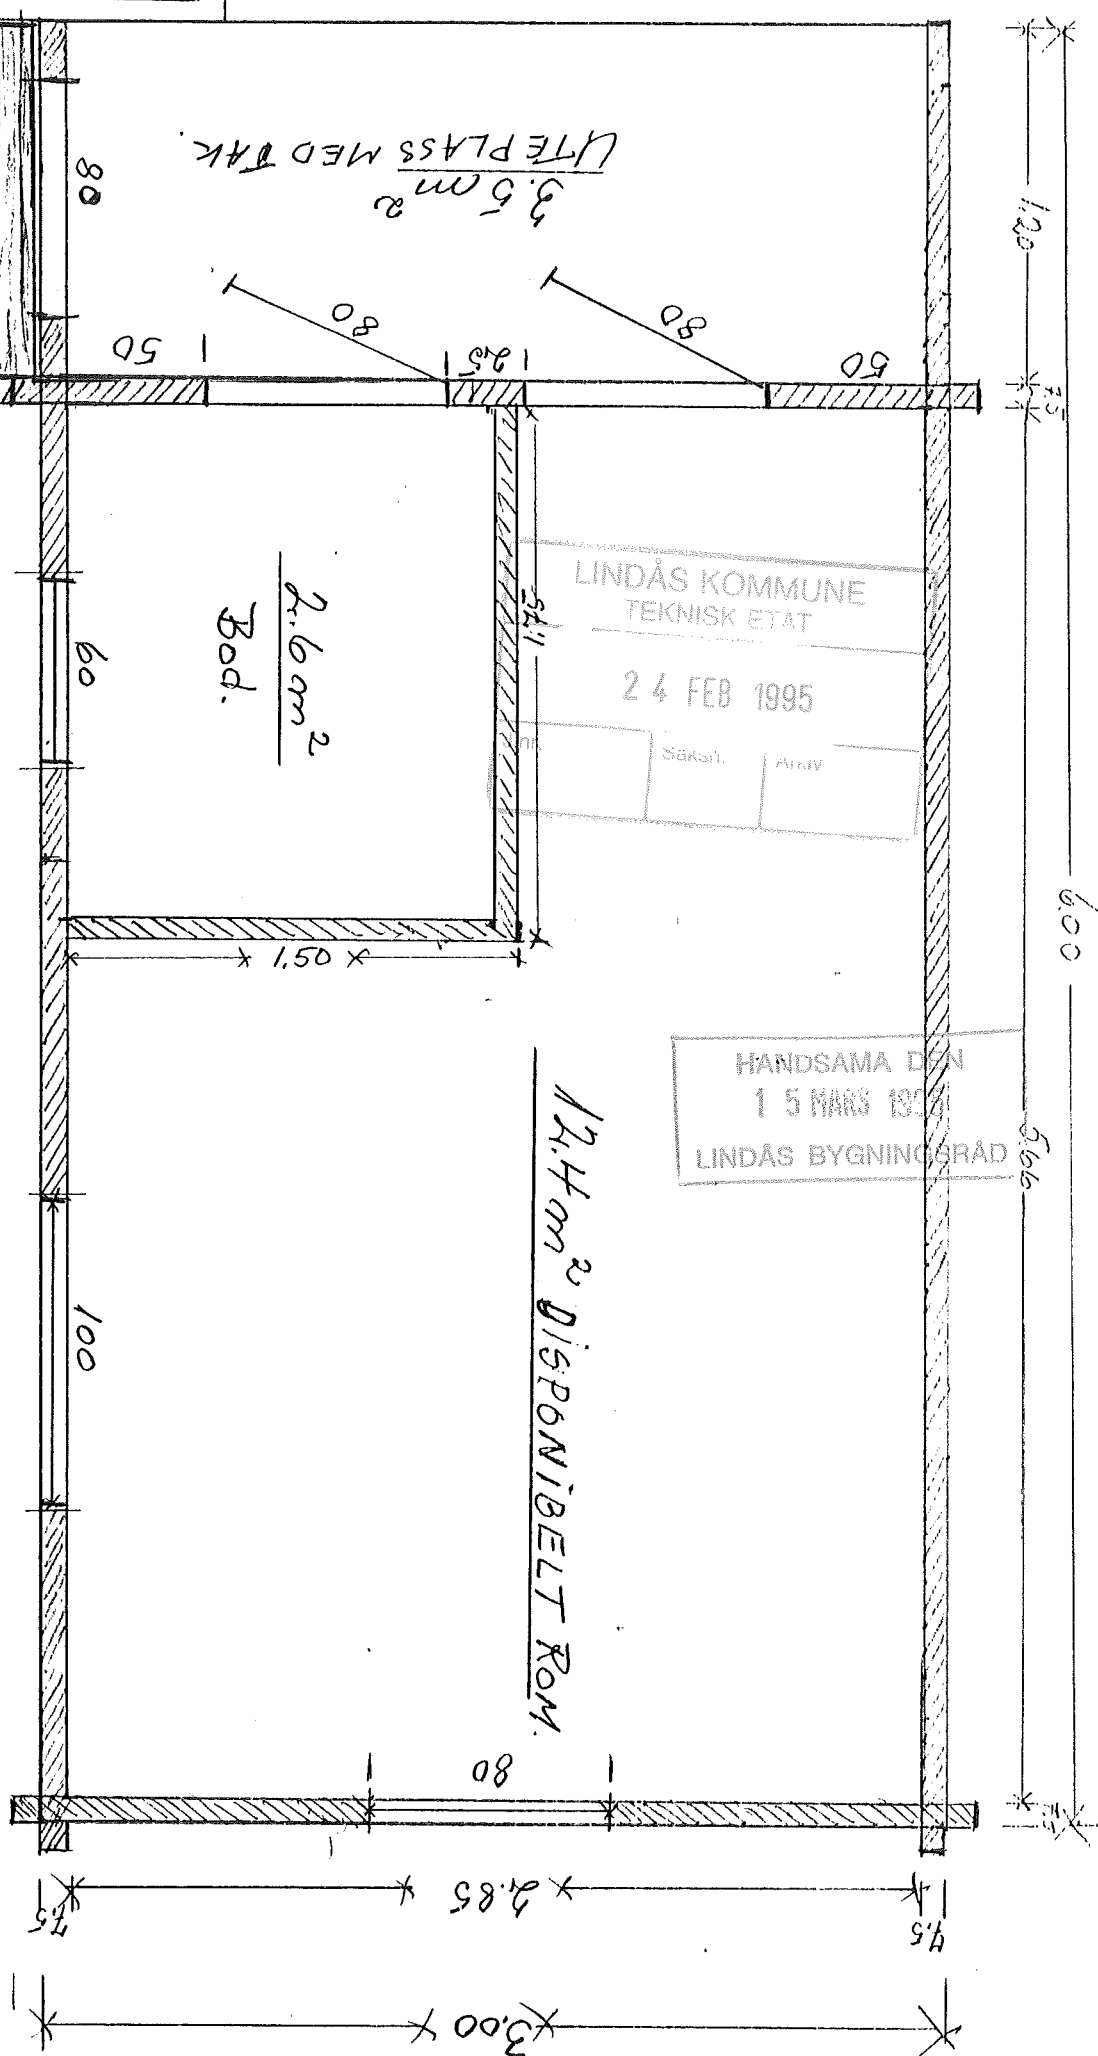

TILKØBLET HOVEDHYTTE

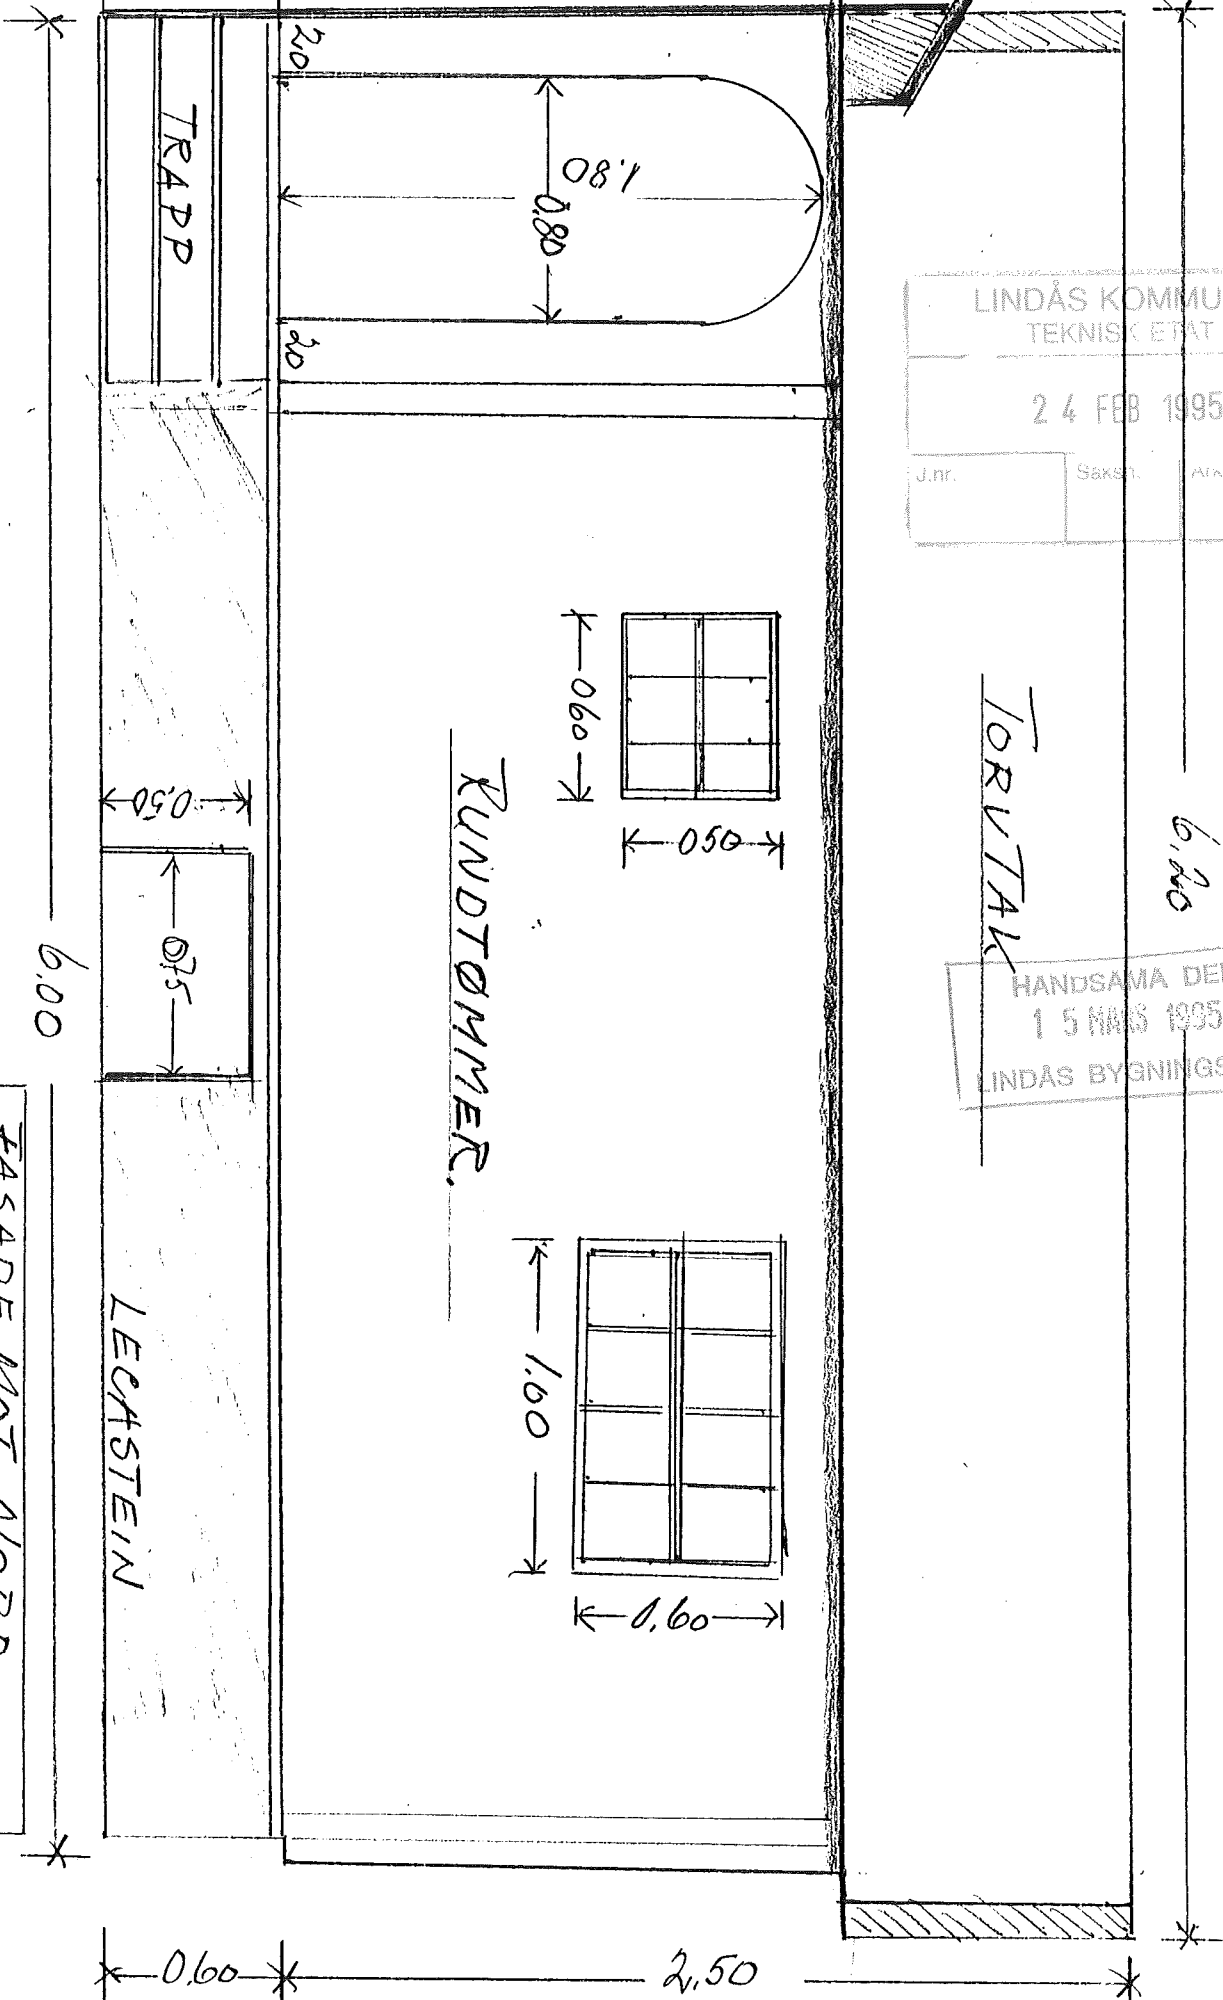

LINDÅS KOMMUNE
TEKNISK ETAT

24 FEB 1995


J.nr. Saksn. Arkiv

TORVTAK

HANDSAMÅ DEN
15 MARS 1995
LINDÅS BYGNINGSRÅD

FASADE MOT NORD
ANNERKS HYTTE
FOR LYDER HANSEN V. 420
SE VEDLÆGTE BILLEDE MAL. 1.1.25

0.60 2.50

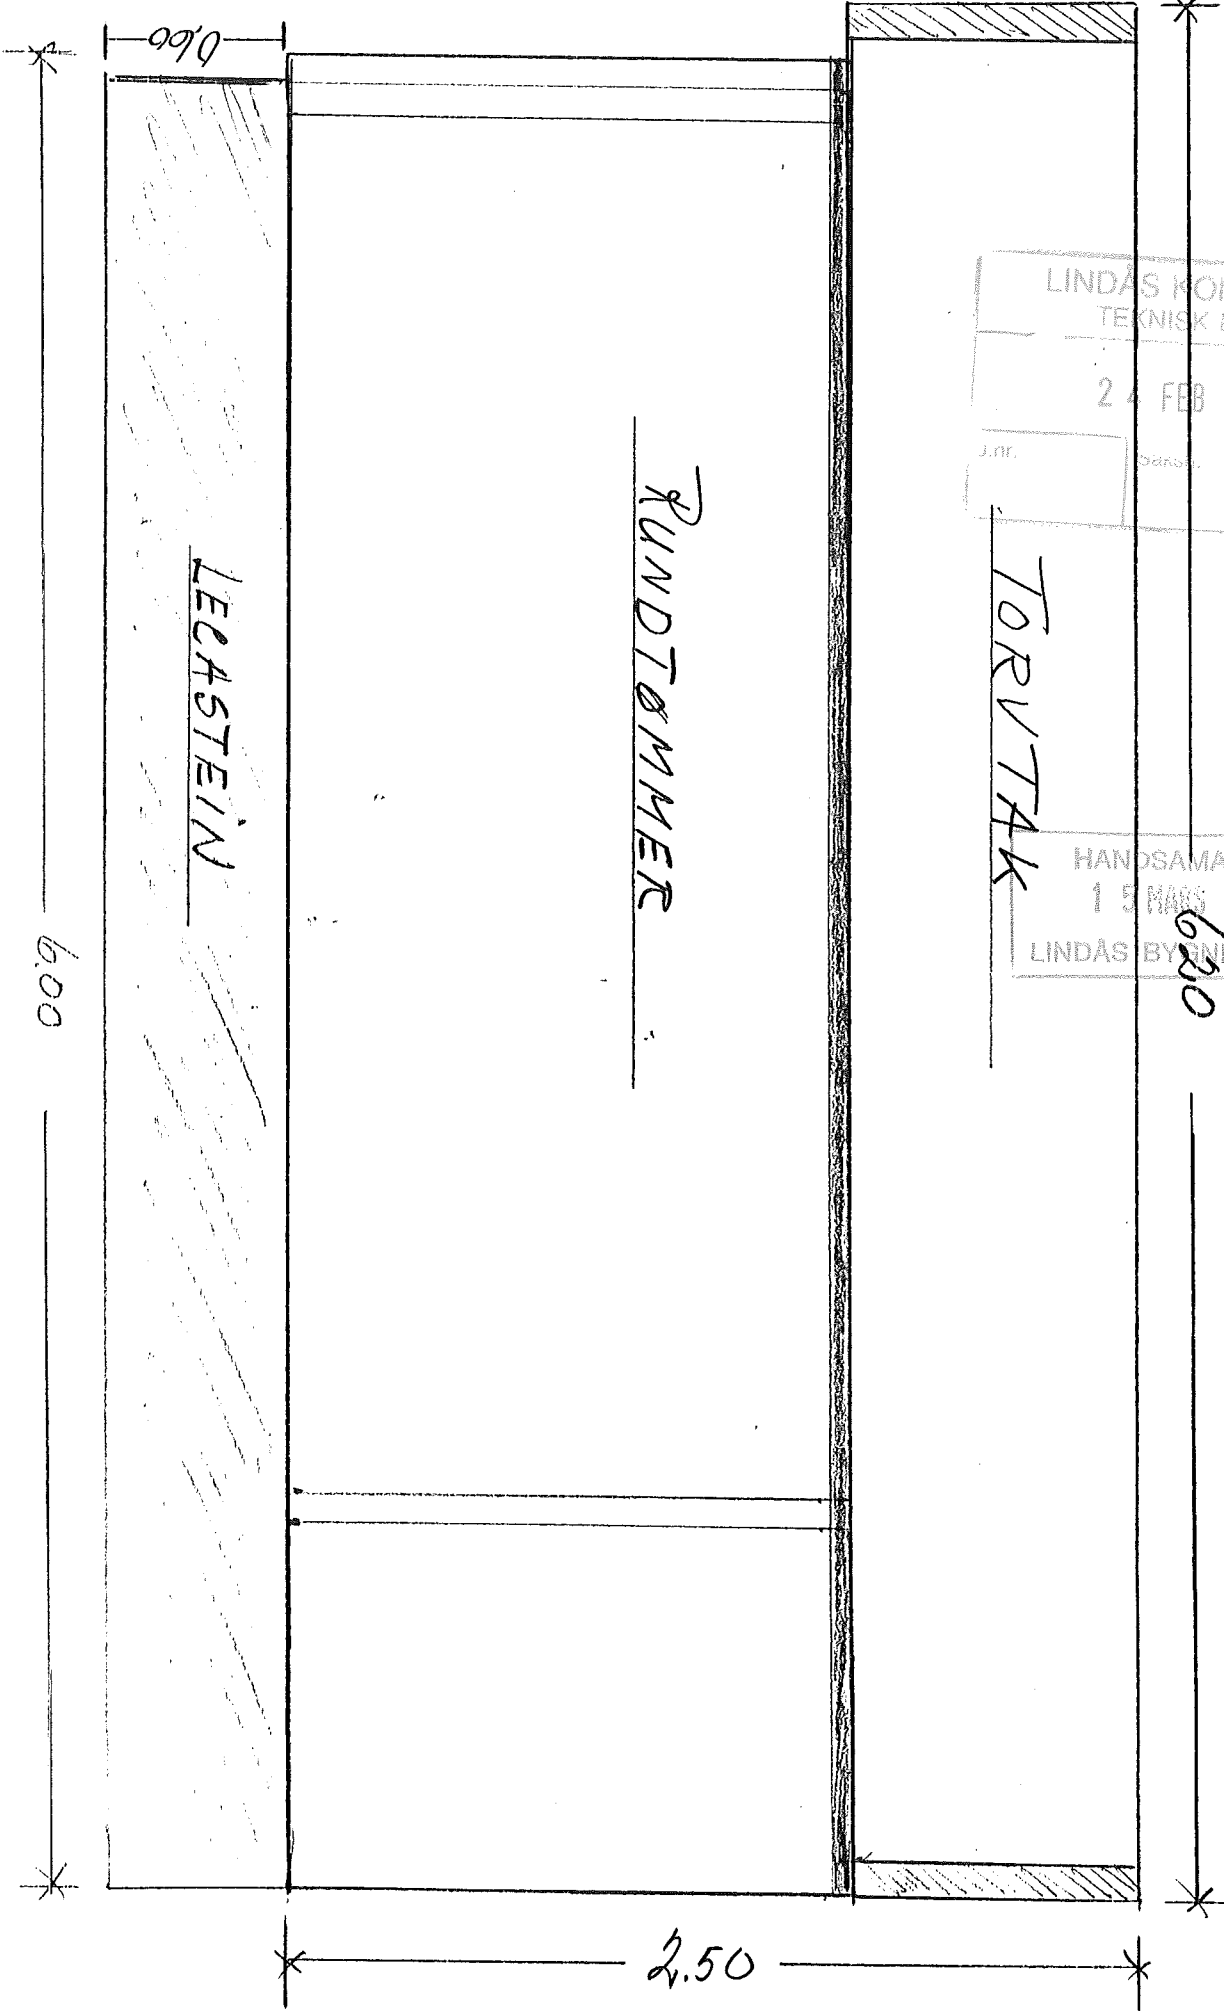

LINDÅS KOMMUNE
TEKNISK ETAT
24 FEB 1995
J.nr. Saksnr. Arkiv

TORV TAK

HANDSAM DEN
15 MARS 1995
LINDÅS BYGNINGSRÅD

6.00

FASADE MOT SYD
ANNENKS/HYTTE
FOR LYDERHANSEN, VABØ
SE BILLEDER MÅL 1:25

2.50

6.00

LECHSTEIN

RUNDTØMMER