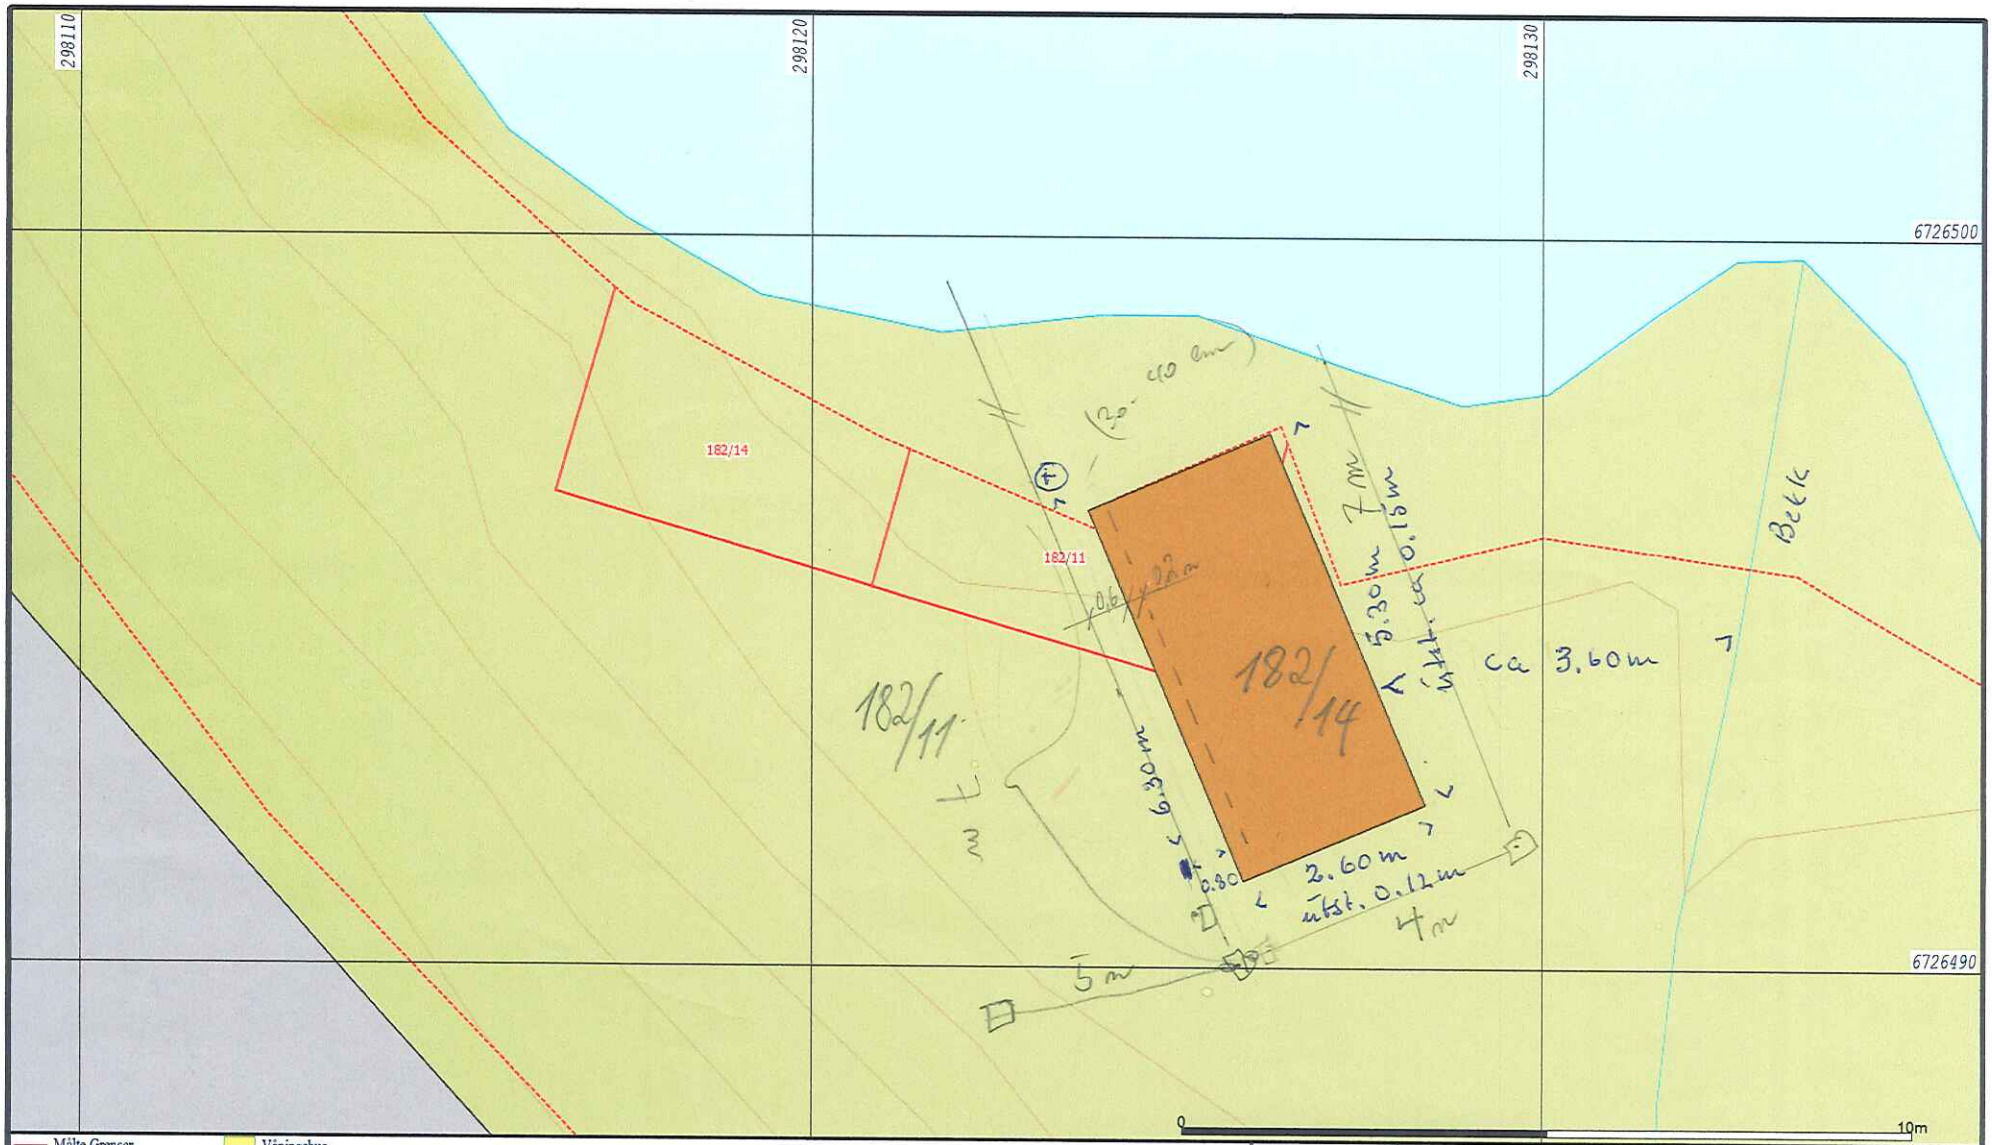

- Målte Grenser
- Registrerte Grenser
- Udefinert grenser
- Terrengmålte grense
- Konstruert grensepunkt
- Bolig
- Bustad m/leilighet
- Våningshus
- Større bustader
- Hytte/feriehus
- Garasje/uthus
- Industri/lager
- Andre bygg

Beliggenhet og høyder må oppfattes som orienterende.

Lindås kommune
Geodata avdeling

A-Grunnkart WMS.

Dato: 2016.08.02
Sign: SSO

G.nr. 182, b.nr. 14.

N

Målestokk
1:100