

LINDÅS KOMMUNE

Klassering 195/28

07.11.2013


Ark. saksnr. 2013/3477

Løper:

Saksh.

Tilgangskode

195/4

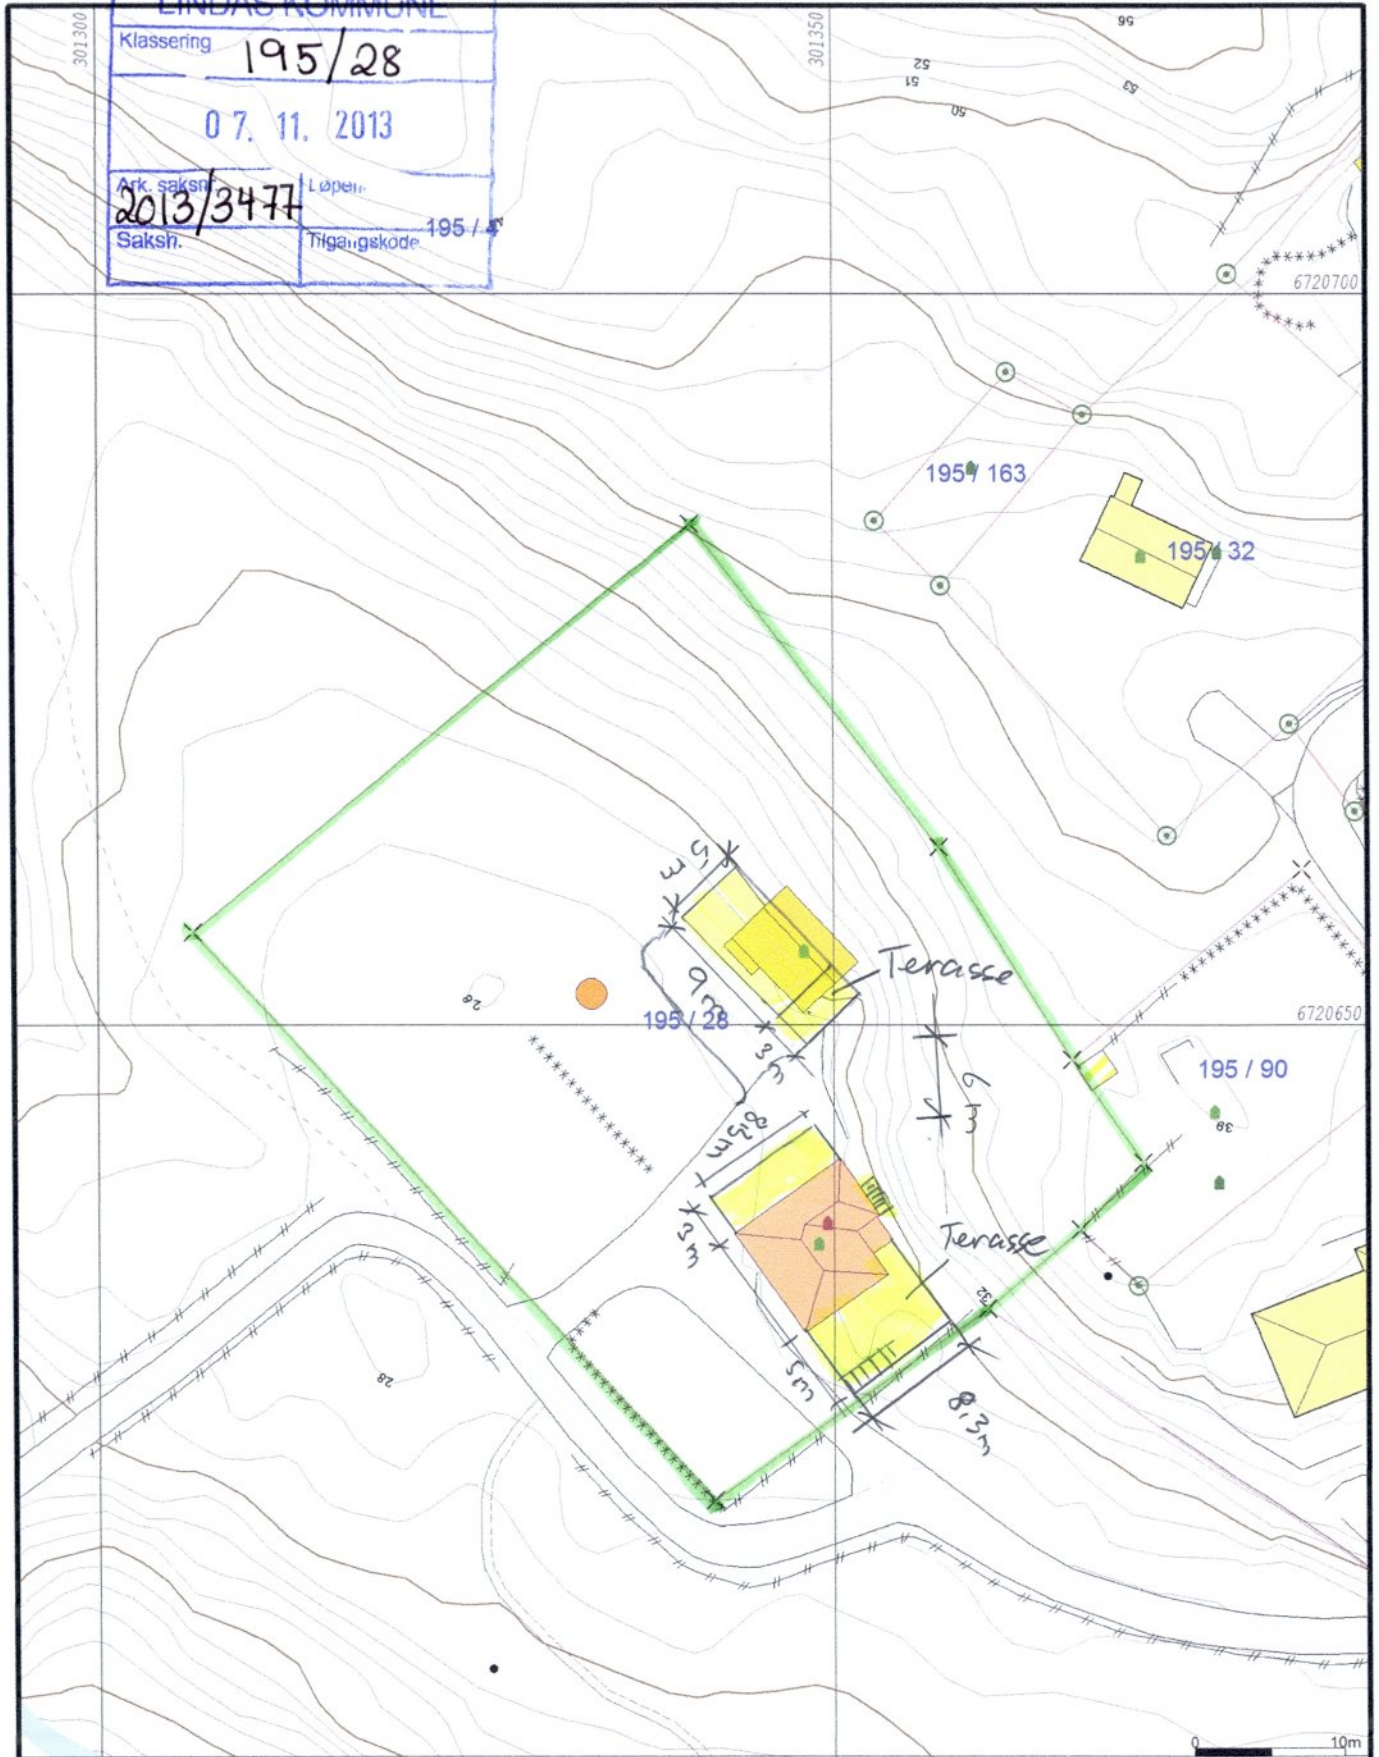

- | | |
|--------------------------|-----------------|
| — Målte Grenser | Større bustader |
| — Registrerte Grenser | Hytte/feriehus |
| — Udefinert grenser | Garasje/uthus |
| ⚓ Tenengmålte grense | Industri/lager |
| ⚓ Konstruert grensepunkt | Andre bygg |
| 🏠 Bolig | |
| 🏡 Bustad m/leilighet | |
| 🏠 Våningshus | |

Beliggenhet og høyder må oppfattes som orienterende.



Lindås kommune
Geodata avdeling

Dato: 2013.10.07
Sign: liei

Gnr 195 bnr 28



Målestokk
1:500