



PROFIL 01 - 01.

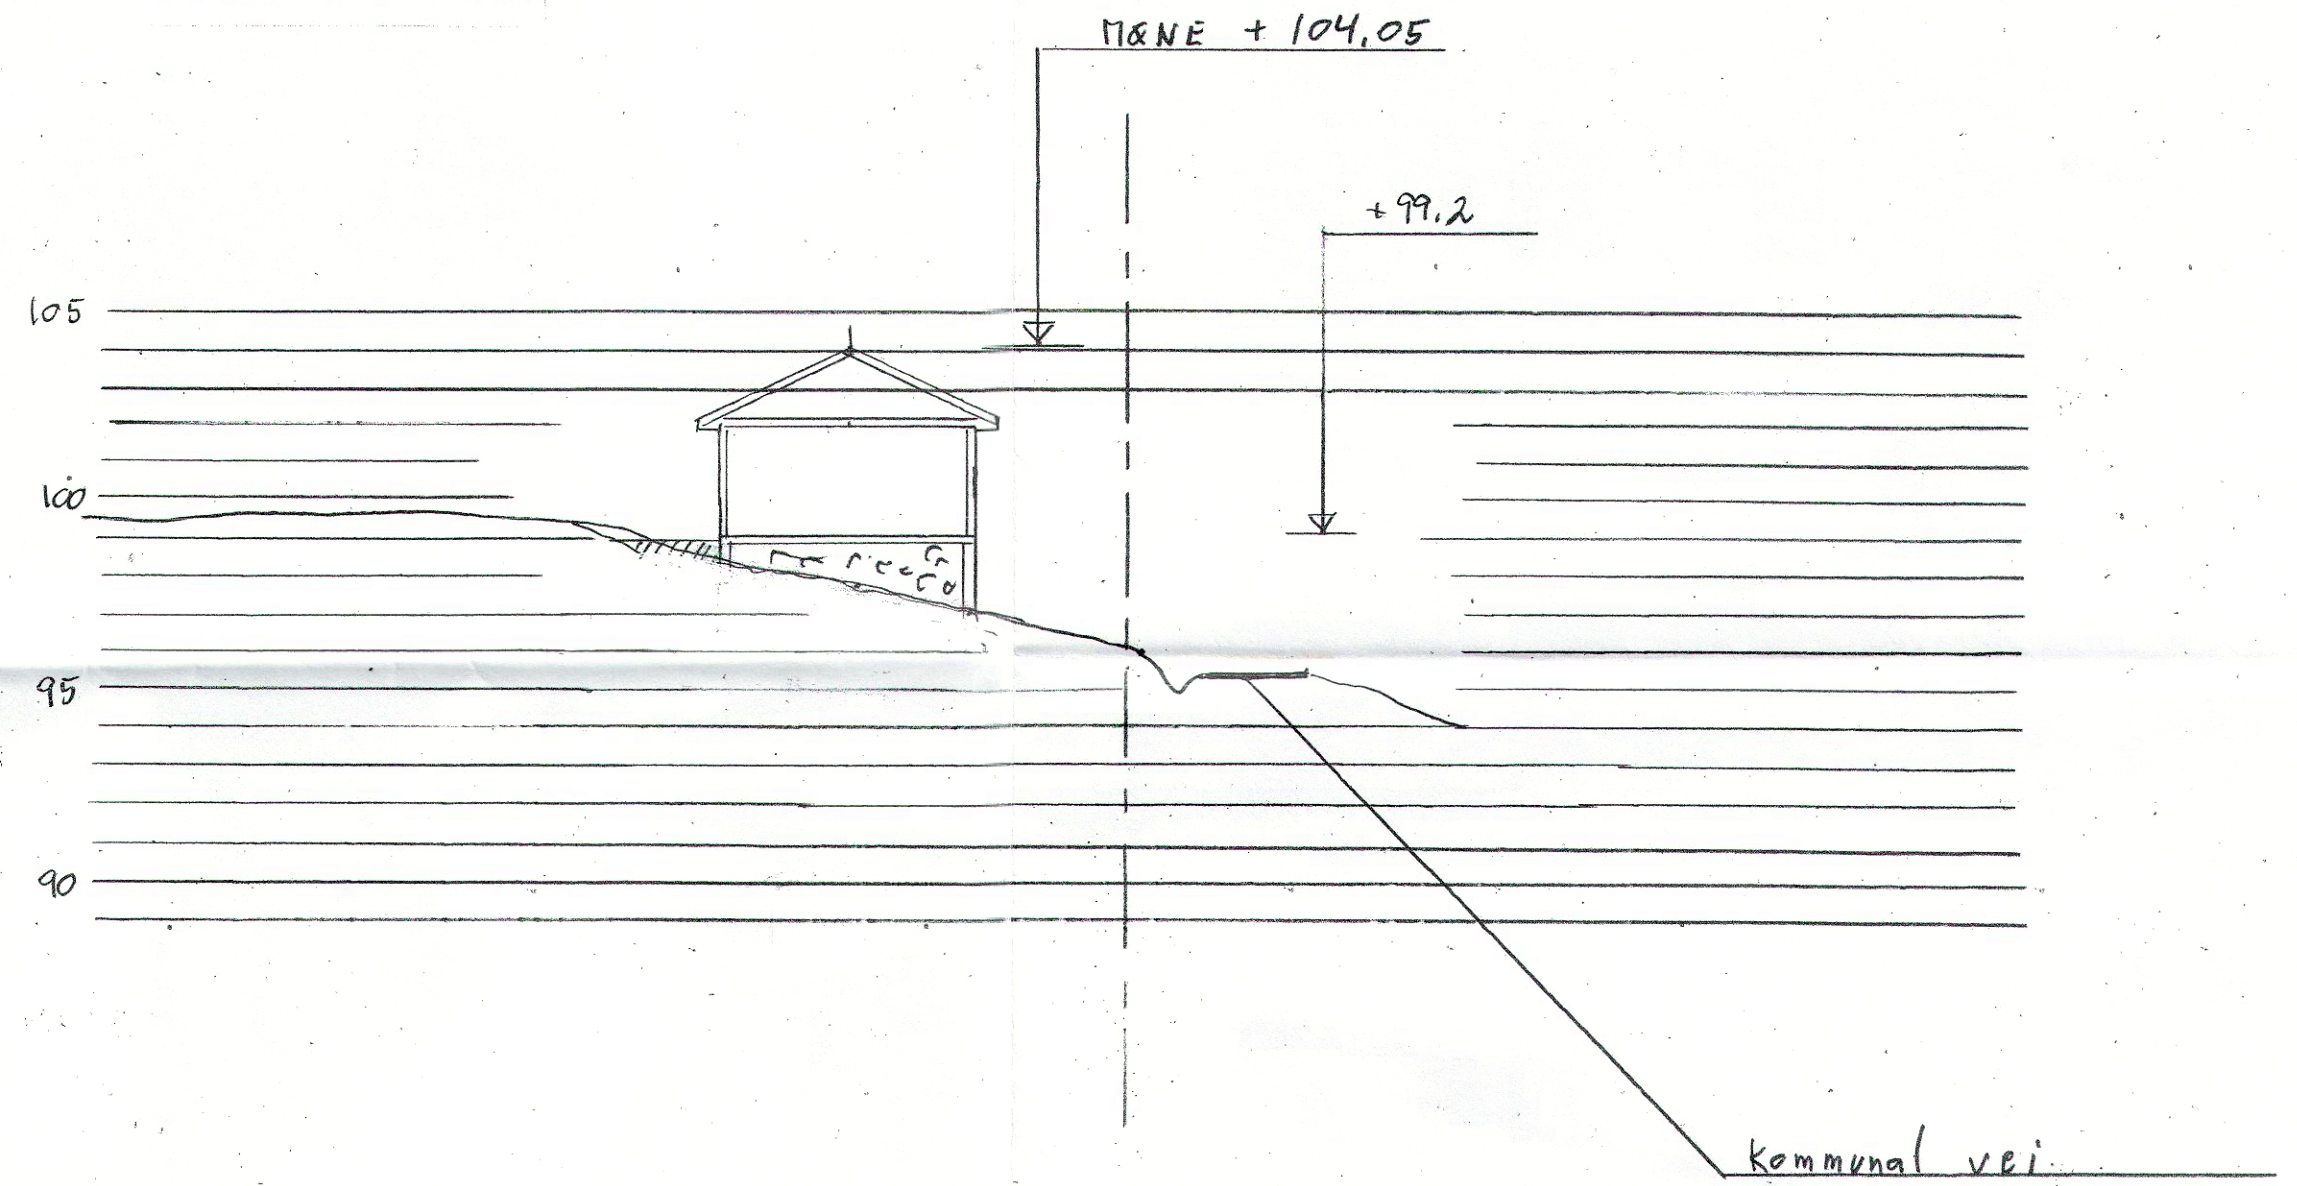

PROFIL 02 - 02.

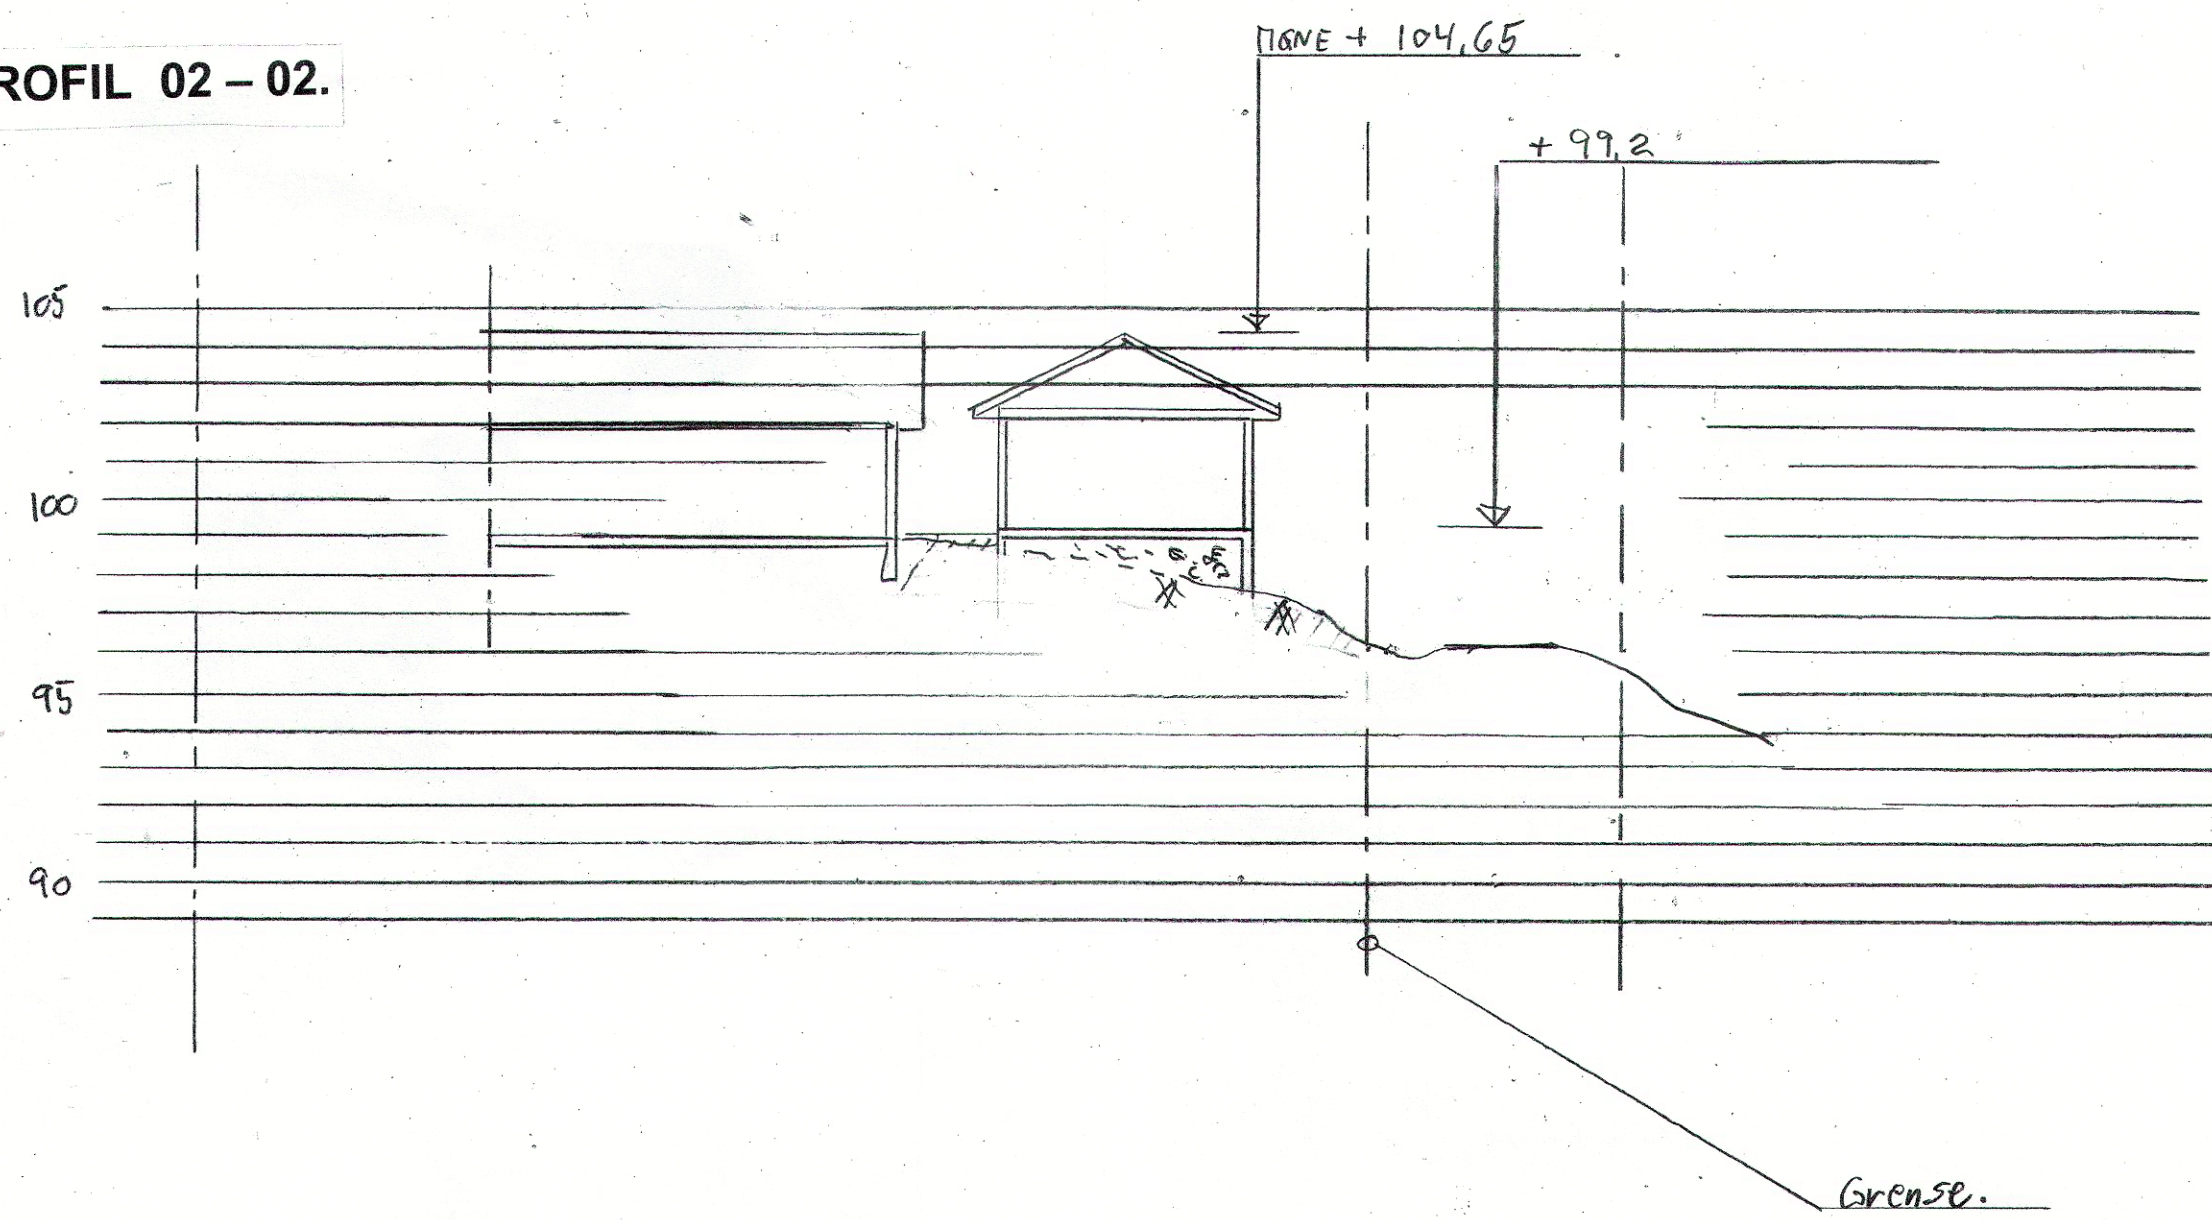

Rev. A 21.06.14 U. etg utg år.				[Signature]	
Tiltakshaver: Frode Gravdal, Eidaveien 598, 5993 OSTEREIDET					
Dato	Konstr./Tegnet	Godkjent	Målestokk	Eidaveien 598	
03.02.14	[Signature]		1:200		
PROFILER.				Erstatning for:	Erstattet av:
				Gnr/Bnr - 233/72 Lindås Kommune	
Henviisning:		Beregning:			