

Lindås kommune
Byggesak
Kvernhusmyrane 20
5914 ISDALSTØ
Att.: Siril T Sylta

LINDÅS KOMMUNE	
Klassering 137/565	
04. 11. 2013	
Ark.saknr. 2013/592	Løpenr.
Sakstr. LIS/SY	Tilgangskode

DERES REF: Sak 2013/592-gnr.137, bnr.565 | VÅR REF: Bent Stensaker
DOKUMENTKODE:
TILGJENGELIGHET: Åpen

Bergen, 31.10. 2013

GNR 137, BNR 565, IKENBERGET 25. SØKNAD OM DISPENSASJON FOR PLASSERING AV TILTAK NÆRMERE OFFENTLIG LEDNINGSNETT ENN 4 METER SAMT SUPPLERENDE ILLUSTRASJONER AV MURER.

Viser til tidligere innsendte søknad om tiltak med vedlegg datert 4.7.2013. Viser også til deres e-post av 11.9.2013 og til tidligere telefonsamtale.

På vegne av Merete og Børge Brundtland søkes det herved om godkjenning av eksisterende mur, oppført på gnr. 137, bnr 565, plassert nærmere enn 4 meter fra offentlig ledningsnett.

Forhold til offentlig ledningsnett

I kommunal veg, Ikenberget, ligger det i dag overvannsledning, vannledning og spillvannsledning. Overvannsledning ligger ca. 2 meter fra eksisterende mur mens avstand til spillvannsledning og vannledning varierer fra 3 til 4,5 meter.

For å bedre siktforholdene er det ønskelig at deler av mur oppført nærmest kommunal veg reduseres i høyde (se også vedlagte skisser). Plassering for øvrig blir som i dag.

Siktforhold og forslag til utbedring av disse er grundig gjennomgått i brev av 28. mai og 4. juli 2013.

Som nevnt i tidligere korrespondanse er muren oppført av tidligere eier. Murene har stått i 5-7 år og ved befaring konstaterer vi at murene er uten synlige forskyvninger, setninger eller sprekker. Drenasje ser også ut til å være ivaretatt på en god måte.

På denne bakgrunn søkes det om dispensasjon fra avstandsbestemmelsene for plassering av tiltak nærmere enn 4 meter.


Supplerende illustrasjoner

For å kunne få et bedre inntrykk av tiltaket har Lindås kommune etterlyst illustrasjoner som tiltaket. Vedlagt følger illustrasjoner som viser hvordan en ser for seg at muren langs Ikenberget skal reduseres i høyde for å gi bedre sikt for naboens utkjørsel. Vedlagt følger også snitt som viser ny og eksisterende situasjon på et punkt hvor muren reduseres i høyde med over en meter. Resten av muren vil bli redusert med 40-60 cm

Vi håper de innsendte illustrasjoner gir et tilfredsstillende bilde av tiltaket og ser fram til en snarlig tilbakemelding.

Med vennlig hilsen


for MULTICONSULT AS



Bent Stensaker


Vedlegg: illustrasjoner

Kopi til: Merete og Børge Brundtland

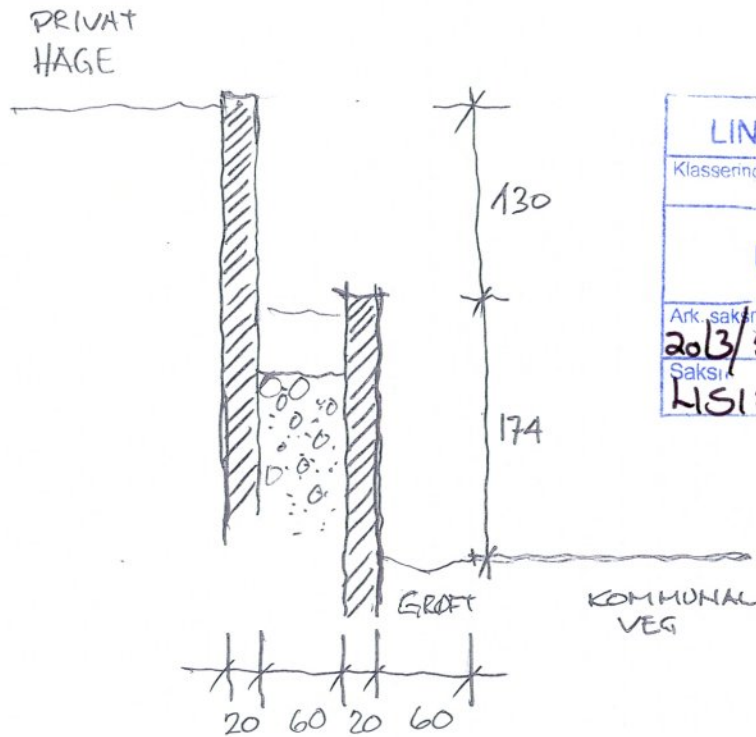


LINDÅS KOMMUNE	
Klassenumr. 137/565	
04. 11. 2013	
Ark. saknr. 2013/592	Løpenr.
Saksr. LS15Y	Tilgangskode

SNITT A-A - EKSISTERENDE SITUASJON

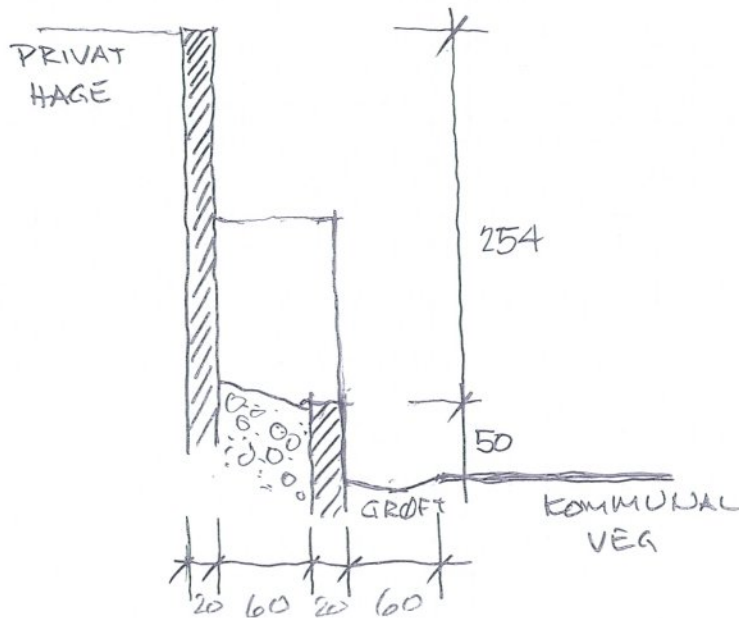

SNITT A-A - NY SITUASJON

MÅL 1:50

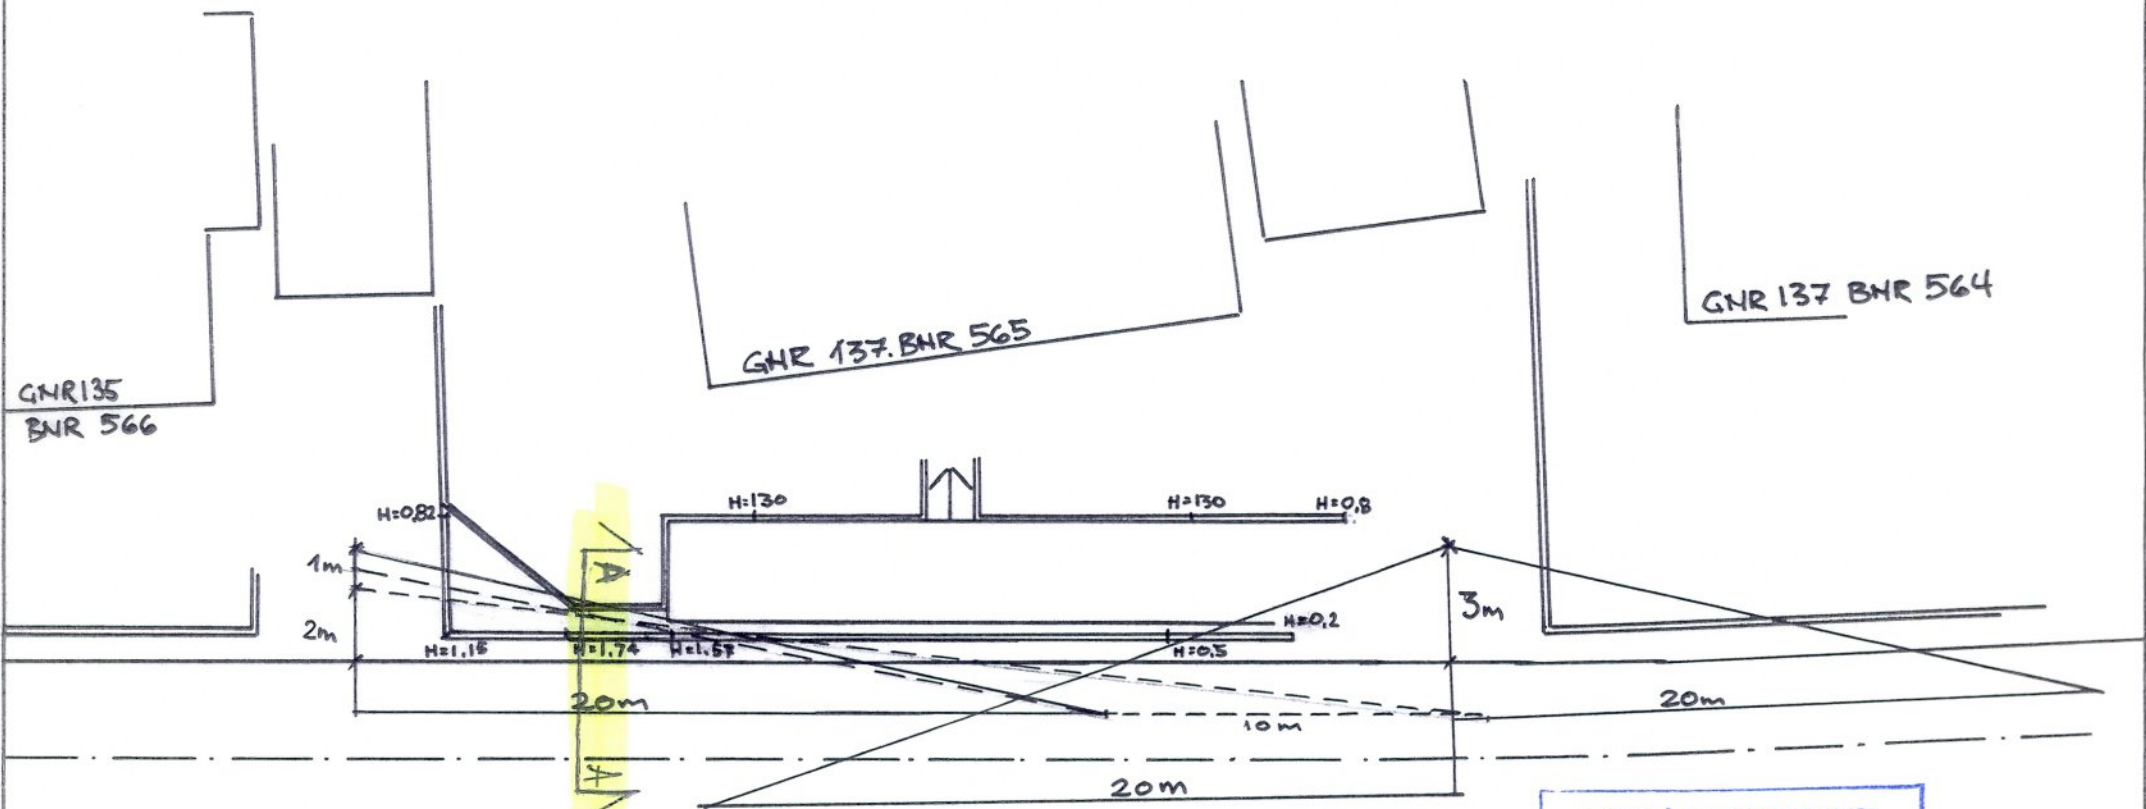


LINDÅS KOMMUNE	
Klassering	137/565
04. 11. 2013	
Ark. saknr	Løpenr.
203/592	
Saksr.	Tilgangskode
LSISY	

MERETE OG BØRGE BRUNDTLAND, IKENBERGET 25, GNR 137, BNR 565.
 SIKTFORHOLD /UTKJØRSEL. 29.5.2013.

VEDHEGG
 E1


1

LINDÅS KOMMUNE	
Klassering	132/565
04. 11. 2013	
Ark. saksnr.	Løpenr.
203/592	
Saksnr.	Tilgangskode
4515X	

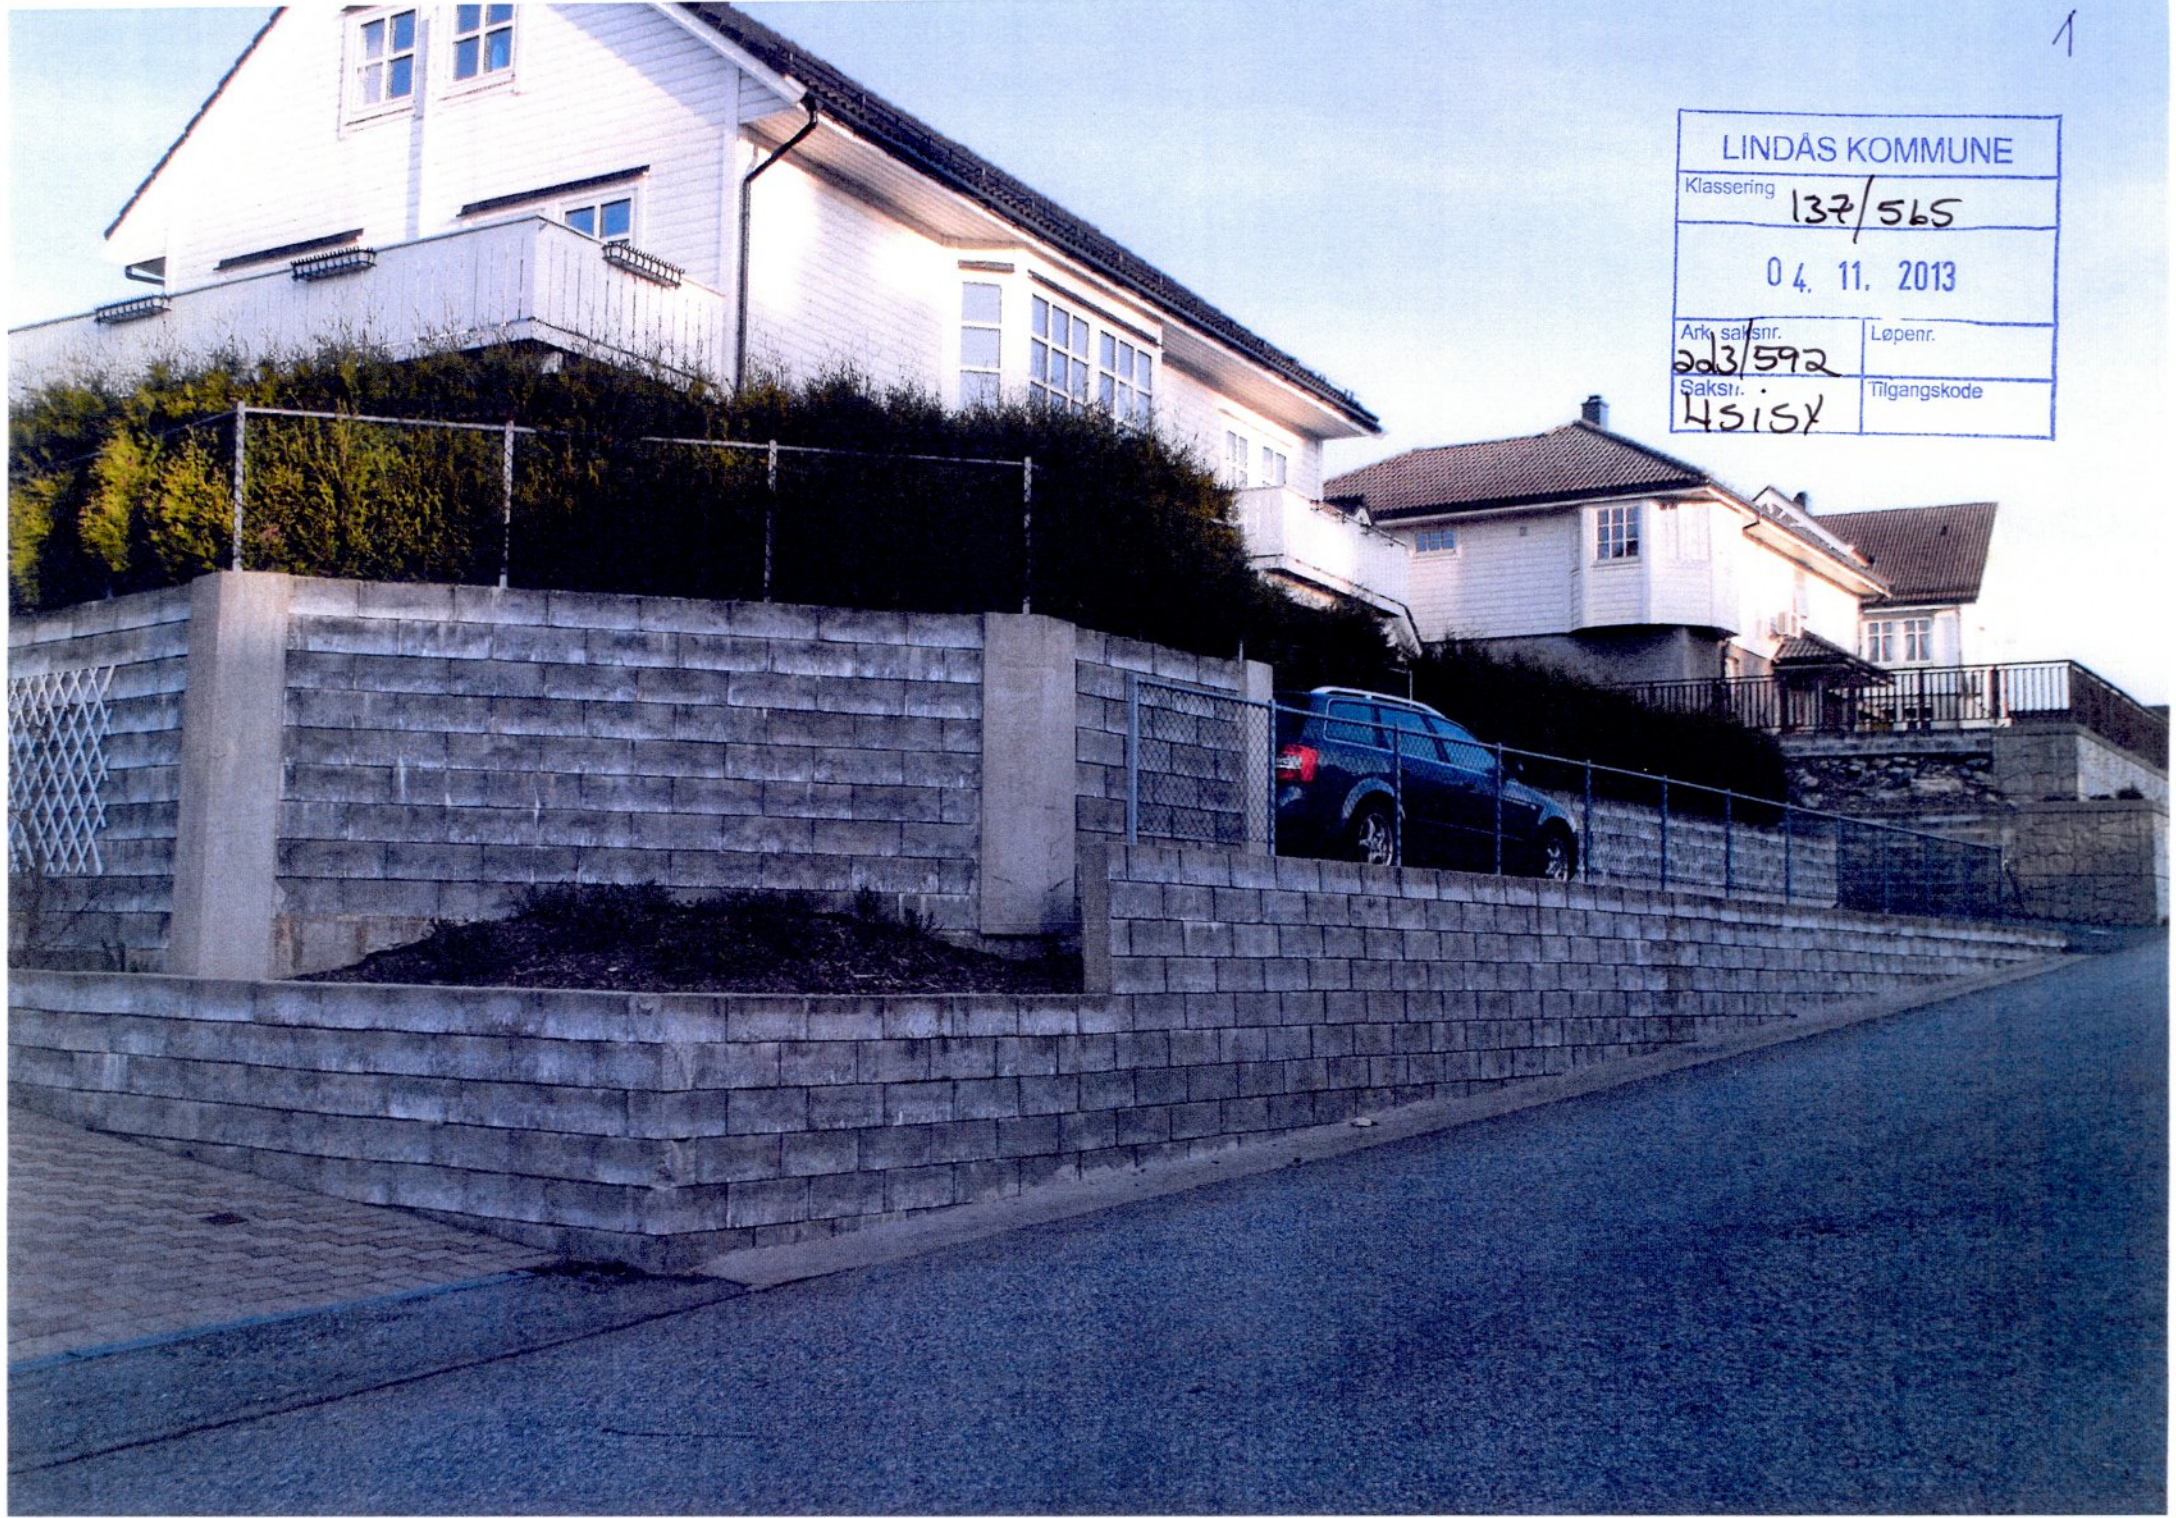

1a

LINDÅS KOMMUNE	
Klassering	137/565
04. 11. 2013	
Ark. saksnr	Løpenr.
2013/592	
Saksi	Tilgangskode
HS15Y	

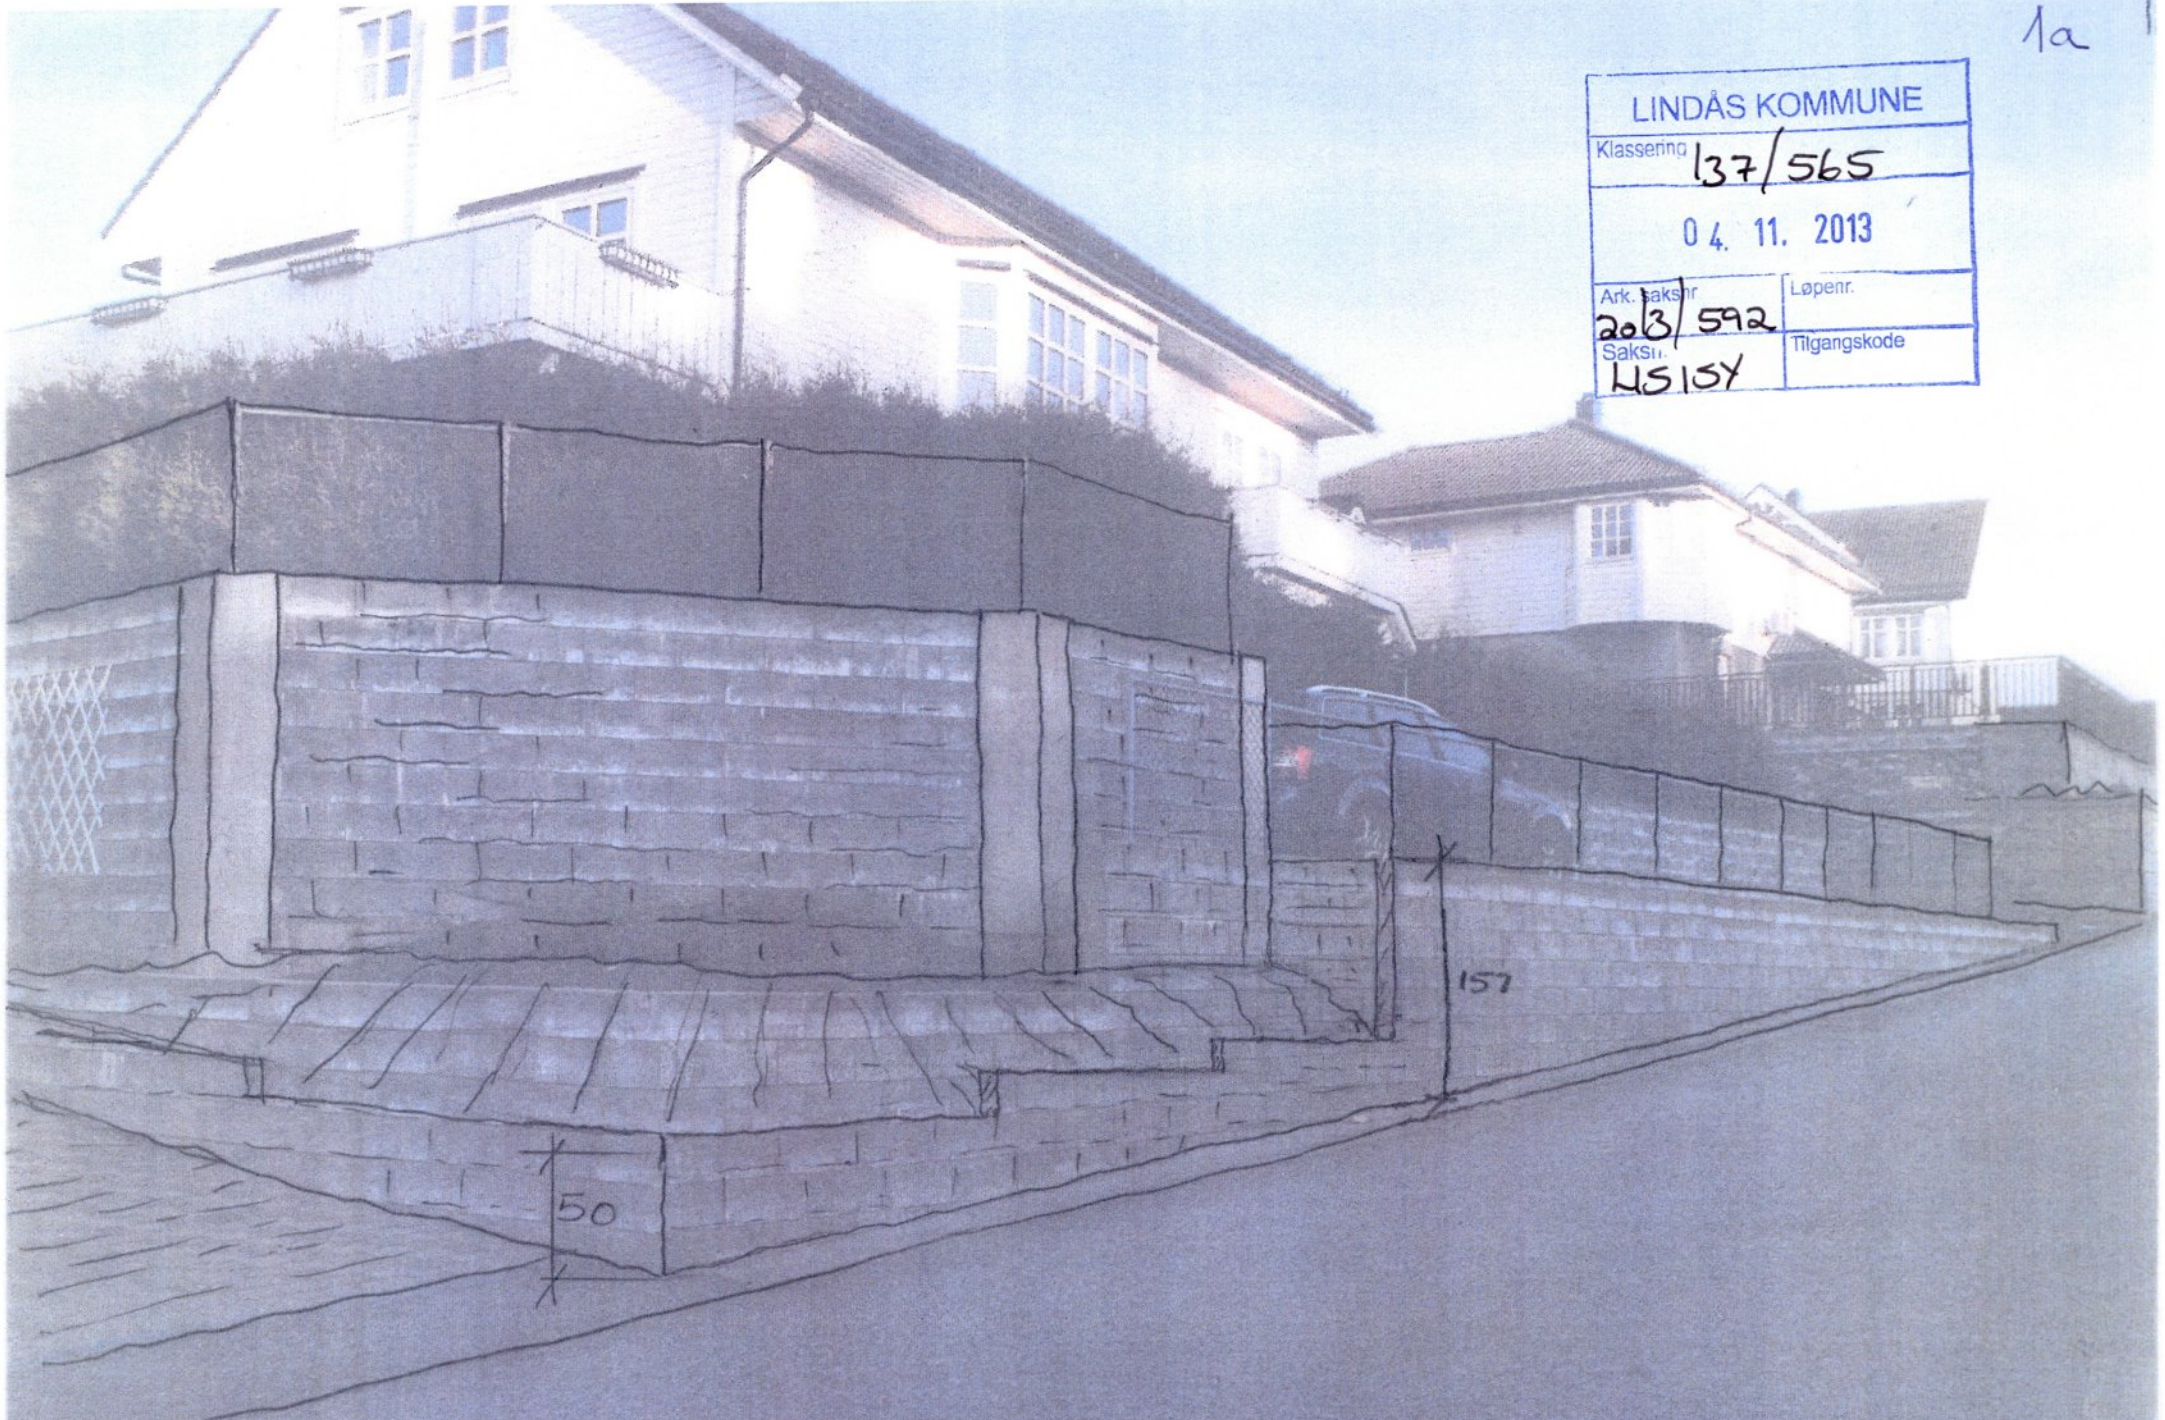


IKEH BERGET 25, GNR 137, BNR 137, NY SITUASJON

BERGEN
30-10-2013



LINDÅS KOMMUNE	
Klassering	137/565
04. 11. 2013	
Ark. saknr.	Løpenr.
2013/592	
Sakst.	Tilgangskode
L515Y	

2a

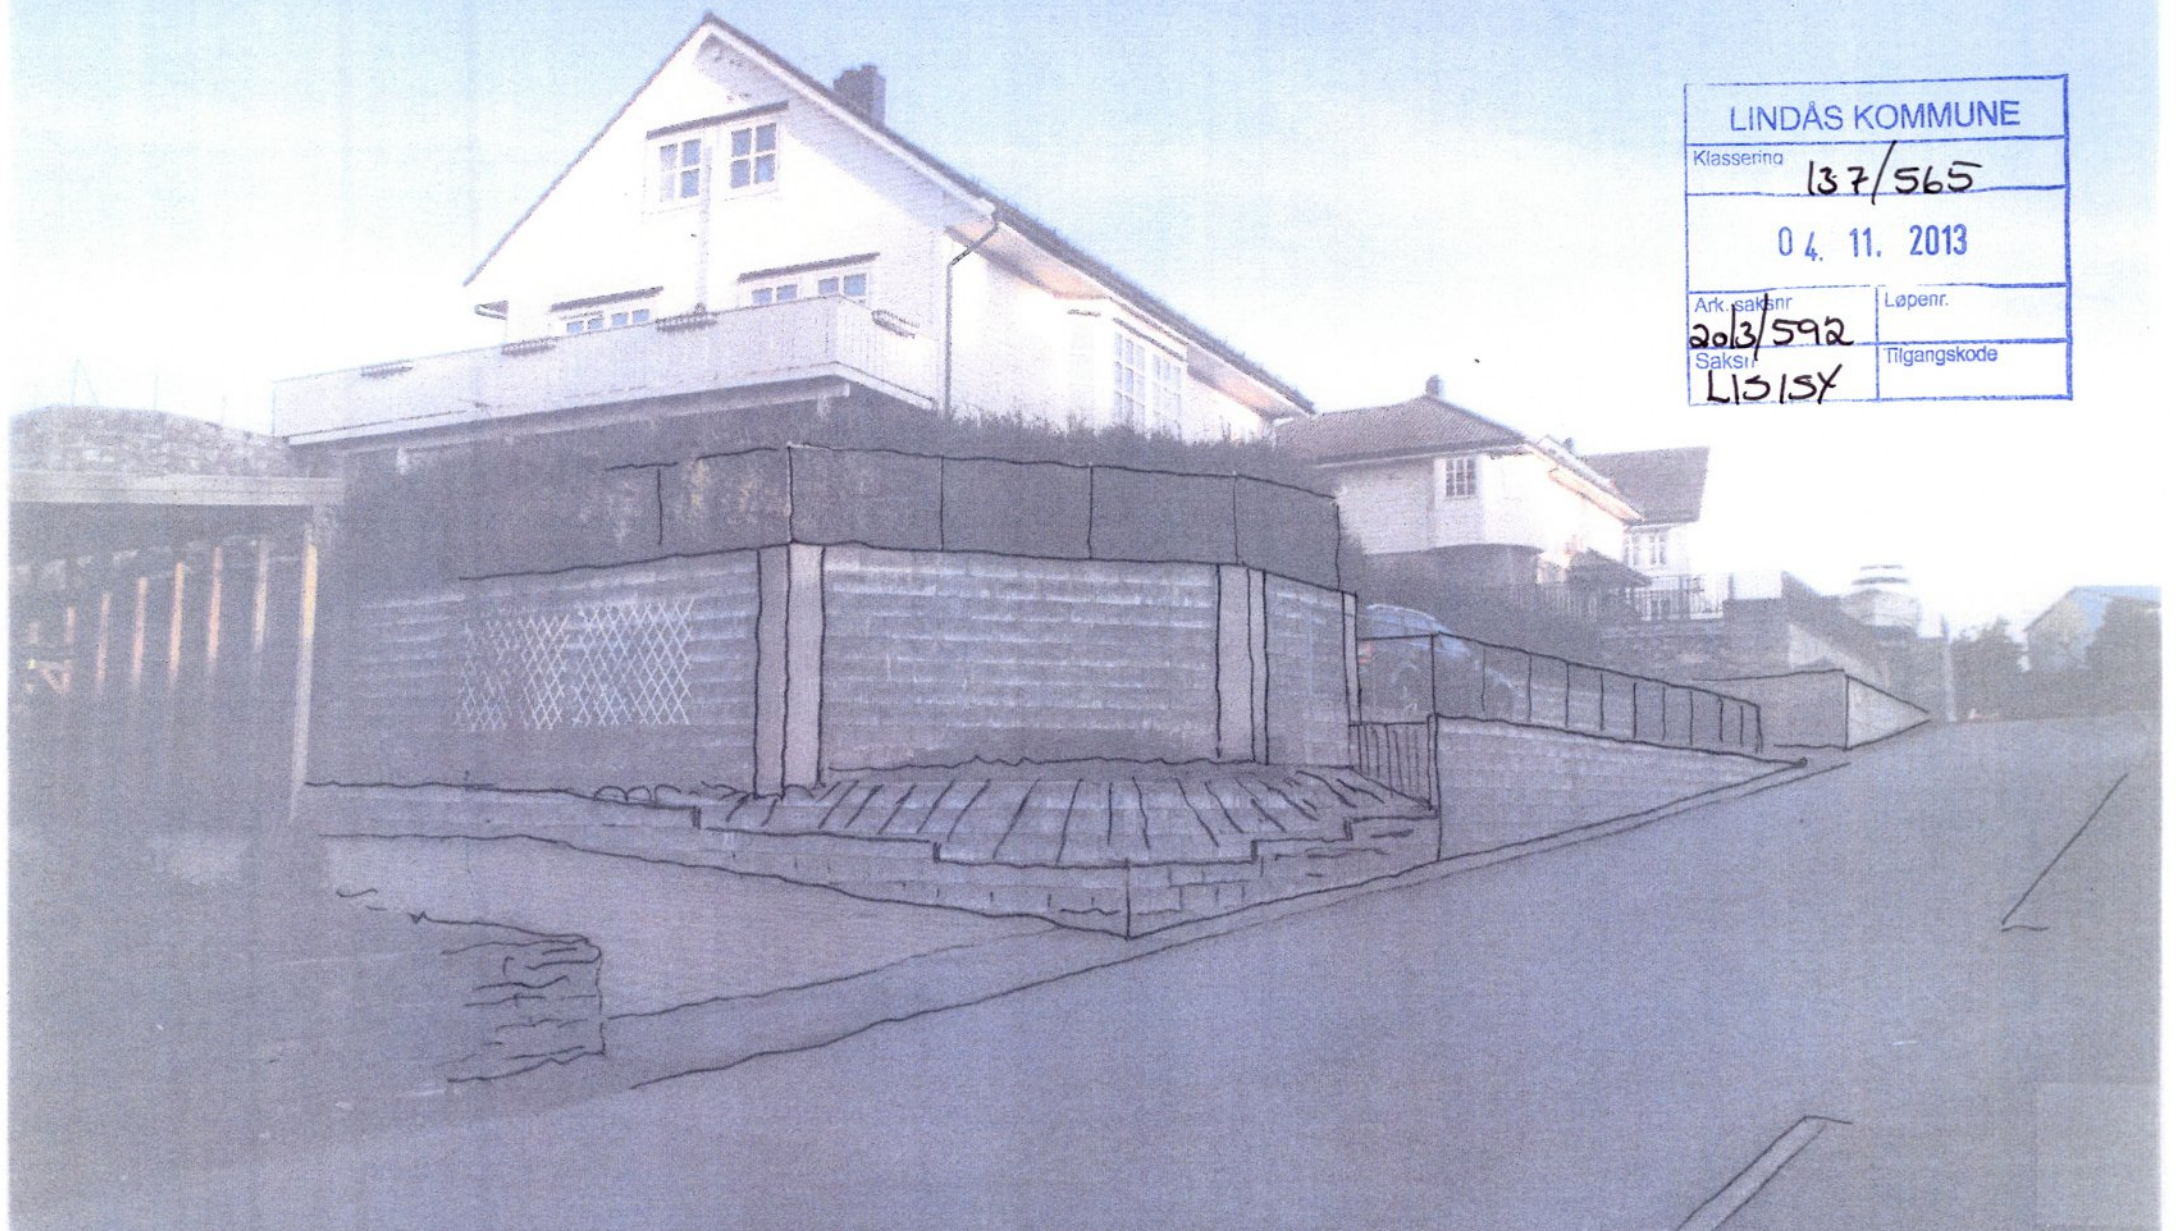

LINDÅS KOMMUNE	
Klassering	137/565
04. 11. 2013	
Ark. saknr	Løpenr.
2013/592	
Saksr	Tilgangskode
L1315X	

IKENBERGET 25, GNR 137, BNR 565, NY SITUASJON


BERGØY
30.10.2013

LINDÅS KOMMUNE	
Klassering	137/565
04. 11. 2013	
Ark.saksnr	Løpenr.
203/592	
Saksnr.	Tilgangskode
LISISY	



3a

LINDÅS KOMMUNE	
Klassering	137/565
04. 11. 2013	
Ark. saksnr	Løpenr.
203/592	
Saksnr	Tilgangskode
451SY.	

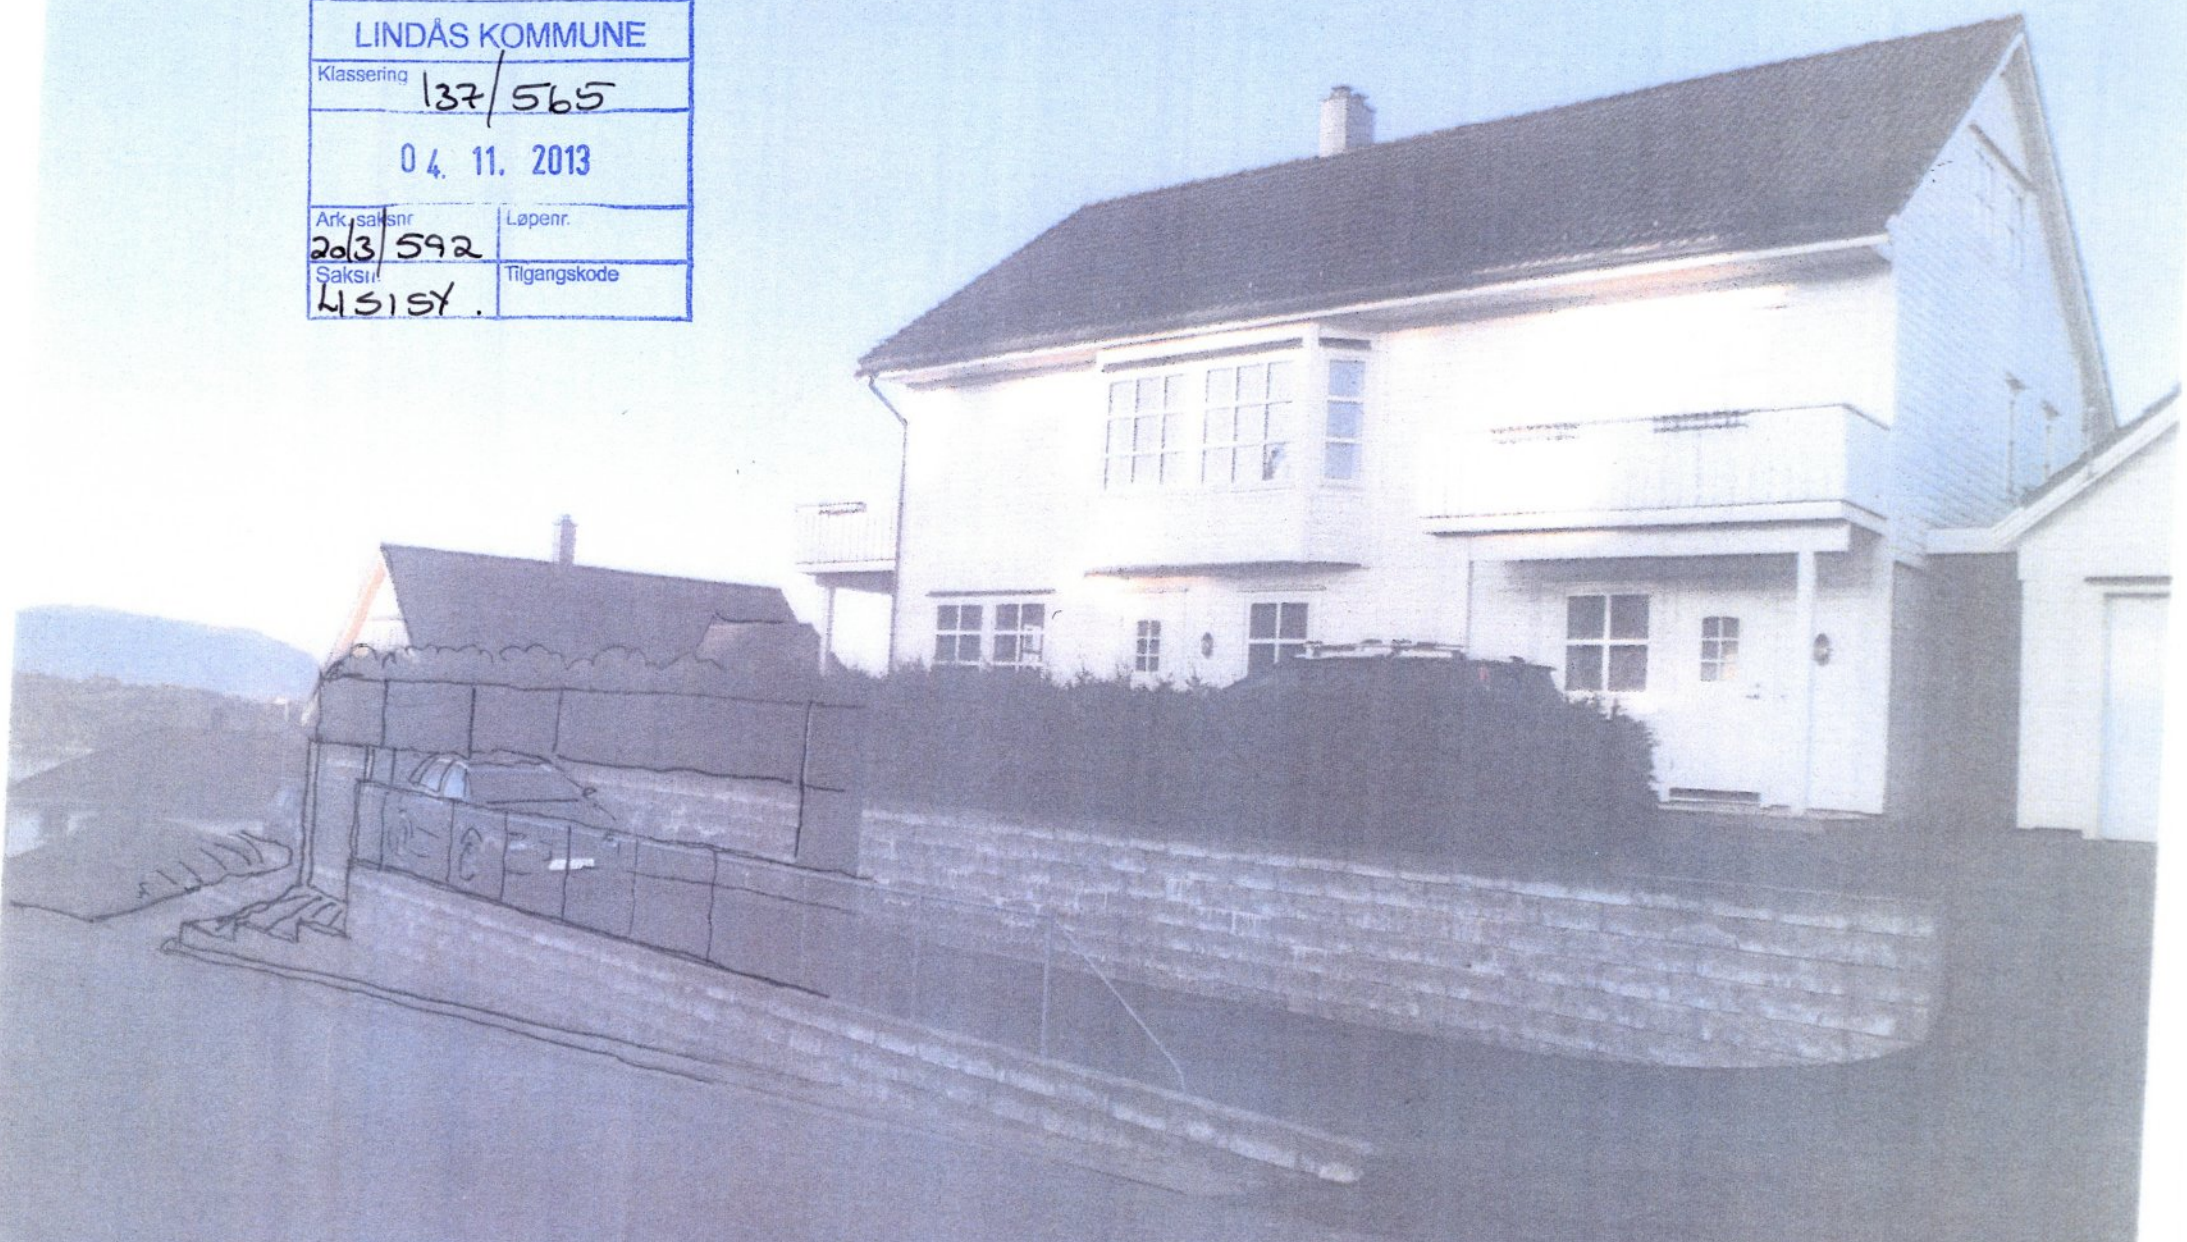

IKENBERGET 25, GNR 137 BNR 565, NY SITUASJON

BERGEN
30.10.2013