



For matrikkelenhet:

Kommune: 1263 - LINDÅS
Gårdsnummer: 92
Bruksnummer: 21

Utskriftsdato/klokkeslett: 07.09.2016 kl. 14:48
Produsert av: Einar Rydland
Attestert av: Lindås kommune

Matrikelført

07 SEPT 2016

Lindås kommune

Løpenr.: 1
Stønen i matrikkellovens § 3 d) er

Signatur:

Orientering om matrikelbrev

Matrikelbrevet er hjemlet i «Lov om eigedomsregistrering» (matrikkelova) av 17. juni 2005. Etter definisjonen i matrikkelovens § 3 d) er matrikelbrevet en attestert utskrift av matrikkelen som viser alle registrerte opplysninger om en matrikkelenhet ved oppgitt dato.

Om fullstendighet og nøyaktighet i matrikelbrevet

Matrikkelen ble etablert ved konvertering av data fra tidligere registre. Det kan variere hvor gode disse dataene er med hensyn på fullstendighet og nøyaktighet. I enkelte tilfeller kan grensepunkt og grenselinjer mangle helt eller delvis eller være feil registrert. Det kan også være feil og mangler ved registrert bygnings- og adresseinformasjon. Fullstendighet og stedfestingsnøyaktighet er generelt bedre innenfor enn utenfor tettbygd strøk. Vær oppmerksom på at for mange matrikkelenheter og bygg hefter usikkerhet ved arealet som oppgis.

For utfyllende informasjon: www.kartverket.no/matrikelbrev

Matrikkelenhet

Matrikkelenhetstype: Grunneiendom
Bruksnavn: "SMIHAUG" av Træland
Etableringsdato: 16.05.1960
Skyld: 0,01
Er tinglyst: Ja
Har festegrunner: Nei
Er seksjonert: Nei

Arealrapport

Tekst
Beregna areal for 92 / 21

Areal (m2) Kommentar
1 974,4

Eierforhold

Tinglyste eierforhold

Rolle	Status	Føds.d./org.nr	Navn	Bruksenhet	Adresse	Andel
Hjemmelshaver		170774	MØSTER TONY KRISTIAN	SKARET 5	5355 KNARREVIK	1 / 1

Forretninger

Forretningstype	Arsak til feilretting	Tinglysingsstatus	Tinglysingsstatusdato	Forretningsdato	Matrikkelføringsdato	Signatur
Annen forretningsstype			07.09.2016	07.09.2016	1263rye	1263rye
Oppmålingsforretning/grensejustering			07.09.2016	07.09.2016	1263rye	1263rye
		Rolle	Matrikkelenhet		Arealendring	
		Avgiver	1263 - 92/1		-44,6	
		Mottaker	1263 - 92/21		44,5	
Annen forretningsstype			07.09.2016	07.09.2016	1263rye	1263rye
Annen forretningsstype			07.09.2016	07.09.2016	1263rye	1263rye
Annen forretningsstype			07.09.2016	07.09.2016	1263rye	1263rye
Oppmålingsforretning			17.06.2010	17.06.2010	1263rye	1263rye
		Rolle	Matrikkelenhet		Arealendring	
		Mottaker	1263 - 92/37		11 901,8	

Skylddeling

16.05.1960

Rolle	Matrikkelenhet	Arealendring
Avgiver	1263 - 92/1	0
Mottaker	1263 - 92/21	0

Bygning og bygningssendring

Bygningsnr: 176 227 966

Løpenr:

Bygningssendringstype:

Bygningstype: Garasjeuthus anneks til bolig

Næringsgruppe:

Bygningssstatus: Tatt i bruk

Energikilder:

Bebygd areal:	0	Ant. boliger:	0	Datoer:	
Bruksareal bolig:	0	Ant. etasjer:	0	Rammetilatelse:	
BRA annet:	0	Vannforsyning:		Igangsettingstillatelse:	
Bruksareal totalt:	0	Avløp:		Tatt i bruk:	
Alternativt areal:	0	Har heis:	Nei	Midl. brukstillatelse:	
Alternativt areal 2:	0	Oppvarming:		Ferdigattest:	

Bruksenheter

Adresse

Bruksenhetsnummer	Bruksenhetstype	Bruksareal	Ant. rom	Kjøkkentilgang	Bad	WC	Matrikkelenhet
	Unummerert bruksenhet	0	0			0	92/21

Oversiktskart for 92 / 21

Målestokk 1:1 000
EUREF89 UTM Sone 32

6734450

6734400

6734350


293050

293000

293050


293100

293150

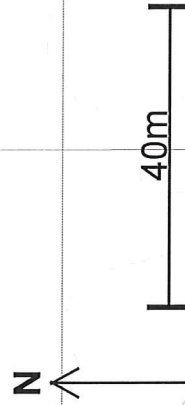

92 / 21

92 / 20

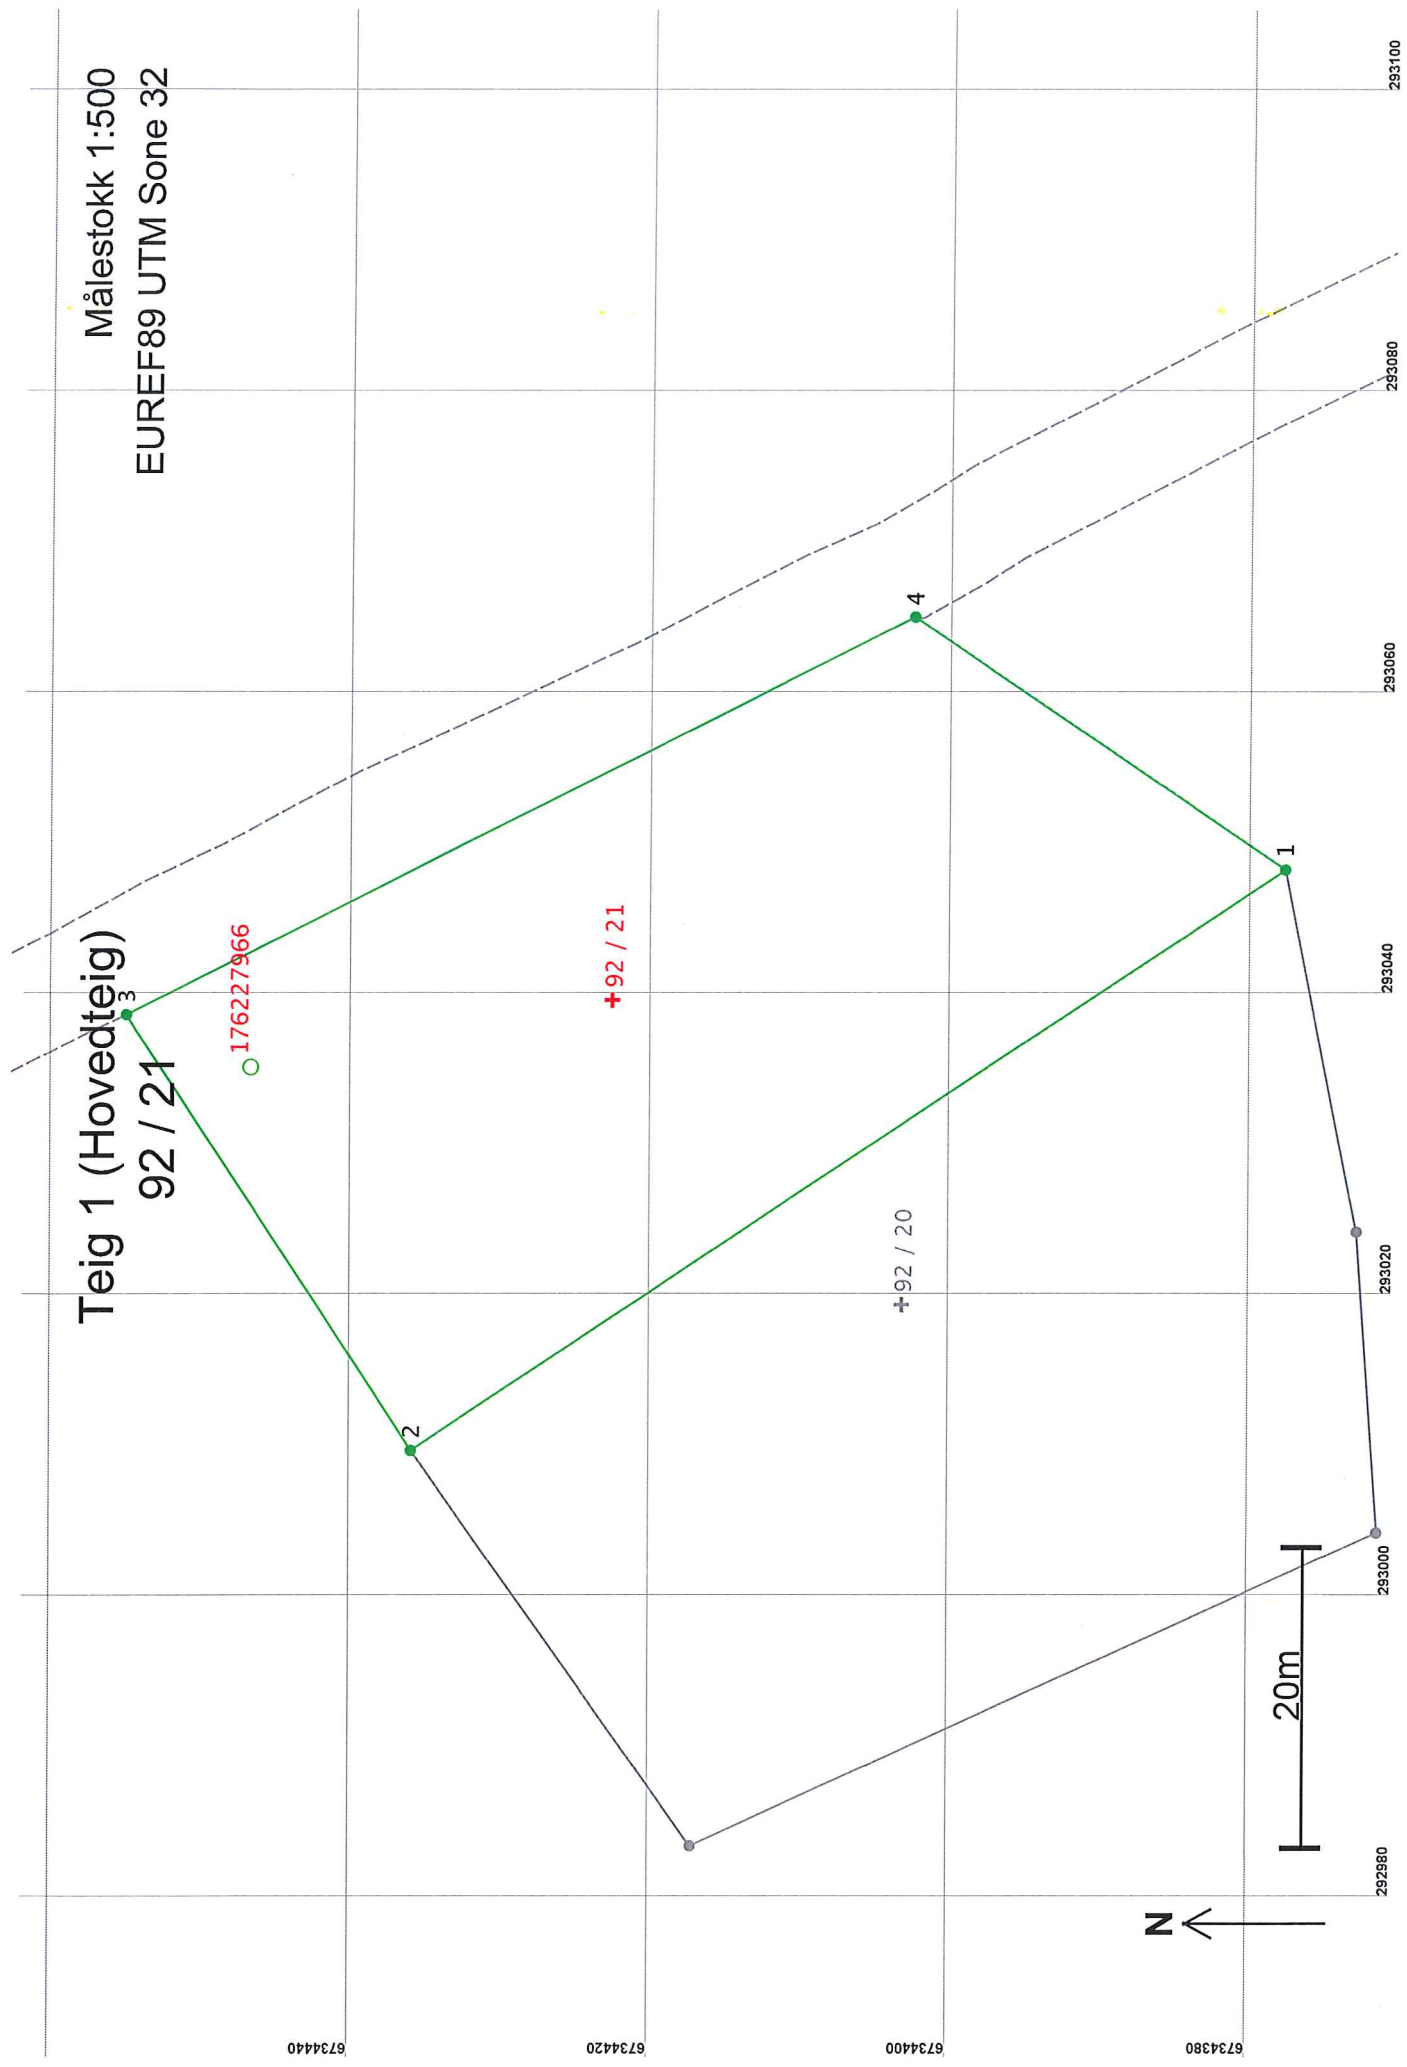

Areal og koordinater

Areal: 1 974,4

Arealmerknad:

Representasjonspunkt: Koordinatsystem: EUREF89 UTM Sone 32

Nord: 6734423

Øst: 293039

Grensepunkt / Grenselinje

Ytre avgrensing

Løpenr	Nord	Øst	Grensemerke nedsatt i / Lengde	Grensepunkttype / Hjelpelinjetype	Målemetode	Nøyaktighet	Radius
1	6734378,11	293048,08	Jord	Offentlig godkjent grensemerke	96 GPS kinematisk (Real time kinematic)	13	
			69,72	Ikke hjelpelinje			14
2	6734436,22	293009,56	Jord	Stein med kors og vitner	96 GPS kinematisk (Real time kinematic)	13	
			34,65	Ikke hjelpelinje			
3	6734455,29	293038,49	Jord	Stein eller røys	96 GPS kinematisk (Real time kinematic)	13	
			58,70	Ikke hjelpelinje			14
4	6734402,85	293064,88	Jordfast stein	Offentlig godkjent grensemerke	96 GPS kinematisk (Real time kinematic)	13	
			29,90	Ikke hjelpelinje			14