



TOMTEGRENSE

TOMTEGRENSE

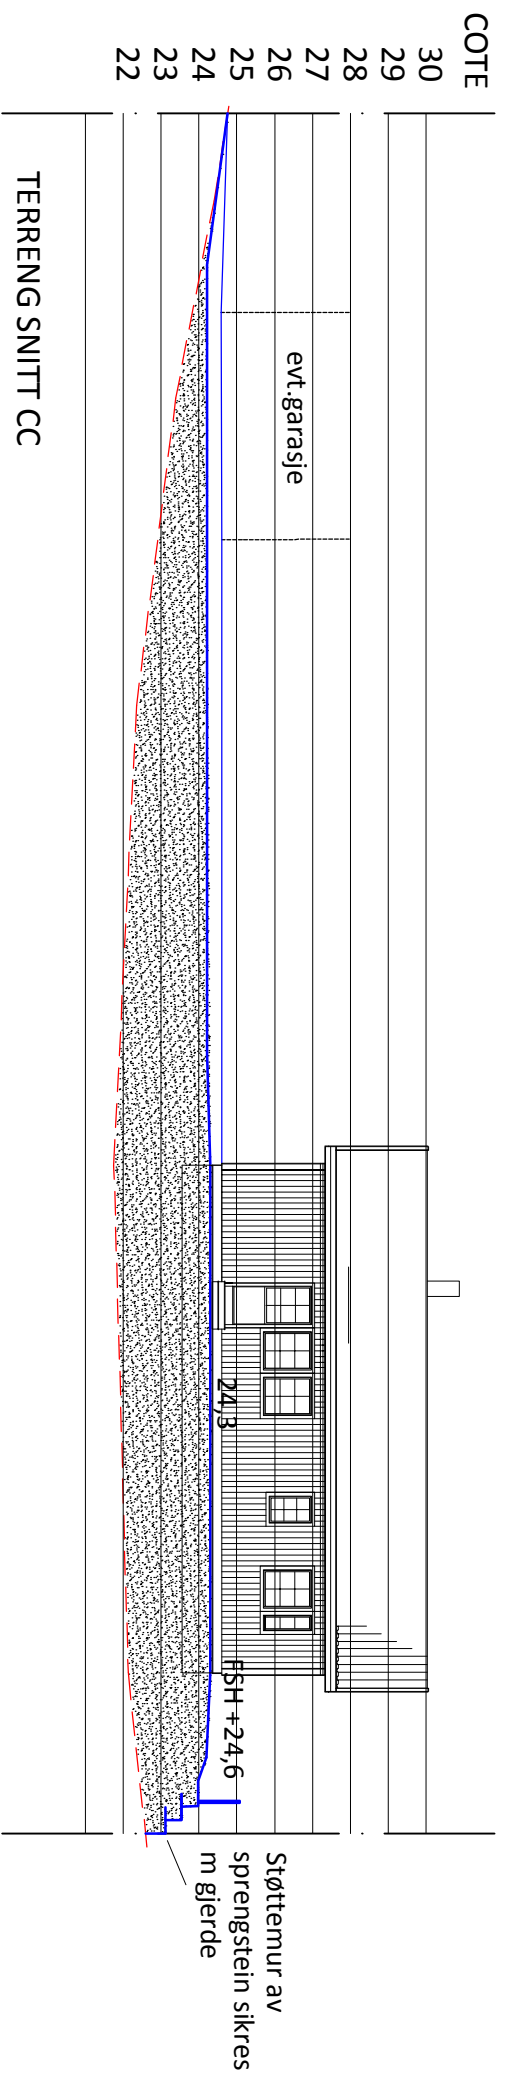

TOMTEGRENSE

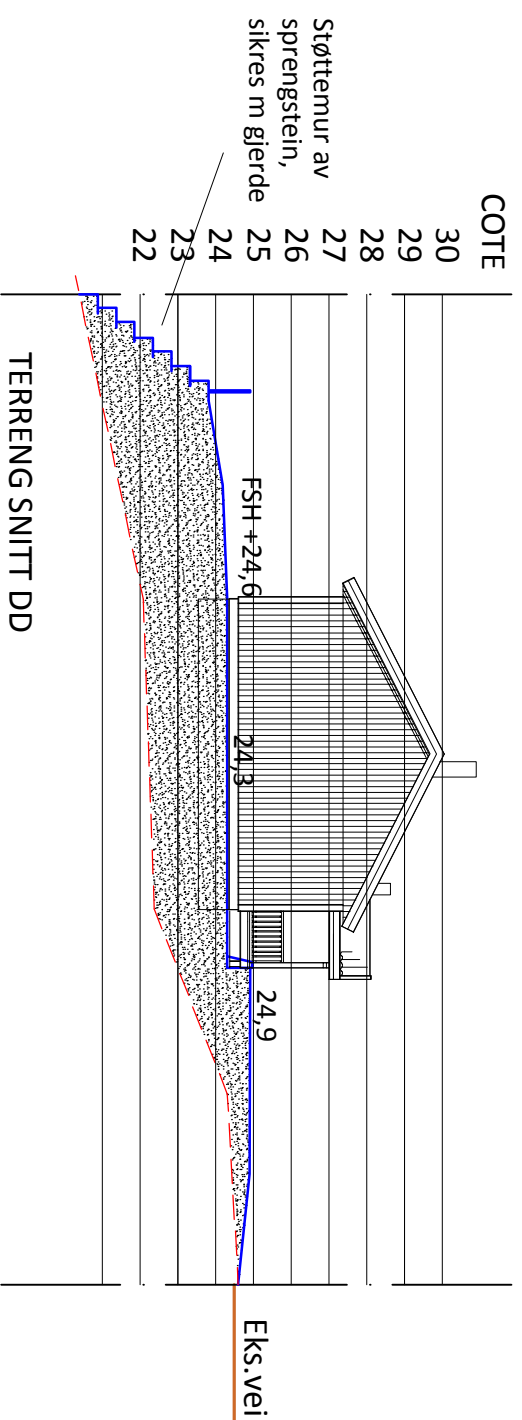

- - - EKS. TERRENG
— NYTT TERRENG

REV:

C - 05.09.16 - Endret høyder etter feil fra oppmåler (avvik 2m) - LH Kontroll: T.A.

B - 23.02.16 - Byttet hus type, endret hus og garasje plassering - LH

A - 18.12.15 - Senket og endret hus og garasje plassering - LH Kontroll: T.A.



HUVEDKONTOR:
STÅLVERKSVÄGEN, S-942 81 ÄLVSBY
TEL. 0929 - 162 00

KONTROLL: Tom A
DATO: 20.08.15
TEGN: Line H
DATO: 08.05.15

PROSJEKT: Eneboig NC 101R27 (BLÅMANN)

BYA: 94,8

MÅL: 1:200

BYGGHERR: Maria Teresa Nunes

BTA:

SAKSNR: 41355

BYGGEPLASS: Vabø

BRA:

TEGN.NR:

TEGNING: Terrengsnitt

KOMMUNE: LINDÅS