

Kommunens saksnr.

2013/2672



## Søknad om endring av gitt tillatelse eller godkjenning

etter plan- og bygningsloven (pbl) §§ 20-1 og 20-2

Berører endringen av tiltaket eksisterende eller fremtidige arbeidsplasser slik at det må innhentes nytt samtykke fra Arbeidstilsynet?  Ja  Nei

Hvis "ja" må slikt vedtak innhentes før igangsettingstillatelse kan gis. Byggblankett 5177 med vedlegg.

Søknaden gjelder							
Eiendom/ byggested	Gnr.	Bnr.	Festenr.	Seksjonsnr.	Bygningsnr.	Bolignr.	Kommune
	245	29					Lindås
	Adresse				Postnr.	Poststed	
	Kvamme				5993	OSTEREIDET	

Beskrivelse av endring(er)	
<input type="checkbox"/>	Endringer av ansvarsretter (ny ansvarsrett, skifte av ansvarsrett, avsluttet ansvarsrett)
<input type="checkbox"/>	Endring av ansvarlig søker, endring av tiltakshaver
<input checked="" type="checkbox"/>	Endring av tiltak (dispensasjoner, areal, plassering, formål, bruk, pbl §§ 20-1, 20-2)
<p>Flytte garasje 0,5m lenger vekk fra grense mot gbnr 245/23 og 28. Avstand til grense blir da 2,5m istadenfor 2,0m.</p>	

Vedlegg			
Nye vedlegg og tidligere vedlegg som endres	Gruppe	Nr. fra – til	Ikke relevant
Opplysninger om tiltakets ytre rammer og bygningsspesifikasjoner, byggblankett 5175	A	-	<input checked="" type="checkbox"/>
Dispensasjonssøknad (begrunnelse/vedtak) (pbl kap 19)	B	-	<input checked="" type="checkbox"/>
Nabovarsling (gjenpart/nabomerknader/kommentarer til nabomerknader)	C	1 – 2	<input type="checkbox"/>
Situasjonsplan, avkjøringsplan	D	1 – 1	<input type="checkbox"/>
Tegninger	E	-	<input checked="" type="checkbox"/>
Redegjørelser/kart	F	-	<input checked="" type="checkbox"/>
Søknader om ansvarsrett	G	-	<input checked="" type="checkbox"/>
Gjennomføringsplan	G	-	<input checked="" type="checkbox"/>
Boligspesifikasjon i matrikkelen	H	-	<input checked="" type="checkbox"/>
Uttalelser fra annen offentlig myndighet	I	-	<input checked="" type="checkbox"/>
Rekvisisjon av oppmålingsforretning	J	-	<input checked="" type="checkbox"/>
Andre vedlegg	Q	-	<input checked="" type="checkbox"/>

Underskrifter	
<b>Ansvarlig søker for tiltaket</b> (for tiltak etter pbl § 20-1)	<b>Tiltakshaver</b> (bare for tiltak uten ansvarlig søker etter pbl § 20-2)
Foretak	Navn Turid Stusdal og André Corneliussen
Kontaktperson	Kontaktperson André Corneliussen
E-post	E-post andre.corneliussen@gmail.com
Dato	Dato 05.05.2014
Underskrift	Underskrift <i>André Corneliussen</i>
Gjentas med blokkbokstaver	Gjentas med blokkbokstaver ANDRÉ CORNELIUSSSEN

Vedlegg nr.  
C - 1



## Opplysninger gitt i nabovarsel sendes kommunen sammen med søknaden

(Gjenpart av nabovarsel)

plan- og bygningsloven av 27. juni 2008 nr. 71 § 21-3

Tiltak på eiendommen:							
Gnr.	Bnr.	Festnr.	Seksjonsnr.	Eiendommens adresse	Postnr.	Poststed	
245	29			Kvamme	5993	OSTEREIDET	
Eier/fester				Kommune			
Turid Stusdal og André Corneliussen				Lindås			

Det varsles herved om							
<input type="checkbox"/> Nybygg	<input type="checkbox"/> Anlegg	<input type="checkbox"/> Endring av fasade	<input type="checkbox"/> Riving				
<input type="checkbox"/> Påbygg/tilbygg	<input type="checkbox"/> Skilt/reklame	<input type="checkbox"/> Innhegning mot veg	<input type="checkbox"/> Bruksendring				
<input type="checkbox"/> Midlertidig bygning, konstruksjon eller anlegg	<input type="checkbox"/> Antennesystem	<input type="checkbox"/> Oppretting/ending av matrikkelenhet (eiendomsdeling) eller bortfeste	<input checked="" type="checkbox"/> Annet				

Dispensasjon etter plan- og bygningsloven kapittel 19							
<input type="checkbox"/> Plan- og bygningsloven med forskrifter	<input type="checkbox"/> Kommunale vedtekter	<input type="checkbox"/> Arealplaner	<input type="checkbox"/> Vegloven				
							Vedlegg nr. B -

Arealdisponering							
Sett kryss for gjeldende plan							
<input checked="" type="checkbox"/> Arealdel av kommuneplan	<input type="checkbox"/> Reguleringsplan	<input type="checkbox"/> Bebyggelsesplan					
Navn på plan							
Kommuneplan 2011-23							

Beskriv nærmere hva nabovarslet gjelder							
Flytte garasje 0,5m lenger vekk fra grense mot gbnr 245/23 og 28. Avstand til grense blir da 2,5m istadenfor 2,0m.							
							Vedlegg nr. Q -

Spørsmål vedrørende nabovarsel rettes til							
Foretak/tiltakshaver							
André Corneliussen							
Kontaktperson, navn				E-post	Telefon	Mobil	
André Corneliussen				andre.corneliussen@gmail.com		48023063	
Søknaden kan ses på hjemmeside: (ikke obligatorisk)							

Merknader sendes til							
Eventuelle merknader skal være mottatt innen 2 uker etter at dette varsel er sendt. Ansvarlig søker/tiltakshaver skal sammen med søknad sende innkomne merknader og redegjøre for ev. endringer.							
Navn				Postadresse			
André Corneliussen				Sognevegen 165			
Postnr.		Poststed		E-post			
5994		Vikanes		andre.corneliussen@gmail.com			

Følgende vedlegg er sendt med nabovarselet							
Beskrivelse av vedlegg	Gruppe	Nr. fra - til					Ikke relevant
Dispensasjonssøknad/vedtak	B	—					<input checked="" type="checkbox"/>
Situasjonsplan	D	1 — 1					<input type="checkbox"/>
Tegninger snitt, fasade	E	—					<input checked="" type="checkbox"/>
Andre vedlegg	Q	—					<input checked="" type="checkbox"/>

Underskrift							
Tilsvarende opplysninger med vedlegg er sendt i nabovarsel til berørte naboer og gjenboere. Mottagere av nabovarsel fremgår av kvittering for nabovarsel.							
Sted		Dato		Underskrift ansvarlig søker eller tiltakshaver			
Vikanes		05.05.2014		<i>André Corneliussen</i>			
				Gjentas med blokkbokstaver			
				ANDRE CORNELIUSSSEN			

## Kvittering for nabovarsel sendes kommunen sammen med søknaden

**Nabovarsel kan enten sendes som rekommandert sending eller overleveres personlig mot kvittering. Ved personlig overlevering vil signatur gjelde som bekreftelse på at varslet er mottatt. Det kan også signeres på at man gir samtykke til tiltaket.**

Tiltaket gjelder							
Eiendom/ byggsted	Gnr.	Bnr.	Festenr.	Seksjonsnr.	Bygningsnr.	Bolignr.	Kommune
	245	29					Lindås
	Adresse				Postnr.	Poststed	
	Kvamme				5993	OSTEREIDET	

Følgende naboer har mottatt eller fått rek. sending av vedlagte nabovarsel med tilhørende vedlegg:

Nabo-/gjenboereiendom				Eier/fester av nabo-/gjenboereiendom			
Gnr.	Bnr.	Festenr.	Seksjonsnr.	Eiers/festers navn			
245	3			Kristine og Øystein Hella Holsen			
Adresse				Adresse			
Stranda 66				Stranda 66			
Postnr.	Poststed			Postnr.	Poststed		Poststedets reg.nr.
5993	OSTEREIDET			5993	OSTEREIDET		
Personlig kvittering for	Dato	Sign.		Personlig kvittering for	Dato	Sign.	
<input type="checkbox"/> mottatt varsel				<input type="checkbox"/> samtykke til tiltaket			

Denne del klistres på kvittering RR 1279 0799 8 NO

Nabo-/gjenboereiendom				Eier/fester av nabo-/gjenboereiendom			
Gnr.	Bnr.	Festenr.	Seksjonsnr.	Eiers/festers navn			
245	23 og 28			Helga Marit Bjørge Færø			
Adresse				Adresse			
Stranda 164				Stranda 164			
Postnr.	Poststed			Postnr.	Poststed		Poststedets reg.nr.
5993	OSTEREIDET			5993	OSTEREIDET		
Personlig kvittering for	Dato	Sign.		Personlig kvittering for	Dato	Sign.	
<input type="checkbox"/> mottatt varsel				<input type="checkbox"/> samtykke til tiltaket			

Denne del klistres på kvittering RR 1279 0796 7 NO

Nabo-/gjenboereiendom				Eier/fester av nabo-/gjenboereiendom			
Gnr.	Bnr.	Festenr.	Seksjonsnr.	Eiers/festers navn			
245	34			Ragnar Emil Ludvigsen			
Adresse				Adresse			
Kvamme, Stranda				Reitvollveien 9			
Postnr.	Poststed			Postnr.	Poststed		Poststedets reg.nr.
5993	OSTEREIDET			8206	FAUSKE		
Personlig kvittering for	Dato	Sign.		Personlig kvittering for	Dato	Sign.	
<input type="checkbox"/> mottatt varsel				<input type="checkbox"/> samtykke til tiltaket			

Denne del klistres på kvittering RR 1279 0798 4 NO

Nabo-/gjenboereiendom				Eier/fester av nabo-/gjenboereiendom			
Gnr.	Bnr.	Festenr.	Seksjonsnr.	Eiers/festers navn			
Adresse				Adresse			
Postnr.	Poststed			Postnr.	Poststed		Poststedets reg.nr.
Personlig kvittering for	Dato	Sign.		Personlig kvittering for	Dato	Sign.	
<input type="checkbox"/> mottatt varsel				<input type="checkbox"/> samtykke til tiltaket			

Nabo-/gjenboereiendom				Eier/fester av nabo-/gjenboereiendom			
Gnr.	Bnr.	Festenr.	Seksjonsnr.	Eiers/festers navn			
Adresse				Adresse			
Postnr.	Poststed			Postnr.	Poststed		Poststedets reg.nr.
Personlig kvittering for	Dato	Sign.		Personlig kvittering for	Dato	Sign.	
<input type="checkbox"/> mottatt varsel				<input type="checkbox"/> samtykke til tiltaket			

Det er per dags dato innlevert rekommandert sending til ovennevnte adressater.


Samlet antall sendinger: 3

Sign. *Ø.P.H.P.*

*12/489*

Dato: *05.05.14*

D1

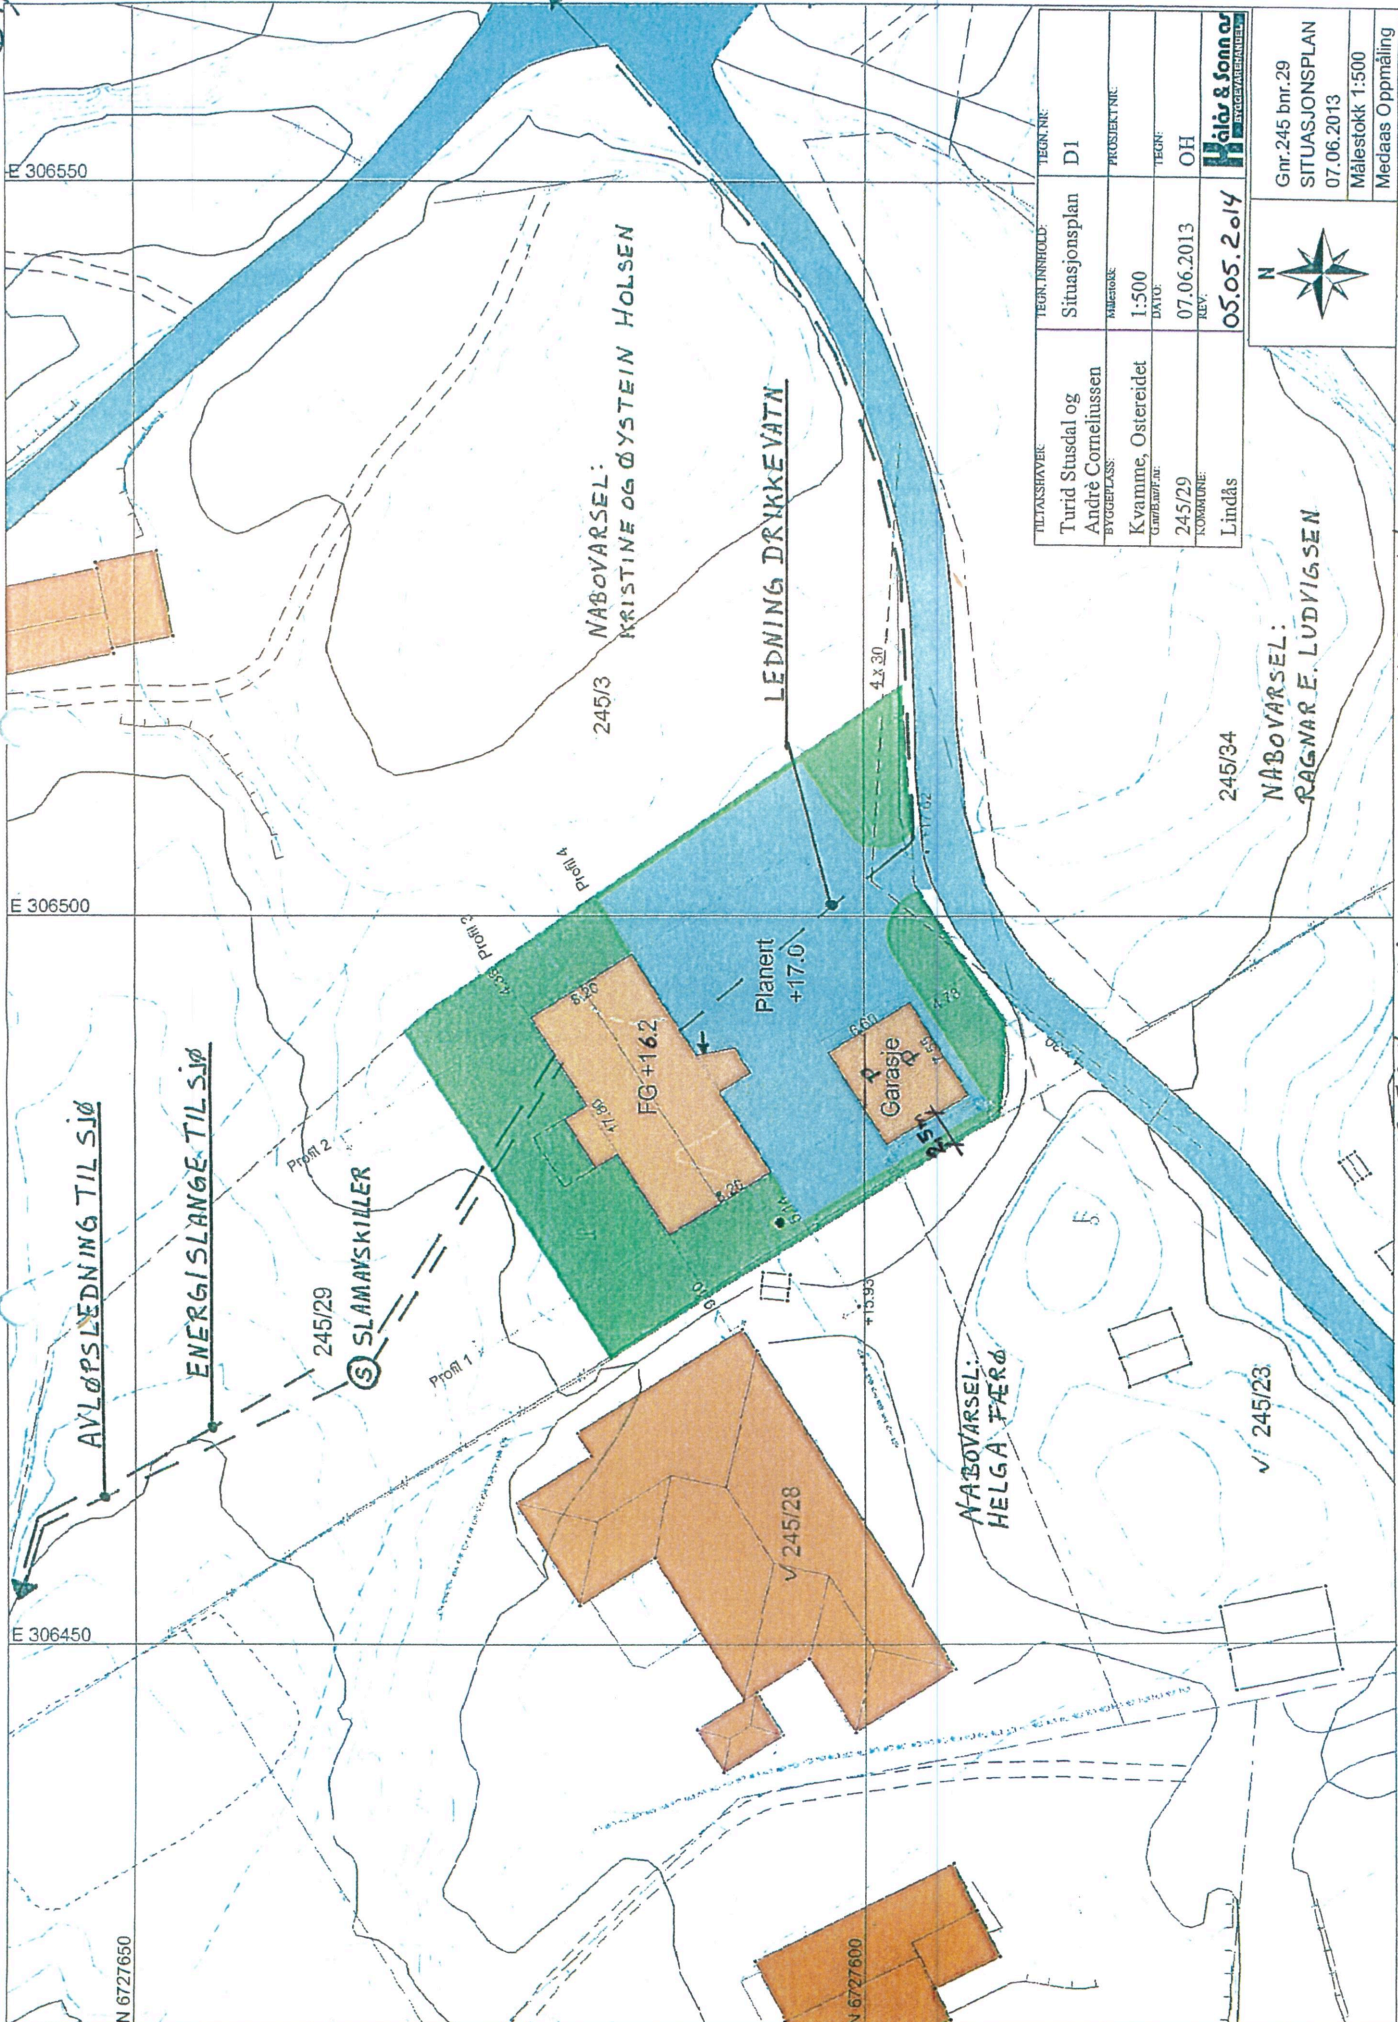

TILTANSVARE	TURUTRINN	TEGNING
Turid Stusdal og André Cornéliussen	Situasjonsplan	D1
BYGGEPLASS	MASTROK	PROSJEKTNR
Kvamme, Ostereidet	1:500	
GARASJEFAR	DATO	TEGN
245/29	07.06.2013	OH
KORRISJON	REV.	
Lindås	05.05.2014	

N



Gnr. 245 bnr. 29  
SITUASJONSPLAN  
07.06.2013  
Målestokk 1:500  
Medaas Oppmåling

05.05.2014 : Flyttet garasje 0,5m lenger vekk fra 245/23 og 28