



Lindås Kommune
Teknisk etat - byggesaksavd.
5914 Isdalstø

Fonnes 27.11.2010

SØKNAD OM ENDRING AV TILLATELSE

Vedlagt følger ovenfornevnte for Odd Helge Solberg Gnr.125 Bnr.56 Kjeilen

Med hilsen
Kaland Trelast AS (ansvarlig søker)


Øyvind Litangen

LINDÅS KOMMUNE	
Klassering	125/56
30.12.2010	
Aksjesnr.	Løpenr.
Saksnr.	Tilgangskode
09/2420	
Kbj	

Søknad om endring av tillatelse

etter plan- og bygningsloven (pbl) § 93

Vedtaksdato
(fylles ut av kommunen)

Kommunens saksnr.

Til kommune: (Søknad med vedlegg fylles ut og leveres i 1 eksemplar, ev. ekstra sett etter avtale med kommunen)

Lindås kommune

v/teknisk etat - byggesaksavd.

5914 ISDALSTØ

Hvis tiltaket berører eksisterende eller fremtidige arbeidsplasser, skal Arbeidstilsynet motta en komplett søknad om endring av tillatelse.

Tillatelsen det søkes om endring av

Vedtaksdato

03.02.2010

Søknaden gjelder

Eiendom/ byggested	Gnr. 125	Bnr. 56	Festenr.	Seksjonsnr.	Bygningsnr.	Bolignr.
	Adresse Kjeilen			Postnr. 5953	Poststed FONNES	

Beskrivelse av endring

Endring av Nytt tilbygg :


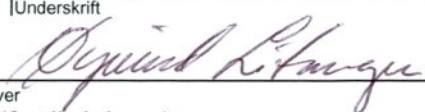
Bruksareal, vidusstørrelse, antall vindu, størst bredde innvendig, mønehøyde i forhold til eksisterende bolig og takutstikk endres samt sirkel på tilbygg får en litt annen form, ihht tegninger datert 26.11.2010.


Stiplet linje på tegning viser slik som tidligere søkt.

Vedlegg

Beskrivelse av vedlegg dersom endringer i tidligere vedlegg	Gruppe	Nr. fra - til	Ikke relevant
Dispensasjonssøknader	B	-	<input checked="" type="checkbox"/>
Gjenpart av nabovarsel	C	1 - 1	<input type="checkbox"/>
Kart, situasjonsplan, rekvisisjon av kart- og delingsforretning	D	1 - 1	<input type="checkbox"/>
Redgjørelser og tegninger	E	1 - 1	<input type="checkbox"/>
Søknader om ansvarsrett og kontroll, godkjenningsbevis, søknad om lokal godkjenning	F	-	<input checked="" type="checkbox"/>
Kontrollplan for viktige og kritiske områder, kontrollerklæringer	G	-	<input checked="" type="checkbox"/>
Uttalelser fra andre offentlige myndigheter	I	-	<input checked="" type="checkbox"/>
Andre vedlegg	J	-	<input checked="" type="checkbox"/>

Underskrifter

Ansvarlig søker (SØK) for tiltaket		Tiltakshaver	
Foretak Kaland Trelast AS		Navn Odd Helge Kjeilen	
Dato 27.11.2010	Underskrift 	Dato 27.11.2010	Underskrift 
Gjentas med blokkbokstaver Øyvind Litangen		Gjentas med blokkbokstaver Øyvind Litangen (for tiltakshaver)	

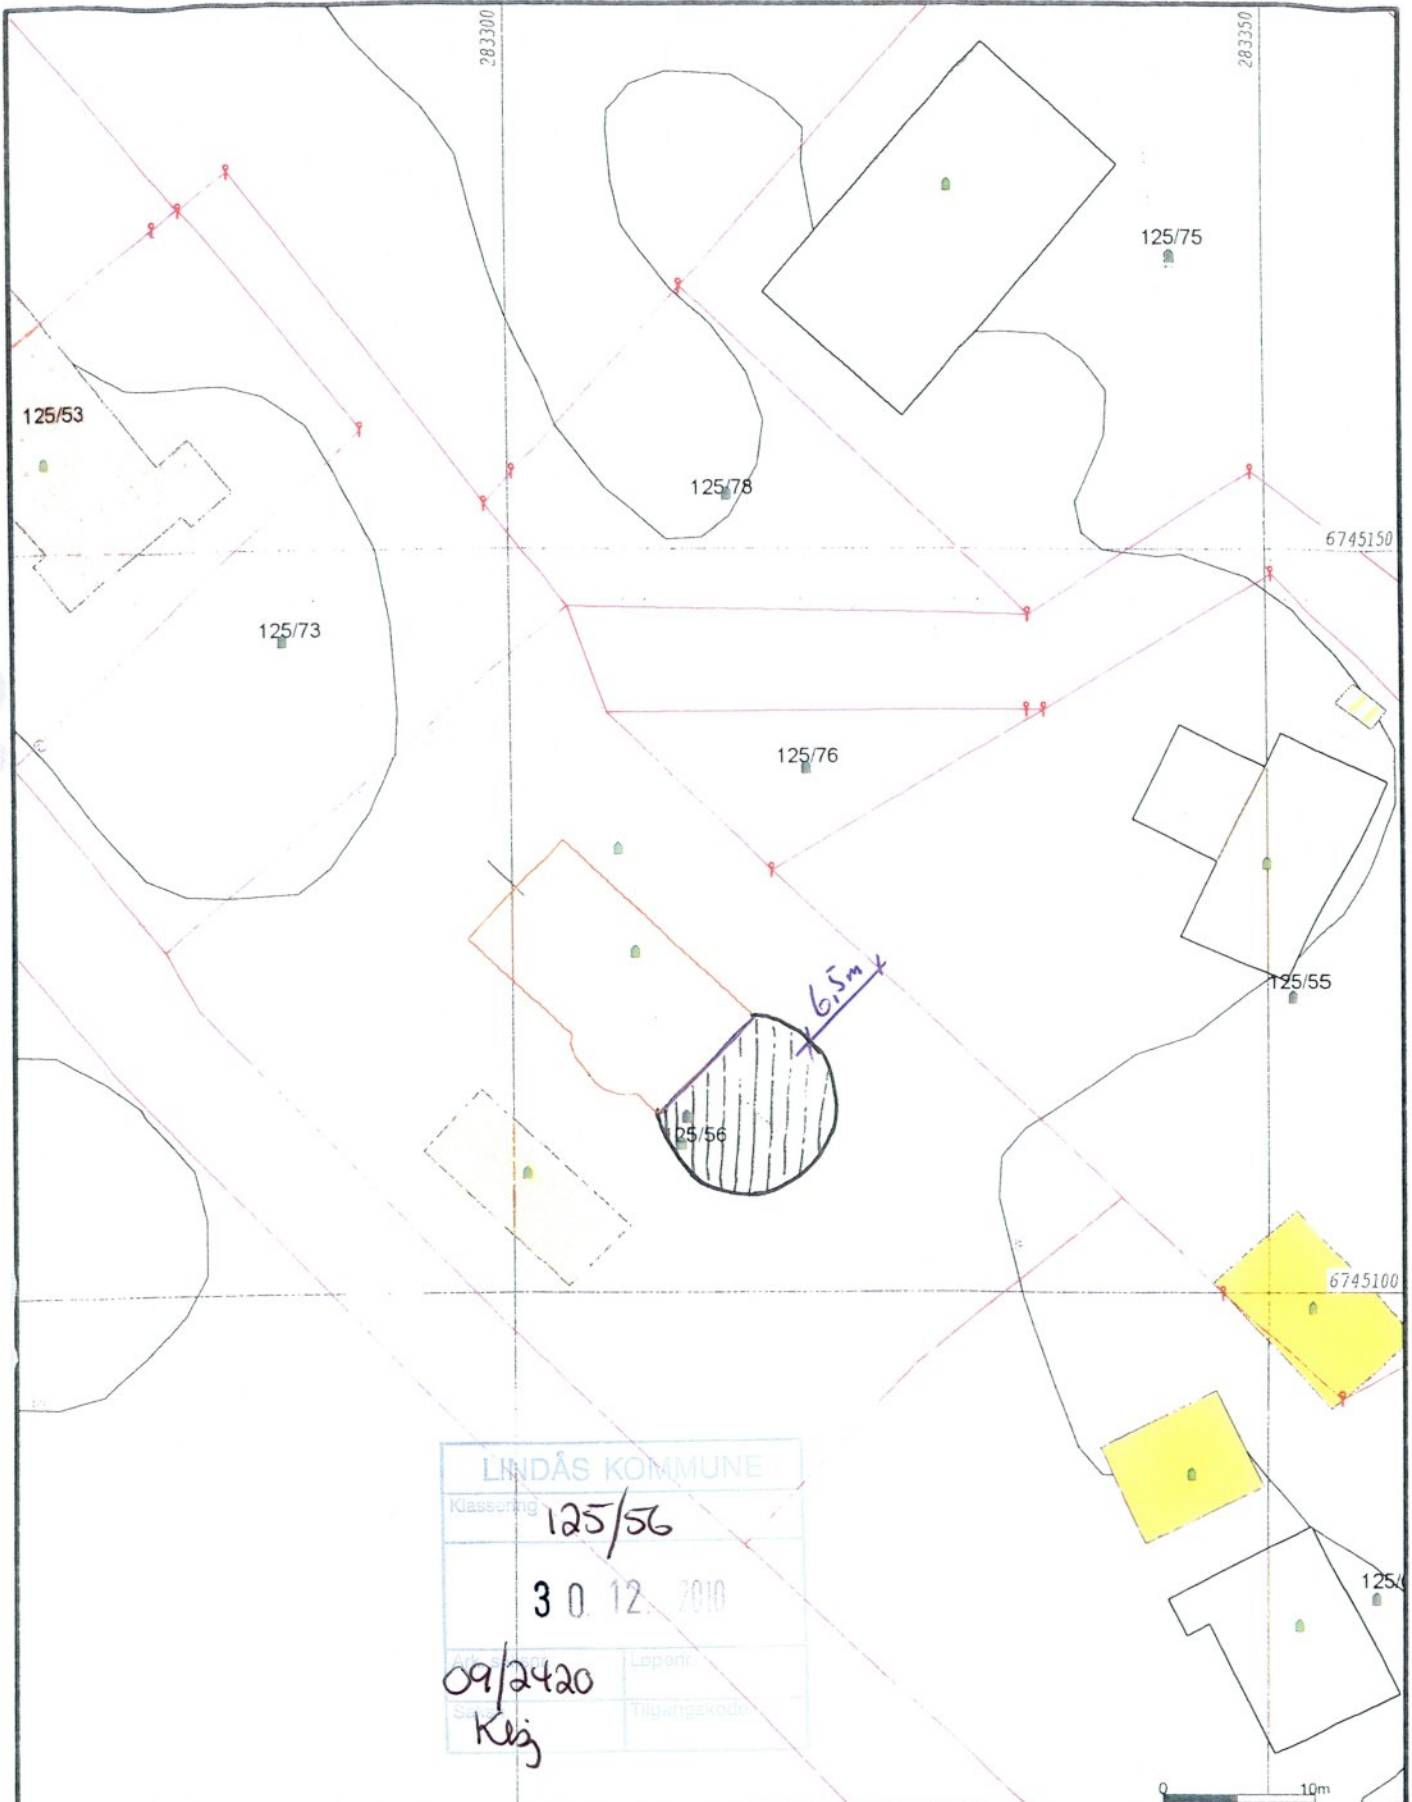

LINDÅS KOMMUNE
 Klassering 125/56
 30.12.2010
 09/2420
 Kkj

- Målte Grenser
- Registrerte Grenser
- Udeltmet grenser
- Tertengmålte grenser
- Fødselstet grensepunkt
- Beleg
- Bustadom ledighet
- Vanningslinje
- Storre bustader
- Hytte ferielus
- Garasje utlus
- Industri lager
- Ancke bygg



Lindås kommune
Byggesak




Date: 2009.12.21
 Sign: kbj

1:1000
 1:500


Seliggenskap og høyer må oppfattes som orienterende.

Nytt Bygg Eksisterende Bygg

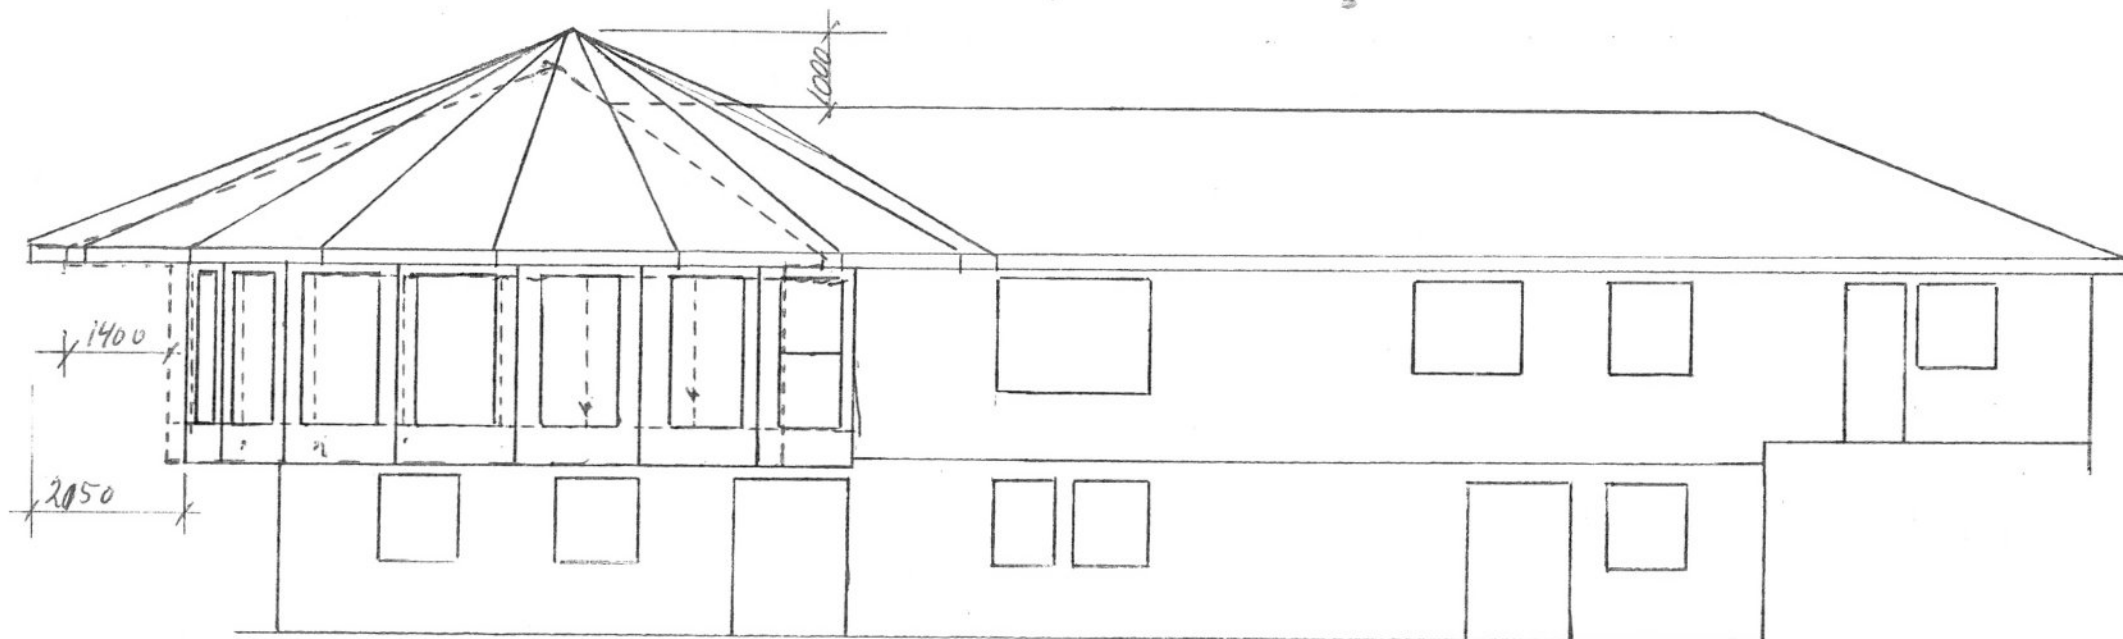

FASADE MOT NORD/ØST

1110
1400

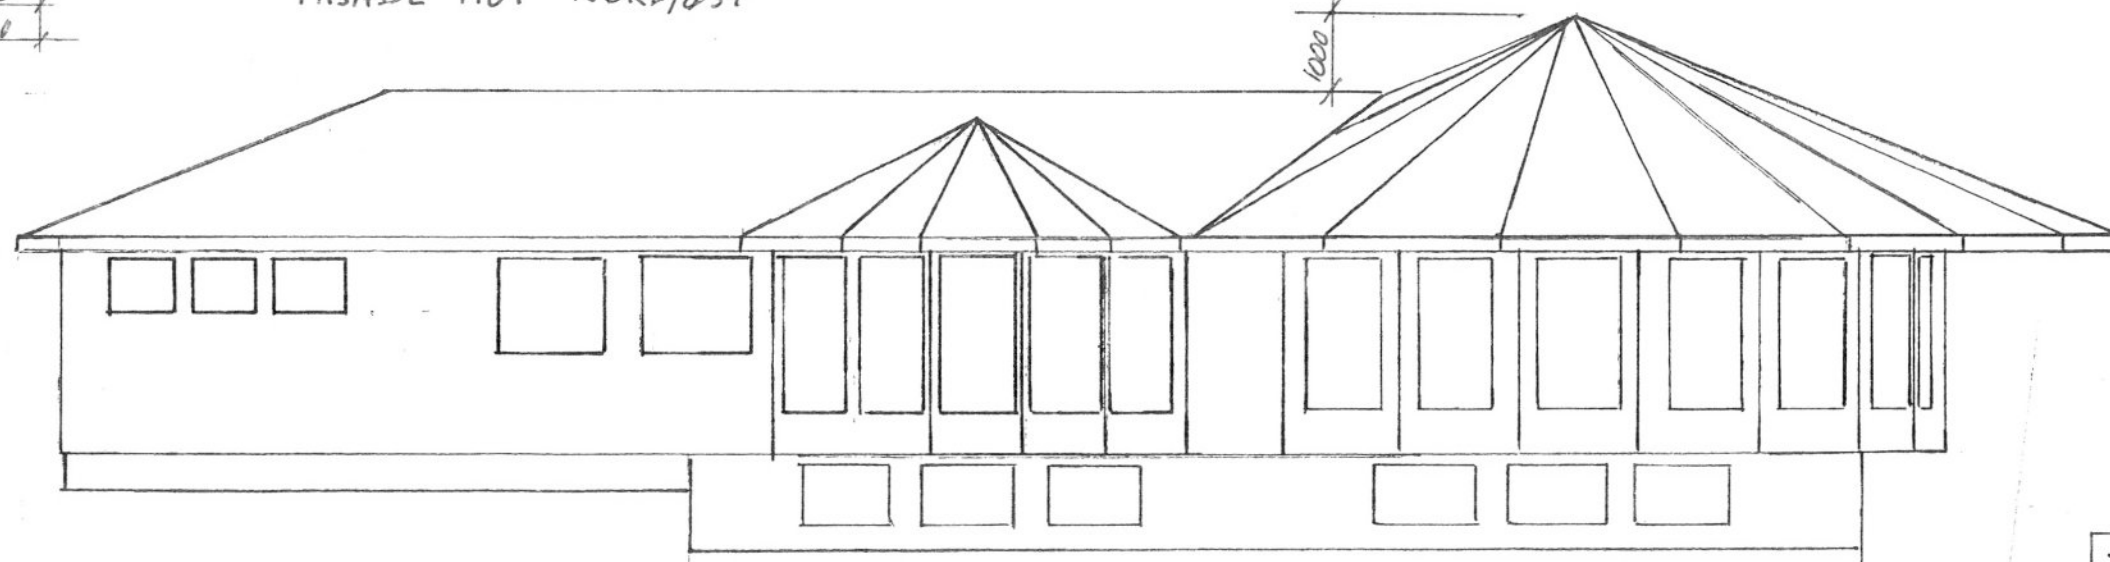

FASADE MOT SØR/VEST



----- = SØKNAD
 _____ = ENDRING

LINDÅS	
Plannummer	125/56
	30.12.2010
09/2420	Løpene
102	Tilgangskode


TILTAKSHAVER : ODD HELGE SOLBERG
 BYGGEPLASS : KJEILEN
 KOMMUNE : LINDÅS
 Gnr/Bnr : 125/56
 MÅLESTOKK : 1:100
 DATO : 26/11-2010

LINDÅS KOMMUNE
 Klasseing 125/56
 30.12.2010
 09/2420
 Kkj

← Eks. Bolig / NYTT TILBYGG

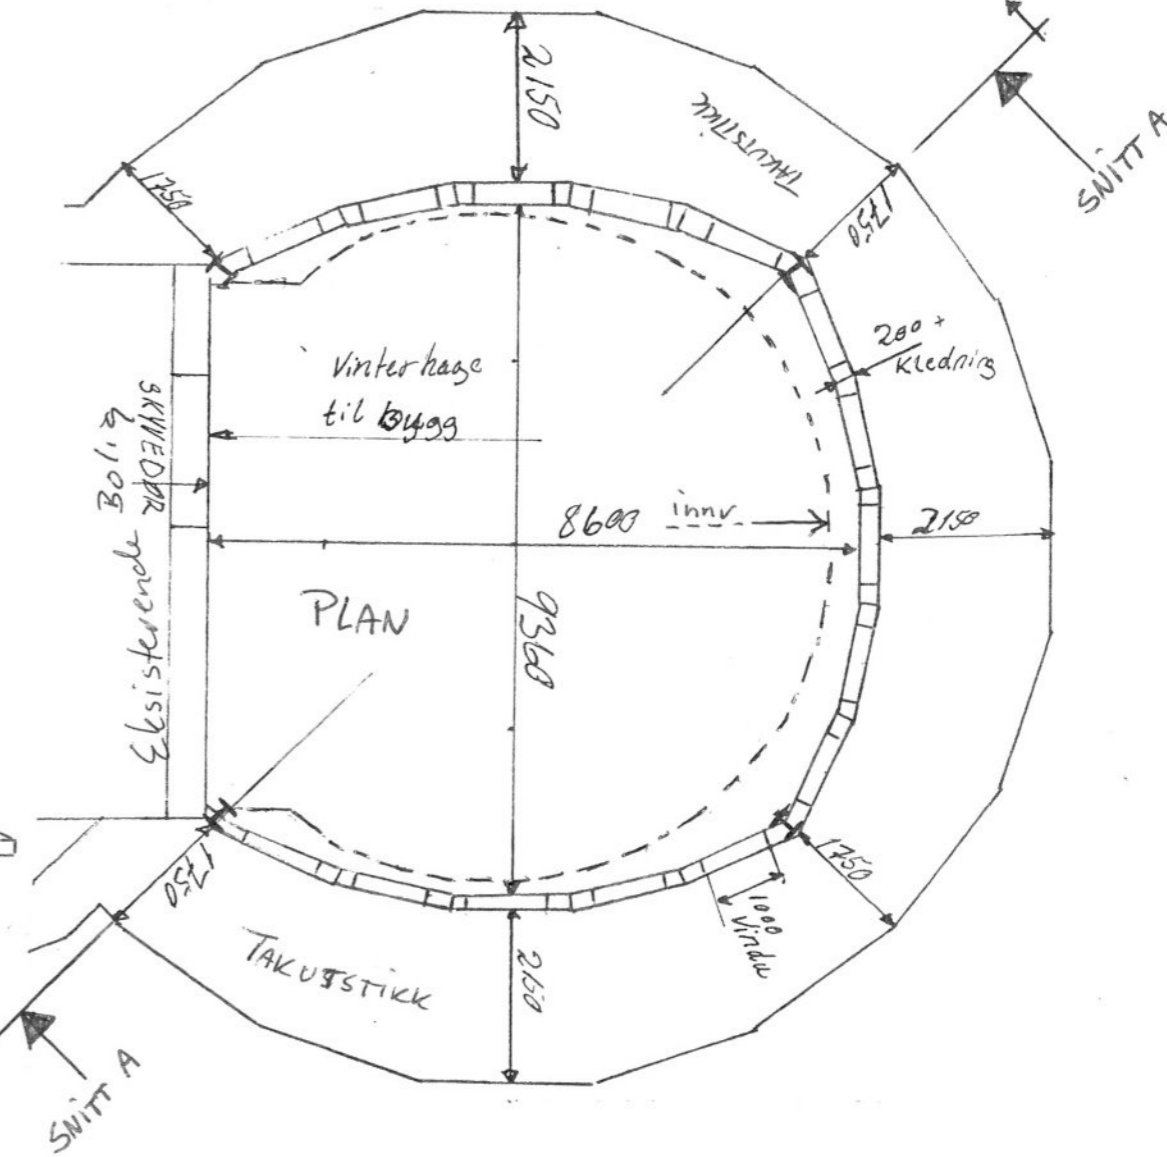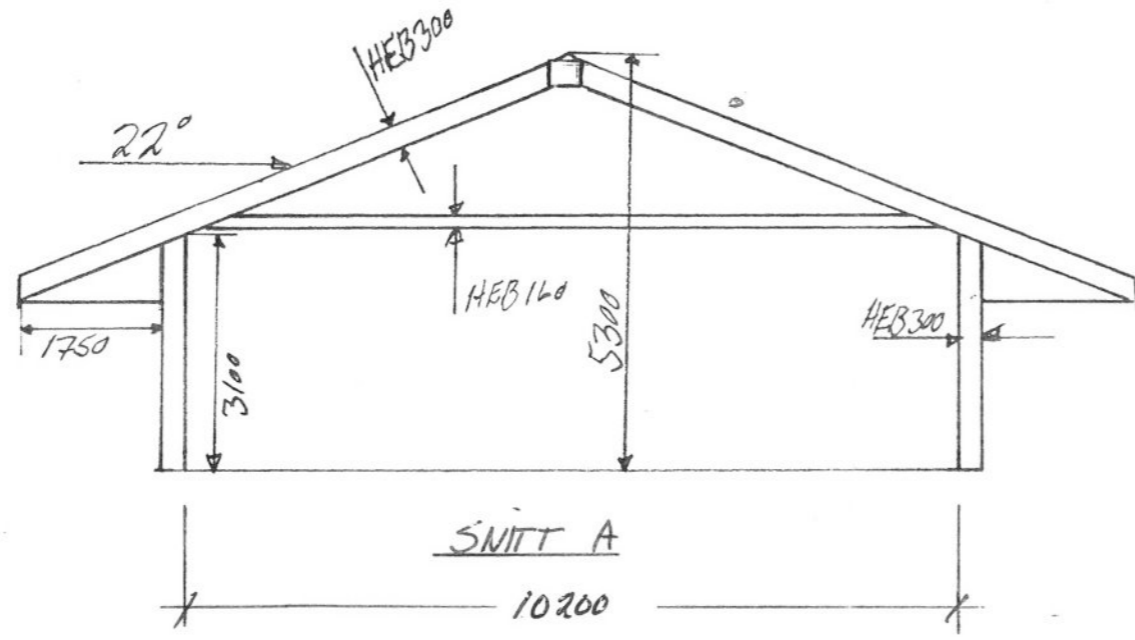

--- = SÖKNAD
 — = ENDRING

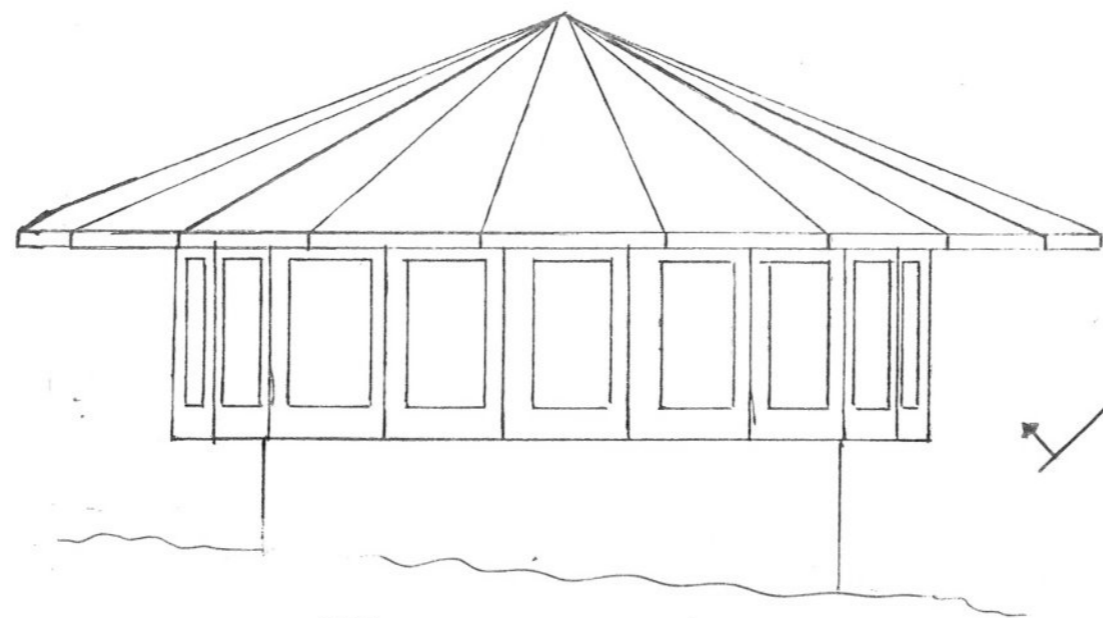

FASADE MOT SÖR/ÖST

BRA: NYTT BYGG 68.8 m²

TILTAKSHAVER : ODD HELGE SOLBERG
 BYGGEPÅS : KJEILEN
 KOMMUNE : LINDÅS
 GNR/BNR : 125/56
 MÅLESTOKK : 1:100
 DATO : 26/11-2010

Gjenpart av nabovarsel

for tiltak etter plan- og bygningsloven (pbl)

For nedenfornevnte eiendom er det i henhold til bestemmelsene i § 94 nr. 3 i plan- og bygningsloven av 14. juni 1985 nr. 77, sendt følgende nabovarsel:

Til kommune

Lindås kommune
v/teknisk etat - byggesaksavd.
5914 ISDALSTØ

Kopi av dette dokumentet uten vedlegg sendes kommunen, samtidig som naboer varsles.

Tiltak på eiendommen:

Gnr.	Bnr.	Festenr.	Seksjonsnr.
125	56		
Eiendommens adresse			
Kjeilen			
Postnr.	Poststed		
5953	FONNES		
Eier/fester			

Det varsles herved om

Søknad om tiltak som krever tillatelse etter plan- og bygningsloven § 93.


- | | | |
|---|---------------------------------------|---|
| <input type="checkbox"/> Nybygg | <input type="checkbox"/> Anlegg | <input checked="" type="checkbox"/> Endring av fasade |
| <input type="checkbox"/> Riving | <input type="checkbox"/> Skilt | <input type="checkbox"/> Eiendomsdeling eller bortfeste |
| <input type="checkbox"/> Innhegning mot veg | <input type="checkbox"/> Bruksendring | <input type="checkbox"/> Dispensasjoner |
| <input checked="" type="checkbox"/> Annet | | |

-beskriv

Tilbygg, forlengelse av eksisterende bygg.

Melding om tiltak etter plan- og bygningsloven

- Driftsbygning i landbruket pbl § 81
- Mindre byggearbeid
- Skilt

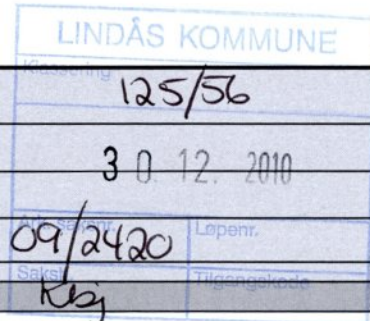

Beskriv nærmere hva nabovarslet gjelder

Endring av Nytt tilbygg :

Bruksareal, vidusstørrelse, antall vindu, størst bredde innvendig, mønehøyde i forhold til eksisterende bolig og takutstikk endres samt sirkel på tilbygg får en litt annen form, ihht tegninger datert 26.11.2010.
Stiplet linje på tegning viser slik som tidligere søkt.

Vedlegg

Beskrivelse av vedlegg	Gruppe	Nr. fra - til	Ikke relevant
Dispensasjonssøknader	B	-	<input checked="" type="checkbox"/>
Situasjonsplan	D	1 - 1	<input type="checkbox"/>
Fasadetegninger og snitt	E	1 - 1	<input type="checkbox"/>
Andre vedlegg	J	-	<input checked="" type="checkbox"/>

Adresser

Søknaden er lagt ut på besøksadresse:

Ansvarlig søkers postadresse
Kaland Trelast AS,,

Eventuelle merknader må være kommet til ansvarlig søker innen 2 uker etter at dette varsel er sendt. (Kopi kan sendes kommunen).

Meldingen kan sees hos kommunen på adresse:

Kommunens adresse

Eventuelle merknader må være kommet til kommunen innen 2 uker etter at dette varsel er sendt.

Underskrift

Sted	Dato	Underskrift (tiltakshaver eller ansvarlig søker)
Fonnes	27.11.2010	<i>Arvid K. Langnes</i>

Kvittering for nabovarsel

Nabovarsel kan enten sendes som rekommandert sending eller overleveres personlig mot kvittering. Ved personlig overlevering vil avkryssing gjelde som bekreftelse på at varselet er mottatt.

Eiendom/byggested

Gnr.	Bnr.	Festenr.	Seksjonsnr.	Adresse		
125	56			Kjeilen		
Nabo-/gjenboer eiendom			Nabo-/gjenboer eiendoms eiers/fester			
Gnr.	Bnr.	Festenr.	Seksjonsnr.	Eiers/festers navn		
125	2 og 62	0		Roald Sletten		
Adresse				Adresse		
				Kjeilen		
Postnr.	Poststed		Postnr.	Poststed	Poststedets reg.nr.	
			5953	FONNES		
Personlig kvittering for mottatt varsel				Dato	Sign.	
<input type="checkbox"/> Varsel er mottatt				<input type="checkbox"/> Samtykker i tiltaket		

Denne del klistres på kvittering
RR 1888 6054 3 NO

Gnr.	Bnr.	Festenr.	Seksjonsnr.	Eiers/festers navn		
125	53 og 73	0		Svein Storebø		
Adresse				Adresse		
				Kjeilen		
Postnr.	Poststed		Postnr.	Poststed	Poststedets reg.nr.	
			5953	FONNES		
Personlig kvittering for mottatt varsel				Dato	Sign.	
<input type="checkbox"/> Varsel er mottatt				<input type="checkbox"/> Samtykker i tiltaket		

Denne del klistres på kvittering
RR 1888 6053 0 NO

Gnr.	Bnr.	Festenr.	Seksjonsnr.	Eiers/festers navn		
125	55	0		Sveinung Hope		
Adresse				Adresse		
				Kjeilen		
Postnr.	Poststed		Postnr.	Poststed	Poststedets reg.nr.	
			5953	FONNES		
Personlig kvittering for mottatt varsel				Dato	Sign.	
<input type="checkbox"/> Varsel er mottatt				<input type="checkbox"/> Samtykker i tiltaket		

Denne del klistres på kvittering
RR 1888 6052 6 NO

Gnr.	Bnr.	Festenr.	Seksjonsnr.	Eiers/festers navn		
Adresse				Adresse		
Postnr.	Poststed		Postnr.	Poststed	Poststedets reg.nr.	
Personlig kvittering for mottatt varsel				Dato	Sign.	
<input type="checkbox"/> Varsel er mottatt				<input type="checkbox"/> Samtykker i tiltaket		

Gnr.	Bnr.	Festenr.	Seksjonsnr.	Eiers/festers navn		
Adresse				Adresse		
Postnr.	Poststed		Postnr.	Poststed	Poststedets reg.nr.	
Personlig kvittering for mottatt varsel				Dato	Sign.	
<input type="checkbox"/> Varsel er mottatt				<input type="checkbox"/> Samtykker i tiltaket		

Gnr.	Bnr.	Festenr.	Seksjonsnr.	Eiers/festers navn		
Adresse				Adresse		
Postnr.	Poststed		Postnr.	Poststed	Poststedets reg.nr.	
Personlig kvittering for mottatt varsel				Dato	Sign.	
<input type="checkbox"/> Varsel er mottatt				<input type="checkbox"/> Samtykker i tiltaket		

Det er per dags dato innlevert rekommandert sending til ovennevnte adressater.

Samlet antall sendinger: 3

Sign. [Signature]