

15/2 - 2016

16-February-2016

Til Lindås Kommune


LINDÅS KOMMUNE	
Møtedato	
16. 02. 2016	
Arkivnr.	Side
16/542	
Beslutt.	Type sak

Vi søker utvidet bruk av utkjørsel
på eksisterende vei, grunnet ny tomt.

Gård og bruksnr. 27.5

Vedlegg: Kart på eksisterende vei og
avkjørsel til ny tomt

Helen Balestrand
Tore Johnny BALESTRAND

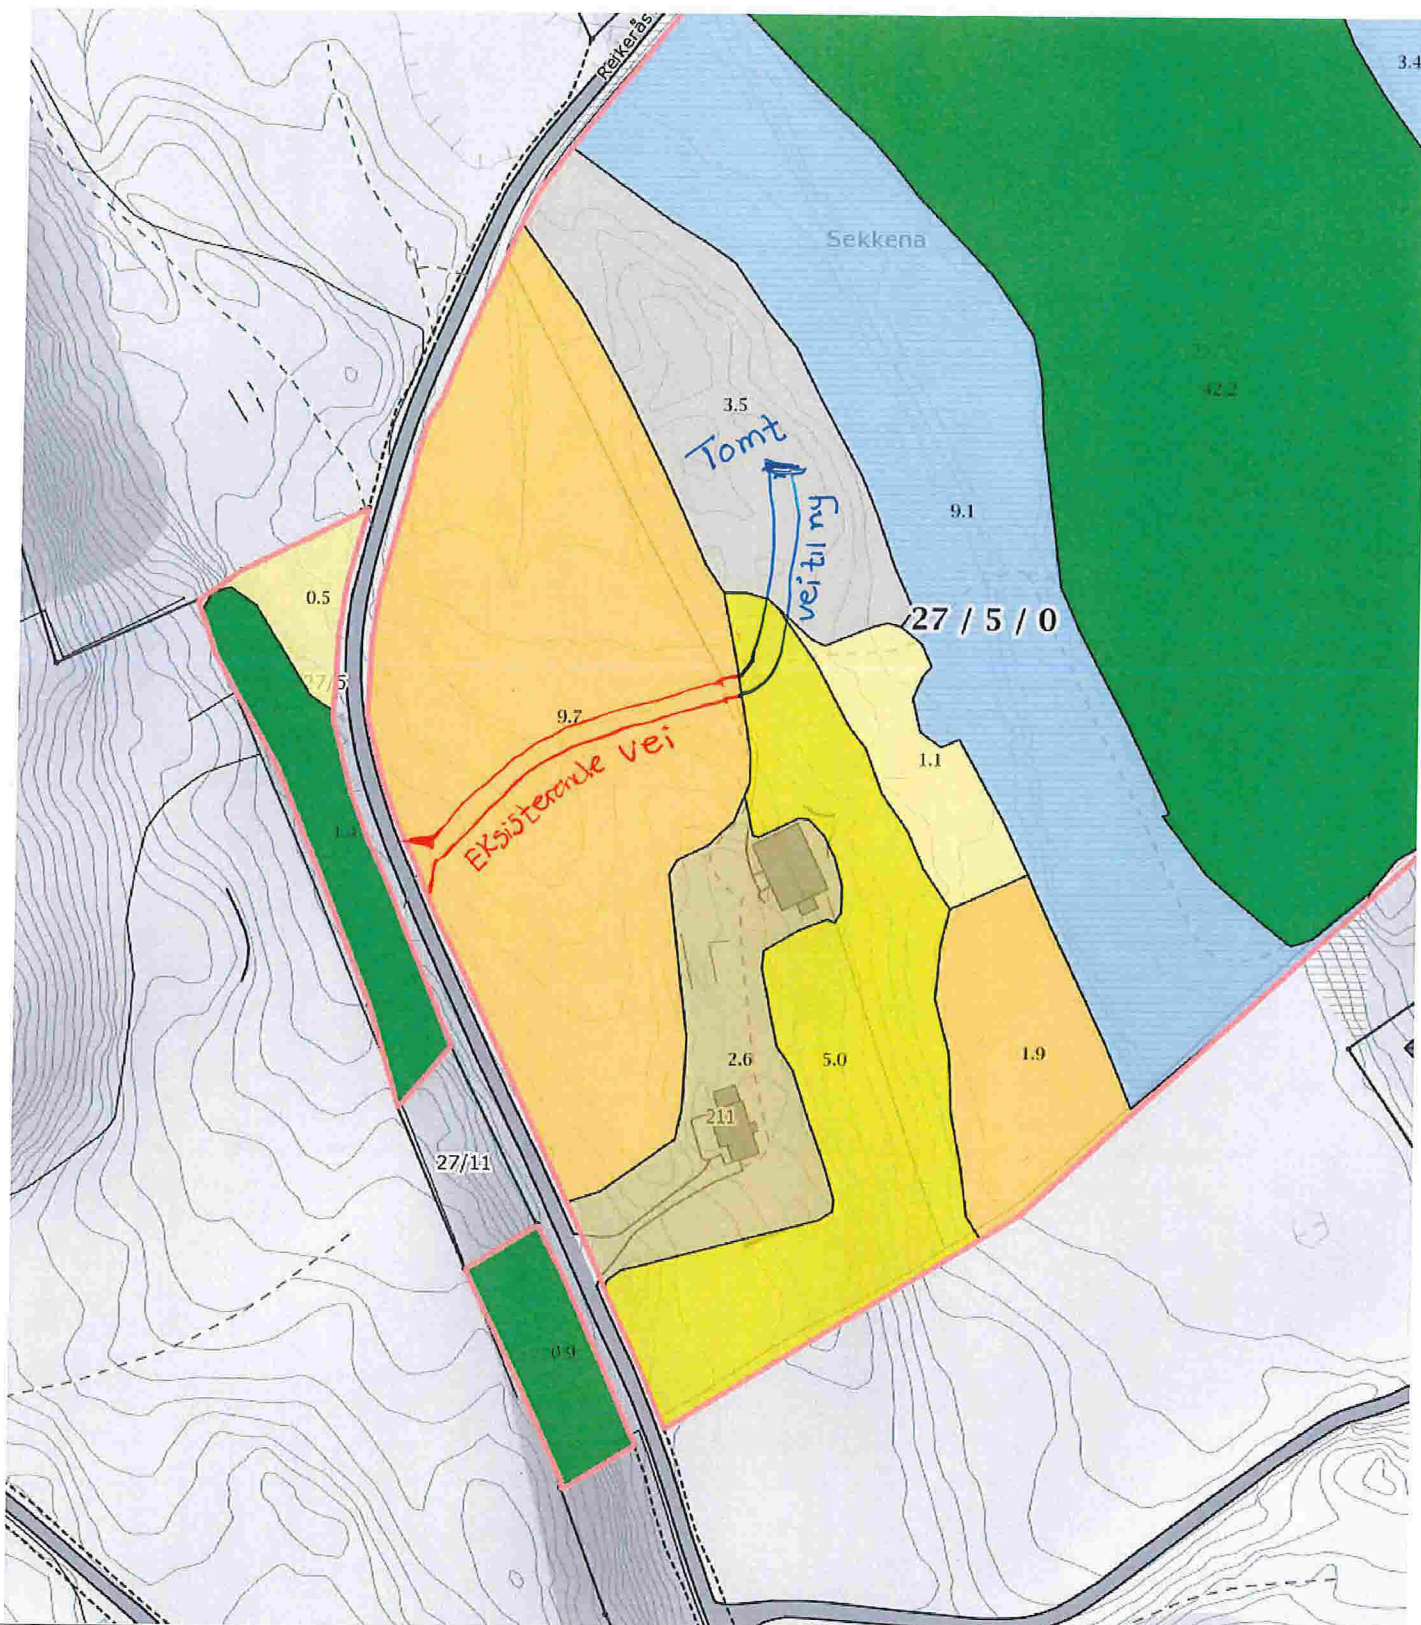

0 10 20 30m

Målestokk 1 : 1500 ved A4 utskrift
Utskriftsdato: 02.02.2016

GÅRDSKART 1263-27/5
Tilknyttede grunneiendommer:
27/5



Markslag (AR5) 13 klasser
TEGNFORKLARING

	Fulldyrka jord
	Overflatedyrka jord
	Innmarksbeite
	Skog av særs høg bonitet
	Skog av høg bonitet
	Skog av middels bonitet
	Skog av lav bonitet
	Uproduktiv skog
	Myr
	Åpen jorddekt fastmark
	Åpen grunnlendt fastmark
	Bebygd, samf, vann, bre
	Ikke klassifisert
Sum:	

AREALTALL (DEKAR)

Fulldyrka jord	11.6	
Overflatedyrka jord	5.0	
Innmarksbeite	1.6	18.2
Skog av særs høg bonitet	76.3	
Skog av høg bonitet	12.9	
Skog av middels bonitet	0.0	
Skog av lav bonitet	0.0	
Uproduktiv skog	0.4	89.6
Myr	57.3	
Åpen jorddekt fastmark	2.6	
Åpen grunnlendt fastmark	13.9	73.8
Bebygd, samf, vann, bre	0.8	
Ikke klassifisert	0.0	0.8
Sum:	182.4	182.4

Kartet viser en presentasjon av valgt type gårdskart for valgt eiendom. I tillegg vises bakgrunnskart for gjenkjenning. Arealstatistikken viser arealer i dekar for alle teiger på eiendommen. Det kan forekomme avrundingsforskjeller i arealtallene.

Ajourføringsbehov meldes til kommunen.

- Arealressursgrenser
- Eiendomsgrenser