

Søknad om løyve til graving i offentlig veg

Vedlegg 2.1

Etter vedtektene i Veglova §§ 32 og 57 og forskrifter om varsling av arbeid på offentlig veg vert det hermed søkt om løyve til:

- Legging Utskifting Reparasjon Luftspenn

Veg nr.: 1238 Hp.: _____ Km: _____ - _____ Arbeidsstad: Isdalstøbakken

Arbeida gjeld: Vassleidning Telekabel Avløpsleidning Anna: Fiberkabel
 El-kabel Gassleidning TV-kabel

Noverande dekke: Asfalt Brostein Grus Anna: _____

Frå eigedom Gnr.: _____ bnr.: _____ slik det er vist på vedlagde kart / skisse i målestokk 1: 1000

Arbeidsskildring: _____

Arbeidet er ønska oppstarta: 13.09.2016 og venta avslutta: 29.10.2016

Talet på kryssingar: _____ stk. Boring: ja, ved km: _____ nei

Lengde på luftspenn/grøft langs veg: _____ m frå km: _____ til km: _____

Som eigar av og oppdragsgjevar/byggherre for anlegget tek eg på meg det ansvaret som "Retningslinjer for graving i offentlig veg - NKF nettverksgruppe Veg og trafikk Hordaland, Oktober 2013" pålegg meg og garanterer for ferdigstilling av anlegget utan kostnad for veghalder. Eg godtek dei villkår for løyvet som går fram av nemnde retningslinjer.

Oppdragsgjevar/byggherre: Bergen Fiber
 Adresse: PB7050, 5020 Bergen
 Kontaktperson hos oppdragsgjevar/byggherre: Helge Nord Tlf.: 90120145
 Dato: 06.09.2016 Underskrift: *Helge Nord*

Som entreprenør er eg kjend med dei plikter som gjeld for undersøking på gravestaden. Det er sett kryss for dei type anlegg som finst på staden:

- El-kabel Vassleidning Signalkabel Kulturminne
 Telekabel Avløpsleidning Polygonpunkt Gass
 TV-kabel Gassleidning Grøntanlegg Anna: _____

Nøvendige opplysningar og direktiv om anlegga er innhenta og varsel om graving er gitt. (kryss av)

Arbeida skal utførest etter "Retningslinjer for graving i offentlig veg - NKF nettverksgruppe Veg og trafikk Hordaland, Oktober 2013" og etter tilvisning av vedrørte partar. Eg godtar dei plikter som arbeid i offentlig veg medfører etter nemnde retningslinjer. Godkjend plan for arbeidsvarsling vil liggja føre før arbeidet vert sett i gong. Eg har gyldig ansvarsforsikring i følgje retningslinjene pkt. 1.6 og 1.7 ja nei (kryss av)

Entreprenør: Tom Hvaal as
 Adresse: Øvre Torggate 6, 3256 Larvik
 Kontaktperson hos entreprenør: Ivar Frydenberg Tlf.: 95741450
 Dato: 06.09.2016 Underskrift: *Ivar Frydenberg*

Spesielle villkår, evt sjå baksida: *Arbeid skal utførest etter gjeldande regulerende "Retningslinjer for graving i offentlig veg" NKF-nettverksgruppe Veg og Trafikk Hordaland Okt 2013. Kabelpøvisning frå Geomatikk skal liggja føre.*

Graveløyve gitt Graveløyve avslått

LINDÅS KOMMUNE
 Teknisk drift VVA

den 20 / 9 2016

Linda H. Folkestad
 Underskrift



Spesielle vilkår, forts. :

Nytt skap v/ Isdalstobakken 1A-J og 3A-J er midlertidig
Før ny nettstasjon settes opp skal plassering av denne godkjennes
av Teknisk drift.

Nytt større skap v/ Isdalstobakken 55 A skal ikke plasseres
høyere enn dagens skap grunnet siktsone
Vi gjør merksam på at denne plasseringa kan være midlertidig
grunnet planer om endring av avkjørsle. (Nyg. plan
under utarbeiding)

Føresetnader for arbeid i offentlig veg

Det er vedtatt egne "Retningslinjer for graving i offentlig veg – NKF nettverksgruppe Veg og trafikk Hordaland, Oktober 2013". Disse gjeld for alt arbeid i eller ved offentlig veg. Entreprenør/byggherre kan få reglane ved å vende seg til den einssilde kommune.

Ansvarshavande entreprenør

Det skal alltid vere ein ansvarshavande entreprenør (eventuelt offentlig teknisk etat) for graving i offentlig veg.

Den som skal vere ansvarshavande entreprenør for eit anlegg i eller ved offentlig veg skal ha dei nemnte retningslinjer og full kjennskap til desse. Ved underskrift på søknadsskjema skal entreprenør forplikte seg til å følgje reglane og ta på seg det ansvaret som følgjer med.

Ansvarleg entreprenør har eit særleg ansvar for at det er gjort tilstrekkeleg undersøking om det er andre anlegg i vegen på den staden der det skal gravast. Entreprenøren må ha full oversikt over tilhøva sjølv om andre har gjort undersøkingar. Avkryssing på søknadsskjema skal gjelde som forpliktande erklæring om at tilstrekkelig undersøking er gjort. Manglande avkryssing kan føre til avvist søknad.

Eigenkontroll skal utførast og skjema «*Entreprenøren sin eigenkontroll ved arbeid i offentlig veg*» skal sendast til den einssilde kommune, jf. "Retningslinjer for graving i offentlig veg – NKF nettverksgruppe Veg og trafikk Hordaland, Oktober 2013." Garantitid gjeld tre år frå dato for ferdigsynfaring. Entreprenøren / byggherre er ansvarleg for ferdigstilling.

Ansvarshavande eigar (byggherre)

Søknad om graveøyve skal alltid underskrivast av eigar av det aktuelle anlegg (byggherre).

Ved si underskrift skal eigaren (byggherren)

- ta på seg ansvaret for det ferdige anlegg, og for hendingar og skader som anlegget måtte medføre på vegen og tredjemann
- vere garantist for at entreprenøren sine plikter etter reglane blir oppfylt

Føresetnader for å ha liggande leidnings- og kabelanlegg i offentlig veg- og gategrunn


Løyvet frå kommunen er gitt mellombels. Leidnings- og kabeleigar er plikta til, for eiga rekning, å foreta dei nødvendige endringar med leidnings- eller kabelanlegget – eventuelt fjerne det – dersom kommunen seinare måtte finne det nødvendig.

Risiko og ansvar

Mulig ulempe for leidnings- eller kabelanlegget ved kommunen sitt vedlikehalds-, reparasjons- eller utbetningsarbeid er ikkje kommunen sitt ansvar. Kommunen har heller ikkje ansvar for skader/ulemper på leidnings- eller kabelanlegg som følgjer av trafikkbelastning på vegen


Askøy, Fjell, Sund, Kvam, Voss, Ulvik, Granvin, Lindås, Austrheim, Meland, Os, Radøy, Gulen



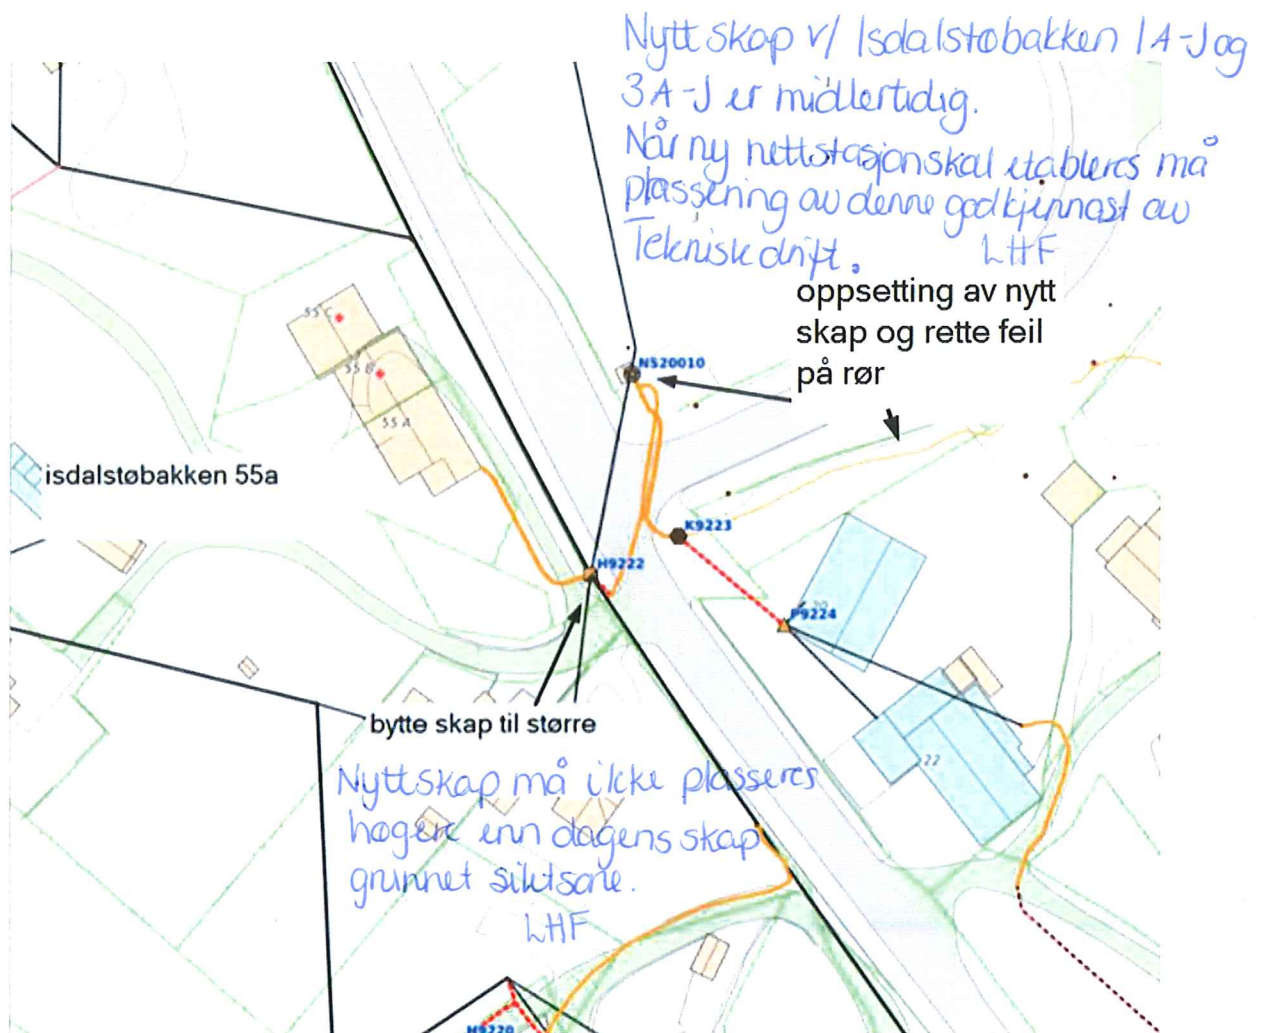


Isdalstøbakken 55A

LINDÅS KOMMUNE
 Teknisk drift VVA
 LHF

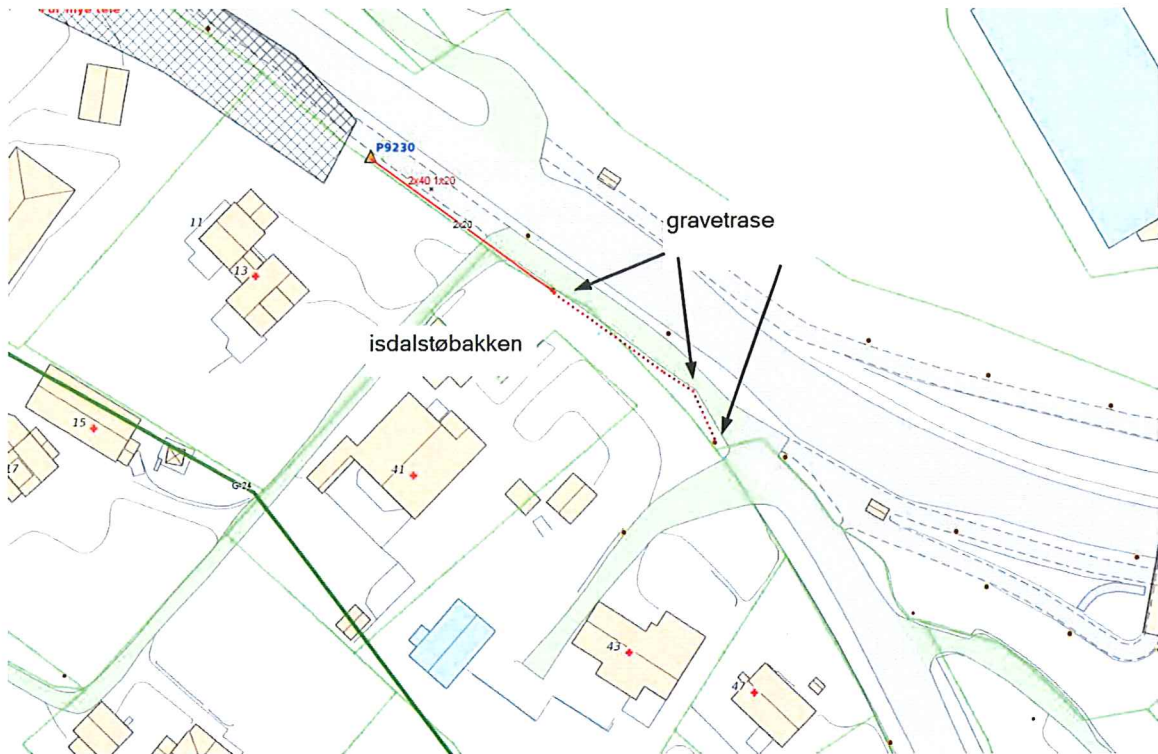

Isdalstøbakken 41

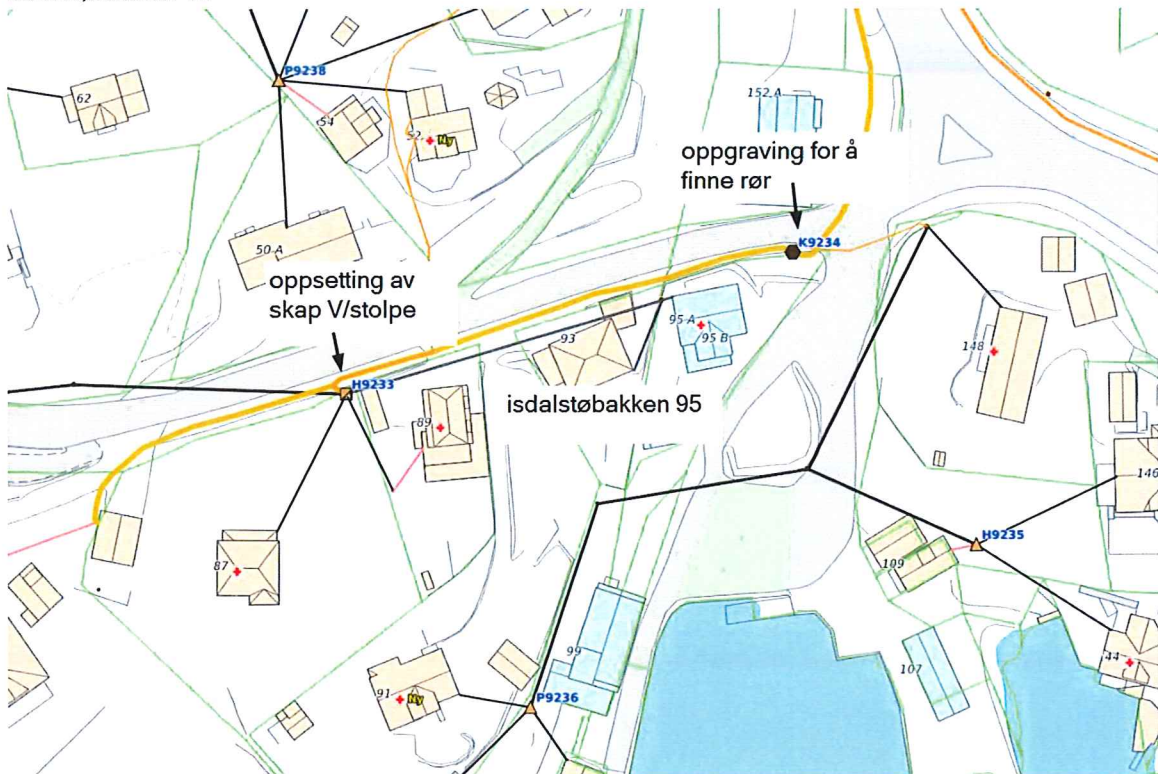

LINDÅS KOMMUNE
Teknisk drift VVA

hff

Enkel risikovurdering av arbeide på eller ved veg

Plan nr.:	
Veg nr.:	1238
Strekning:	Isdalstøbakken
Sted:	Isdalstø, Lindås kommune
Arbeid som skal utføres:	Graving av grøft for fiberkabel, se vedlagte kart
Ansvarshavende:	Ivar Frydenberg
Tlf./e-post:	95741450
Entreprenør:	Tom Hvaal AS
Adresse:	Øvre torggate 6
Arbeidet utføres i perioden	
3256 Larvik	
Fra dato:	13 september 2016
Til dato:	29 oktober 2016
E-post:	ivar@tomhvaalas.no

En risikovurdering er en vurdering av hva som kan gå galt, hva som kan gjøres for å hindre det og hvordan en kan redusere konsekvensene dersom noe skjer.

- ▲ Tre enkle spørsmål er kjernen i risikovurderingen:
- Hva kan gå galt?
 - Hva kan vi gjøre for å hindre dette?
 - Hva kan vi gjøre for å redusere konsekvensene dersom det skjer?

	<u>Sannsynlighet:</u>	<u>Konsekvens:</u>	<u>Prioritet:</u> (= produktet)
Forhold som kan medføre risiko for ulykke:	Sett inn verdi for :	Sett inn verdi for :	
Forhold nr.:	Stor: 1	Stor: 1	
↓ Beskrivelse:	Middels: 2	Middels: 2	
	Liten: 3	Liten: 3	
Eks.: Byggegrøp 1 m dyp umiddelbart inntil kjørebane	1	2	2
1: Påkjøring fra bilister	2	2	4
2: Fotgjengere inn i området	2	1	2
3: Utsetting / inntaking av arbeidsvarsling, påkjørsel	3	3	9
4:			0
5:			0
6:			0
7:			0
8:			0
9:			0
10:			0
11:			0

Forhold nr.:

↓ Tiltak for å forhindre at ulykker skjer / reduserer konsekvensene av en ulykke:

- 1: Følge godkjent arbeidsvarslingsplan, opptre varsomt
- 2: Benytte anleggsgjerde ved behov. Stoppe arbeid ved passasje av myke trafikkkanter
- 3: Benytte synlighetsklær, samt gul blinklampe på kjøretøy.
- 4:
- 5:
- 6:
- 7:
- 8:
- 9:
- 10:
- 11:

Merknader:






LINDÅS KOMMUNE
Teknisk drift VVA

Plan for varsling og sikring av vegarbeide

Plan nr.:	
Veg nr.:	1238
Strekning:	Isdalstøbakken
Sted:	Isdalstø, Lindås kommune
Arbeid som skal utføres:	Graving av grøft for fiberkabel, se vedlagte kart
Entreprenør:	Tom Hvaal AS
Adresse:	Øvre torggate 6
Ansvarshavende:	Ivar Frydenberg
Tlf./e-post:	95741450
Stedsansvarlig(e):	Bjarte Ingebrigtsen
Tlf./e-post:	92016988
Arbeidet utføres fra dato:	13 september 2016
Til dato:	29 oktober 2016

Underskrevet plan er vedtak med hjemmel i skiltforskriftens §29 og §30. Særskilt vedtak for trafikkregulerende tiltak skal vedlegges.

Varslingsmaterieill:


	110, 2/3 stk
	106.1 2/3 stk
	810 HV, etter behov
	Kjegler etter behov
	906 min 3 stk

Merknader:

--	--

Blankettfordeling:

<input type="checkbox"/>	Entreprenør
<input type="checkbox"/>	Ansvarshavende
<input type="checkbox"/>	Politiet

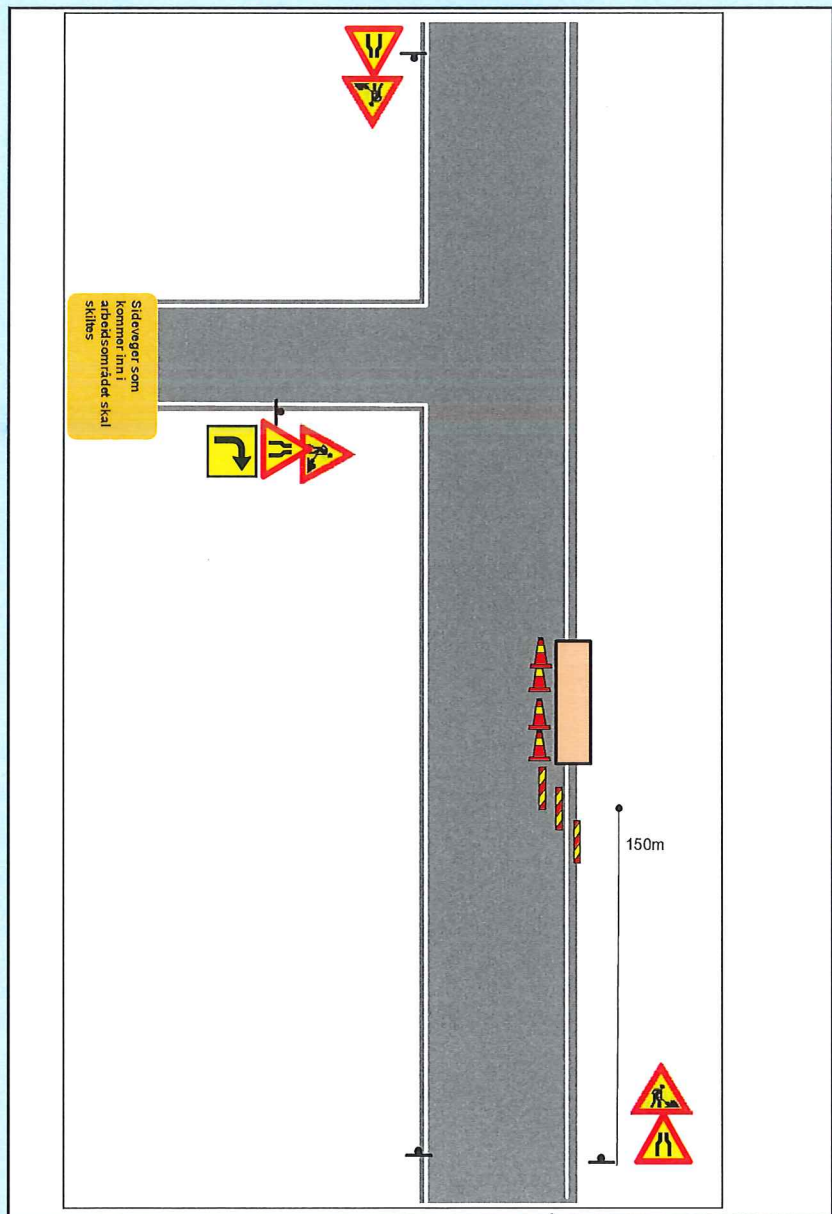

LINDÅS KOMMUNE

Teknisk drift VVA
for Alle Dingen
Linda H. Folkestad
Sign. (etter fullmakt)

Kranvik
Sted

20.09.2016
Dato

