


①

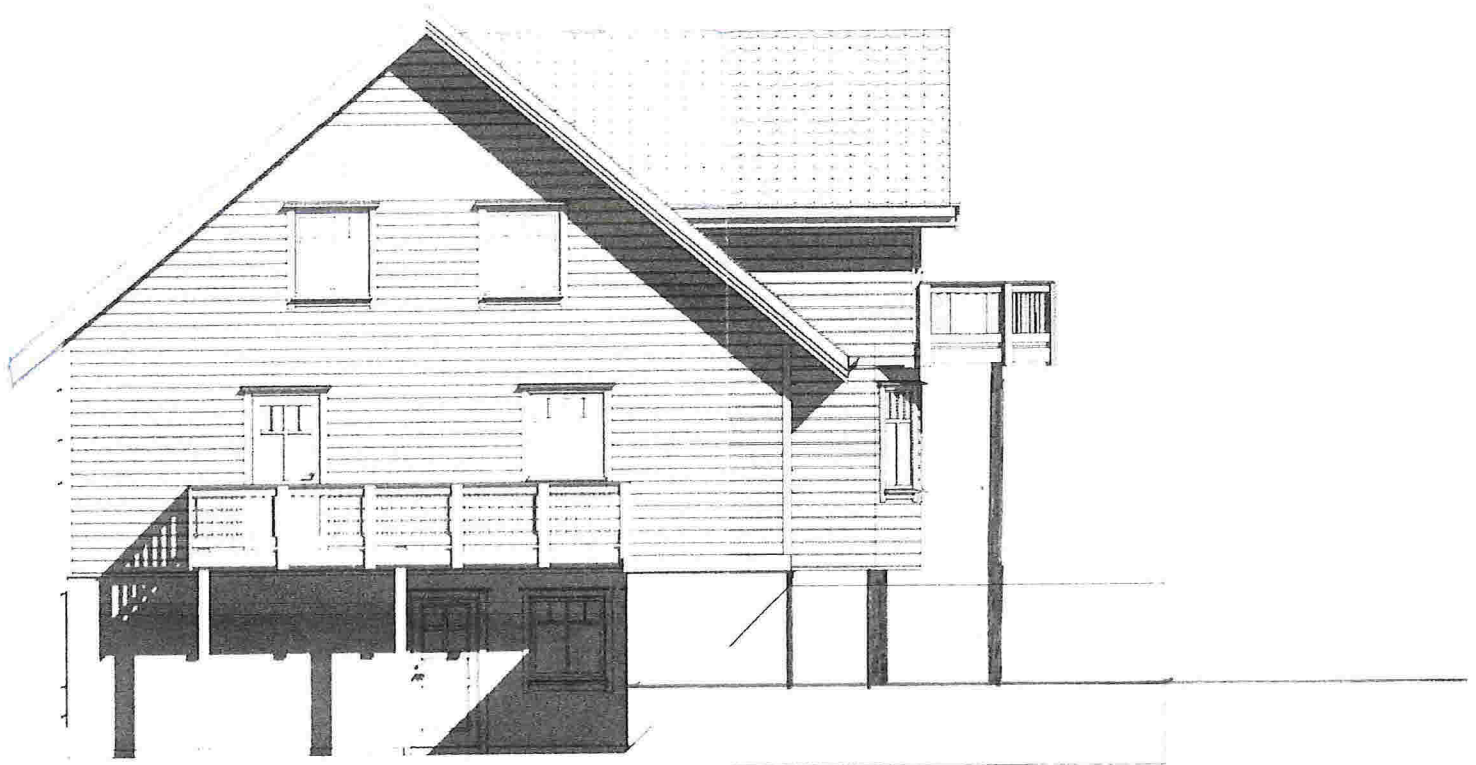

FASADE NORD



FASADE SYD

②



FASADE ØST.



FASADE VEST.

3

GBNK: 140/49

M 1:100



FASADE VEST

HUS



5



FASADE SYD

6

GBNR: 140/49 M 1:100




FASADE ØST.

HUS

7

GBNR: 140/49

M 1:100

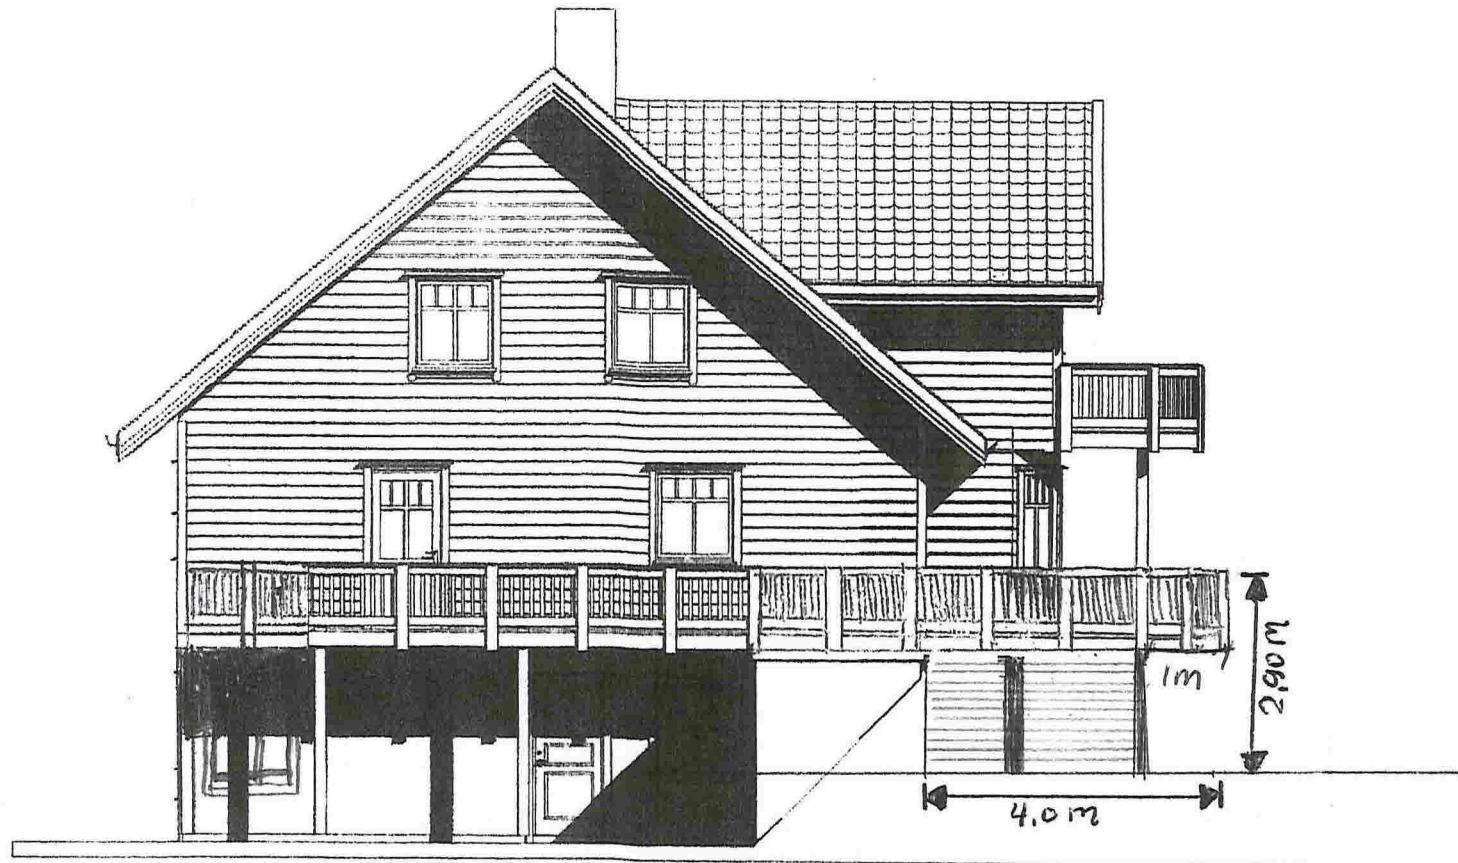

FASADE NORD

HUS