Vedlegg 2

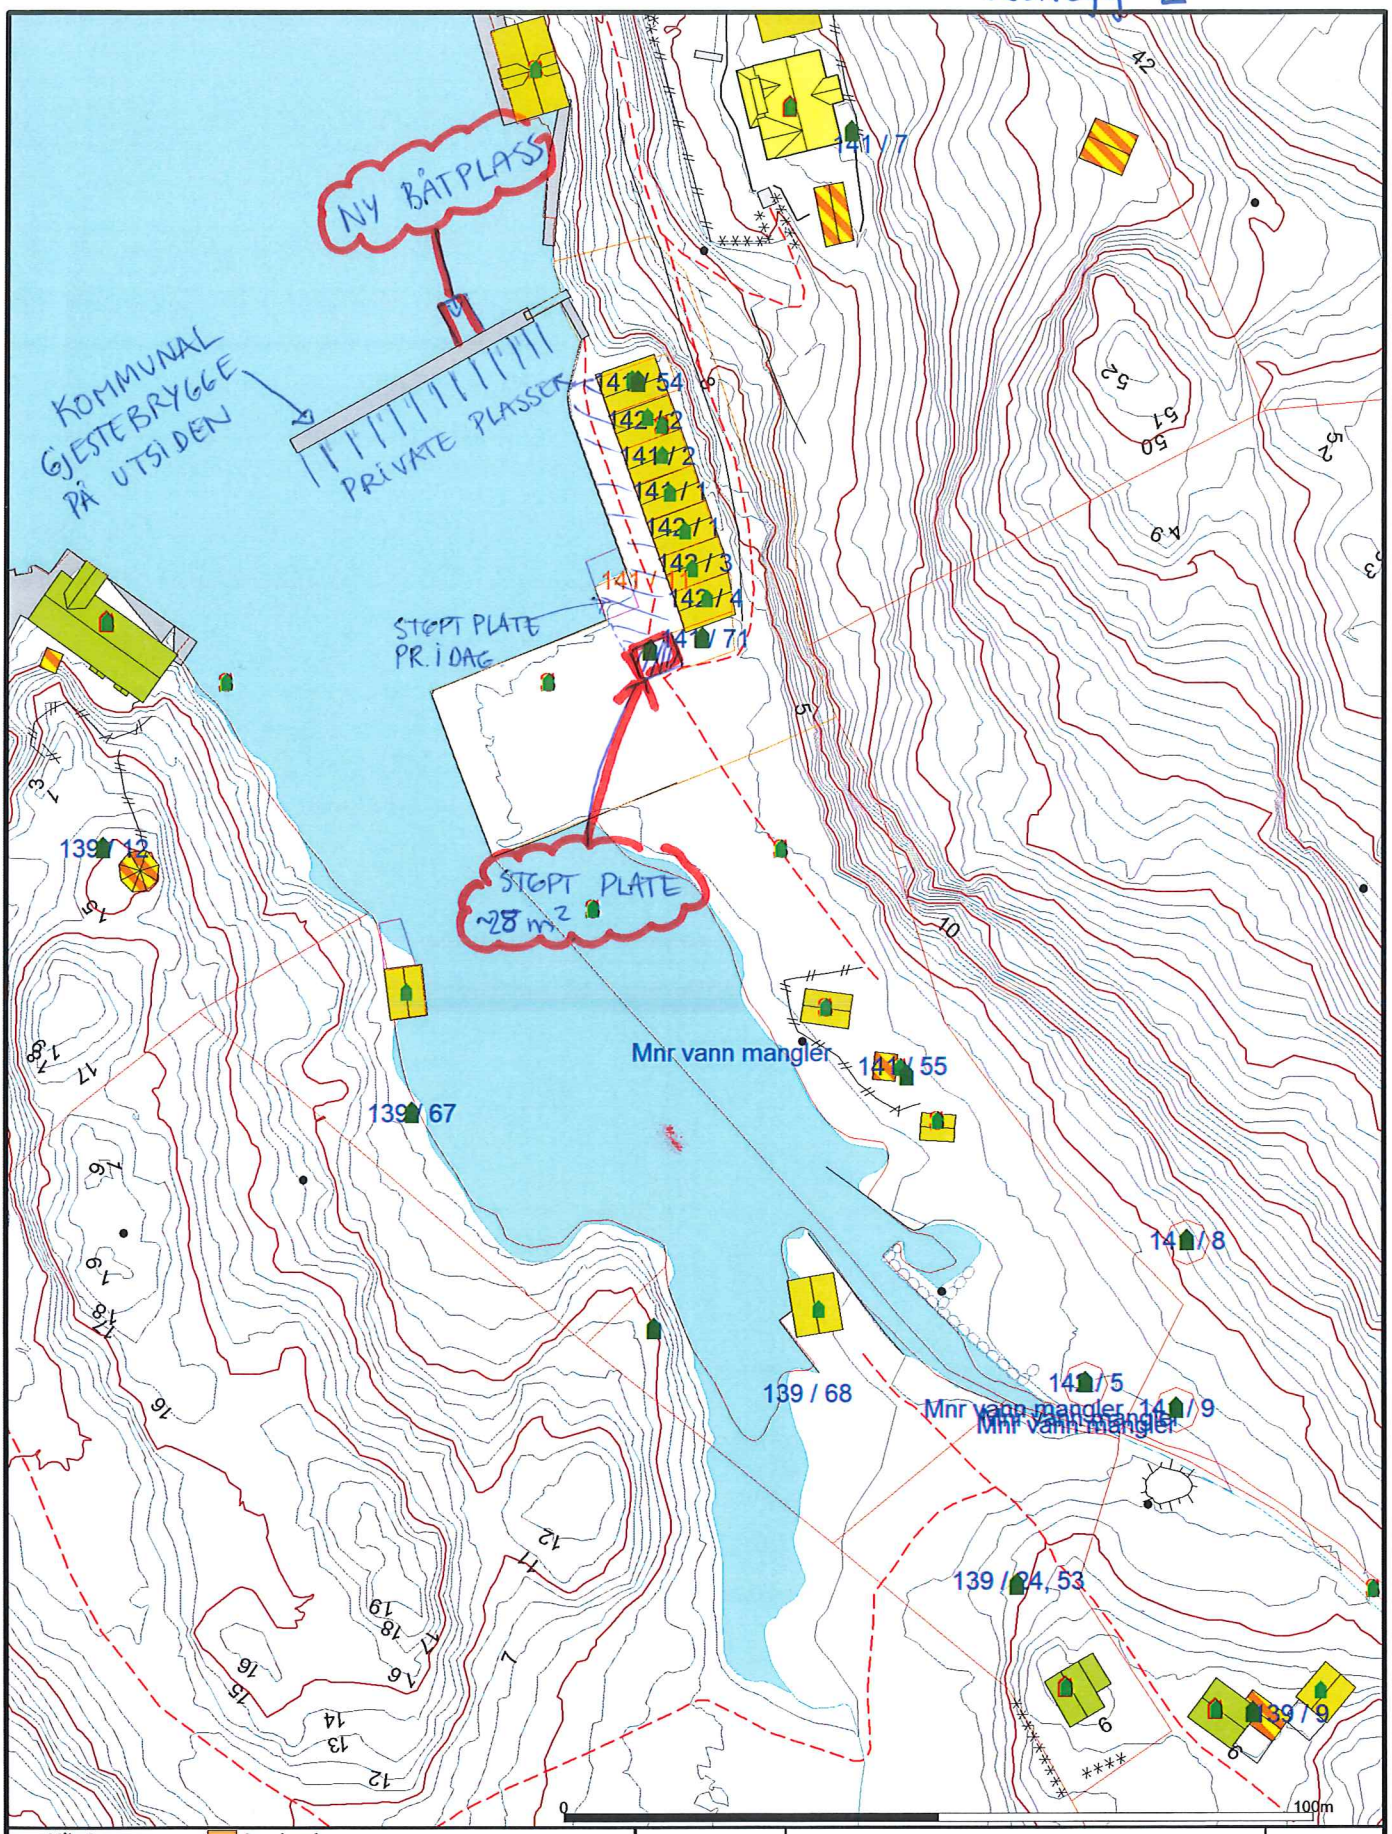

Målte Grenser
Registrerte Grenser
Udefinert grenser
Terrengmålte grense
Konstruert grensepunkt
Bolig
Bustad m/leilighet
Våningshus
Større bustader
Hytte/feriehus
Garasje/uthus
Industri/lager
Andre bygg

Beliggenhet og høyder må oppfattes som orienterende.

Powel ASA

Gemini

TO TILTAK: STØPT PLATE OG NY PRIVAT BÅTPLASS

Dato: 2016.09.15

Sign: liin

Kvamsvågen

N

Målestokk 1:1000