


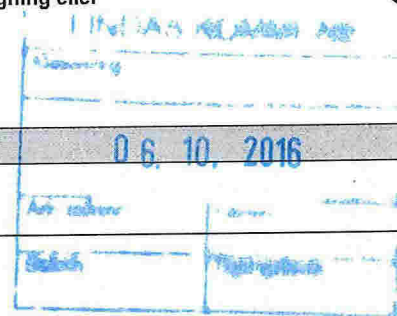

Melding om bygning eller tilbygg som er unntatt søknadsplikt

Dette skjemaet skal brukes for å melde fra til kommunen om at du har bygget en bygning eller et tilbygg som er unntatt søknadsplikt.



Kryss av for hva som skal meldes inn:	
<input checked="" type="checkbox"/> Tilbygg inntil 15 m	
<input type="checkbox"/> Bygning mellom 15 - 50 m ²	
Underkategori (ett kryss):	
<input type="checkbox"/> Garasje eller uthus til bolig	<input type="checkbox"/> Garasje eller uthus til fritidsbolig
	<input type="checkbox"/> Fiskeri- eller landbruksbygning
Annen type bygning, beskriv:	

Informasjon om eiendommen:
Eier: Christian Haugland ; Ozrenka Kujundzic Haugland
Adresse: Storneset 15 ; 5915 Hjelmås
Gårdsnummer (du kan finne gårdsnummer ved å søke opp adresse på www.seeiendom.no) 195
Bruksnummer (du kan finne bruksnummer ved å søke opp adresse på www.seeiendom.no) 219
Festenummer (gjelder kun hvis festetomt):
Seksjonsnummer (gjelder kun hvis sameie):

Informasjon om bygningen eller tilbygget:	
Bruksareal (BRA): Innvending areal (areal innenfor ytterveggene)	(2,85 x 2,65 m) ^{7,6} m ²
Dato for ferdigstillelse: (dag.mnd.år)	2 6 0 9 2 0 1 6

Legg ved et kart hvor tilbygget eller bygningen er tegnet inn:
<p>Slik gjør du: Bruk et kartutsnitt over eiendommen for å tegne inn hvor bygningen eller tilbygget er plassert.</p> <p>Kartet kan for eksempel være:</p> <ul style="list-style-type: none"> – et situasjonskart fra kommunen – et kart fra kommunens nettside – et kartutsnitt fra www.seeiendom.no <p>Vi anbefaler at du:</p> <ul style="list-style-type: none"> – tegner inn et omriss av bygningen eller tilbygget – oppgir hvor mange meter det er fra bygningen/tilbygget til nabogrensa. <p>Kartet som viser plasseringen sendes til kommunen sammen med dette meldingsskjemaet.</p>



Se eiendom

informasjon fra matrikkel og grunnboken

Dato: 18/09 2016 Gårds-/bruksnr: Lindås 1263-195/219
 Adresse: Storneset 15, 5915 Hjelmås
 Eiendomstype: Grunneiendom

Tegnforklaring grenselinjer:

- Nøyaktig måling
- Middels nøyaktig
- Mindre nøyaktig
- Lite nøyaktig
- Skissenøyaktighet
- * Uavklart grense (m. kvalitet)
- Fiktiv grense
- - - Hjelpelinje vannkant
- - - Hjelpelinje vegkant
- Hjelpelinje punktfeste

